


NAP-hoogte Kempenerrandweg

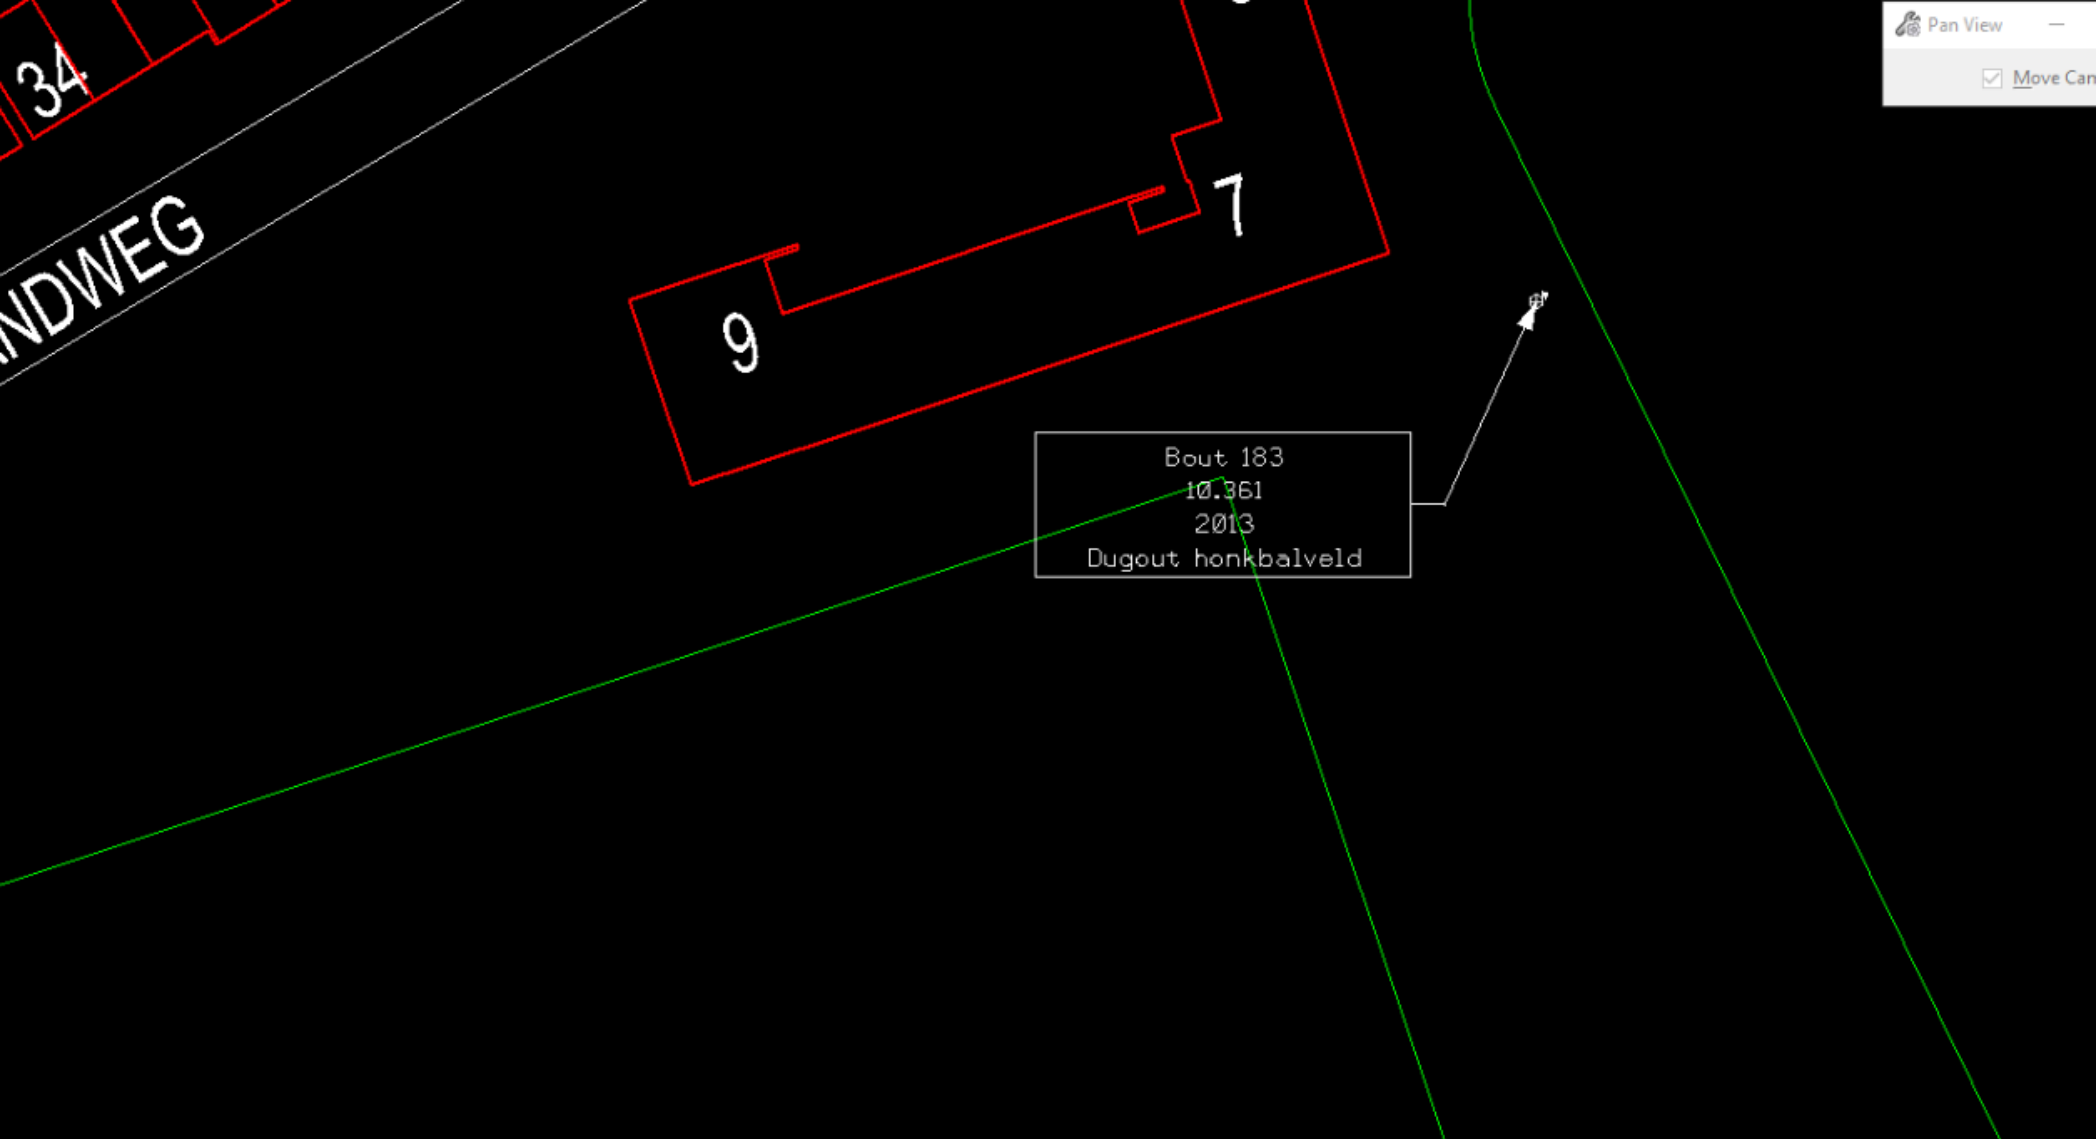

NAP-hoogte Baroniestraat

