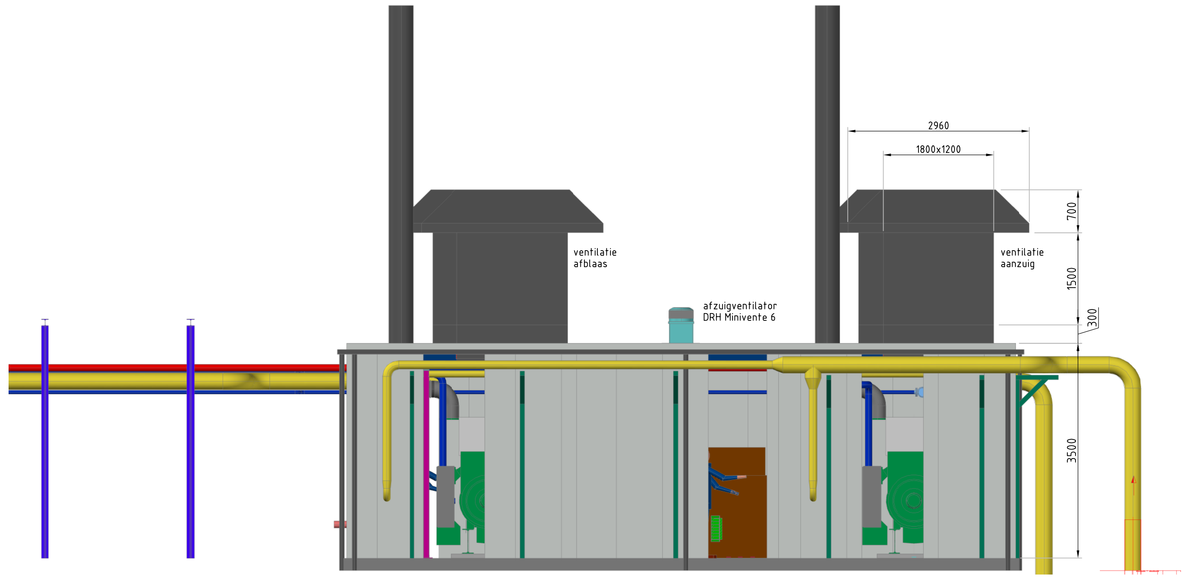

zijaanzicht

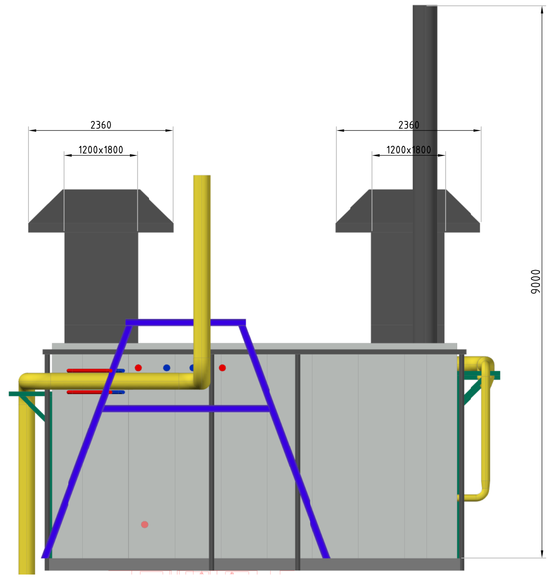

vooraanzicht

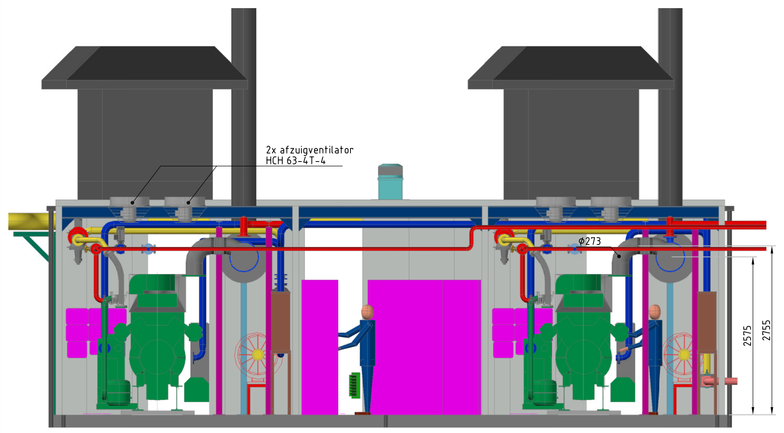

doorsnede A-A (zonder olietanks)

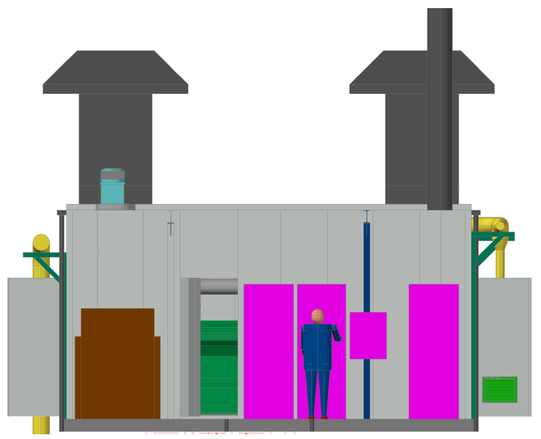

doorsnede B-B

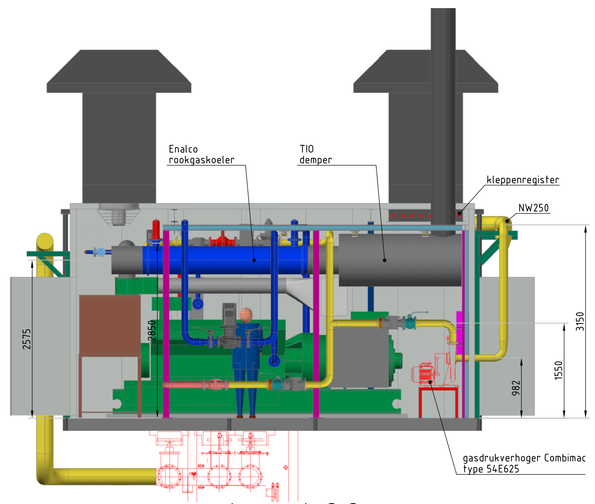

doorsnede C-C

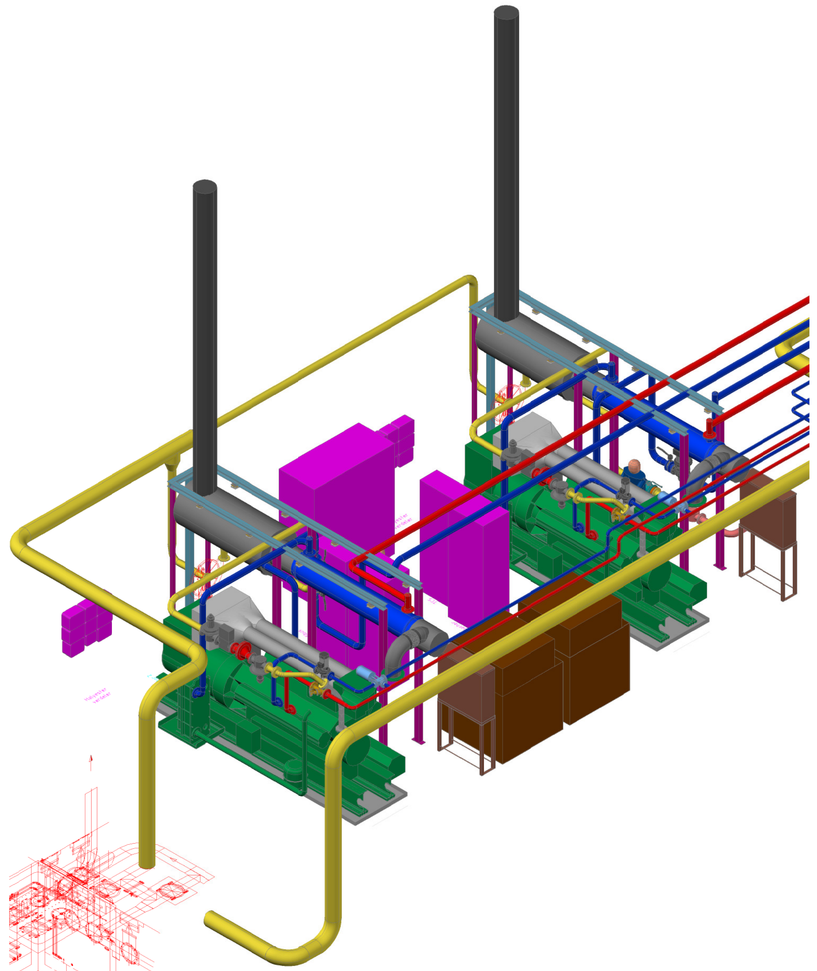

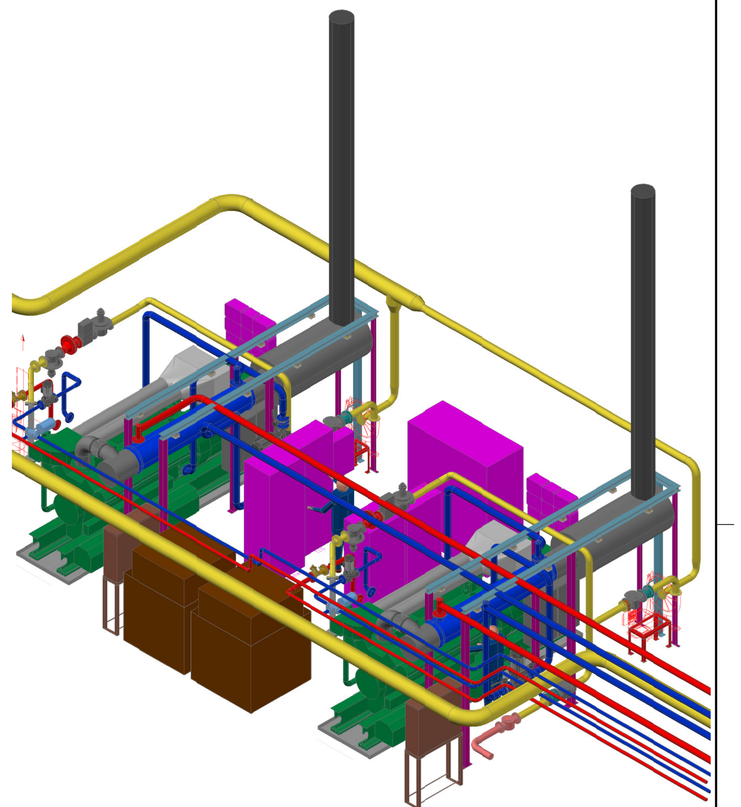

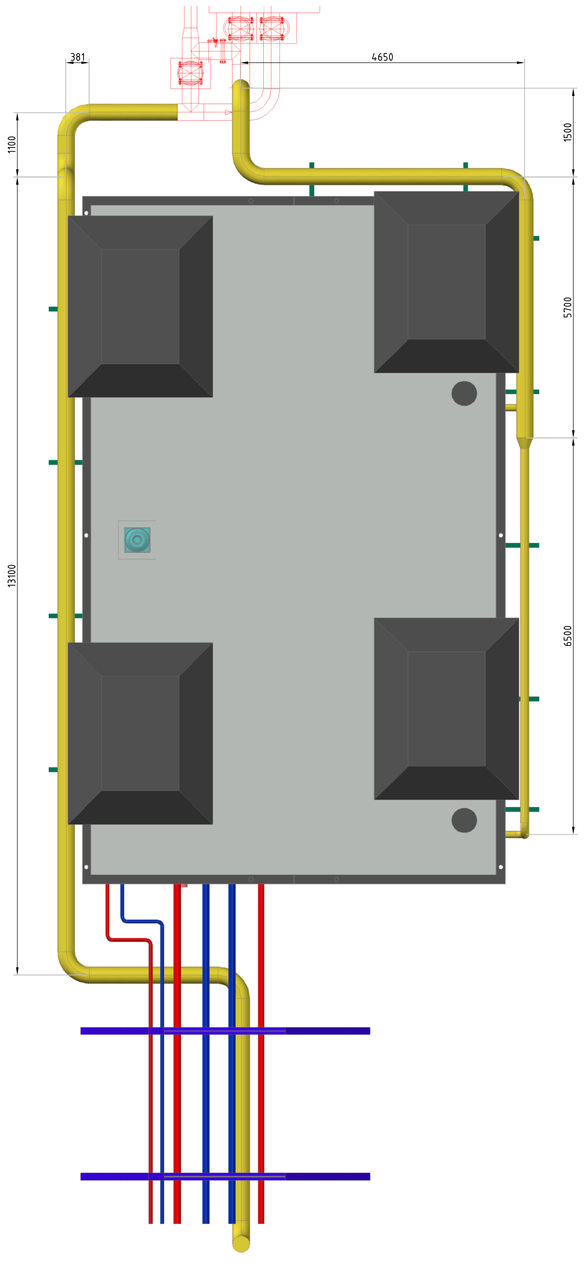

dak

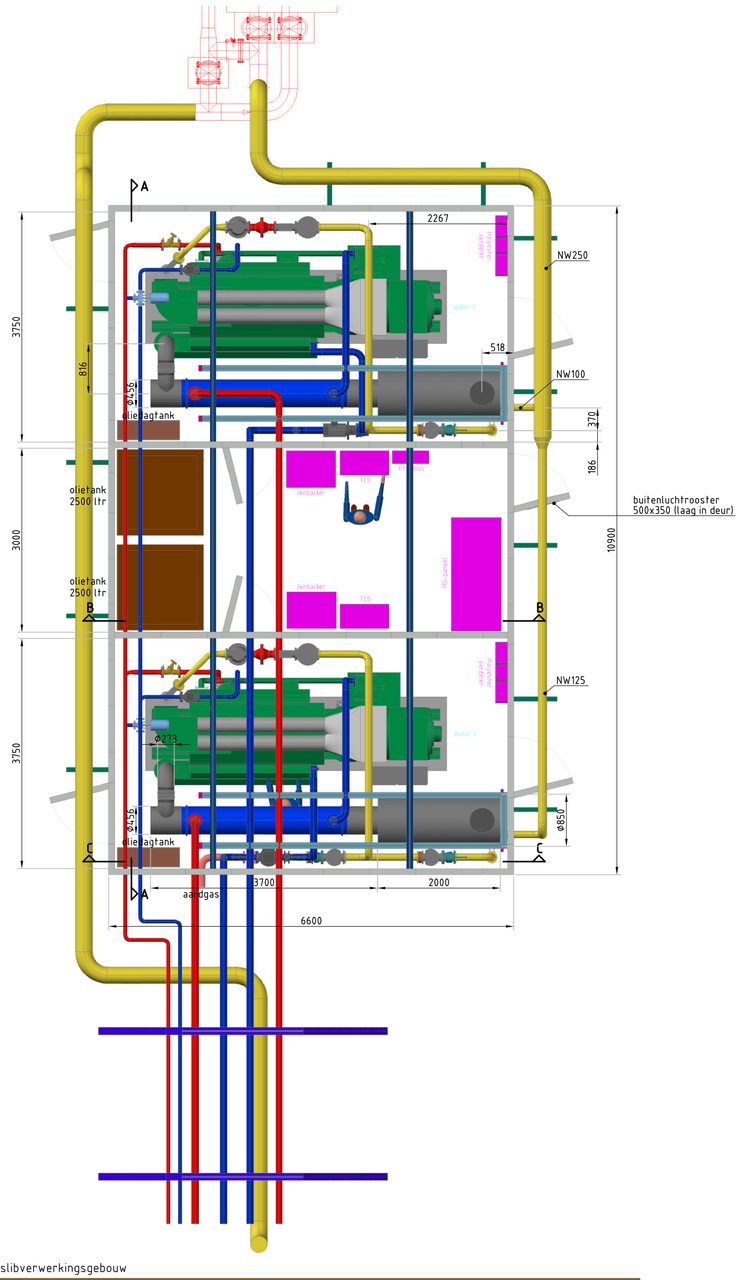

slibverwerkingsgebouw

plattegrond

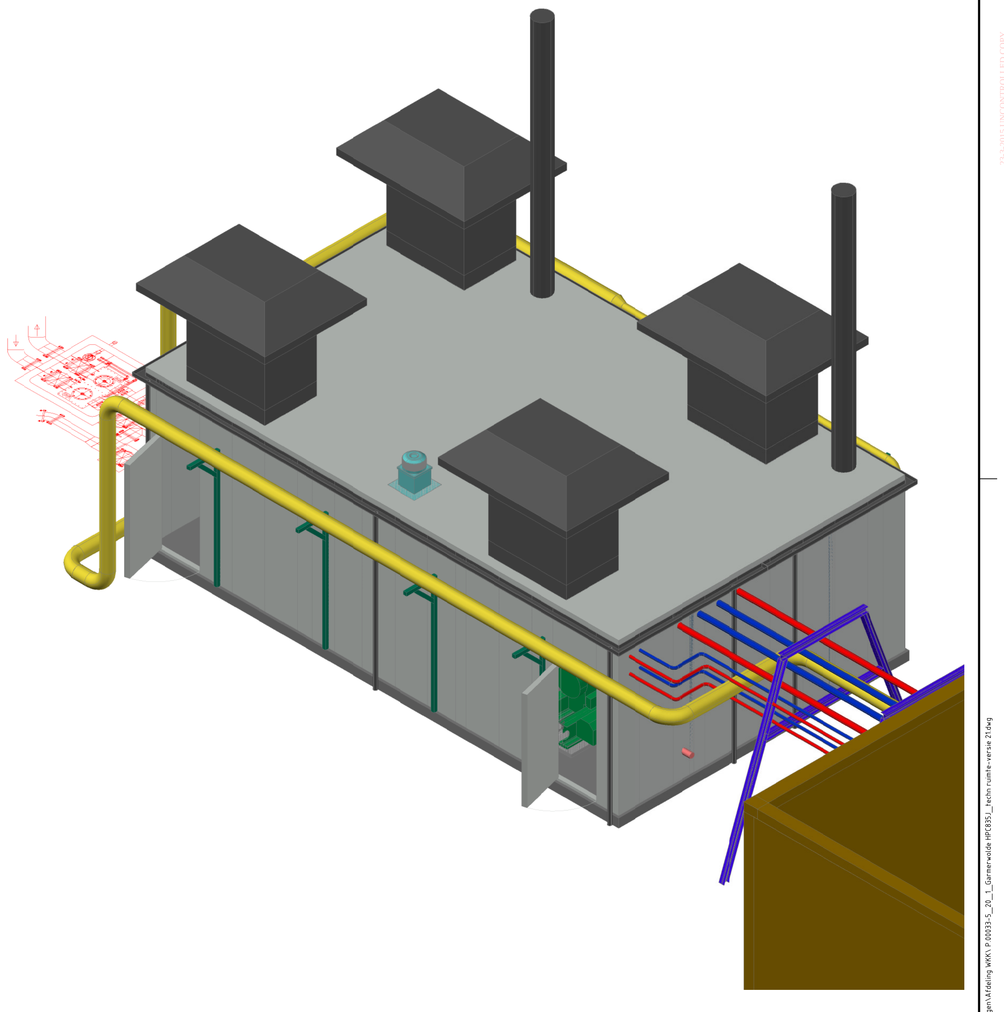

21	as built			AL	11-10-10
nr.	omschrijving wijziging			tekenaar	datum accord.
Project:	RWZI Garmerwolde Grasdijkweg GARMERWOLDE		Maateenheid: mm	Getekend:	AL
			Schaal: 1:50	Datum:	03-05-10
			Opmerking:		
Omschrijving:	2x HPC835J technische ruimte WKK-BEHUIZNG		Status:	as built	
Opdr.gev. :	Waterschap Noorderzijlvest		Projleider: RK	Projectnummer:	P.00033-5
Adv.bur. :			Gezien:	Bladnr.:	1
Architect :			Inst.code:	Tekeningnummer:	20
Opmerking :				Formaat:	A0

HABO BV
Technisch buro voor totaal energie, energie besparende systemen koel-airconditioning- en elektrotechniek
Sprotweg 6
2411 PX BODEGRAVEN
Postbus 92
2410 AB BODEGRAVEN
tel. 0172-619342 fax. 0172-617079
E-mail: infobodo@habobv.nl

Cad-tek. niet handmatig wijzigen. Deze tekening is eigendom van HABO BV. Energietechniek. Auteurs- en octrooirechten voorbehouden.