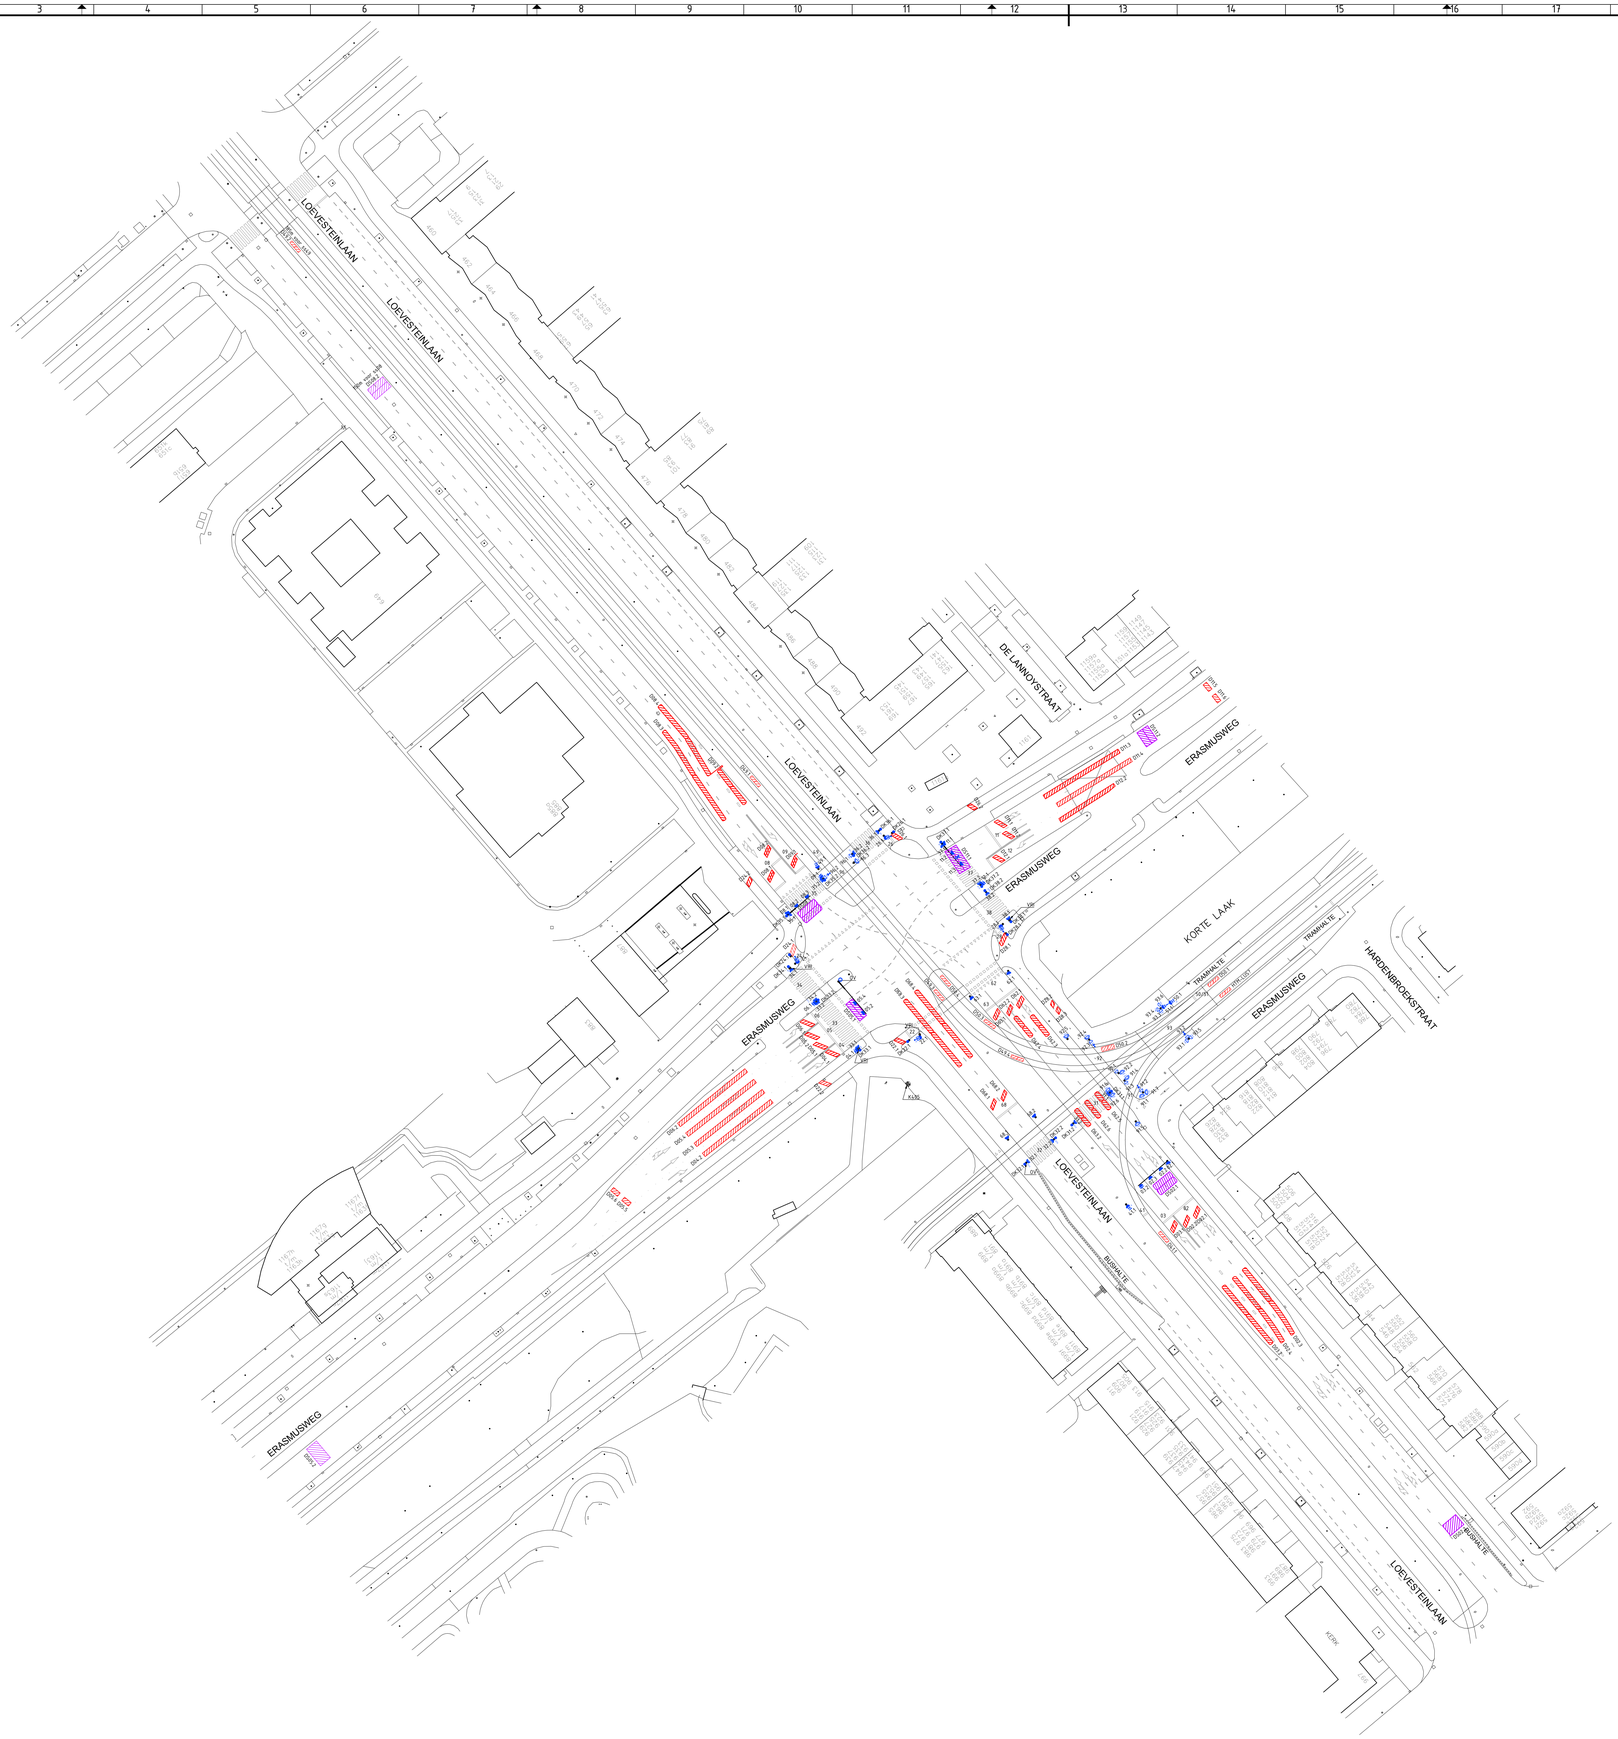


LEGENDA

- Verkeerslantaarn, driekleurig, 20 cm
- Verkeerslantaarn, tweekleurig (geel-rood), 20 cm
- Boog om symbool: lantaarn grootte 30 cm
- Fietslantaarn, driekleurig, 20 cm
- Pijlsjabloon (vb. linksaf)
- Onderlicht
- Onderlicht voor tramwaarschuwingslicht
- Voetgangerslantaarn
- RT Rateltikker
- Tram/buslantaarn (negenoog, vb. rechtsaf)
- K Gele licht knippert in toestand 1
- 01 Richtingnummer
- Opticom (t.b.v. brandweer)
- Geel knipperlicht
- TWL Tramwaarschuwingslantaarn type 1
- TWL Tramwaarschuwingslantaarn type 2
- TWL Onderbord met pijl (vb. rechtsaf)
- Bel
- DK38.1 Drukknop
- Dome-camera (zichtcamera)
- Roodlicht camera
- Verkeerslichtmast
- Openbare verlichtingsmast
- Bovenleidingmast
- Wegwijzermast
- Kast verkeersregeltoestel met plaats deur
- D00.0 Massalus
- DS00.0 Selectieve lus
- DI00.0 Netwerk tellus inmelden
- DU00.0 Netwerk tellus uitmelden

0 5 10 15 20m

Getekend door	Gecontroleerd door		Goedgekeurd	Blad	Aantal	Taal	Documentstatus
Damicom	Damicom		-	3	3	NL	REVISIE
Projectnr.	Tekeningnummer	Besteknummer	Schaal	Formaat	Documenttype	Datum uitgifte	Documentnummer
-	-	-	1:500	A0	TEKENING	30-11-15	-

Project
KR.193

Opdrachtgever
Gemeente Den Haag

Onderdeel
Verkeersregelinstallatie - Armaturen en Detectielussen

Vialis V&I
Loodsboot 15
3991 CJ Houten