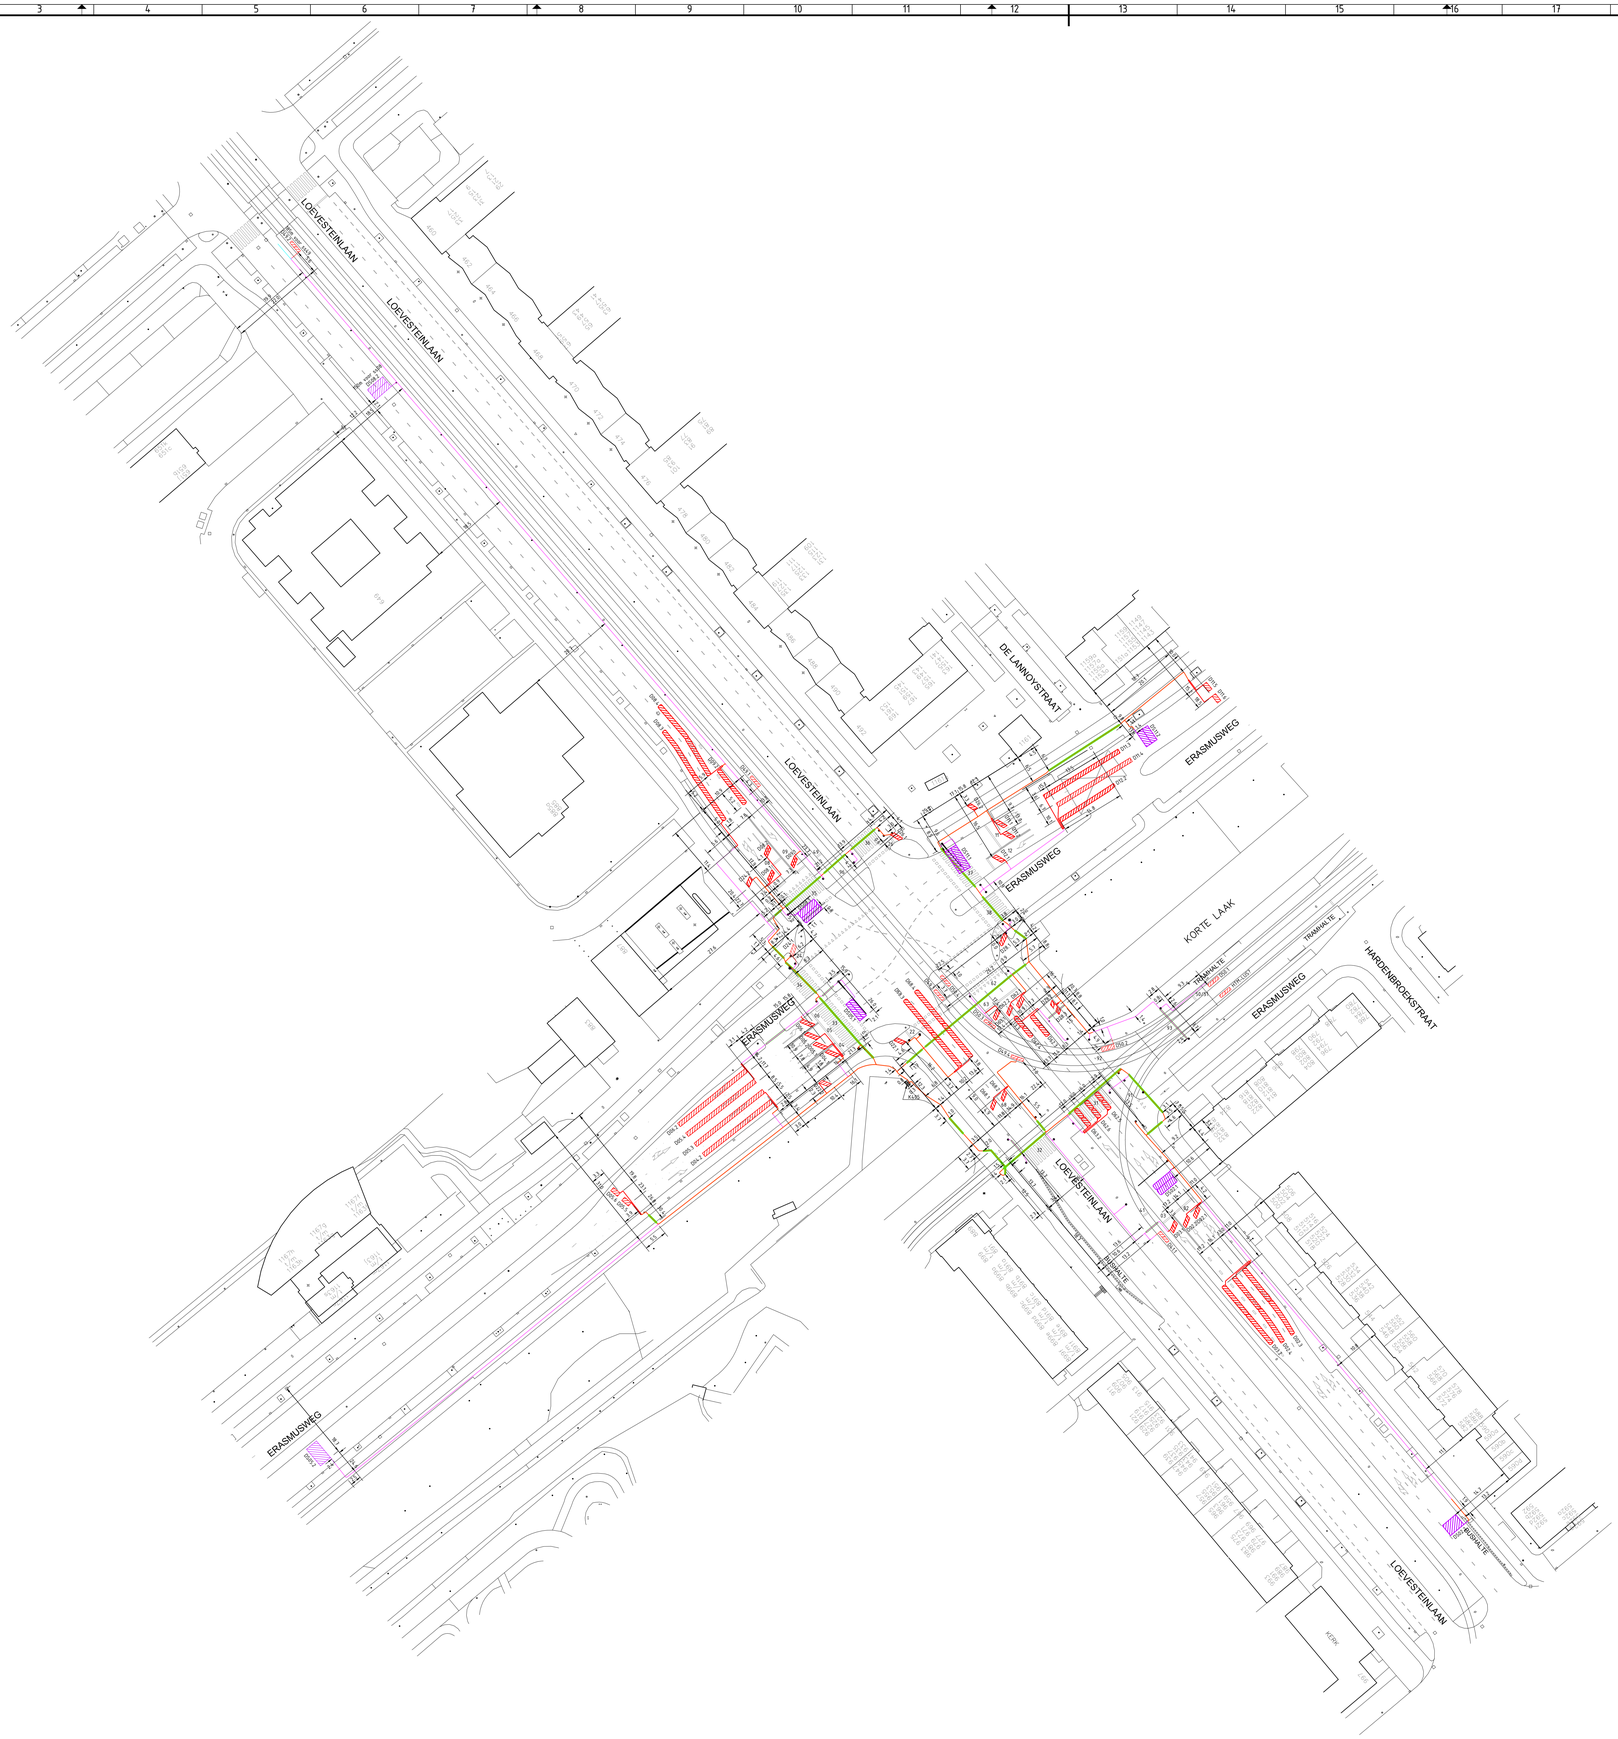



LEGENDA

- Kabelgeul nieuw ingemeten
- Kabelgeul overgenomen van oude revisie
- Aansluitkabel Massalus
- Aansluitkabel Selectieve lus
- Koppelkabel overgenomen van oude revisie
- Mantelbuis nieuw ingemeten
- Mantelbuis overgenomen van oude revisie
- Verkeerslichtmast
- Openbare Verlichtingsmast
- Bovenleidingsmast
- Wegwijzermast
- 08 Richtingnummers
- D00.0 Massalus nieuw ingemeten
- DS00.0 Selectieve lus nieuw ingemeten
- D00.0 Massalus overgenomen van oude revisie
- DS00.0 Selectieve lus overgenomen van oude revisie
- Kast verkeersregeltoestel met plaats deur

0 5 10 15 20m

| Getekend door | Gecontroleerd door | Goedgekeurd | Blad | Aantal | Taal | Documentstatus |
|---|---|---|---|---|---|---|
| Damicom | Damicom | - | 1 | 3 | NL | REVISIE |

| Projectnr | Tekeningnummer | Bestelnummer | Schaal | Formaat | Documenttype | Datum uitgifte | Documentnummer |
|---|---|---|---|---|---|---|---|
| - | - | - | 1:500 | A0 | TEKENING | 30-11-15 | - |

Project
KR.193

Opdrachtgever
Gemeente Den Haag

Onderdeel
Verkeersregelinstallatie - Kabelverloop en Detectielussen (maatvoering)

Vialis V&I
Loodsboot 15
3991 CJ Houten