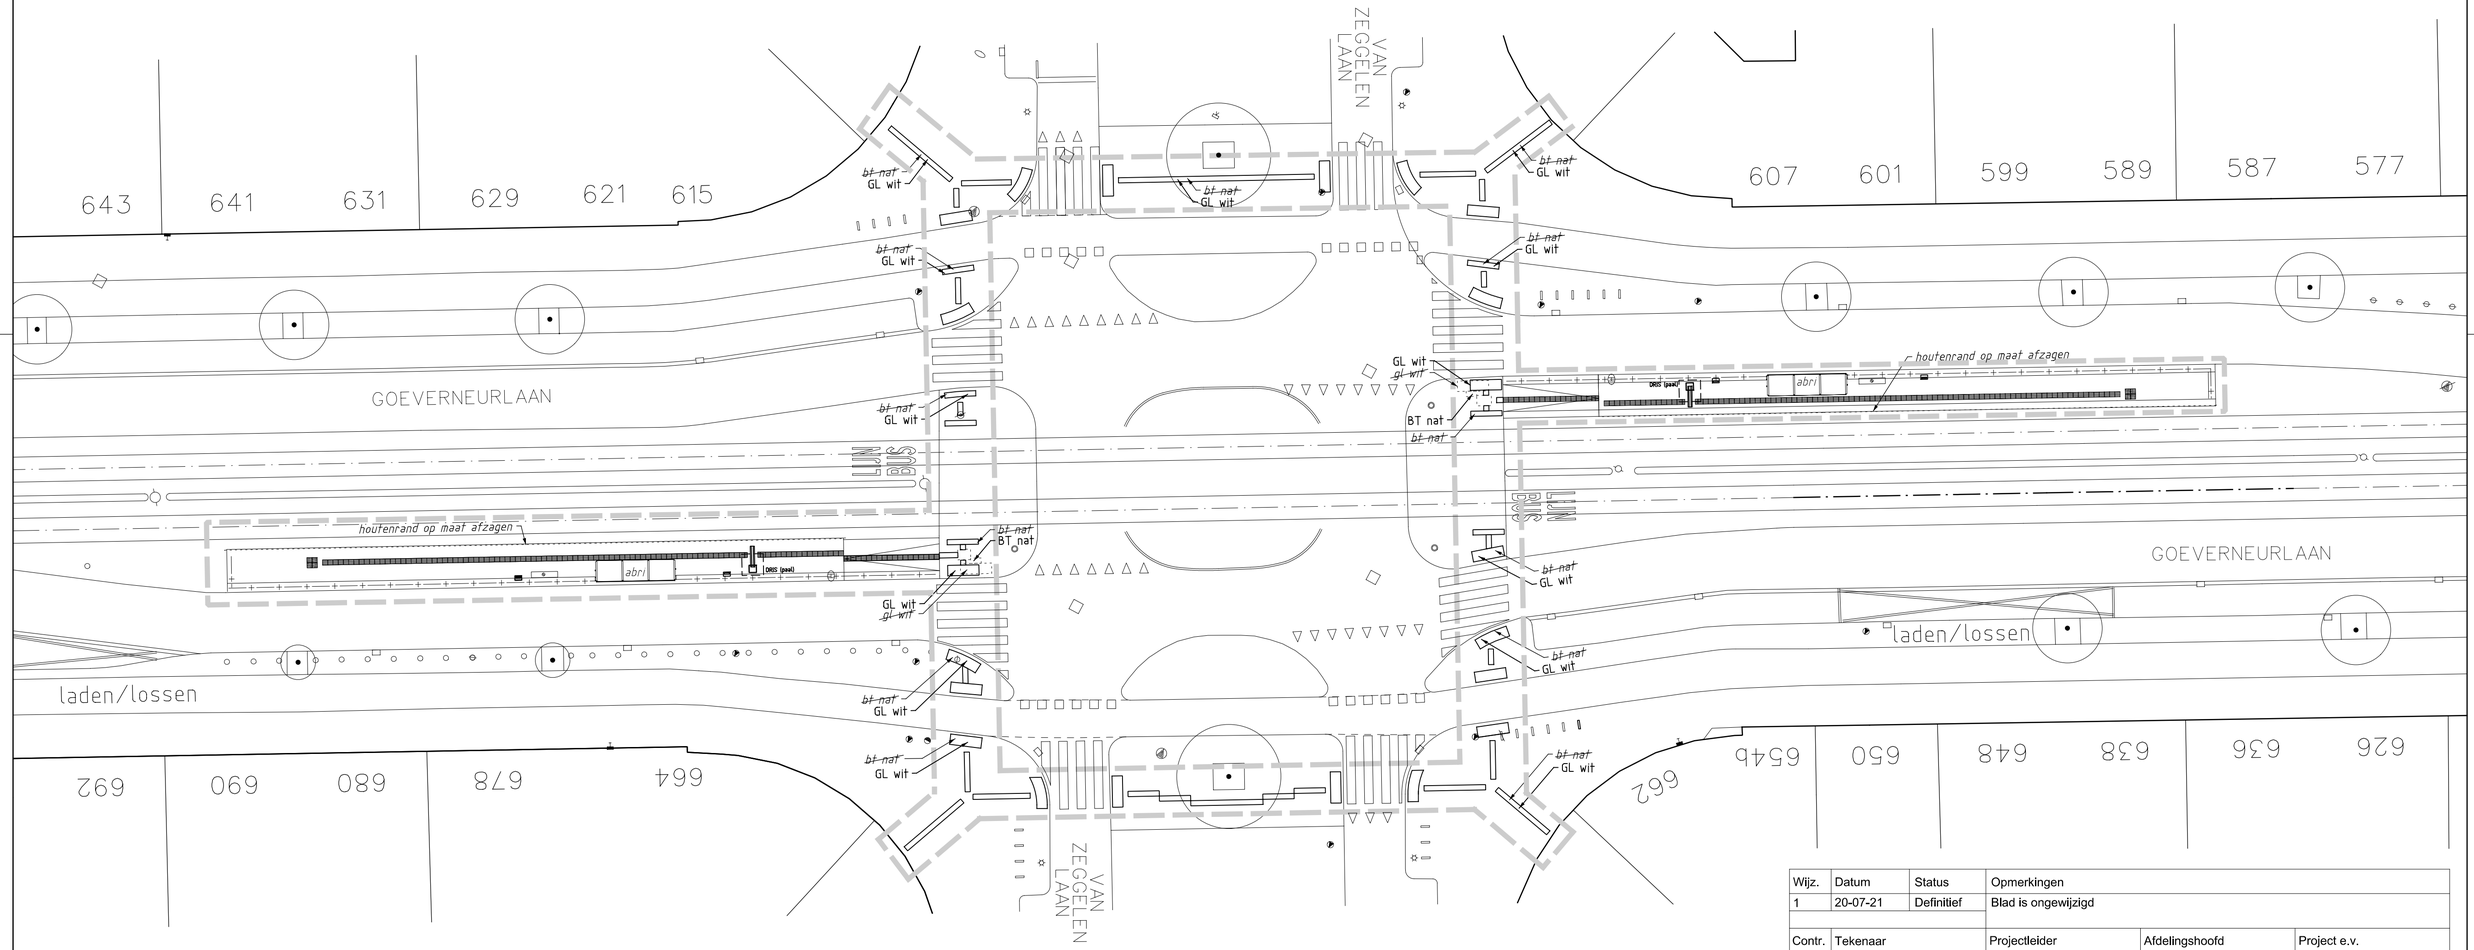


Wijz.	Datum	Status	Opmerkingen
1	20-07-21	Definitief	Blad is ongewijzigd

Contr.	Tekenaar	Projectleider	Afdelingshoofd	Project e.v.
Naam	sbdob2p	sbdob2p		sbdyk0m
Datum	20-07-2021	20-07-2021		20-07-2021

Den Haag

INTHR

Tramlijn 16M; Van Zeggelenlaan; civiel

Bestekstekening

Opdrachtgever: GDH DSO Verkeer

				Afdeling	Blad	Wijz.
Project e.v.:	R. van der Kooij	Besteknummer:	2021.762.019	CTV	10/ 10	1
Projectleider:	P. Dobbe	Schaal:	1:200			
Ontwerper:	J. Weijs	Formaat:	1,25 x A2			
Tekenaar:	K.C. Hyman	Maten in:	m			
Projectnummer:	95025415	Hoogtematen in meters t.o.v.N.A.P				
Documentnummer:	95025415-INTHR0-CTV-BE-003					