kadaster

Klic-melding: 9811657591/10 20O037284 - 1 | Aanvraagdatum: 16-04-2020

Verzamelkaart (alle thema's)


Status: Levering compleet | Blz 1 van 38 | 16-04-2020 15:12



Themakaart: N.V. Nederlandse Gasunie West buisleiding gevaarlijke inhoud

Contact: Beschadigingsnummer: +31 50 521 15 00 Storingsnummer:

Toezichthouder(s): CTA (graaf, oriëntatie) cta@gasunie.nl +31 50 521 18 00


kadaster

Klic-melding: **9811657591/10 20O037284 - 1**	Aanvraagdatum: **16-04-2020**	Blz 3 van 38
Themakaart: N.V. Nederlandse Gasunie West overig		

Contact: Beschadigingsnummer: +31 50 521 15 00 Storingsnummer:

Toezichthouder(s): CTA (graaf, oriëntatie) cta@gasunie.nl +31 50 521 18 00


Klic-melding: **9811657591/10 20O037284 - 1** | Aanvraagdatum: **16-04-2020**

Themakaart: Stedin Netbeheer B.V. gas hoge druk

Contact: Beschadigingsnummer: 0800 9009 Storingsnummer:

Toezichthouder(s): Klicdesk Stedin klicdesk@stedin.net 0888956222




kadaster

Klic-melding: **9811657591/10 20O037284 - 1** | Aanvraagdatum: **16-04-2020**

Themakaart: Stedin Netbeheer B.V. hoogspanning

Contact: Beschadigingsnummer: 0800 9009 Storingsnummer:

Toezichthouder(s): Klicdesk Stedin klicdesk@stedin.net 0888956222


Klic-melding: **9811657591/10 20O037284 - 1**	Aanvraagdatum: **16-04-2020**

Themakaart: Stedin Netbeheer B.V. datatransport

Contact: Beschadigingsnummer: 0800 9009 Storingsnummer:

Toezichthouder(s): Klicdesk Stedin klicdesk@stedin.net 0888956222




kadaster

Klic-melding: **9811657591/10 20O037284 - 1** | Aanvraagdatum: **16-04-2020**


Themakaart: Stedin Netbeheer B.V. gas lage druk

Contact: Beschadigingsnummer: 0800 9009 Storingsnummer:


Toezichthouder(s): Klicdesk Stedin klicdesk@stedin.net 0888956222




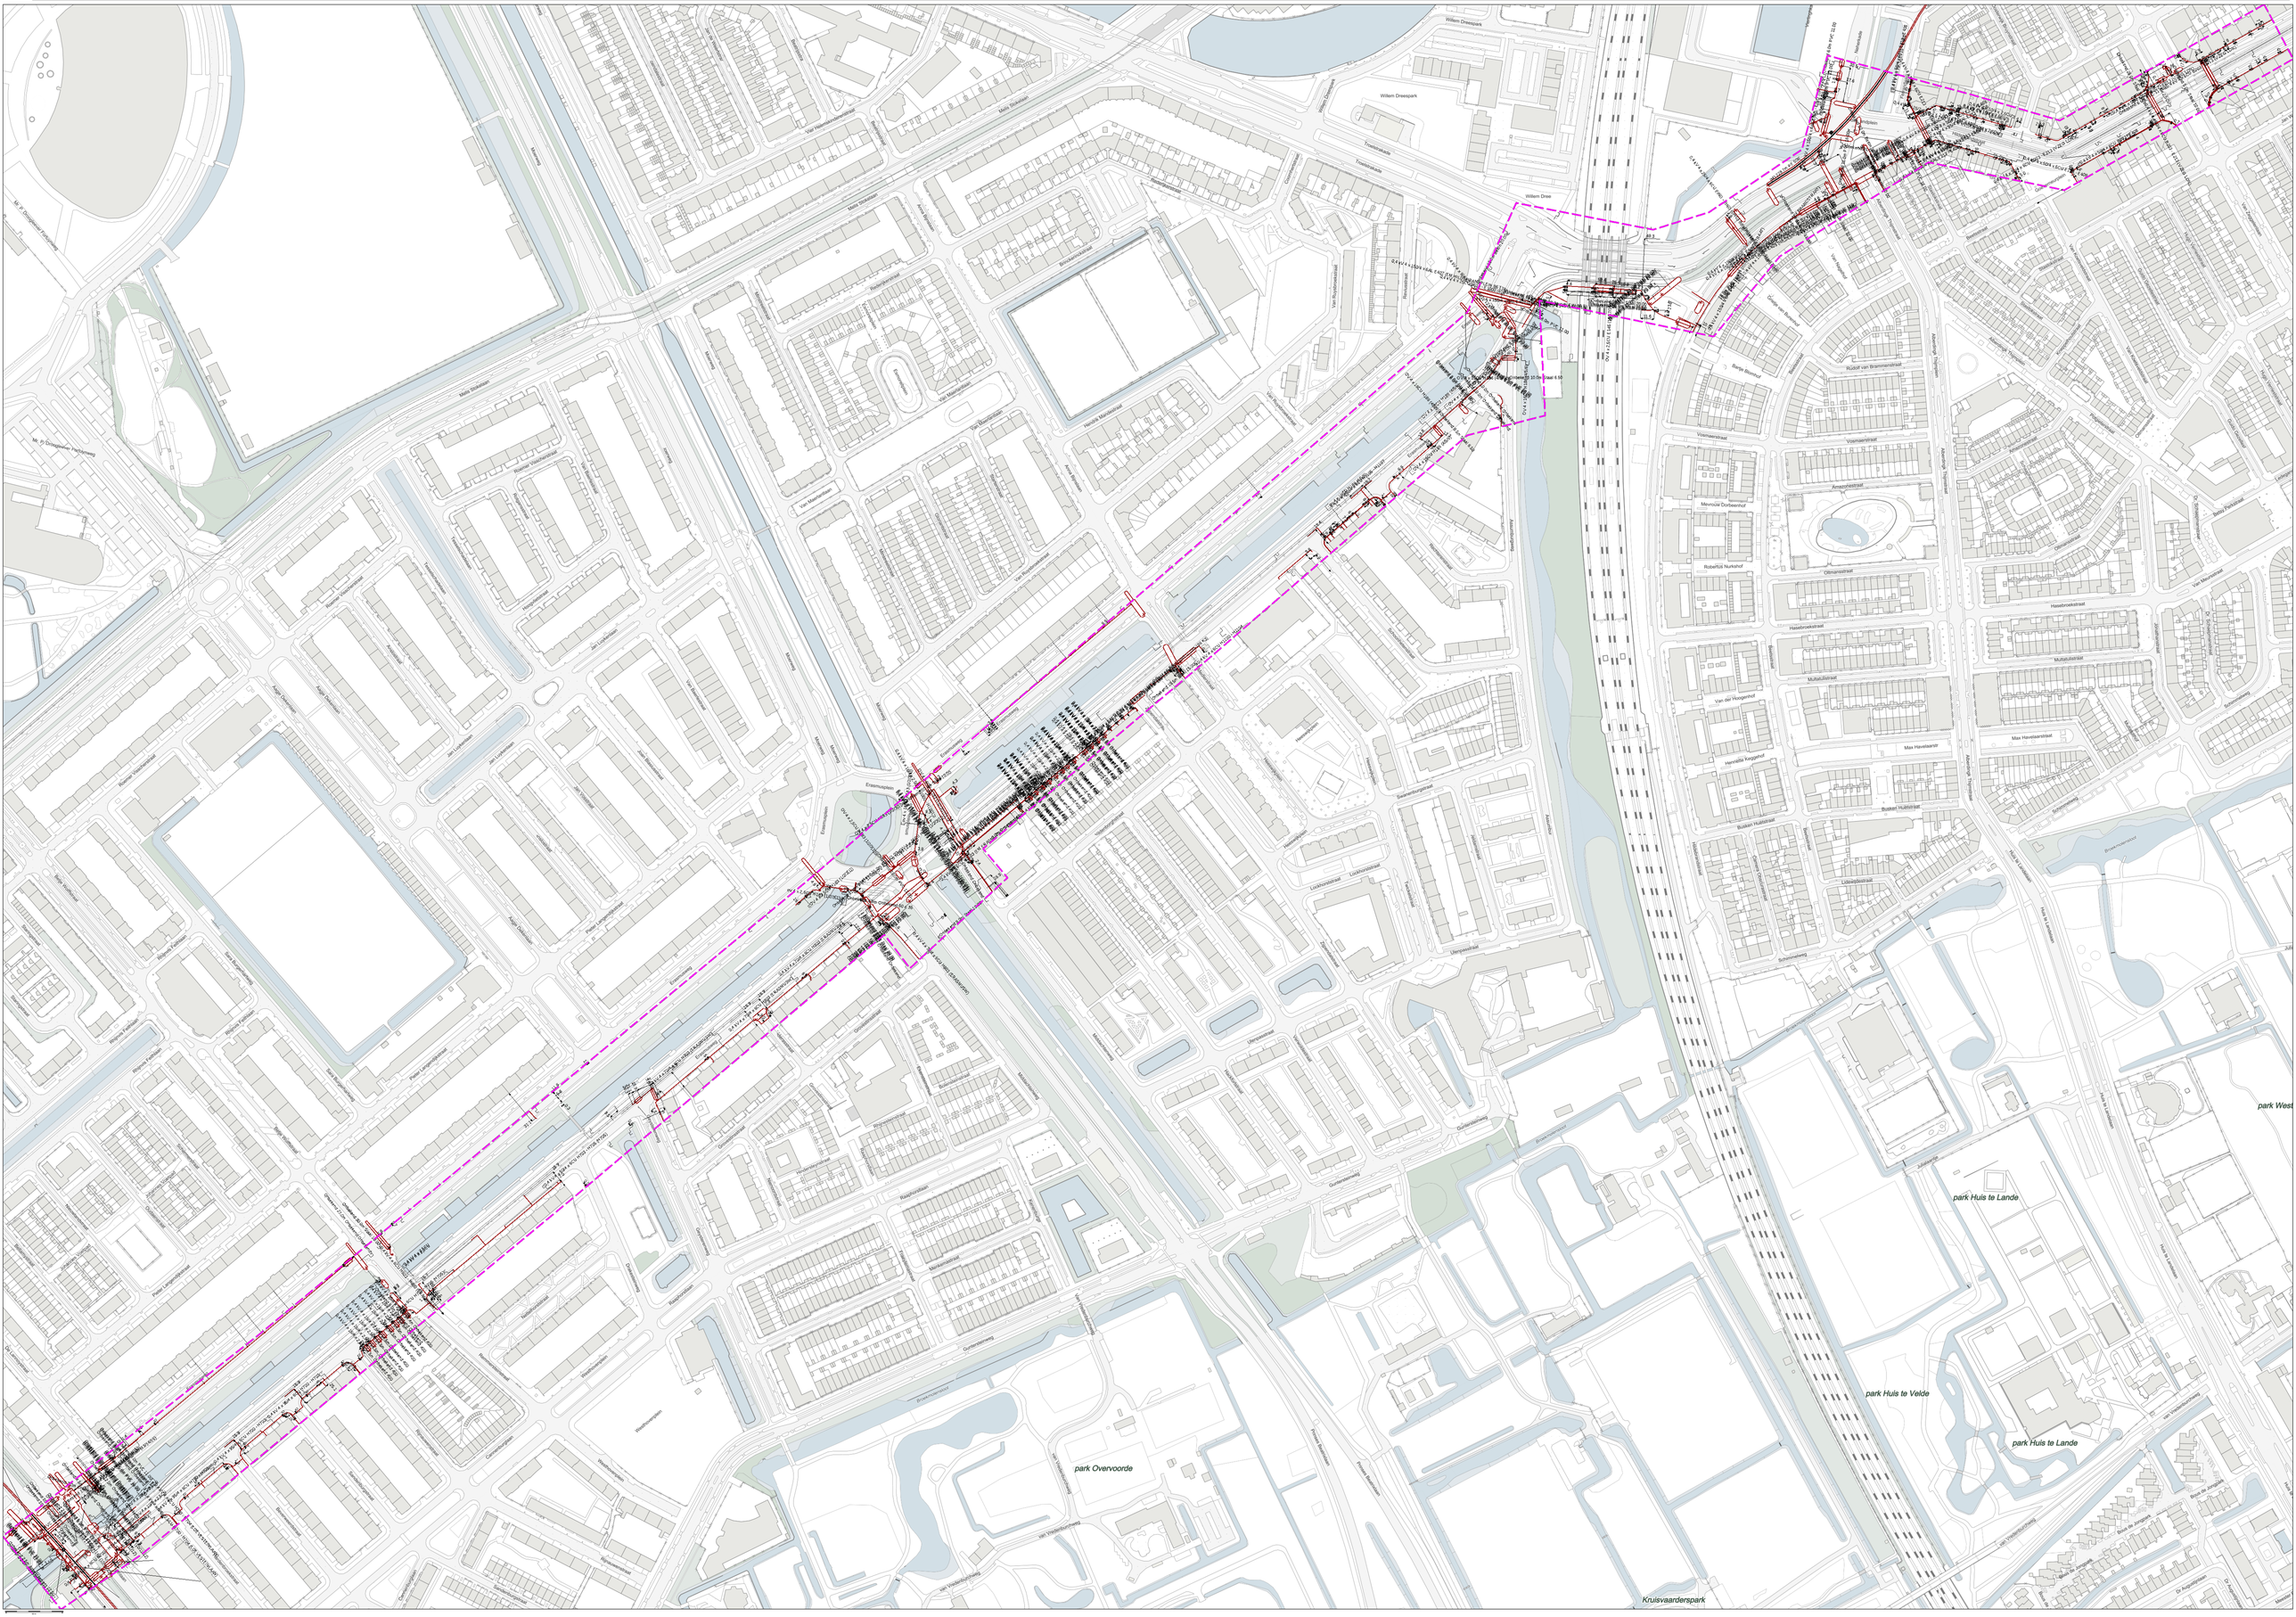

Contact: Beschadigingsnummer: 0263731874
Storingsnummer:
Toezichthouder(s): Klic
klic-info@tennet.eu
0263731874




kadaster

Klic-melding: **9811657591/10 20O037284 - 1**	Aanvraagdatum: **16-04-2020**	

Themakaart: Tennet Tso datatransport

Contact: Beschadigingsnummer: 0263731874 Storingsnummer:

Toezichthouder(s): Klic klic-info@tennet.eu 0263731874


Klic-melding: **9811657591/10 20O037284 - 1** | Aanvraagdatum: **16-04-2020** |

Themakaart: HTM Personenvervoer N.V. middenspanning

Contact: Beschadigingsnummer: 070-3717033 Storingsnummer:

Toezichthouder(s): Sewrattan k.sewrattan@htm.nl 070-3848125




kadaster

Klic-melding: **9811657591/10 20O037284 - 1** | Aanvraagdatum: **16-04-2020**

Themakaart: HTM Personenvervoer N.V. laagspanning

Contact: Beschadigingsnummer: 070-3717033 Storingsnummer:

Toezichthouder(s): Sewrattan k.sewrattan@htm.nl 070-3848125




kadaster

Klic-melding: **9811657591/10 20O037284 - 1**	Aanvraagdatum: **16-04-2020**	

Themakaart: ProRail middenspanning

Contact: Beschadigingsnummer: 06-1392 4778 Storingsnummer:


Toezichthouder(s): Loket WIBON -Informatie- wibon@prorail.nl 06-1392 4778



Themakaart: ProRail datatransport

Contact: Beschadigingsnummer: 06-1392 4778
Storingsnummer:

Toezichthouder(s): Loket WIBON -Informatie-
wibon@prorail.nl
06-1392 4778


kadaster

Klic-melding: **9811657591/10 20O037284 - 1**	Aanvraagdatum: **16-04-2020**
Themakaart: ProRail laagspanning	

Contact: Beschadigingsnummer: 06-1392 4778 Storingsnummer:

Toezichthouder(s): Loket WIBON -Informatie- wibon@prorail.nl 06-1392 4778




kadaster

Klic-melding: **9811657591/10 20O037284 - 1** | Aanvraagdatum: **16-04-2020**

Themakaart: ProRail riool vrijverval

Contact: Beschadigingsnummer: 06-1392 4778 Storingsnummer:

Toezichthouder(s): Loket WIBON -Informatie- wibon@prorail.nl 06-1392 4778




kadaster

Klic-melding: **9811657591/10 20O037284 - 1** | Aanvraagdatum: **16-04-2020** | Blz 18 van 38

Themakaart: ProRail overig

Contact: Beschadigingsnummer: 06-1392 4778 Storingsnummer:

Toezichthouder(s): Loket WIBON -Informatie- wibon@prorail.nl 06-1392 4778




kadaster


Klic-melding: **9811657591/10 20O037284 - 1** | Aanvraagdatum: **16-04-2020**

Themakaart: Delfluent Services B.V. riool onder over- of onderdruk


Contact: Beschadigingsnummer: 0152195000 Storingsnummer:

Toezichthouder(s): Vlaardingerbroek klicdelfluent@delfluent-services.nl 0152195000




Mr. P. Droogleever Fortuynweg
Melis Stokelaan
Moerweg
Jan de Weertstraat
Beatrijsstraat
Vier Heemskinderenstraat
Willem Dreespark
Willem Dree
Troelstrakade
Coornhertstraat
Rederijkerstraat
Brinckerinckstraat
Anna Bijnslaan
Ministreelstraat
Esmoreitplein
Van Maerlantlaan
Hendrik Mandestraat
Van Ruysbroekstraat
Reviusstraat
Starterstraat
Gloriantstraat
Erasmusweg
Erasmusplein
Roemer Visscherstraat
Van Baerlestraat
Rolgansstraat
Tesselschadelaan
Hoogvlietstraat
Jan Luykenlaan
Ansloostraat
Aagje Dekenlaan
Joan Blasiusstraat
Jan Vosstraat
Betje Wolffstraat
Staringstraat
Rhijnvis Feithlaan
Sara Burgerhartweg
Pieter Langendijkstraat
Schermerstraat
Johannes Voetpad
Oudaenstraat
Nieuwlandstraat
Bellamystraat
De Lannoystraat
Loevesteinlaan
Hardenbroekstraat
Beverweerdstraat
Sandenburgstraat
Rijnauwenstraat
Cannenburglaan
Remmersteinstraat
Westhovenplein
Nettelhorststraat
Drakesteinweg
Raaphorstlaan
Geystereweg
Grovestinsstraat
Nienoordstraat
Hindersteynstraat
Rhijnesteinstraat
Boelensteinstraat
Etersheimstraat
Frieslgemastraat
Menkemastraat
Kennenburg
Middachtenweg
Guntersteinweg
Van Vredenburchweg
Broekmolensloot
park Overvoorde
Prinses Beatrixlaan
Mederstraat
Heeswijkplein
Swanenburgstraat
Lockhorststraat
Twickelstraat
Zijpendaalstraat
Ulenpasstraat
Verwoldestraat
Hackfortstraat
Wildenborghstraat
Rechterenstraat
Schoonheetenstraat
Assumburgweg
Nieuwe Wideleek
Neherkade
Ferrandweg
Hildebrandplein
Hildebrandstraat
Goeverneurplein
Oosterwijk Bruynstraat
Van Nagelhof
Grietje van Burenhof
Bartje Blomhof
Beetsstraat
Rudolf van Brammenstraat
Alberdingk Thijmstraat
Alberdingk Thijmplein
Stastokstraat
Van Koetsveldstraat
Kneppelhoutstraat
Hugo Verriestraat
Guido Gezellestraat
Van Zeggelenlaan
Potgieterstraat
Oltmansstraat
Amazonestraat
Schaepmanstraat
Vosmaerstraat
Mevrouw Dorbeenhof
Robertus Nurkshof
Hasebroekstraat
Van Meursstraat
Dr. Schaepmanstraat
Betsy Perkstraat
Multatulistraat
Van der Hoogenhof
Jonathanstraat
Max Havelaarstraat
Max Havelaarstr
Multatulihof
Henriëtte Keggehof
Busken Huetstraat
Schimmelweg
Camera Obscurastraat
Lidewijdestraat
Huis te Landelaan
Julialaantje
park Huis te Lande
park Huis te Velde
park West
Kruisvaarderspark
Bous de Jongpark
Dr Augustijnlaan


Contact: Beschadigingsnummer: 0703536369
Storingsnummer:
Toezichthouder(s): Tirion
marcel.tirion@denhaag.nl
0703536369



kadaster


Klic-melding: **9811657591/10 20O037284 - 1**	Aanvraagdatum: **16-04-2020**	
Themakaart: Blauw Glas West datatransport		

Contact: Beschadigingsnummer: 0881860830
Storingsnummer:
Toezichthouder(s): Kesimaat
klic@vwtelecom.com
0881860047



Contact: Beschadigingsnummer: 08000233387 Storingsnummer:

Toezichthouder(s): afdeling engineering infrastructure nscablemanagement@bt.com 0882124413


kadaster

Klic-melding: **9811657591/10 20O037284 - 1** | Aanvraagdatum: **16-04-2020** |

Themakaart: Colt Technology Services B.V. datatransport

Contact: Beschadigingsnummer: 0208882510 Storingsnummer: | Toezichthouder(s): Griffioen klic.colt@colt.net 0208882510




kadaster

Klic-melding: **9811657591/10 20O037284 - 1** | Aanvraagdatum: **16-04-2020** |


Themakaart: Eneco Warmtenetten B.V. warmte

Contact: Beschadigingsnummer: 0888953700 Storingsnummer:

Toezichthouder(s): Bedrijfsvoeringcentrum Warmte/Koude occ@eneco.com 0888953700



Contact: Beschadigingsnummer: 0080006500650
Storingsnummer:
Toezichthouder(s): Graas
eunetworks@adinfbv.nl
0206001872




kadaster

Klic-melding: **9811657591/10 20O037284 - 1** | Aanvraagdatum: **16-04-2020**

Themakaart: Eurofiber Nederland B.V. datatransport

Contact: Beschadigingsnummer: 0800-387634237 Storingsnummer:

Toezichthouder(s): Tetelepta vooroverleg@eurofiber.com 0302428700


Klic-melding: **9811657591/10 20O037284 - 1** | Aanvraagdatum: **16-04-2020**

Themakaart: Gemeente Den Haag Stadsbeheer datatransport

Contact: Beschadigingsnummer: 070-7528887 Storingsnummer:

Toezichthouder(s): Storingsdesk Stedelijk Beheer storingen.vm-ovl@denhaag.nl 070-7528887




kadaster

Klic-melding: **9811657591/10 20O037284 - 1** | Aanvraagdatum: **16-04-2020** |

Themakaart: Gemeente Den Haag Stadsbeheer laagspanning

Contact: Beschadigingsnummer: 070-7528887
Storingsnummer:


Toezichthouder(s):
Storingsdesk Stedelijk Beheer
storingen.vm-ovl@denhaag.nl
070-7528887




Klic-melding: **9811657591/10 20O037284 - 1** | Aanvraagdatum: **16-04-2020** |

Themakaart: Glaslokaal p/a VW Telecom Services B.V. datatransport

Contact: Beschadigingsnummer: 0881860830 Storingsnummer: | Toezichthouder(s): Kesimaat klic@vwtelecom.com 0881860047




Contact: Beschadigingsnummer: (030) 255 33 34
Storingsnummer:
Toezichthouder(s): Loket van 08.00 tot 16.30 uur bereikbaar
orderintakeplan@kpn.com
(030) 255 33 34



Themakaart: Reggefiber Operator B.V. datatransport

Contact: Beschadigingsnummer: 088-0063700 Storingsnummer:

Toezichthouder(s): Reggefiber ttH B.V. klic-reggefiber@kpn.com 088-0063767








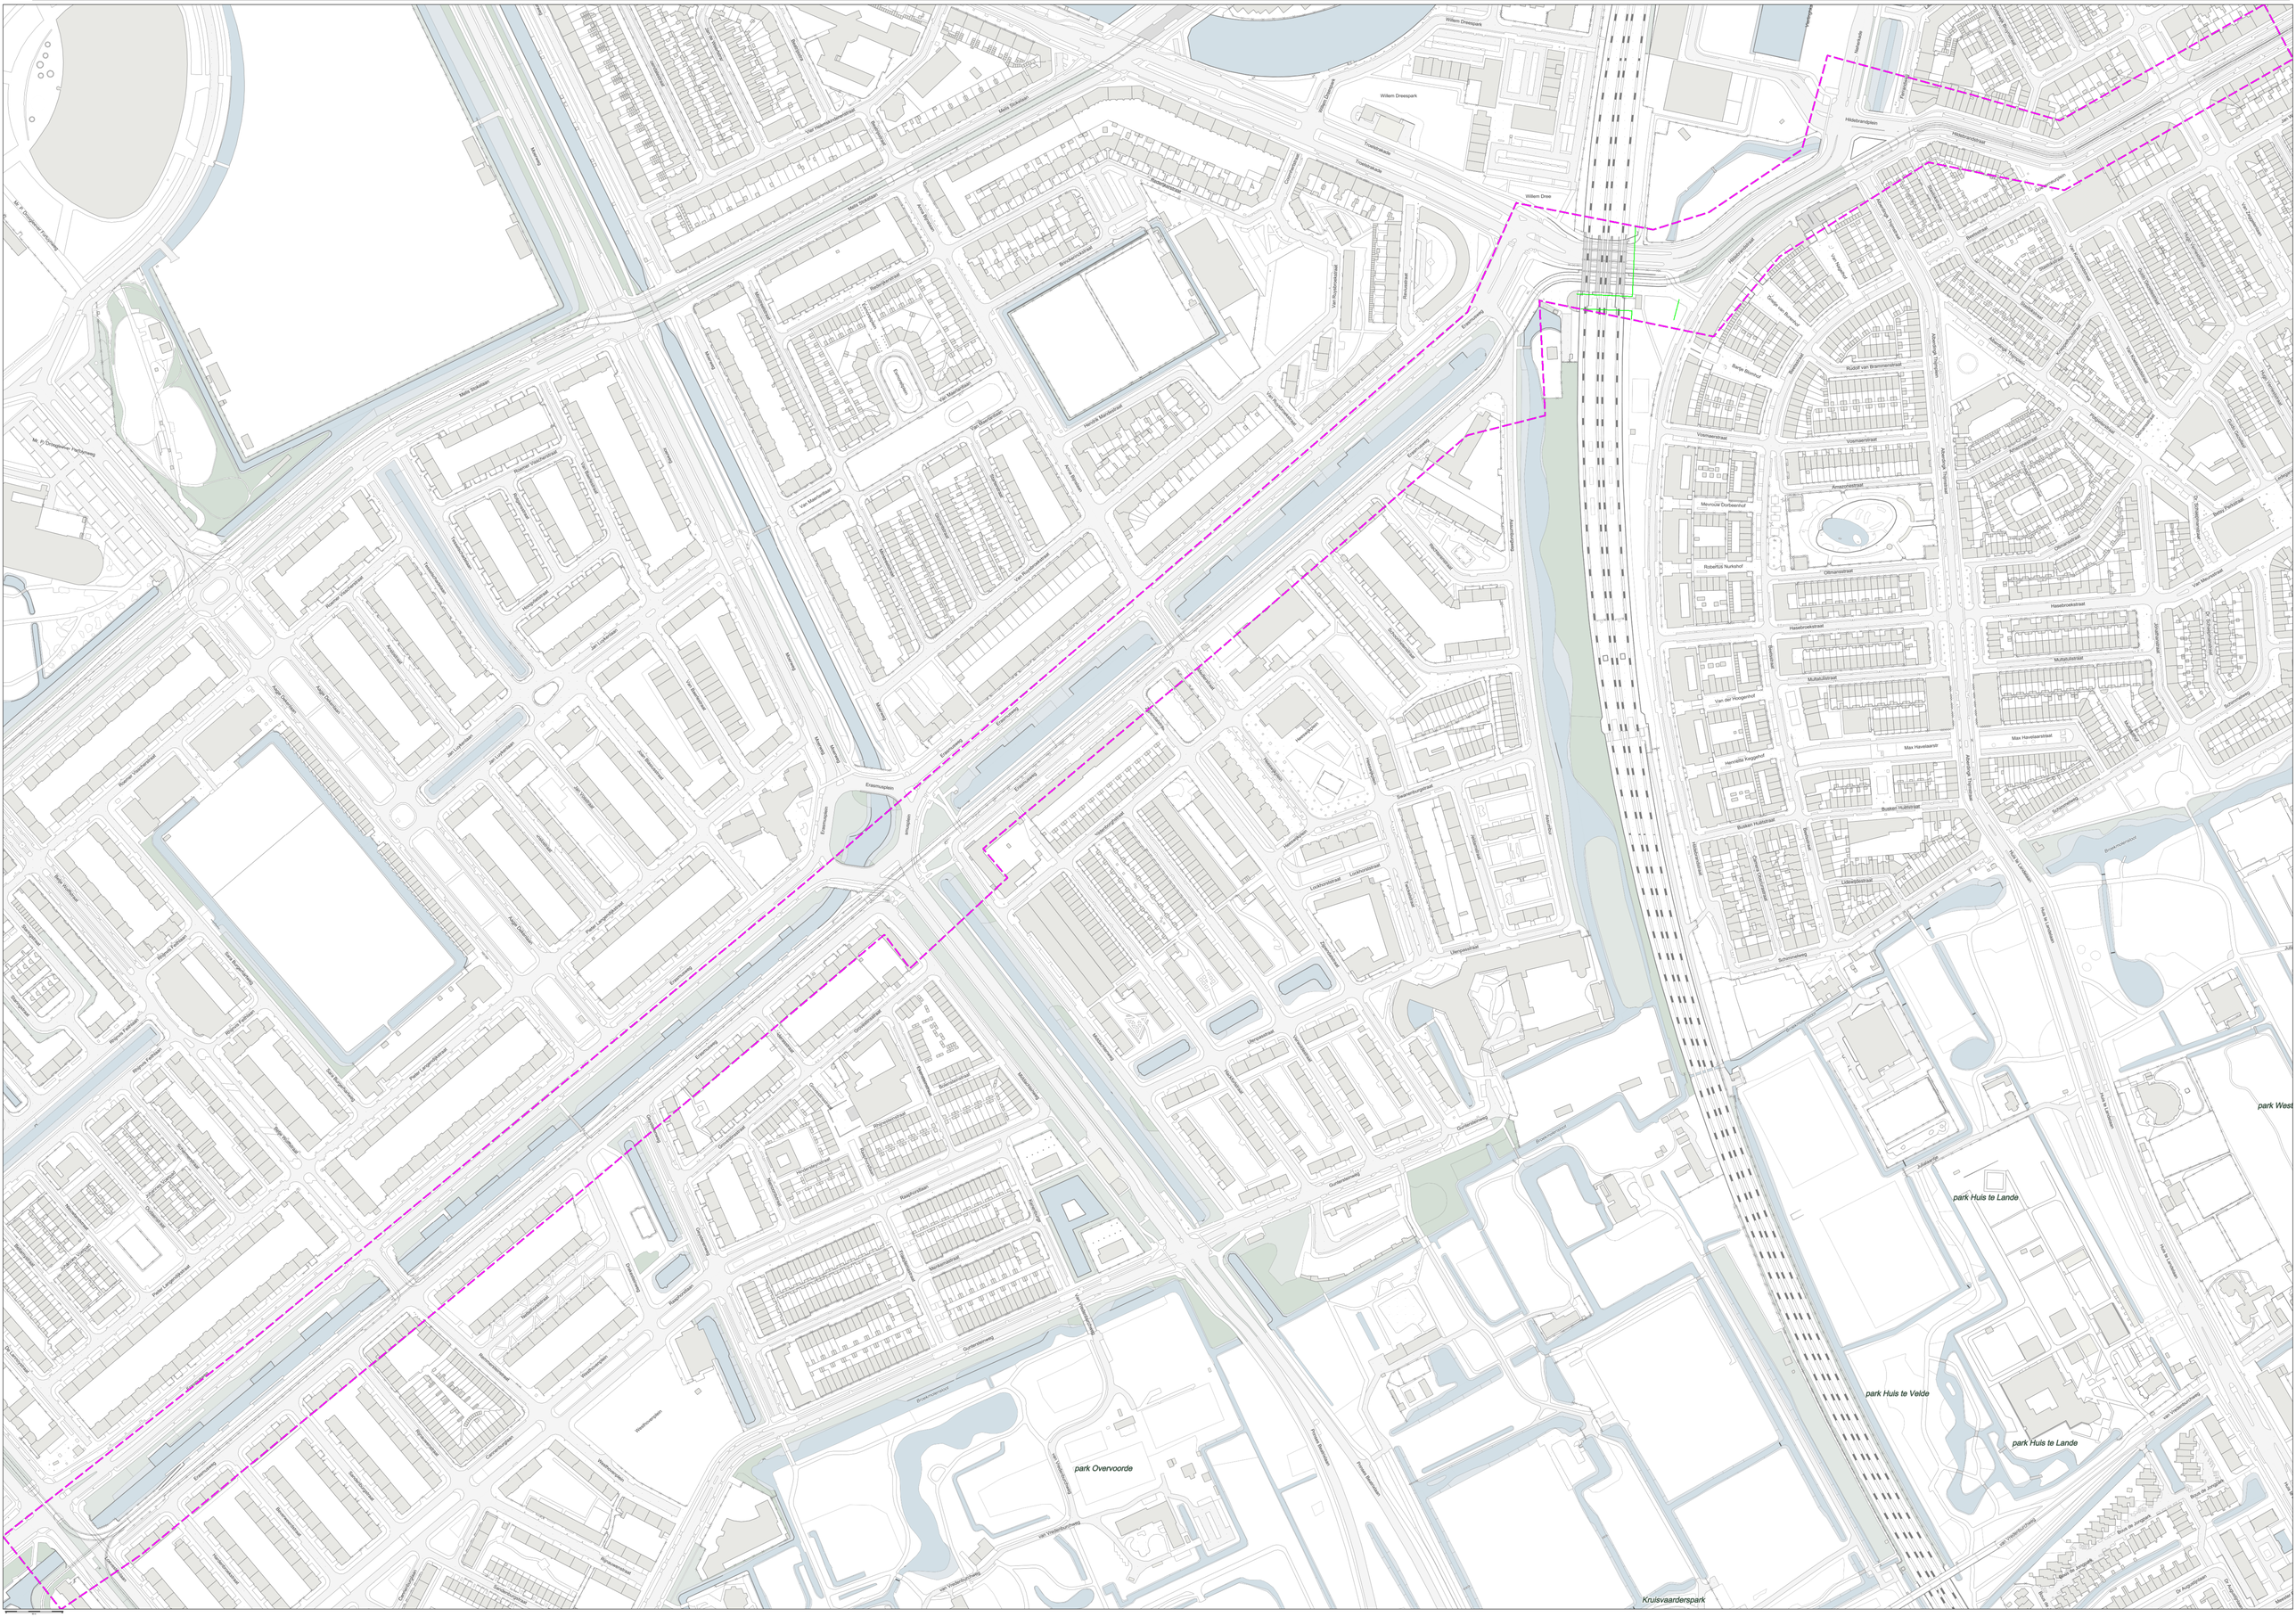
kadaster

Klic-melding: **9811657591/10 20O037284 - 1**	Aanvraagdatum: **16-04-2020**	Blz 35 van 38

Themakaart: Tele2 Nederland B.V. datatransport

Contact:	Beschadigingsnummer:	Toezichthouder(s):
	020 - 750 1565	Transport Fiber & Optical
	Storingsnummer:	ams-klicvooroverleg@t-mobile.nl
		020 - 750 1000


Klic-melding: **9811657591/10 20O037284 - 1** | Aanvraagdatum: **16-04-2020**

Themakaart: VSTI Planontwikkeling datatransport

Contact: Beschadigingsnummer: 0881860830
Storingsnummer:

Toezichthouder(s):
Kesimaat
klic@vwtelecom.com
0881860047




kadaster

Klic-melding: **9811657591/10 20O037284 - 1** | Aanvraagdatum: **16-04-2020**

Themakaart: Verizon Nederland B.V. datatransport

Contact: Beschadigingsnummer: 0207112303 Storingsnummer:

Toezichthouder(s): klic-office klic-office@nl.verizon.com 0207112303



Contact: Beschadigingsnummer: 088-7174401 Storingsnummer:

Toezichthouder(s): Network Inventory Management klic@vodafoneziggo.com 088-7174401

