


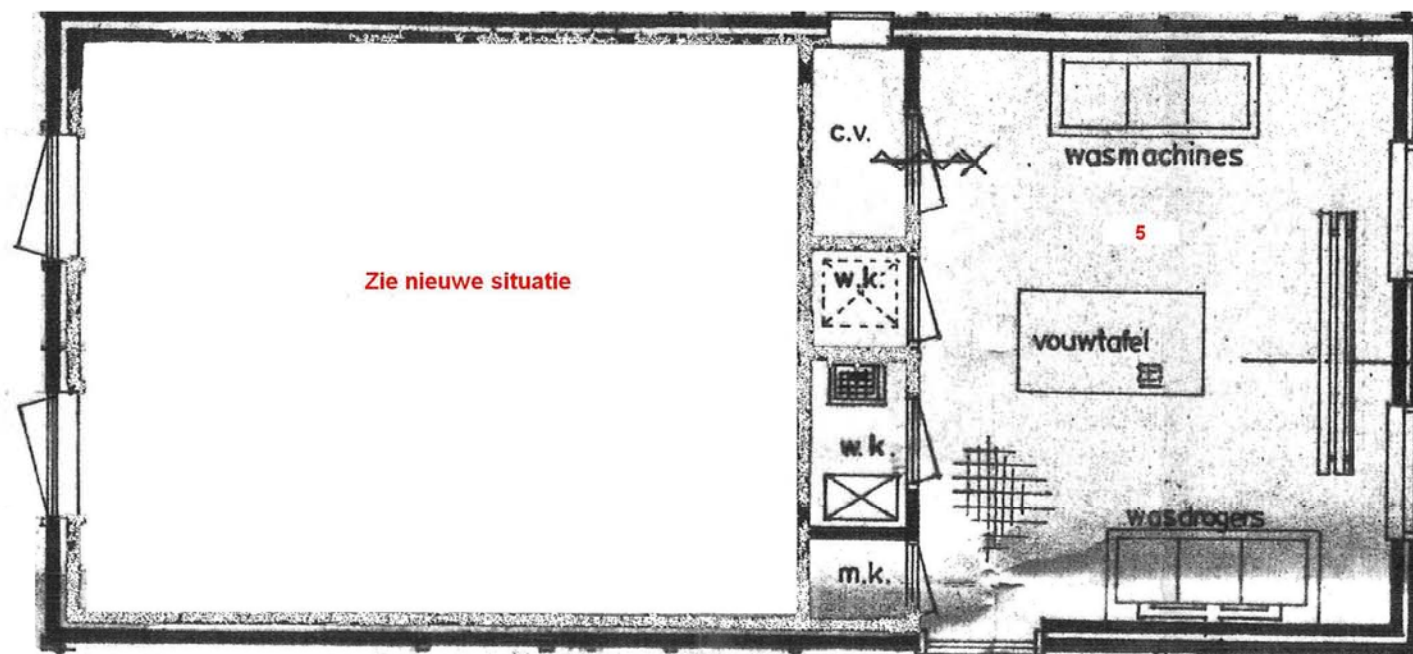

Gemeente Gorinchem
Voorzieningengebouw
Begane Grond

Versie 1

