gemeente **Roermond**

Revisie Riolering.

Straat en huisnummer(s): MINDERBROEDERSINGEL


Werkomschrijving: reinigen riool met kous 4.00m.

Opmerkingen:

Opgenomen door: L. SCHEEREN

Datum: 22-7-2010

☐ kolkaansluitingen materiaal:		ø
☐ kolkaansluitingen materiaal:		ø
☒ huisaansluitingen materiaal:	PVC	ø 125
☐ huisaansluitingen materiaal:		ø

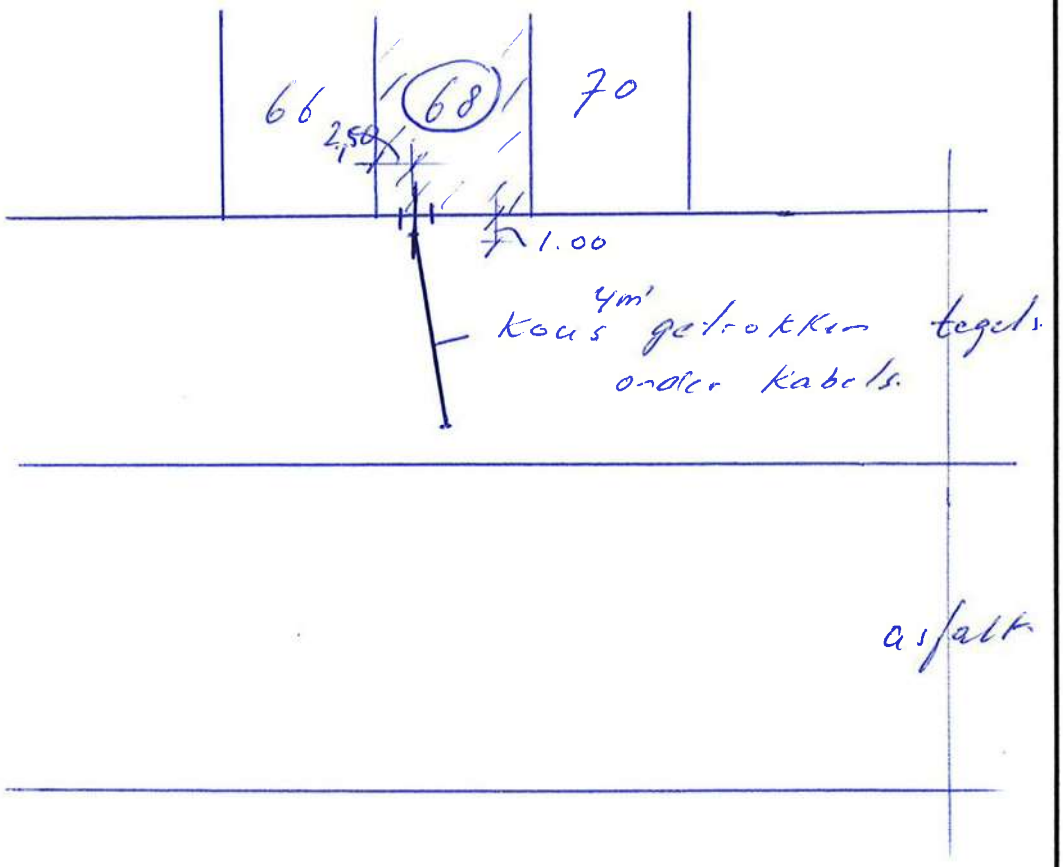

Revisie voorzien van bematingen t.o.v. bebouwingen met huisnummer(s) en/of vaste objecten

Bladnr.