



Rioolprofielen.


Profiel 1^e klasse.

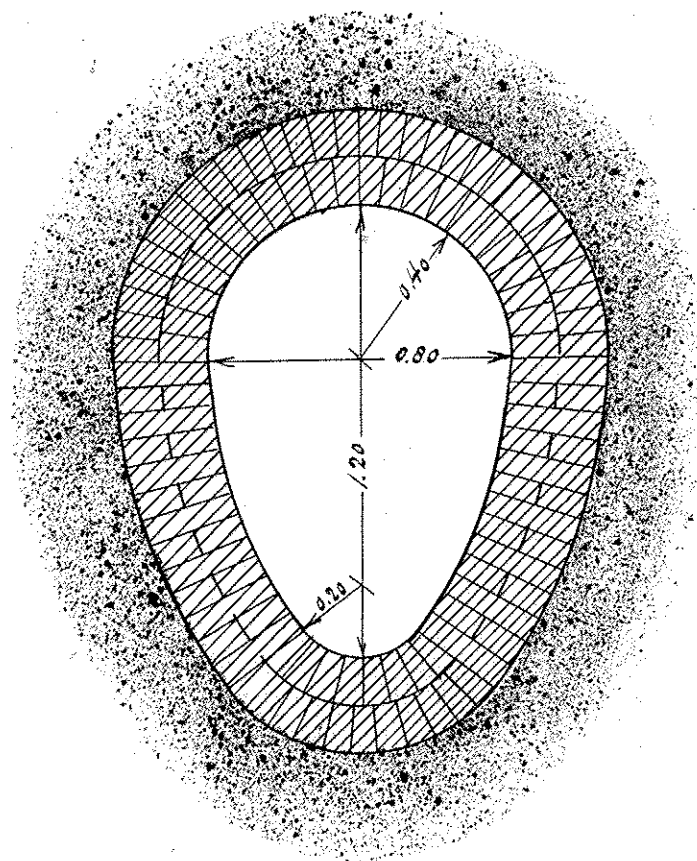


Profiel 2^e klasse.

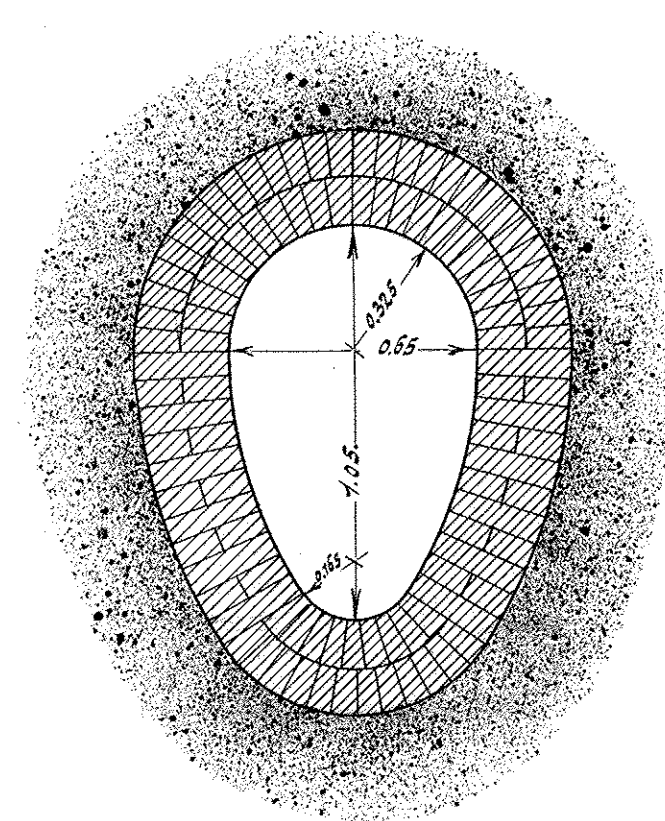


Profiel 3^e klasse.

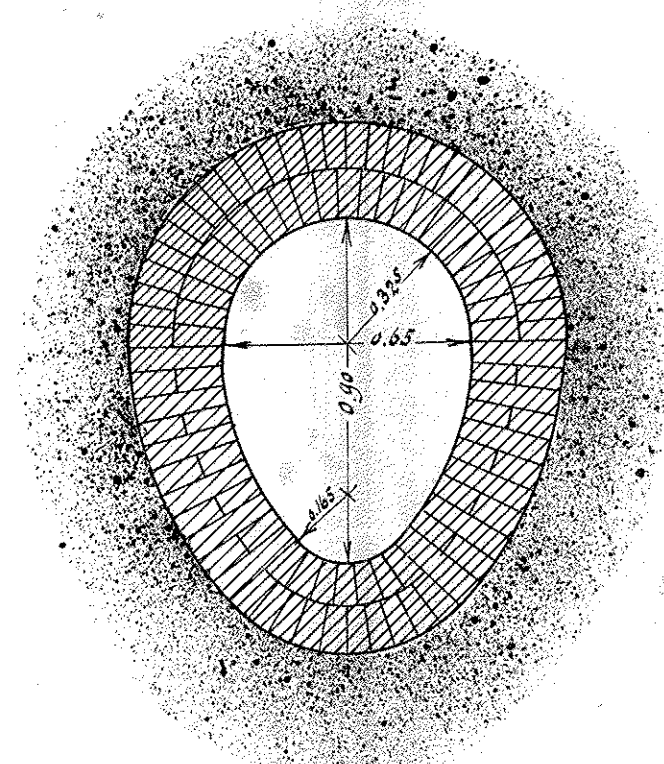

Profiel - Dionisiusstraat.

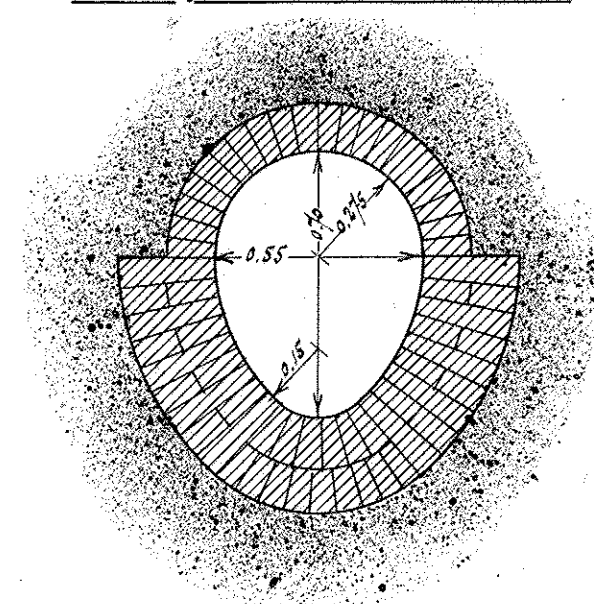

Profiel - Bergstraat.

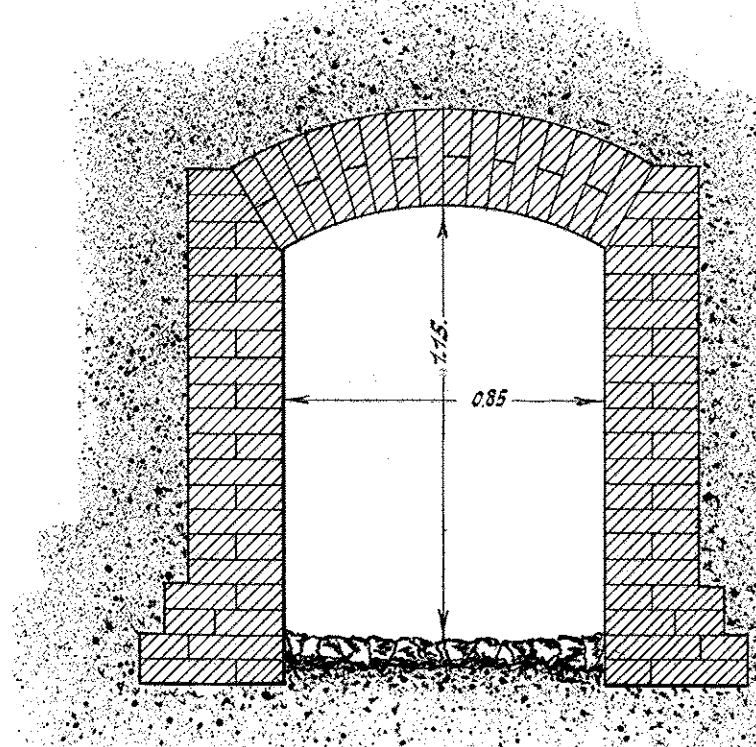

Schaal 1 à 20.

Behoort bij „Opmeting v. Rioolstelsel
in de Gemeente Oostmond“ Nov. 1899.

door J. L. Roborgh
buitengewoon Opzichter der Gemeentewerken.