



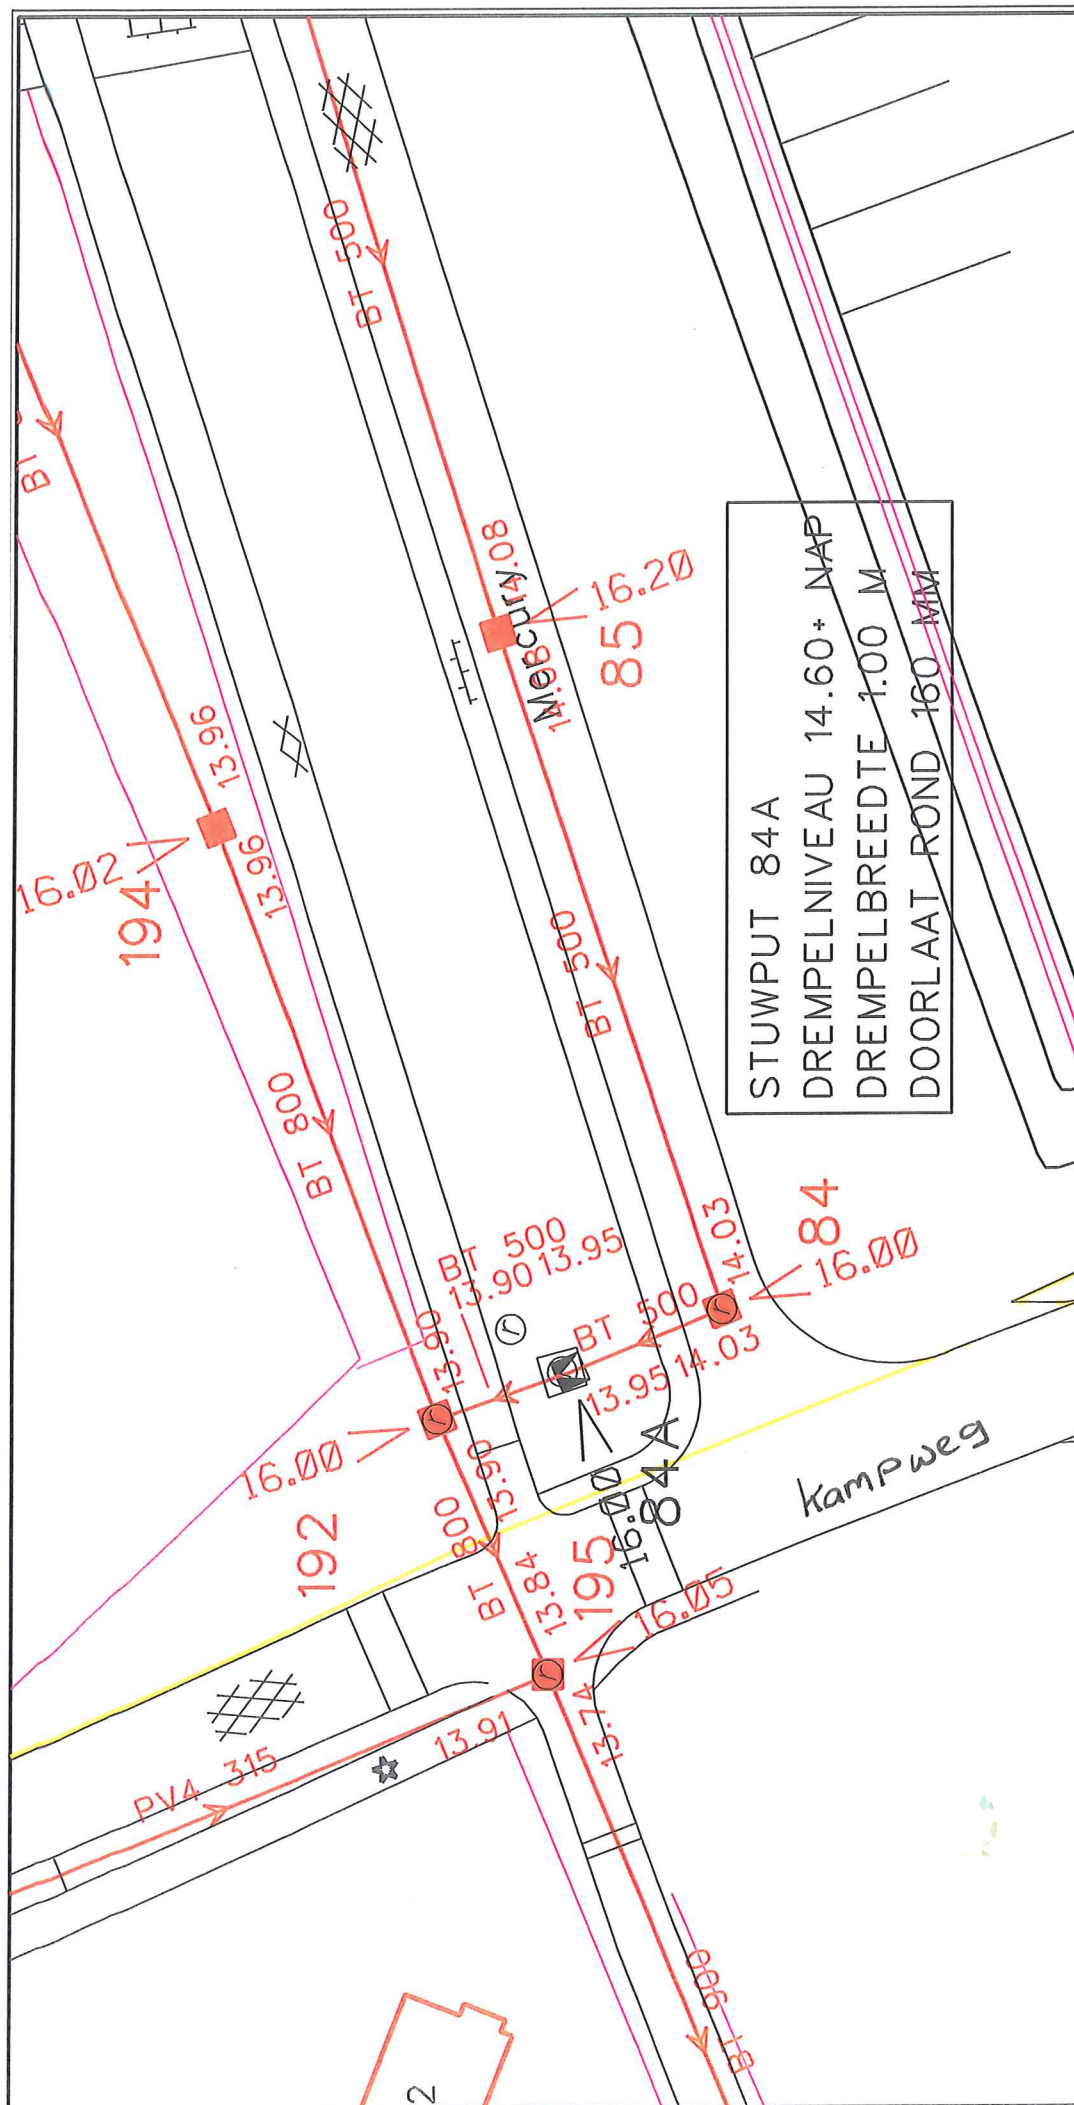


GEMEENTE SOEST
Wijkbeheer, Groen & Infrastructuur
Raadhuisplein 1 Postbus 2000
3762 AV Soest 3760 CA Soest
Tel: 035-6093411 Fax: 035-6093689

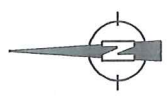

Project: Stuwput 84A

Tekening Schaal	1:500	Getekend Datum	26-01-10
--------------------	-------	-------------------	----------

- GEMENGD RIOOL
- DWA RIOOL
- RWA RIOOL
- SWA RIOOL
- DRUKRIOOL
- VACUUMRIOOL
- PERSLEIDING

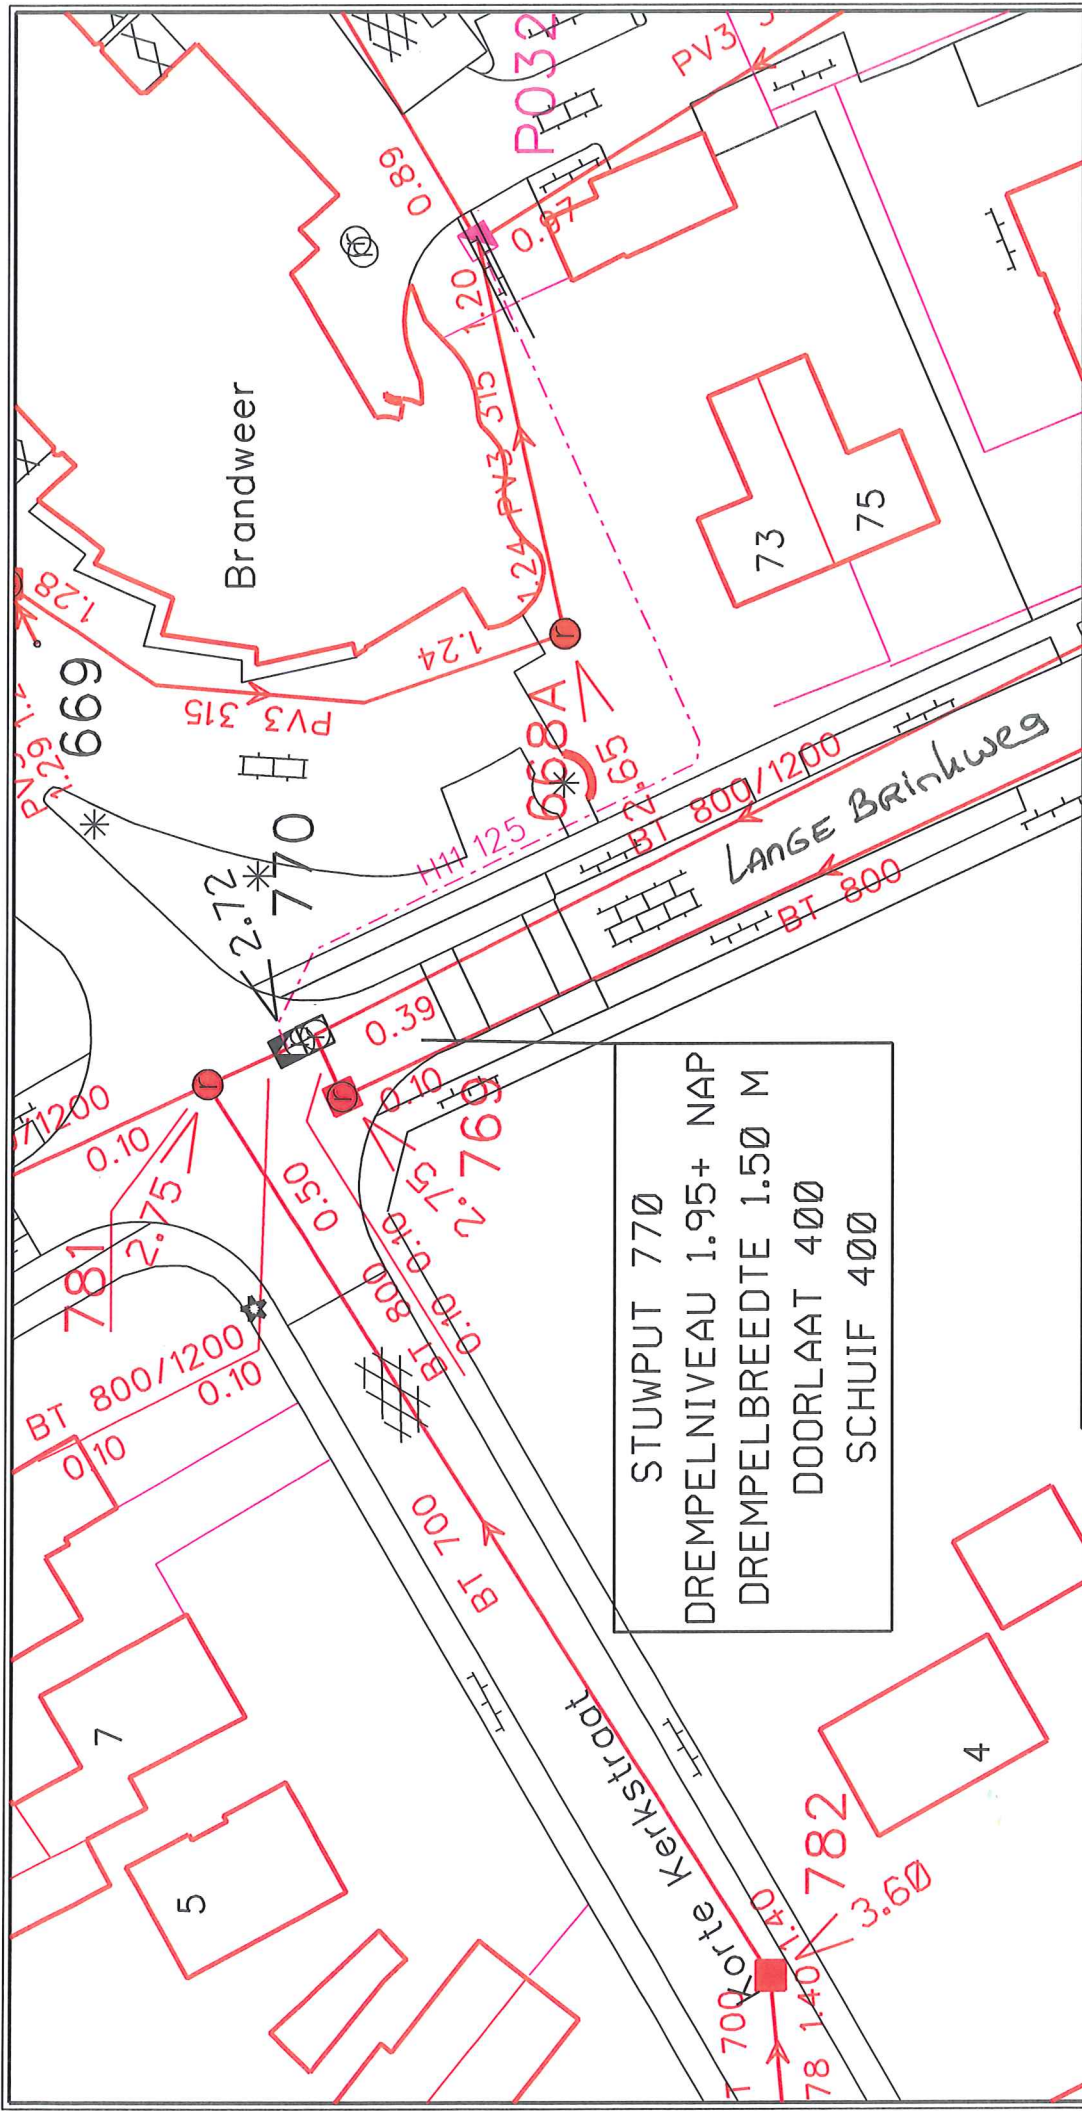

STUWPUT 770
DREMPELNIVEAU 1.95+ NAP
DREMPELBREEDTE 1.50 M
DOORLAAT 400
SCHUIF 400



GEMEENTE SOEST
Wijkbeheer, Groen & Infrastructuur
Raadhuisplein 1 Postbus 2000
3762 AV Soest 3760 CA Soest
Tel: 035-6093411 Fax: 035-6093689

- GEMENCD RIJOL
- DWA RIJOL
- RWA RIJOL
- SWA RIJOL
- DRUKRIJOL
- VACUUMRIJOL
- PERSLEIDING

Project: Stuwput 770


Tekening
Schaal 1:500

Getekend
Datum 26-01-10

STUWPUT 770 LANGE BRINKWEG


NAAR PUT 781

DOORLAAT 400 MM, 0.10+ NAP
SCHUIF AANWEZIG (STANDAARD OPEN)
OVERSTORTMUUR 1.95+ NAP, L=1.50 M
INTERNE OVERSTORT

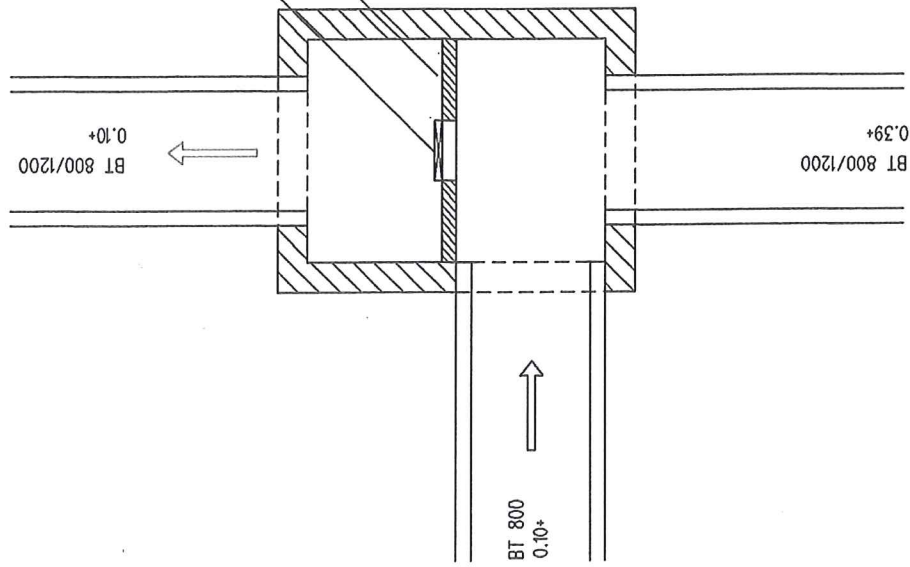


VANAF PUT 769

VANAF PUT L007X

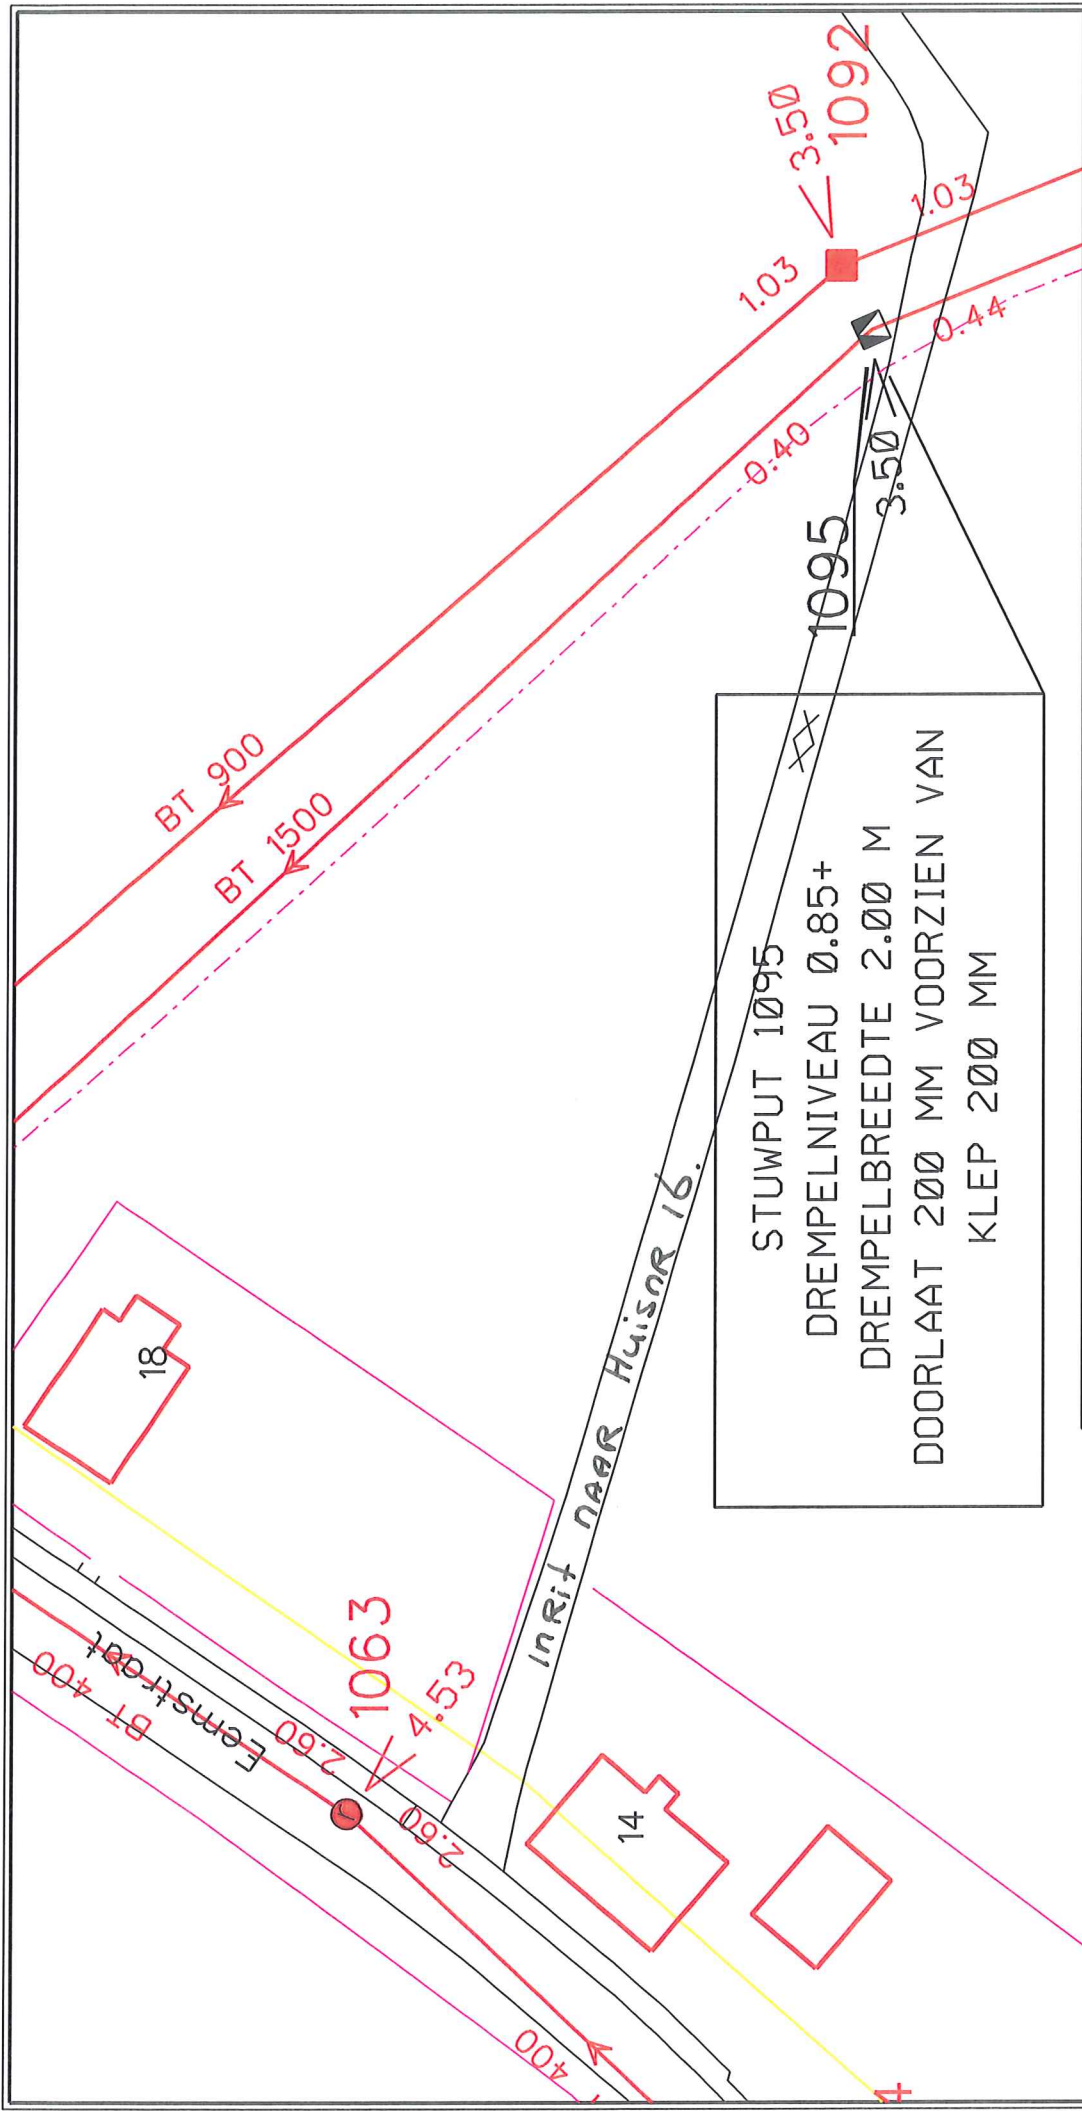



GEMEENTE SOEST
 Wijkbeheer, Groen & Infrastructuur
 Raadhuisplein 1 Postbus 2000
 3762 AV Soest 3760 CA Soest
 Tel: 035-6093411 Fax: 035-6093689

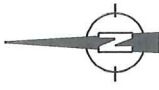

Project: Stuwput 1095

Tekening
Schaal
1:500


Getekend
Datum
26-01-10

STUWPUT 1095 EEMSTRAAT

NAAR PUT 1061

BT 1500
0.40+

DOORLAAT 200 MM
VOORZIEN VAN TERUGSLAGKLEP
OVERSTORTMUUR 0.85* NAP, L=2.00 M
INTERNE OVERSTORT

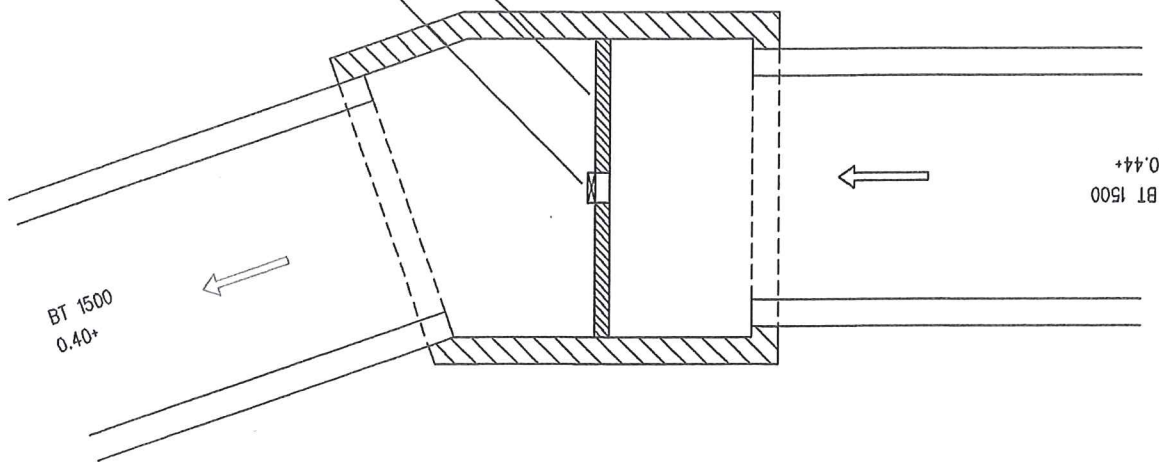

BT 1500
0.44+

VANAF PUT 1096




Wijkbeheer, Groen & Infrastructuur
Raadhuisplein 1 Postbus 2000
3762 AV Soest 3760 CA Soest
Tel: 035-6093411 Fax: 035-6093689





Project: Stuwput 1178

Tekening	Getekend
Schaal 1:500	Datum 26-01-10

STUWPUT 1178 FERD. HUYCKLAAN


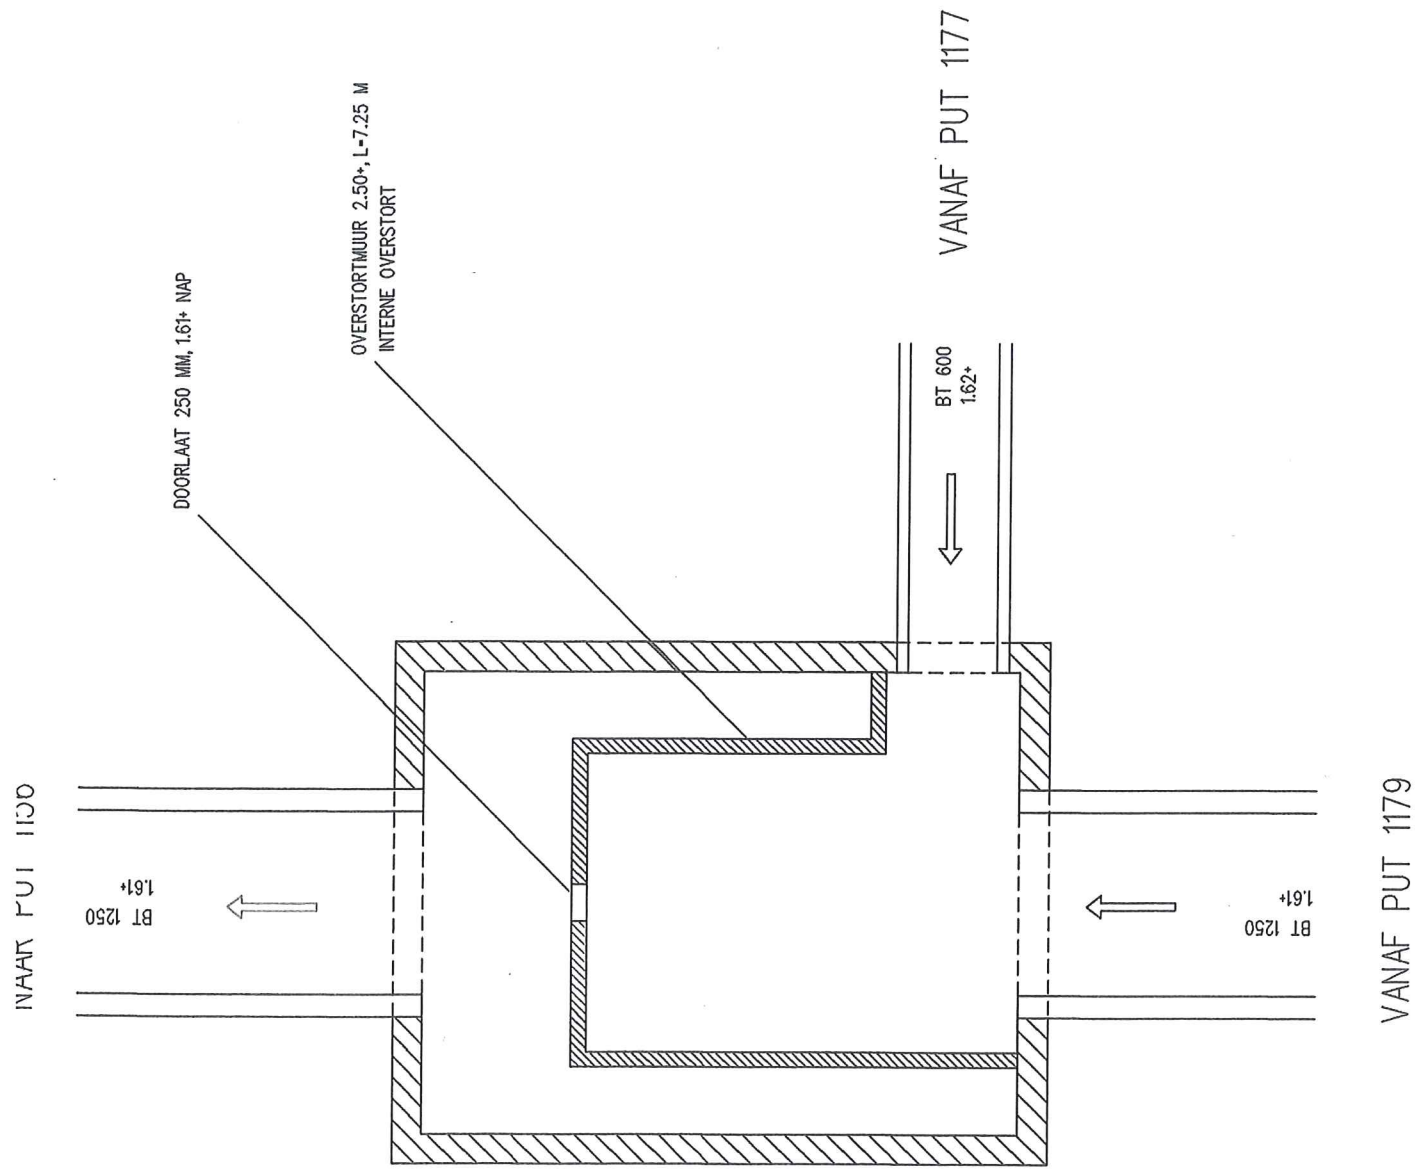


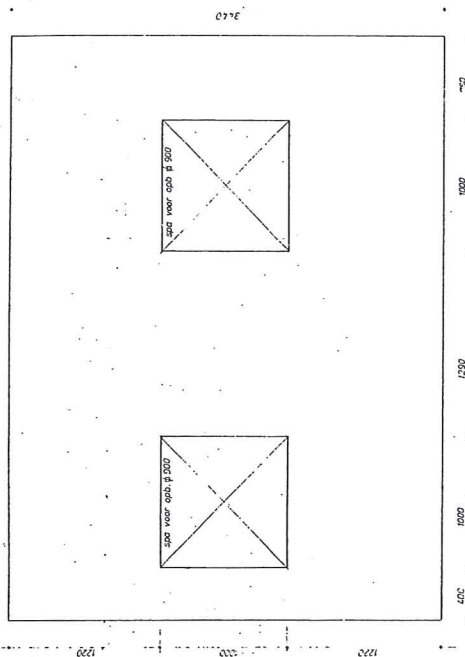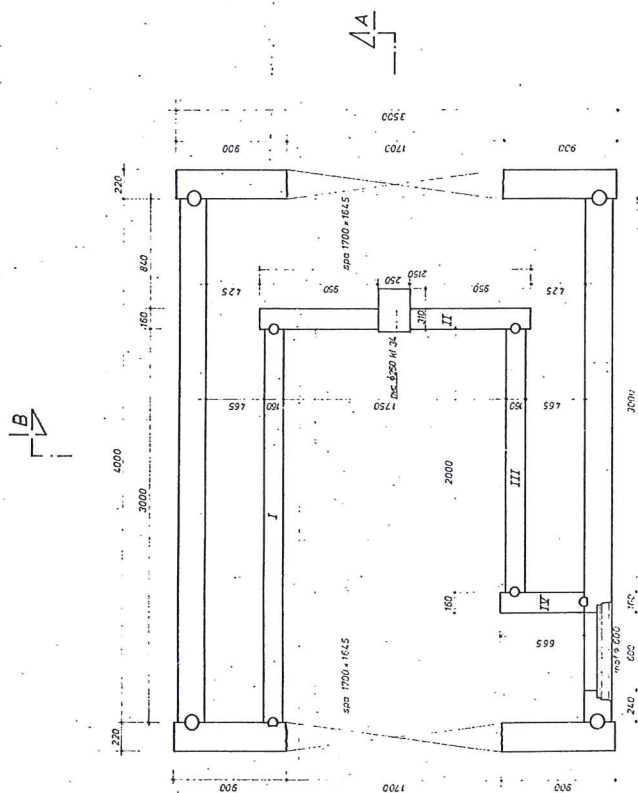

mee leveren WACO
2 x ks hg. 300
1 x pvc ø 250 kl. 34 lang 320


massa	noordwand	4510 kg
	zuid	4350 kg
	oost	2540 kg
	west	2540 kg
	oversl. I	1260 kg
	II	900 kg
	III	840 kg
	IV	280 kg
	bovenplaat	7240 kg

beton B 22,5
staal FeB 500
betondekking 25 mm

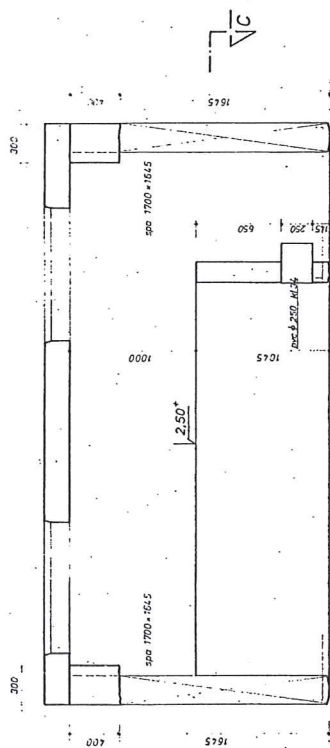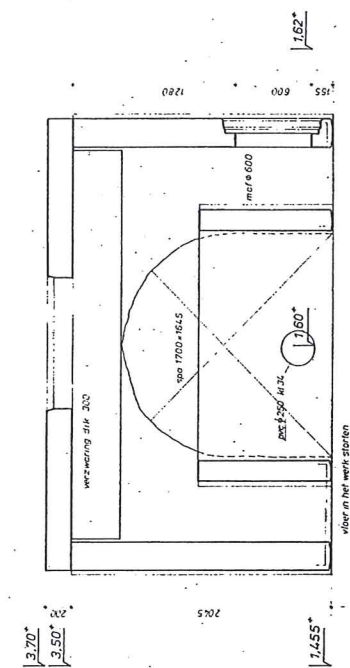

8711

doorstroommeter		GW SOEST		sch. nr. 1: 20		
weers.		STUWPWT 32		jaar-ND dd.15.4.80		
				akt.-% act.1/4 2e -		genc.
waco-beton bv.		order no.		005.001.131		tel. no.
postbus 33		Krimpen a.d. Vliet		tel. no.		13-3068 13

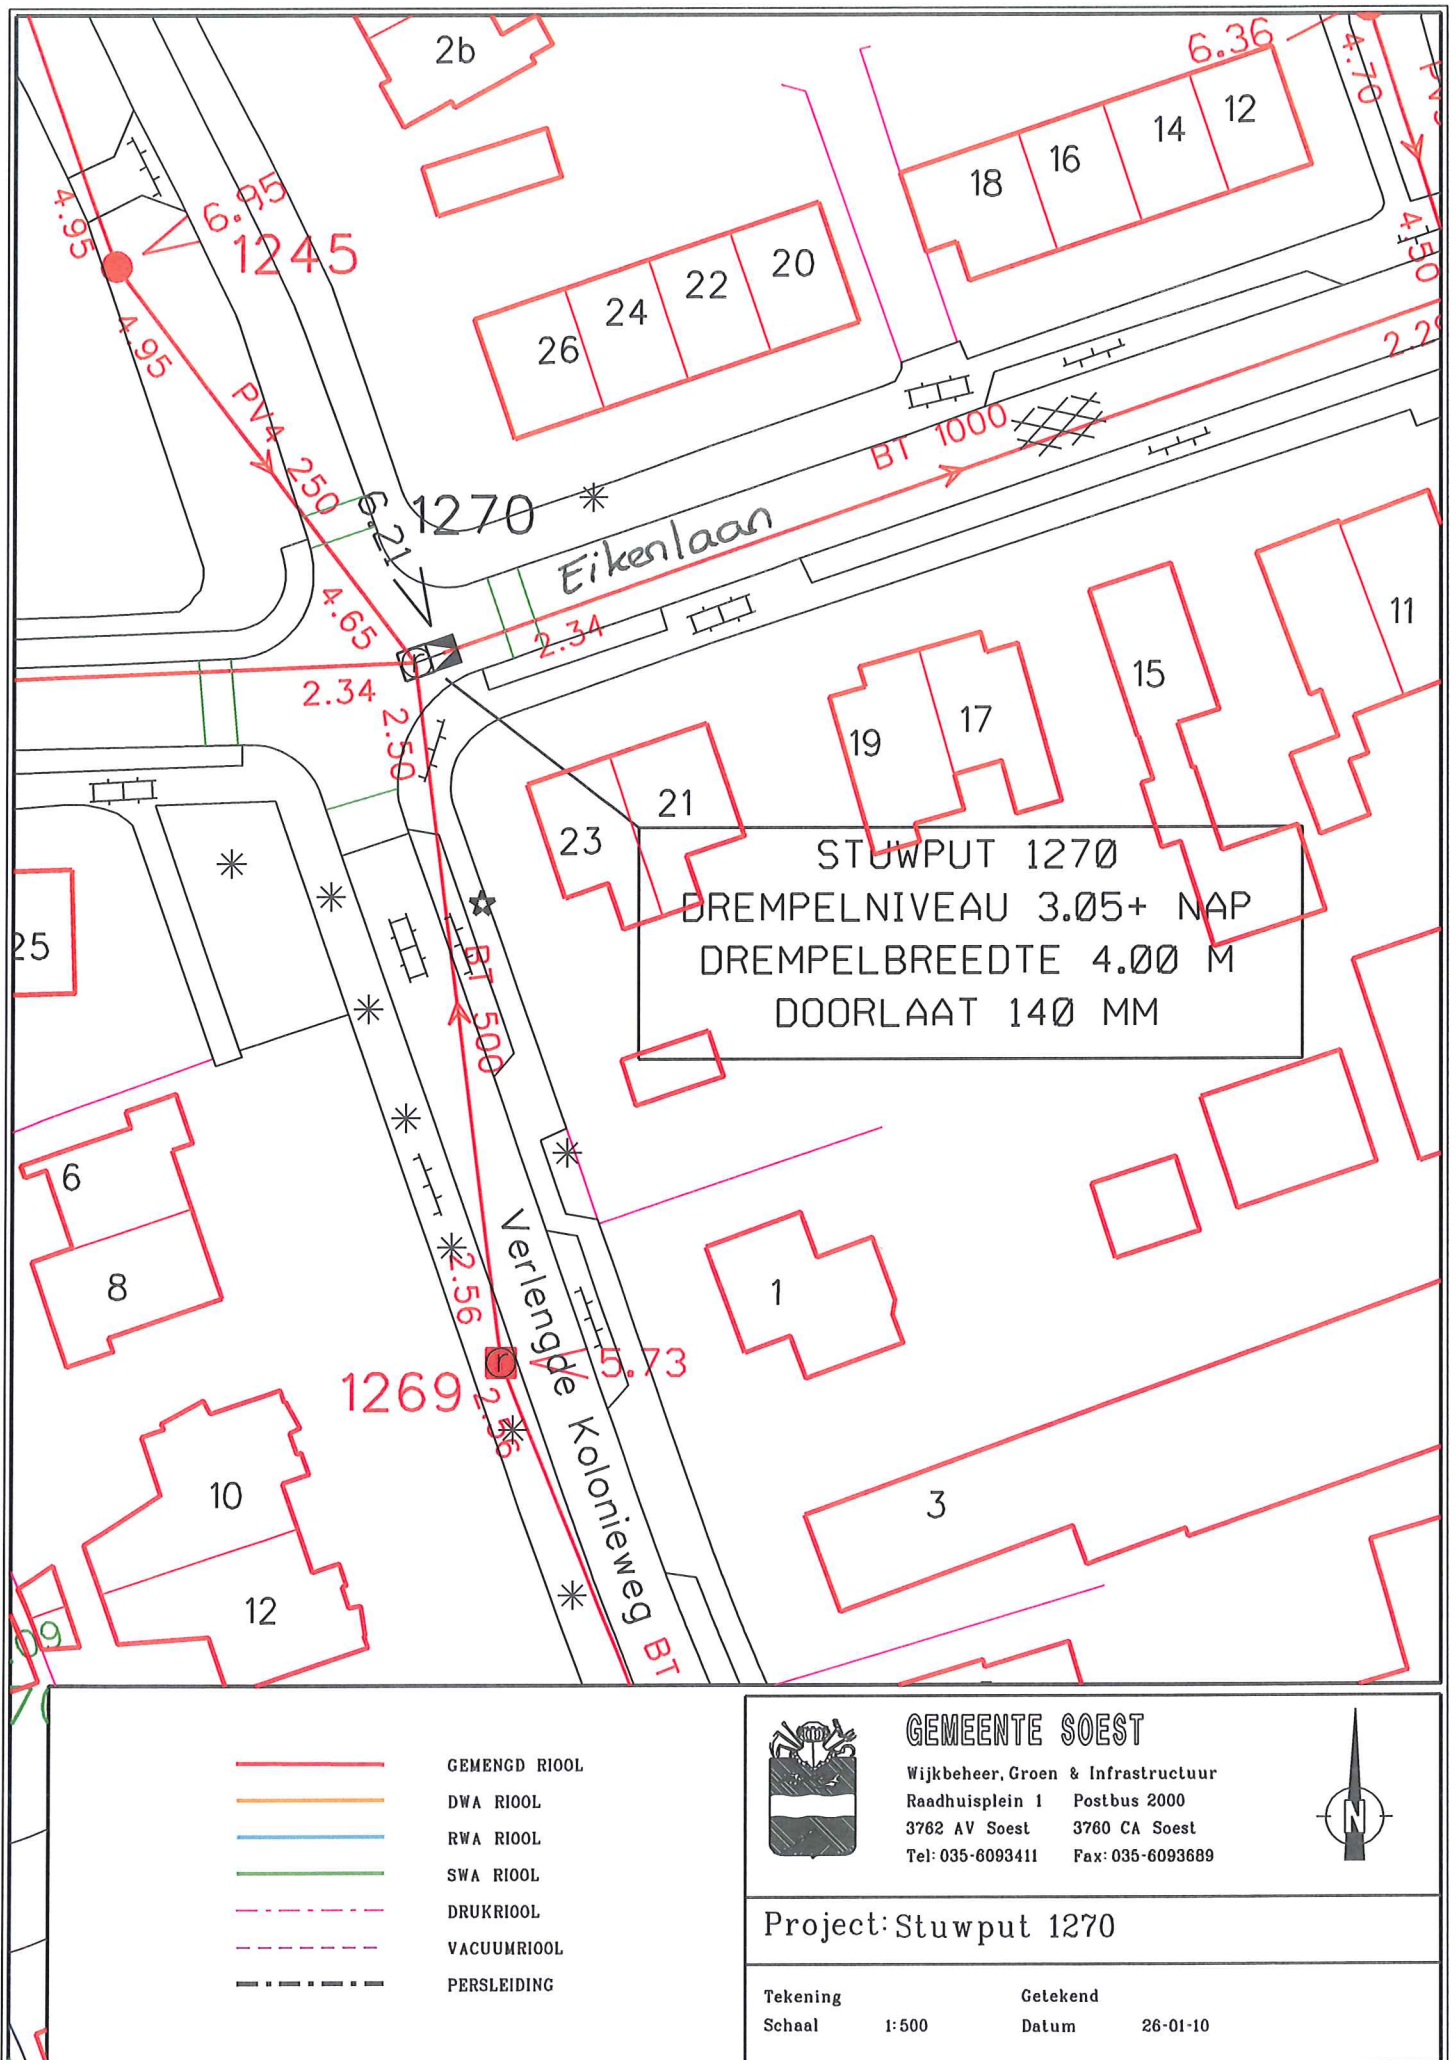

STUWPUT 1270

EIKENLAAN

2ST DOORLATEN ROND 20 CM
WERKEN ALS DOORLAAT ROND 14 CM


VANAF PUT 1245

MUUR 2.85+ NAP

DOORLAAT 200 MM, 2.34+ NAP

OVERSTORTMUUR 3.05+, L=4.00 M
INTERNE OVERSTORT

NAAR PUT 1236

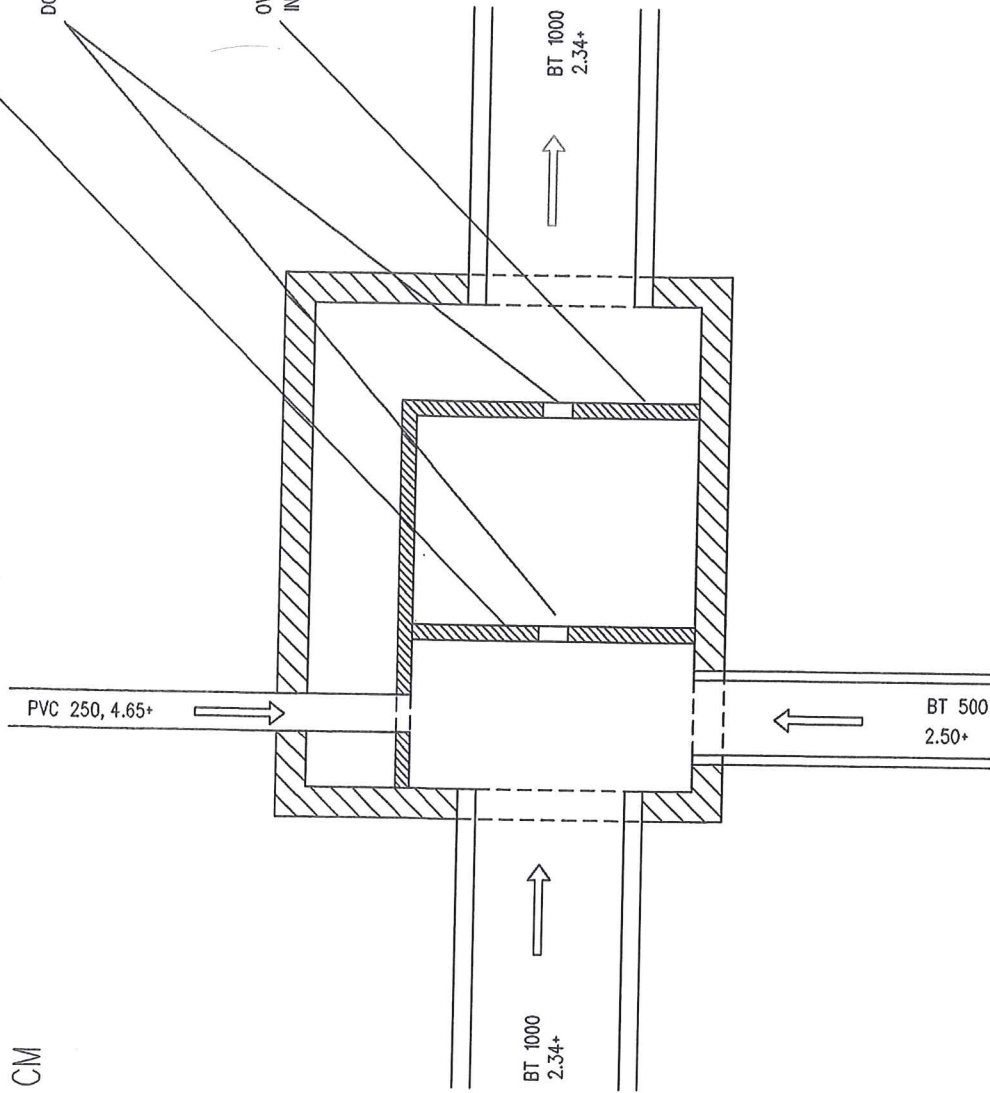

VANAF PUT 1271

VANAF PUT 1269

STUWPUT IV

1270 1:20

Archief 0-34

