



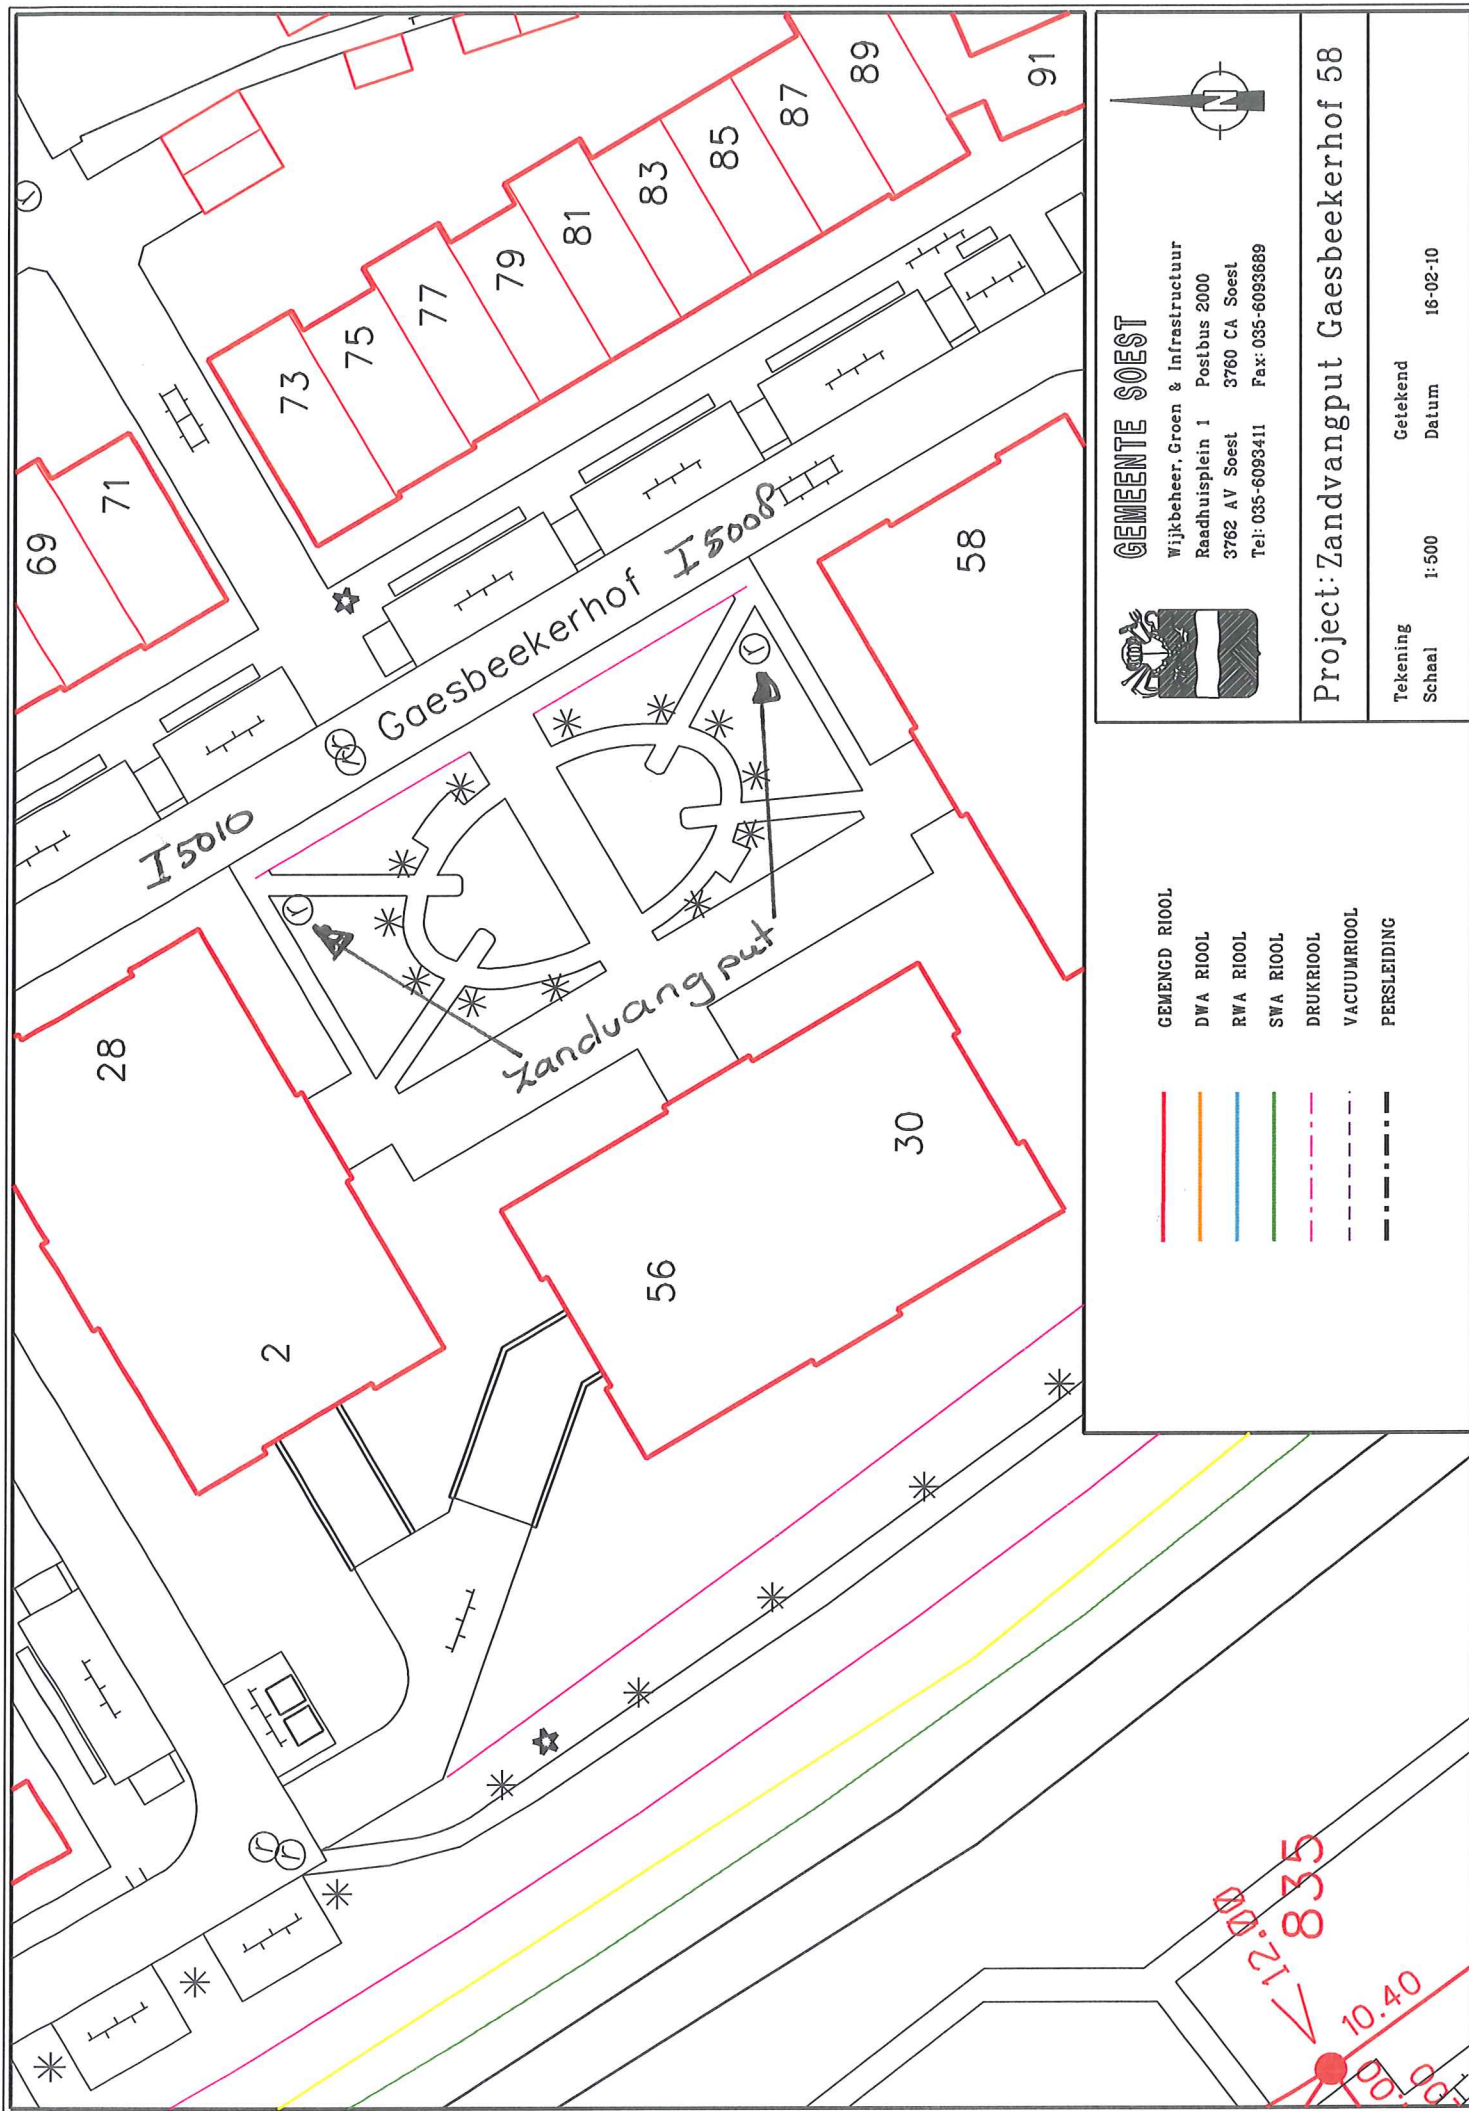

GEMEENTE SOEST


Wijkbeheer, Groen & Infrastructuur
Raadhuisplein 1 Postbus 2000
3762 AV Soest 3760 CA Soest
Tel: 035-6093411 Fax: 035-6093689

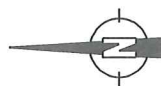

Project: Zandvangput Gaesbeekerhof 58

Tekening	Getekend
Schaal	Datum
1:500	16-02-10

PERSLEIDING

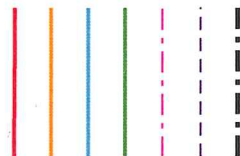




- | | |
|--|---------------|
| | GEMENGD RIOOL |
| | DWA RIOOL |
| | RWA RIOOL |
| | SWA RIOOL |
| | DRUKRIOOL |
| | VACUUMRIOOL |
| | PERSLEIDING |



GEMEENTE SOEST

Wijkbeheer, Groen & Infrastructuur
 Raadhuisplein 1 Postbus 2000
 3762 AV Soest 3760 CA Soest
 Tel: 035-6093411 Fax: 035-6093689

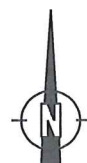

Project: Zandvangput G. Spoorstraat 23

Tekening


Schaal

1:500

Getekend

Datum

16-11-09

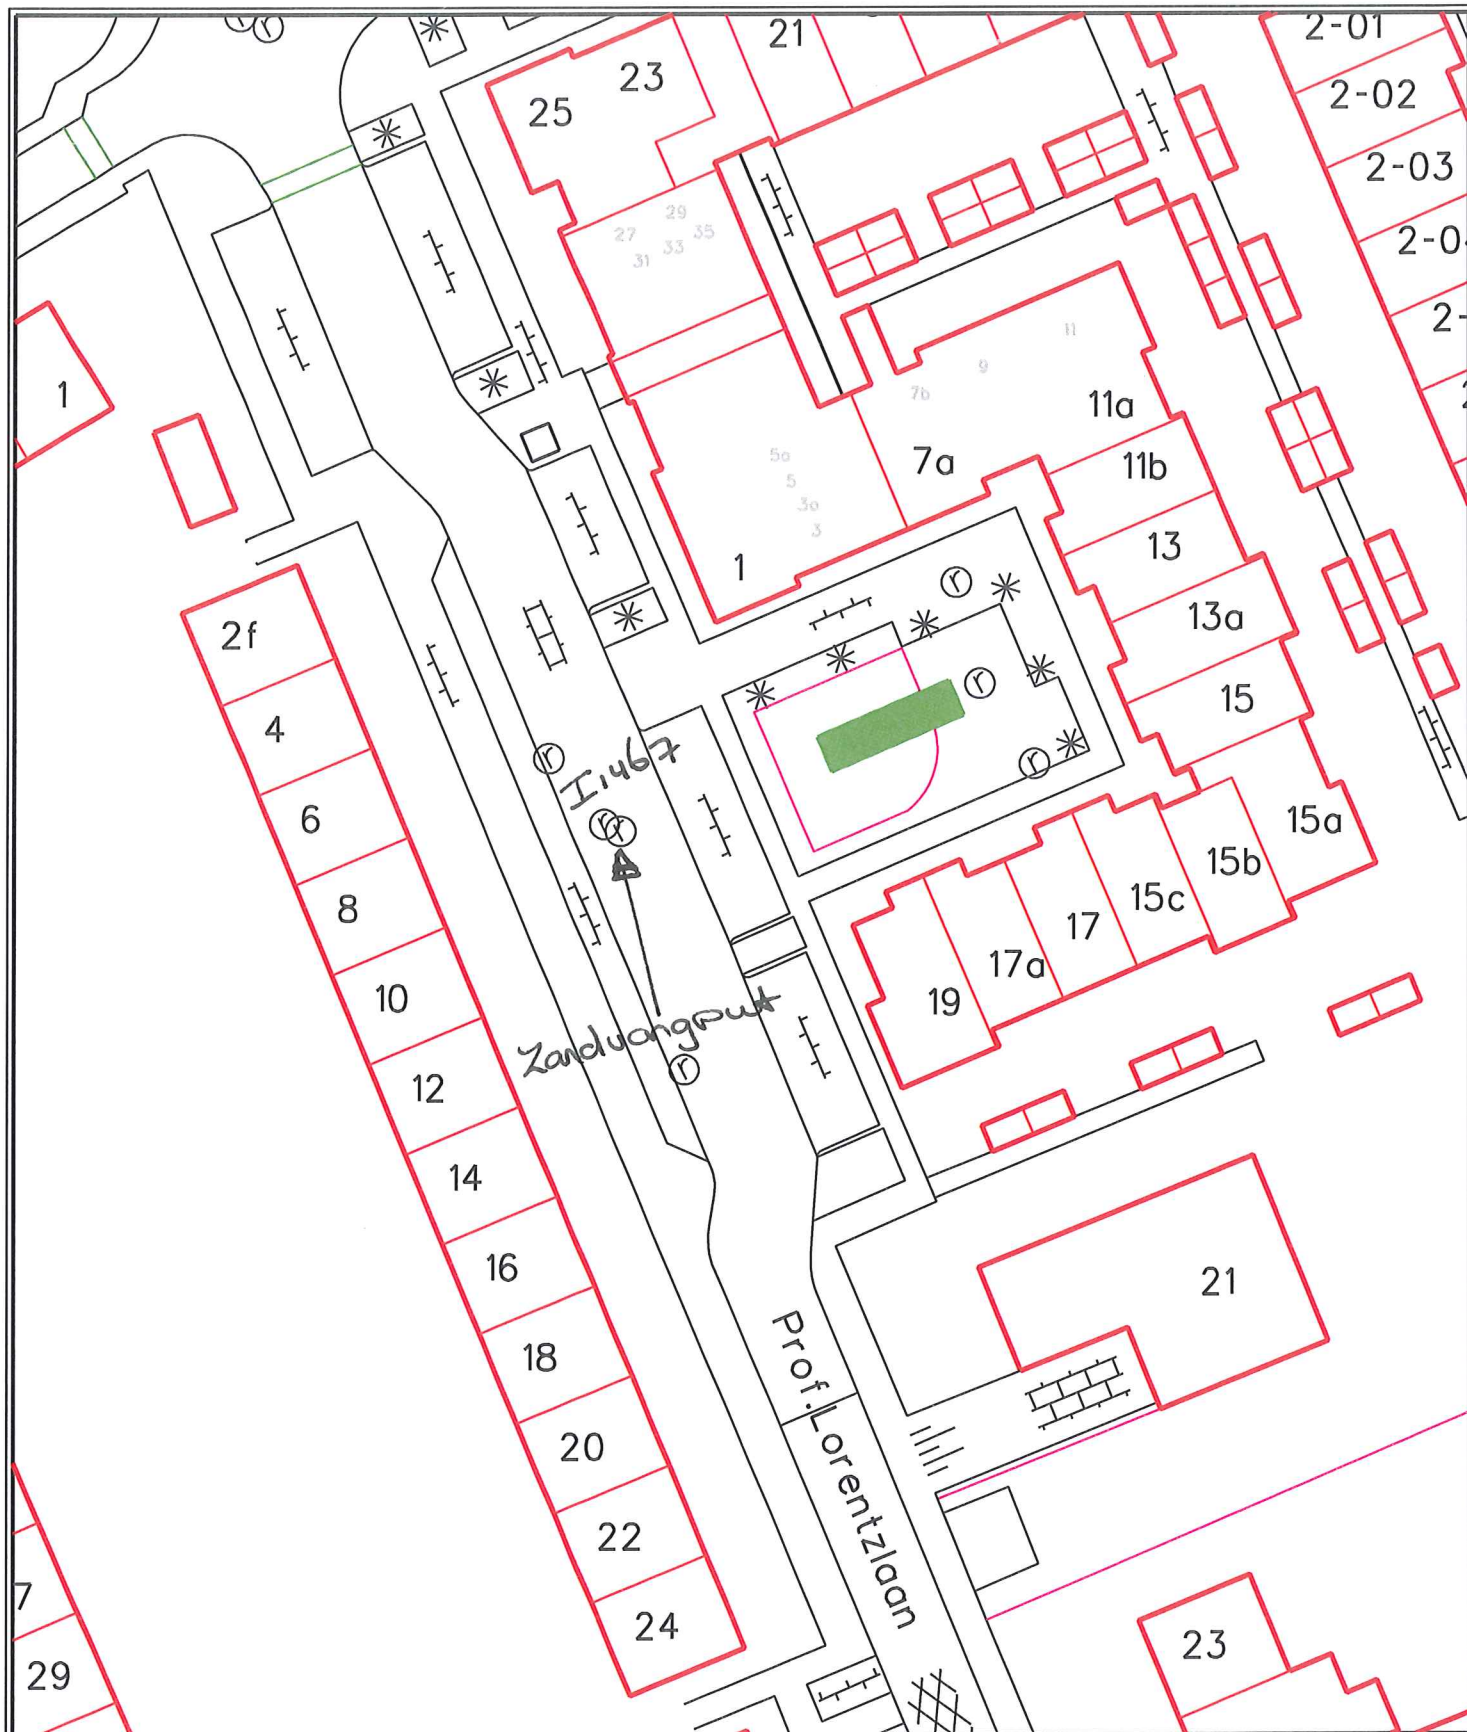

- | | |
|--|---------------|
| | GEMENGD RIOOL |
| | DWA RIOOL |
| | RWA RIOOL |
| | SWA RIOOL |
| | DRUKRIOOL |
| | VACUUMRIOOL |
| | PERSLEIDING |



GEMEENTE SOEST

Wijkbeheer, Groen & Infrastructuur
 Raadhuisplein 1 Postbus 2000
 3762 AV Soest 3760 CA Soest
 Tel: 035-6093411 Fax: 035-6093689



Project: Zandvangput P. Lorentzlaan 8

Tekening

Schaal

1:500

Getekend

Datum

18-11-09




- | | |
|---|--------------|
|  | GEMEND RIOOL |
|  | DWA RIOOL |
|  | RWA RIOOL |
|  | SWA RIOOL |
|  | DRUKRIOOL |
|  | VACUUMRIOOL |
|  | PERSLEIDING |



GEMEENTE SOEST

Wijkbeheer, Groen & Infrastructuur
 Raadhuisplein 1 Postbus 2000
 3762 AV Soest 3760 CA Soest
 Tel: 035-6093411 Fax: 035-6093689

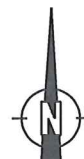


Project: Zandvangput Beckeringstraat 4

Tekening

Schaal 1:500

Getekend

Datum 16-11-09

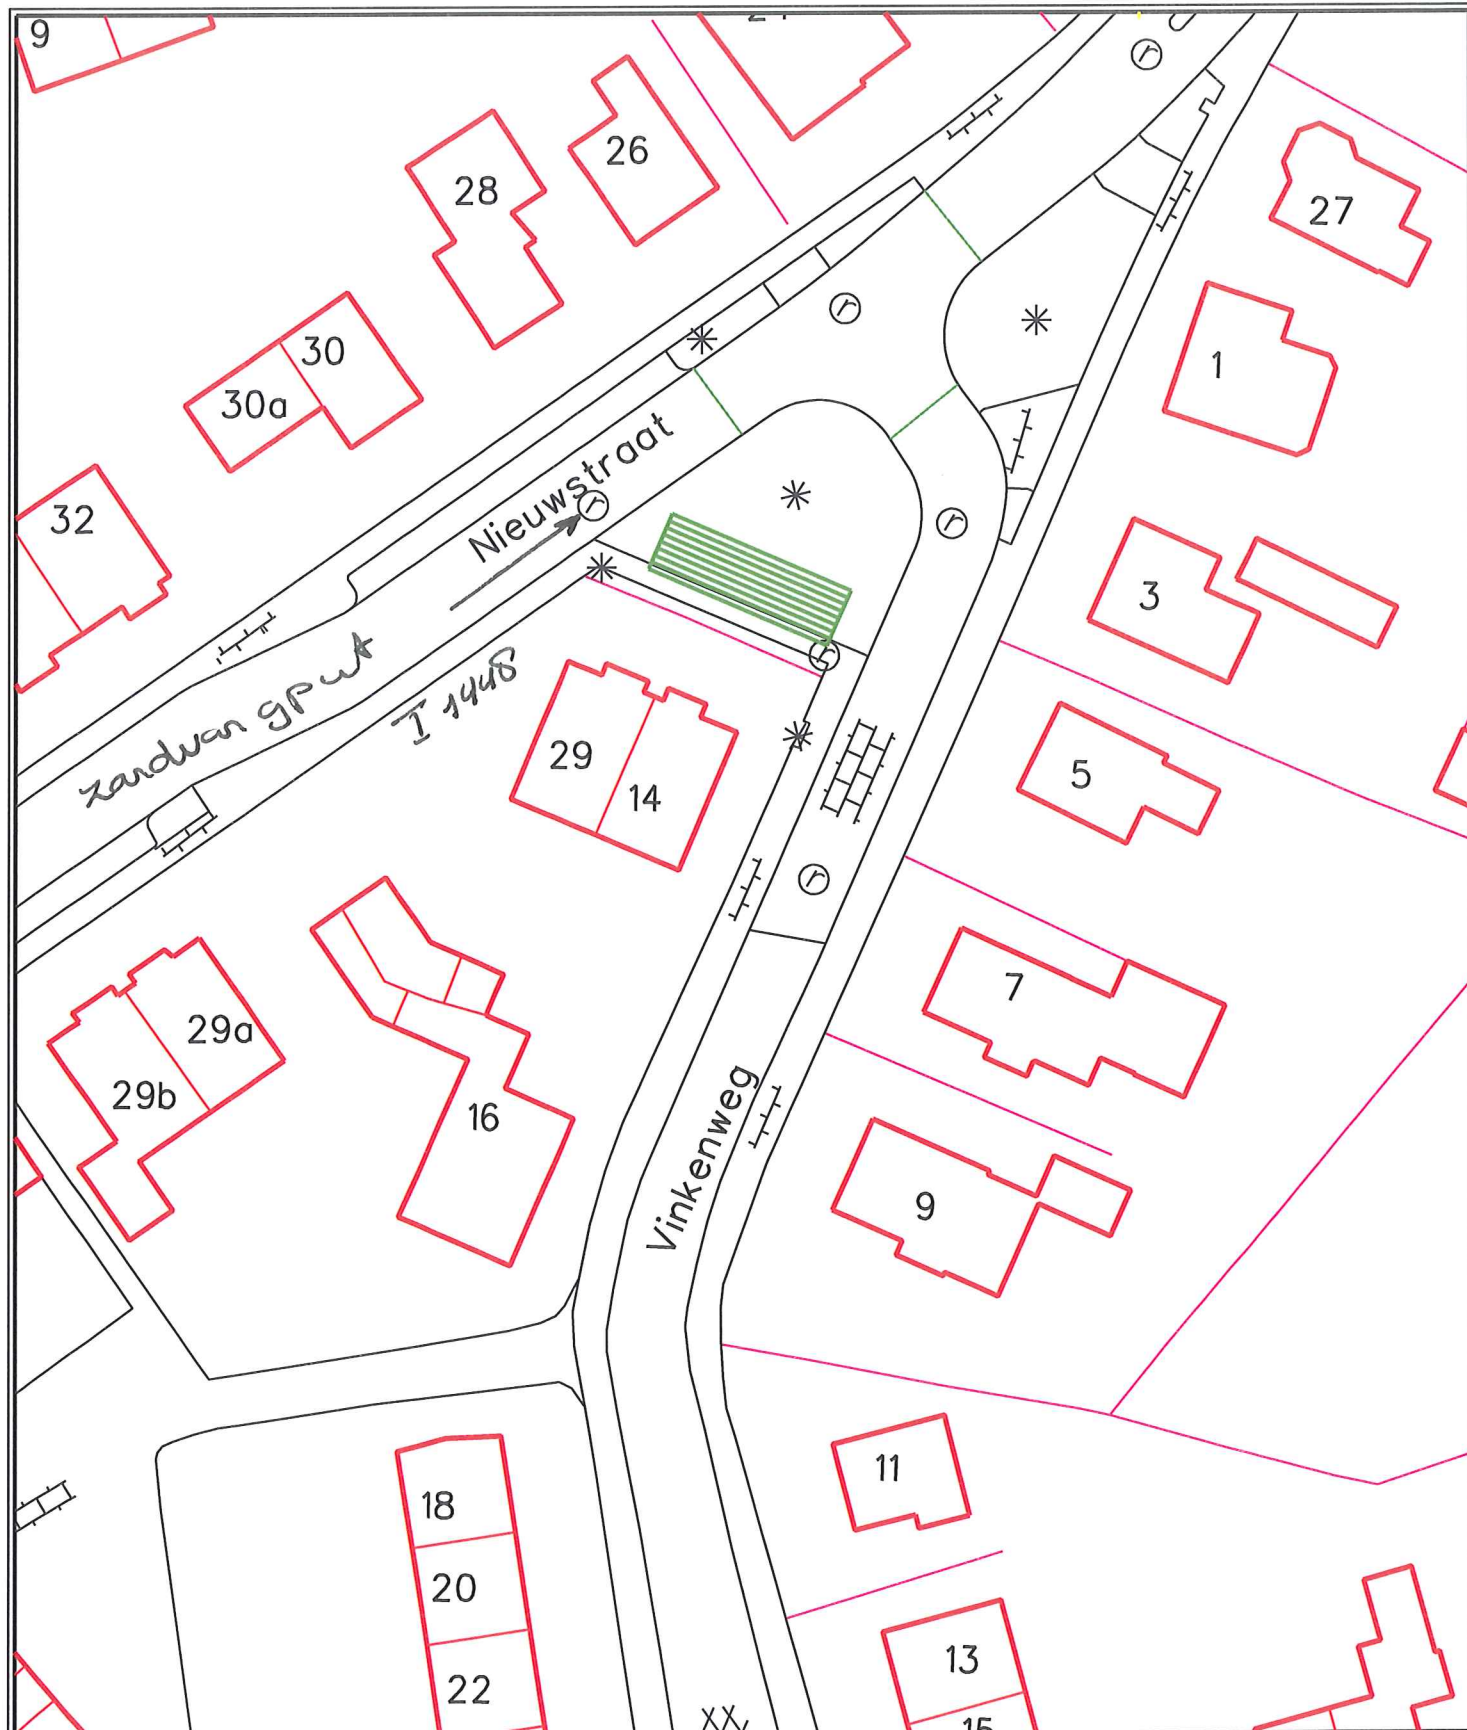

	GEMENGD RIOOL
	DWA RIOOL
	RWA RIOOL
	SWA RIOOL
	DRUKRIOOL
	VACUUMRIOOL
	PERSLEIDING



GEMEENTE SOEST

Wijkbeheer, Groen & Infrastructuur
 Raadhuisplein 1 Postbus 2000
 3762 AV Soest 3760 CA Soest
 Tel: 035-6093411 Fax: 035-6093689




Project: Zandvangput Vinkenweg 3

Tekening

Schaal 1:500

Getekend

Datum 16-11-09

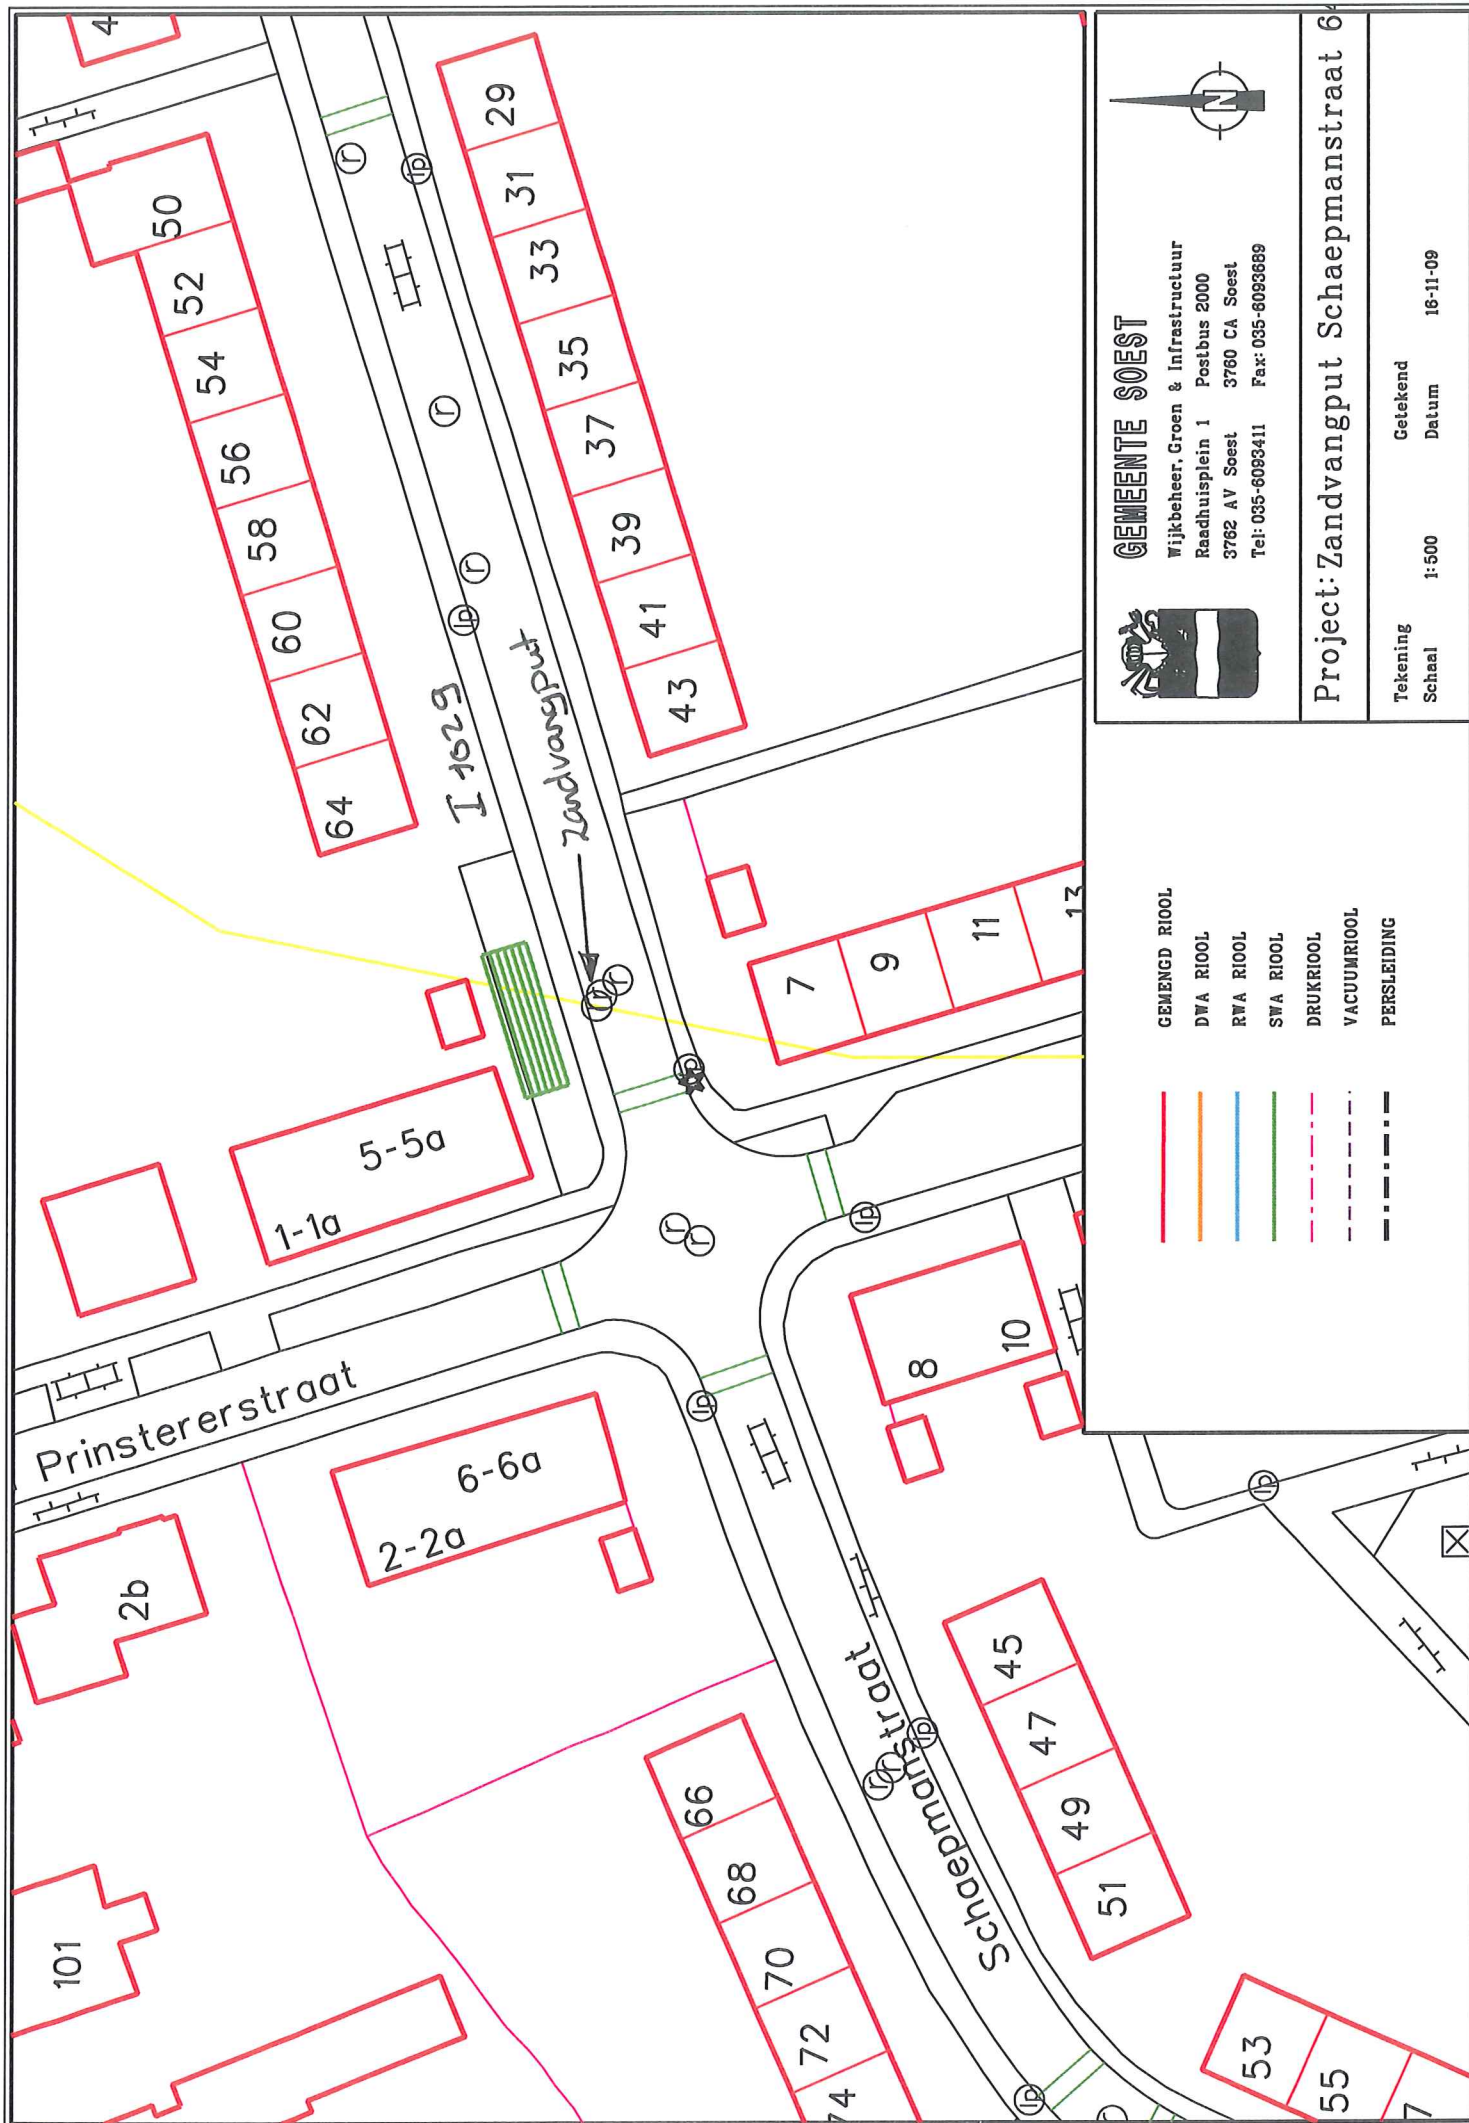

GEMEENTE SOEST

Wijkbeheer, Groen & Infrastructuur
Raadhuisplein 1 Postbus 2000
3762 AV Soest 3760 CA Soest
Tel: 035-6093411 Fax: 035-6093689



Project: Zandvangput Schaeplemanstraat 6

Tekening
Schaal

1:500

Getekend
Datum

16-11-09

GEMENGD RIOOL

DWA RIOOL


RWA RIOOL

SWA RIOOL


DRUKRIOOL

VACUUMRIOOL

PERSLEIDING

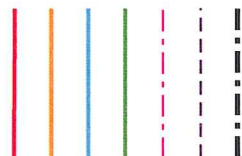


Zandvangput
I 1036

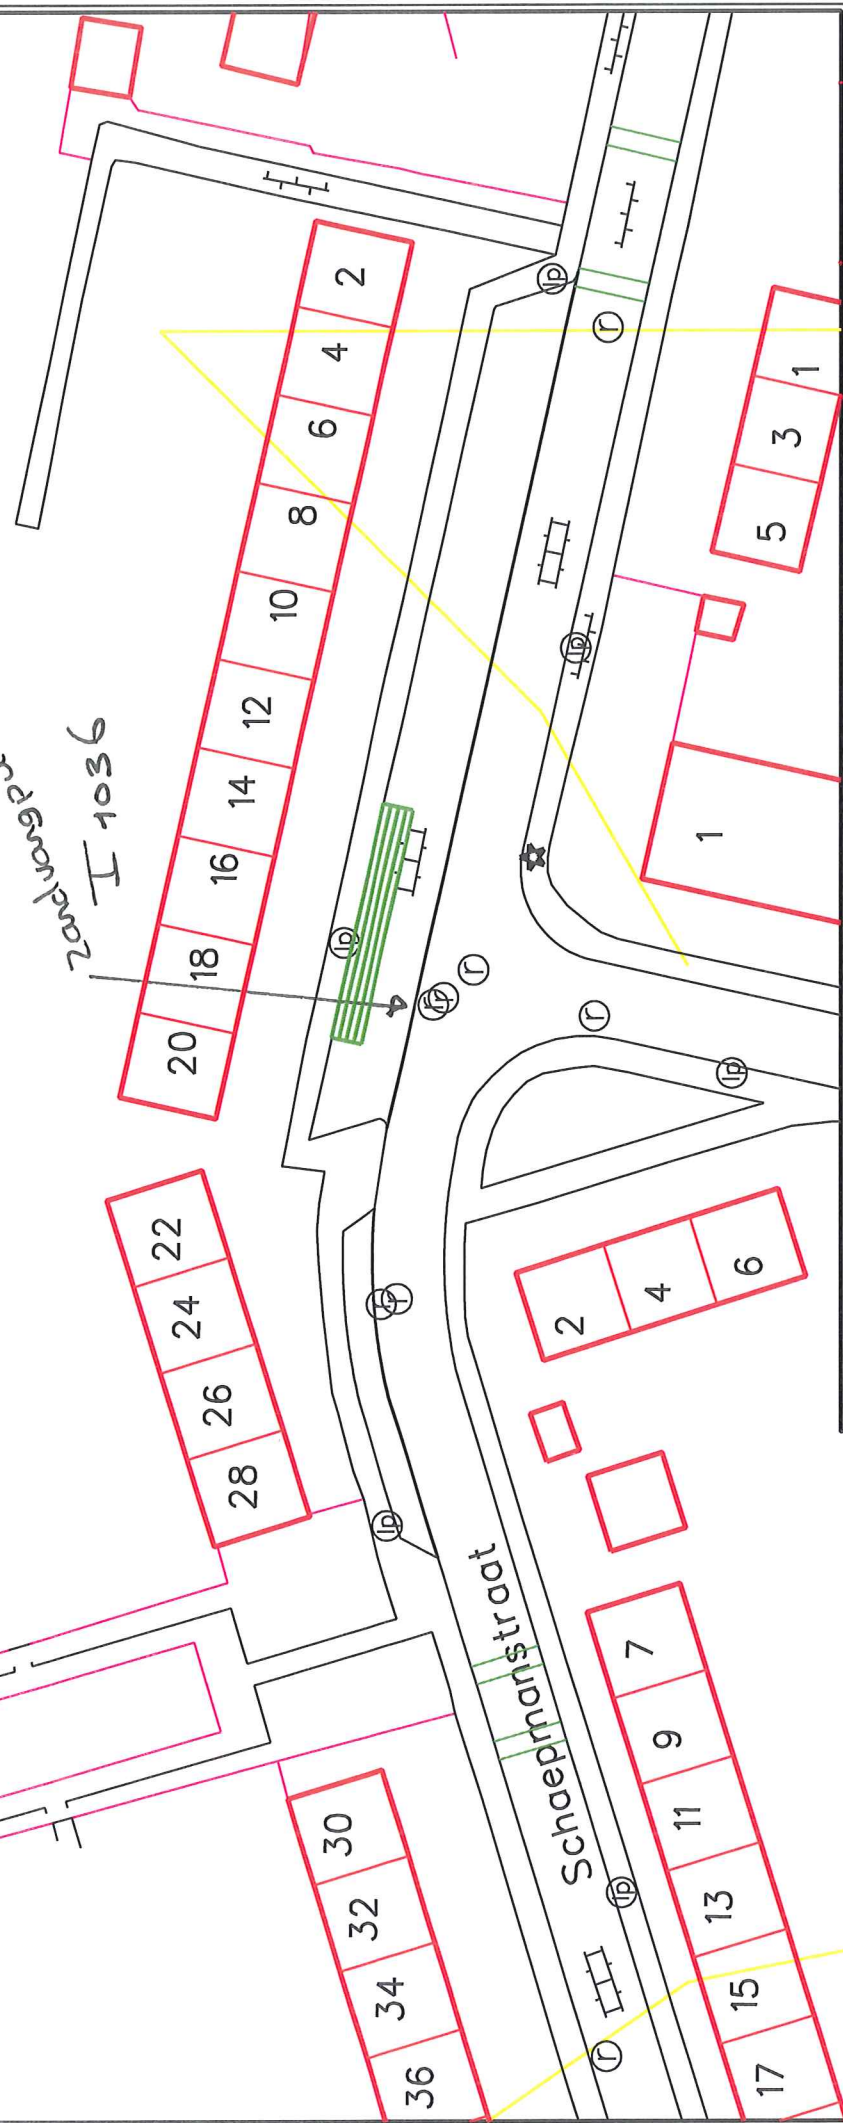

GEMEENTE SOEST


Wijkbeheer, Groen & Infrastructuur
Raadhuisplein 1 Postbus 2000
3782 AV Soest 3760 CA Soest
Tel: 035-6093411 Fax: 035-6093689

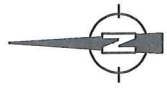

- GEMENGD RIOOL
- DWA RIOOL
- RWA RIOOL
- SWA RIOOL
- DRUKRIOOL
- VACUUMRIOOL
- PERSLEIDING

Project: Zandvangput Schaeppmanstraat 16

Tekening	Getekend
Schaal	Datum
1:500	16-11-09

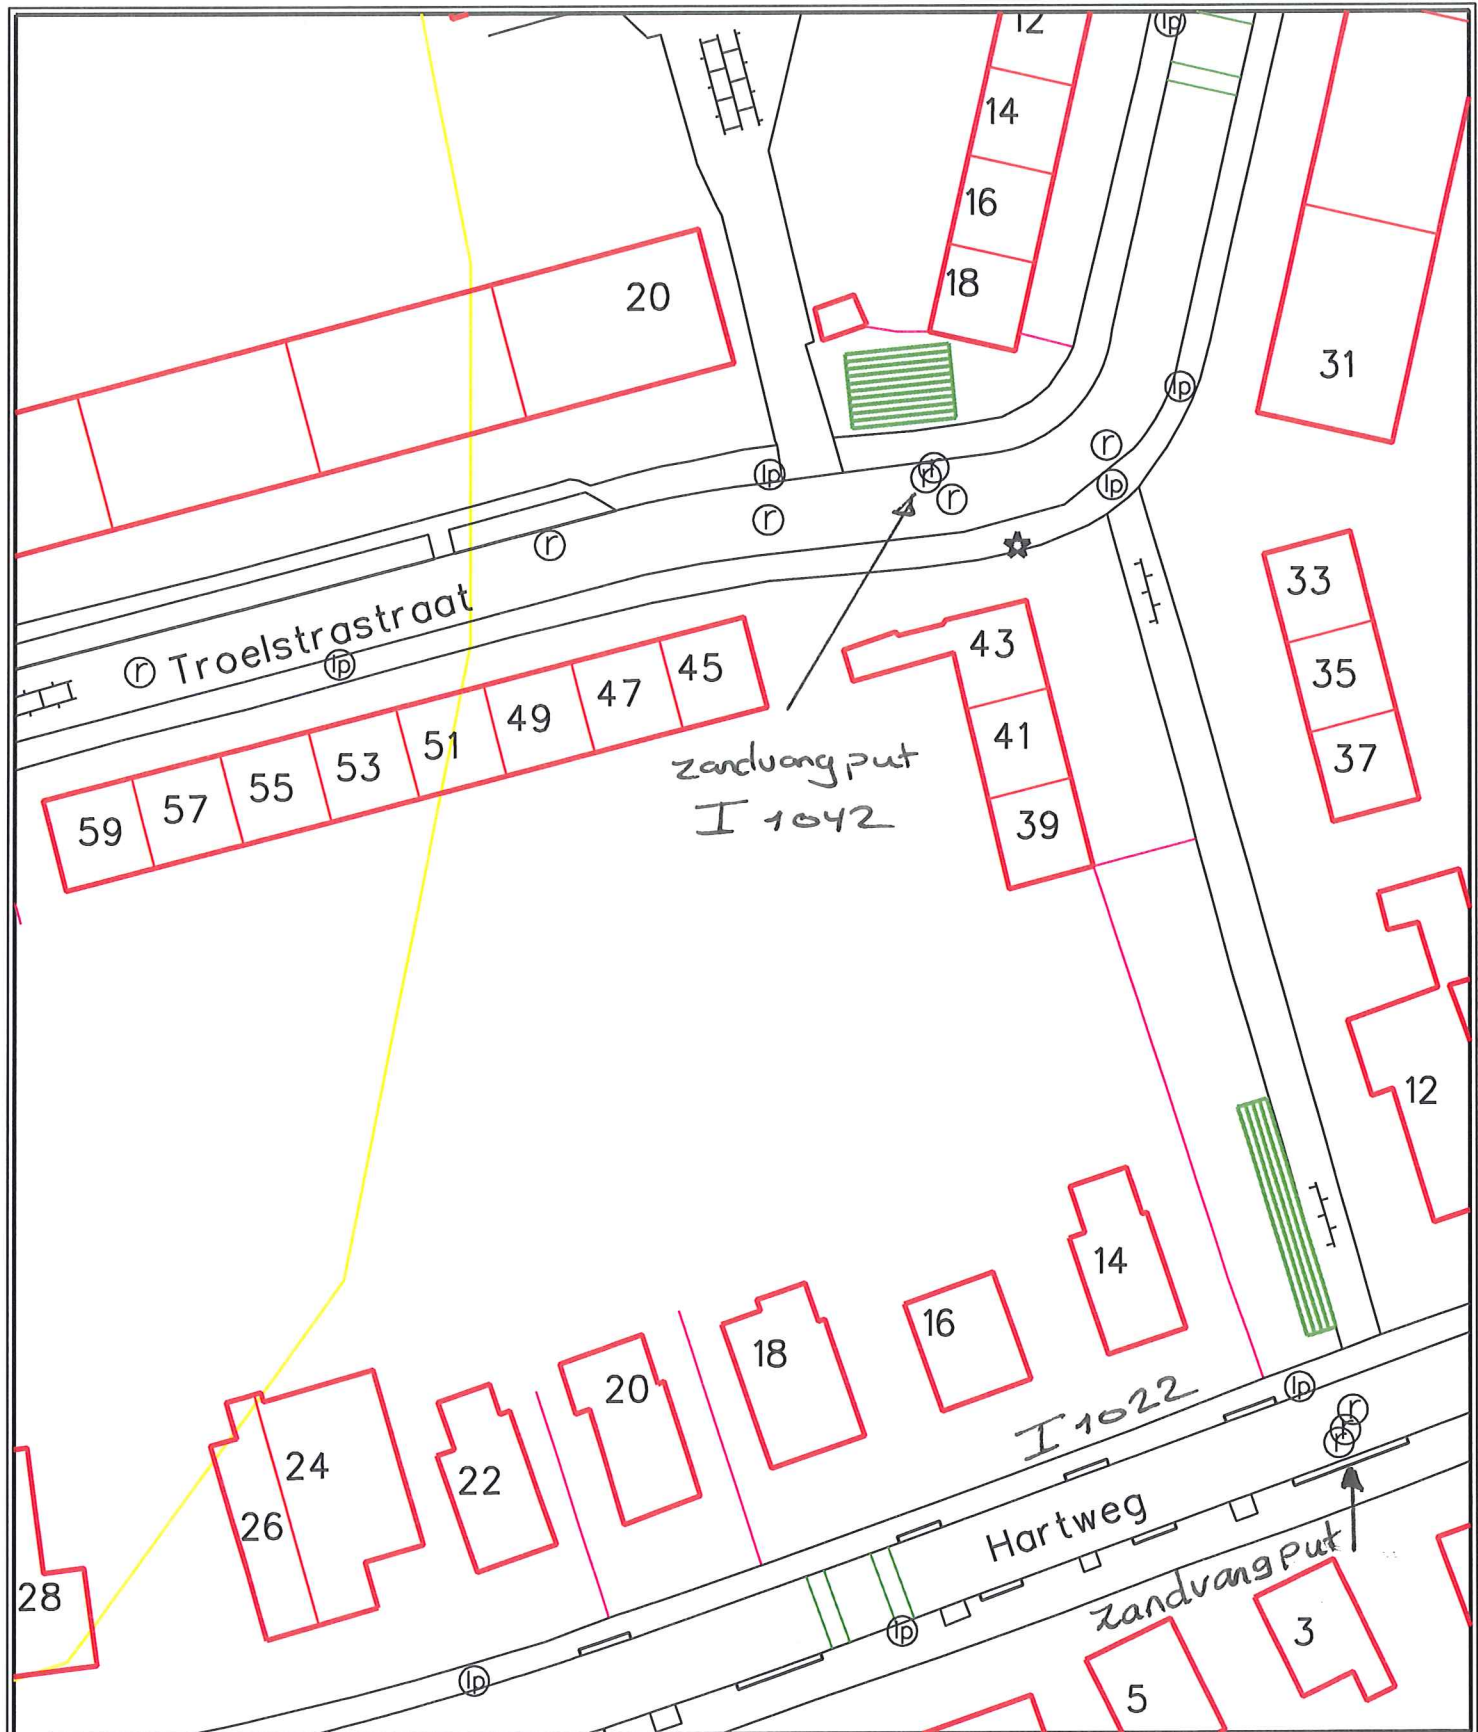


- | | |
|--|---------------|
| | GEMENGD RIOOL |
| | DWA RIOOL |
| | RWA RIOOL |
| | SWA RIOOL |
| | DRUKRIOOL |
| | VACUUMRIOOL |
| | PERSLEIDING |



GEMEENTE SOEST

Wijkbeheer, Groen & Infrastructuur
 Raadhuisplein 1 Postbus 2000
 3762 AV Soest 3760 CA Soest
 Tel: 035-6093411 Fax: 035-6093689

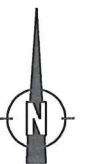


Project: Zandvangput Hartweg 3

Tekening

Schaal 1:500

Getekend

Datum 16-11-09

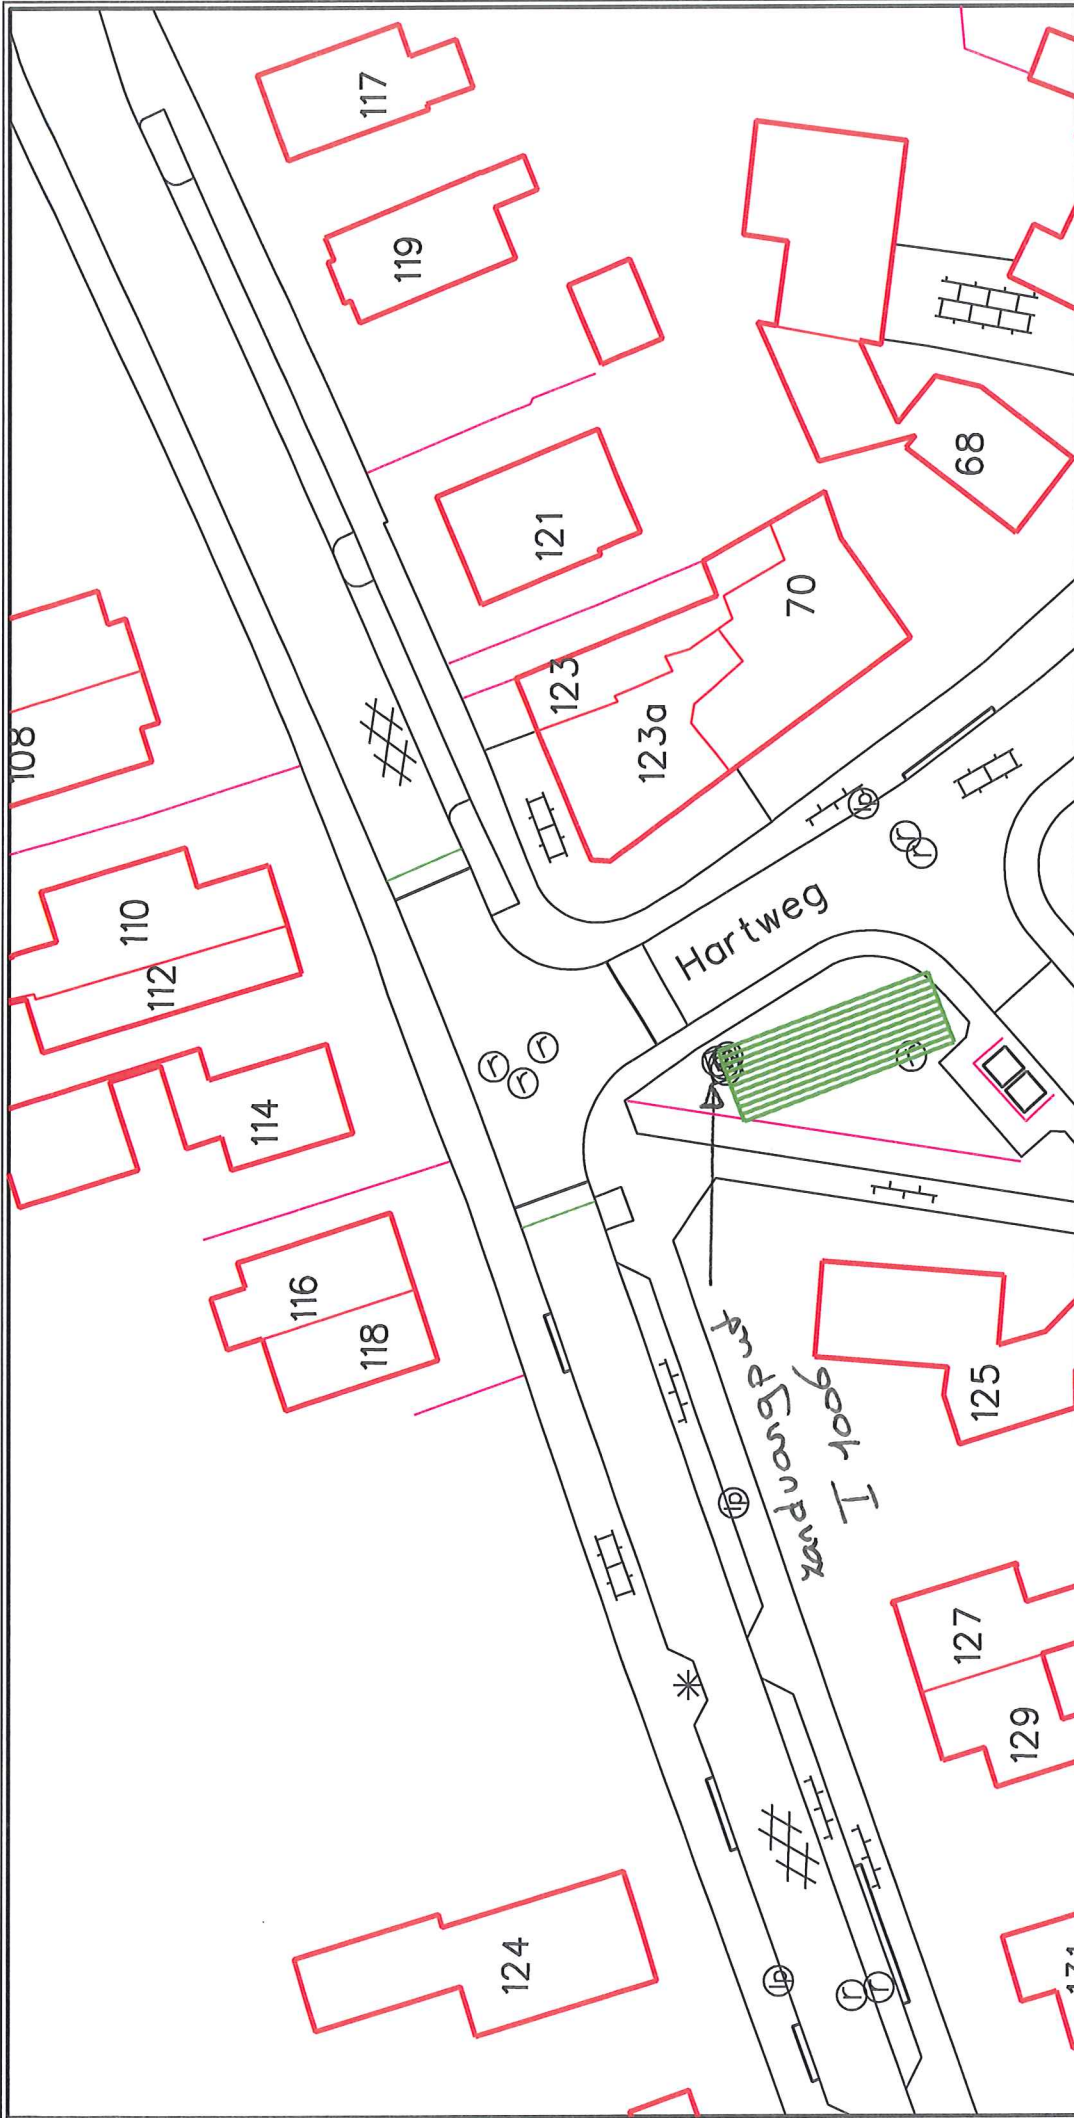

GEMEENTE SOEST


Wijkbeheer, Groen & Infrastructuur
 Raadhuisplein 1 Postbus 2000
 3762 AV Soest 3760 CA Soest
 Tel: 035-6083411 Fax: 035-6083689



- GEMENGD RIOOL
- DWA RIOOL
- RWA RIOOL
- SWA RIOOL
- DRUKRIOOL
- VACUUMRIOOL
- PERSLEIDING

Project: Zandvangput Hartweg 70

Tekening Schaal	1:500	Getekend Datum	16-11-09
--------------------	-------	-------------------	----------

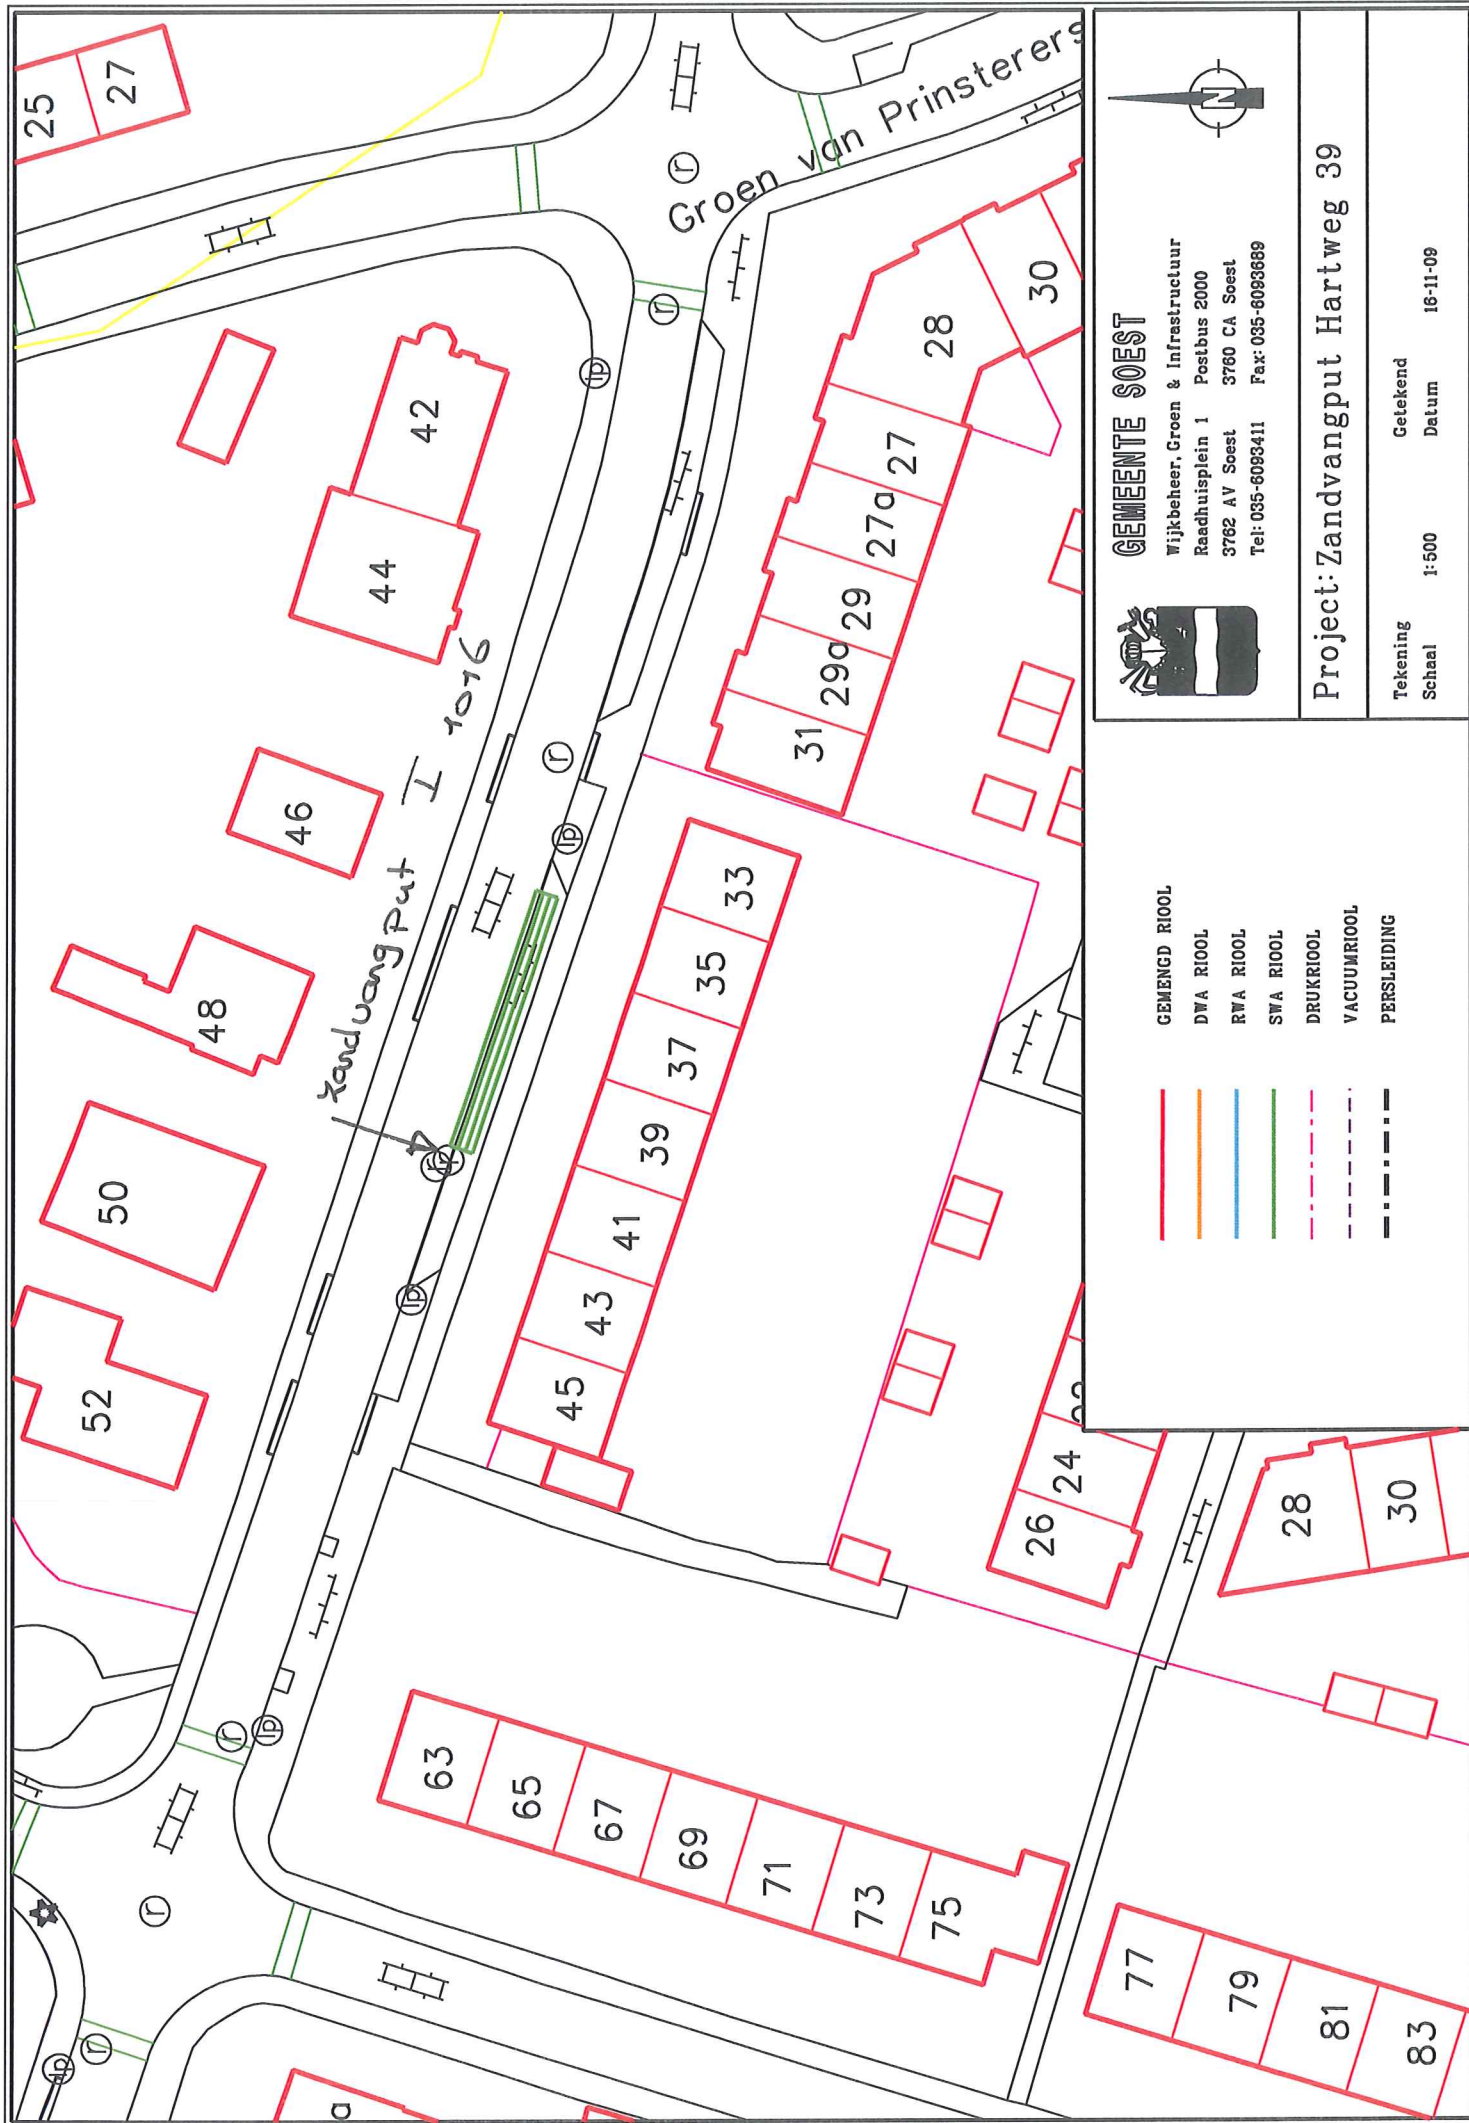

GEMEENTE SOEST


Wijkbeheer, Groen & Infrastructuur
Raadhuisplein 1 Postbus 2000
3762 AV Soest 3760 CA Soest
Tel: 035-6093411 Fax: 035-6093689

- GEMENGD RIOOL
- DWA RIOOL
- RWA RIOOL
- SWA RIOOL
- DRUKRIOOL
- VACUUMRIOOL
- PERSLEIDING

Project: Zandvangput Hartweg 39

Tekening
Schaal 1:500

Getekend
Datum 16-11-09

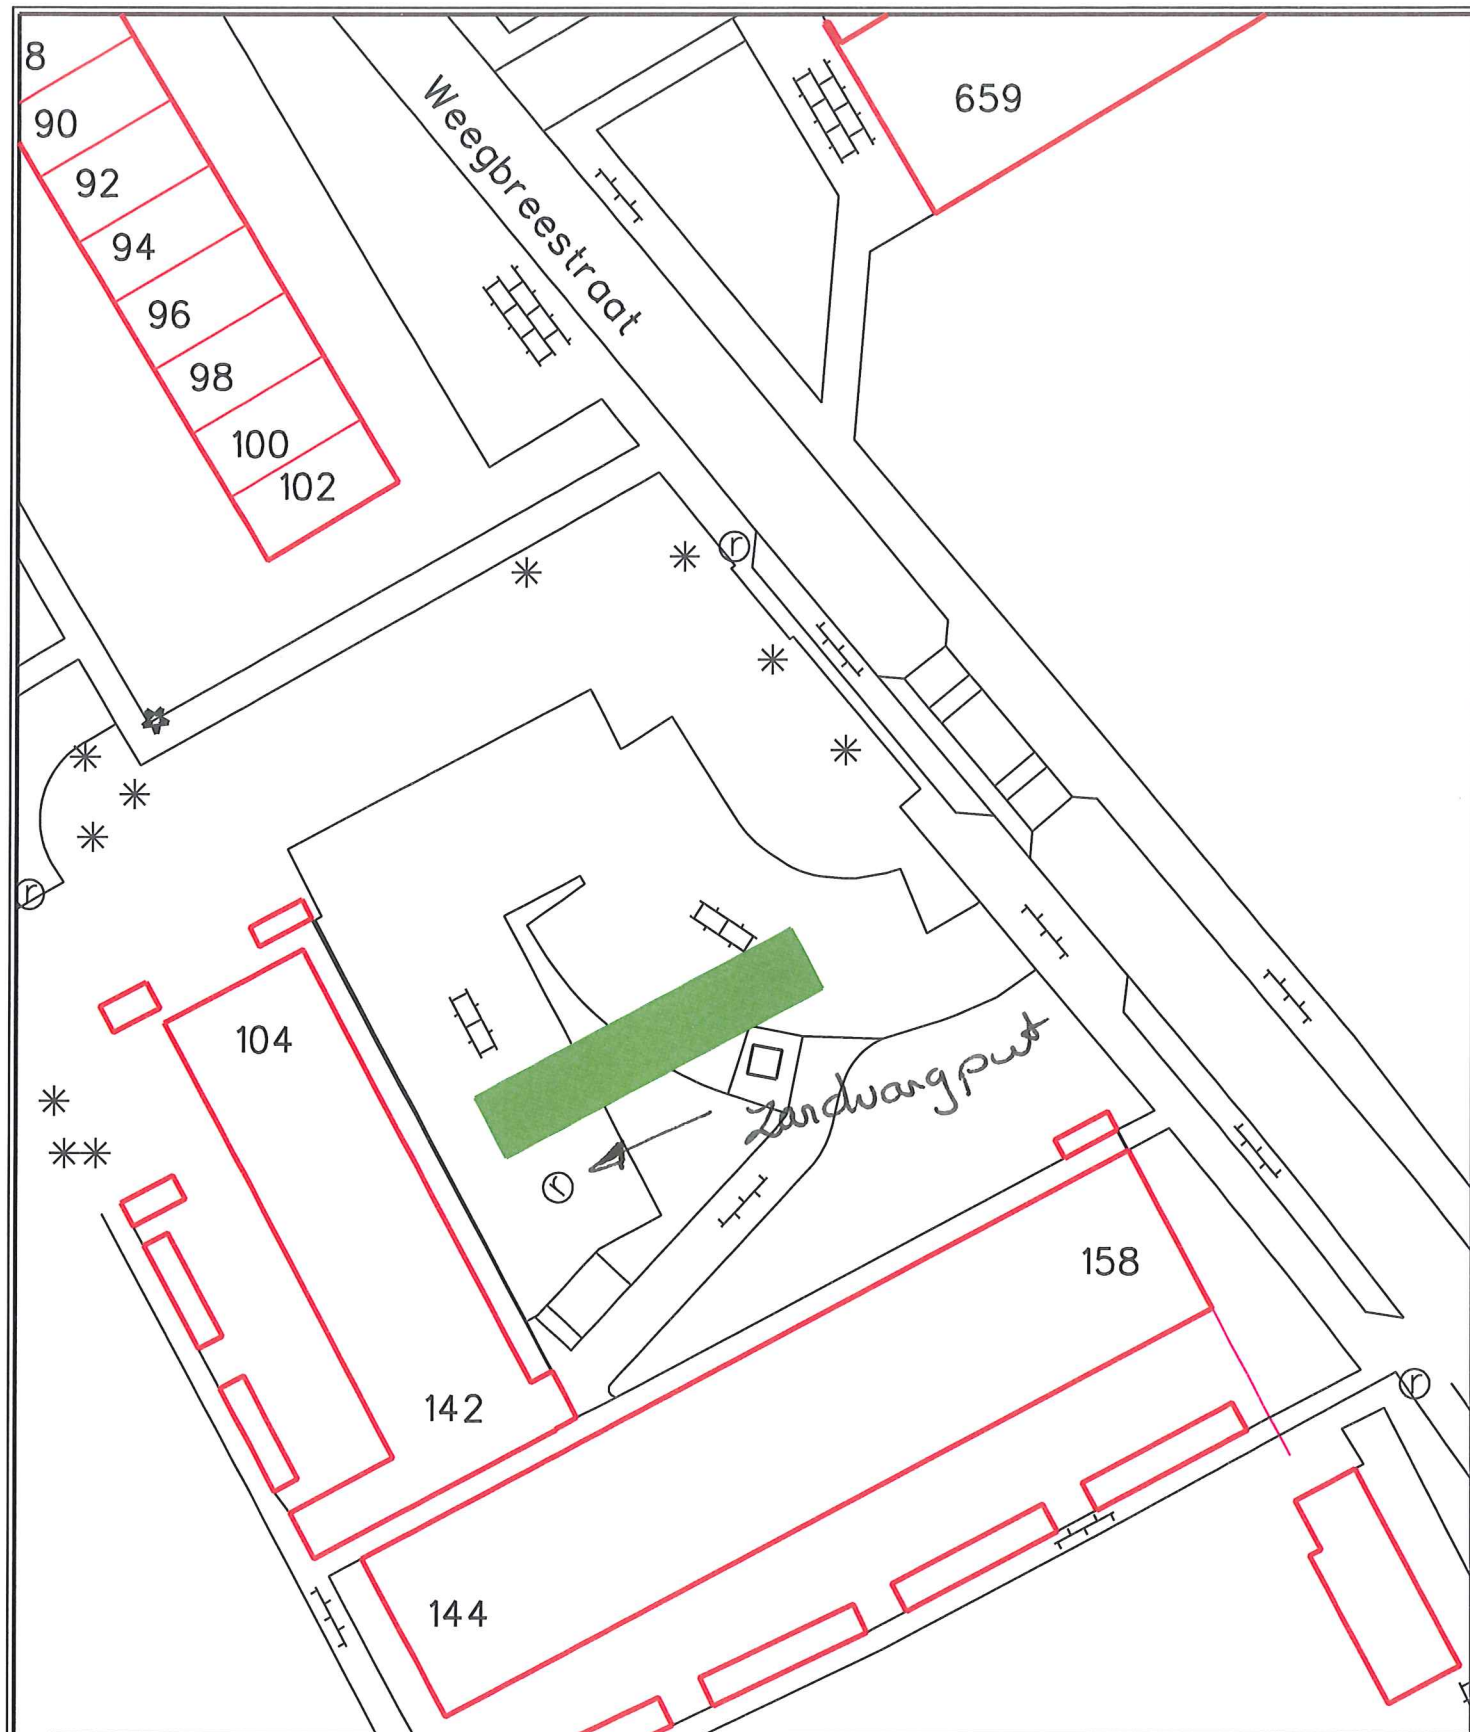

—	GEMENGD RIOOL
—	DWA RIOOL
—	RWA RIOOL
—	SWA RIOOL
---	DRUKRIOOL
---	VACUUMRIOOL
...	PERSLEIDING



GEMEENTE SOEST

Wijkbeheer, Groen & Infrastructuur
 Raadhuisplein 1 Postbus 2000
 3702 AV Soest 3760 CA Soest
 Tel: 035-6093411 Fax: 035-6093689



Project: Zandvangput Weegbreestraat 142

Tekening


Schaal

1:500

Getekend

Datum

18-11-09

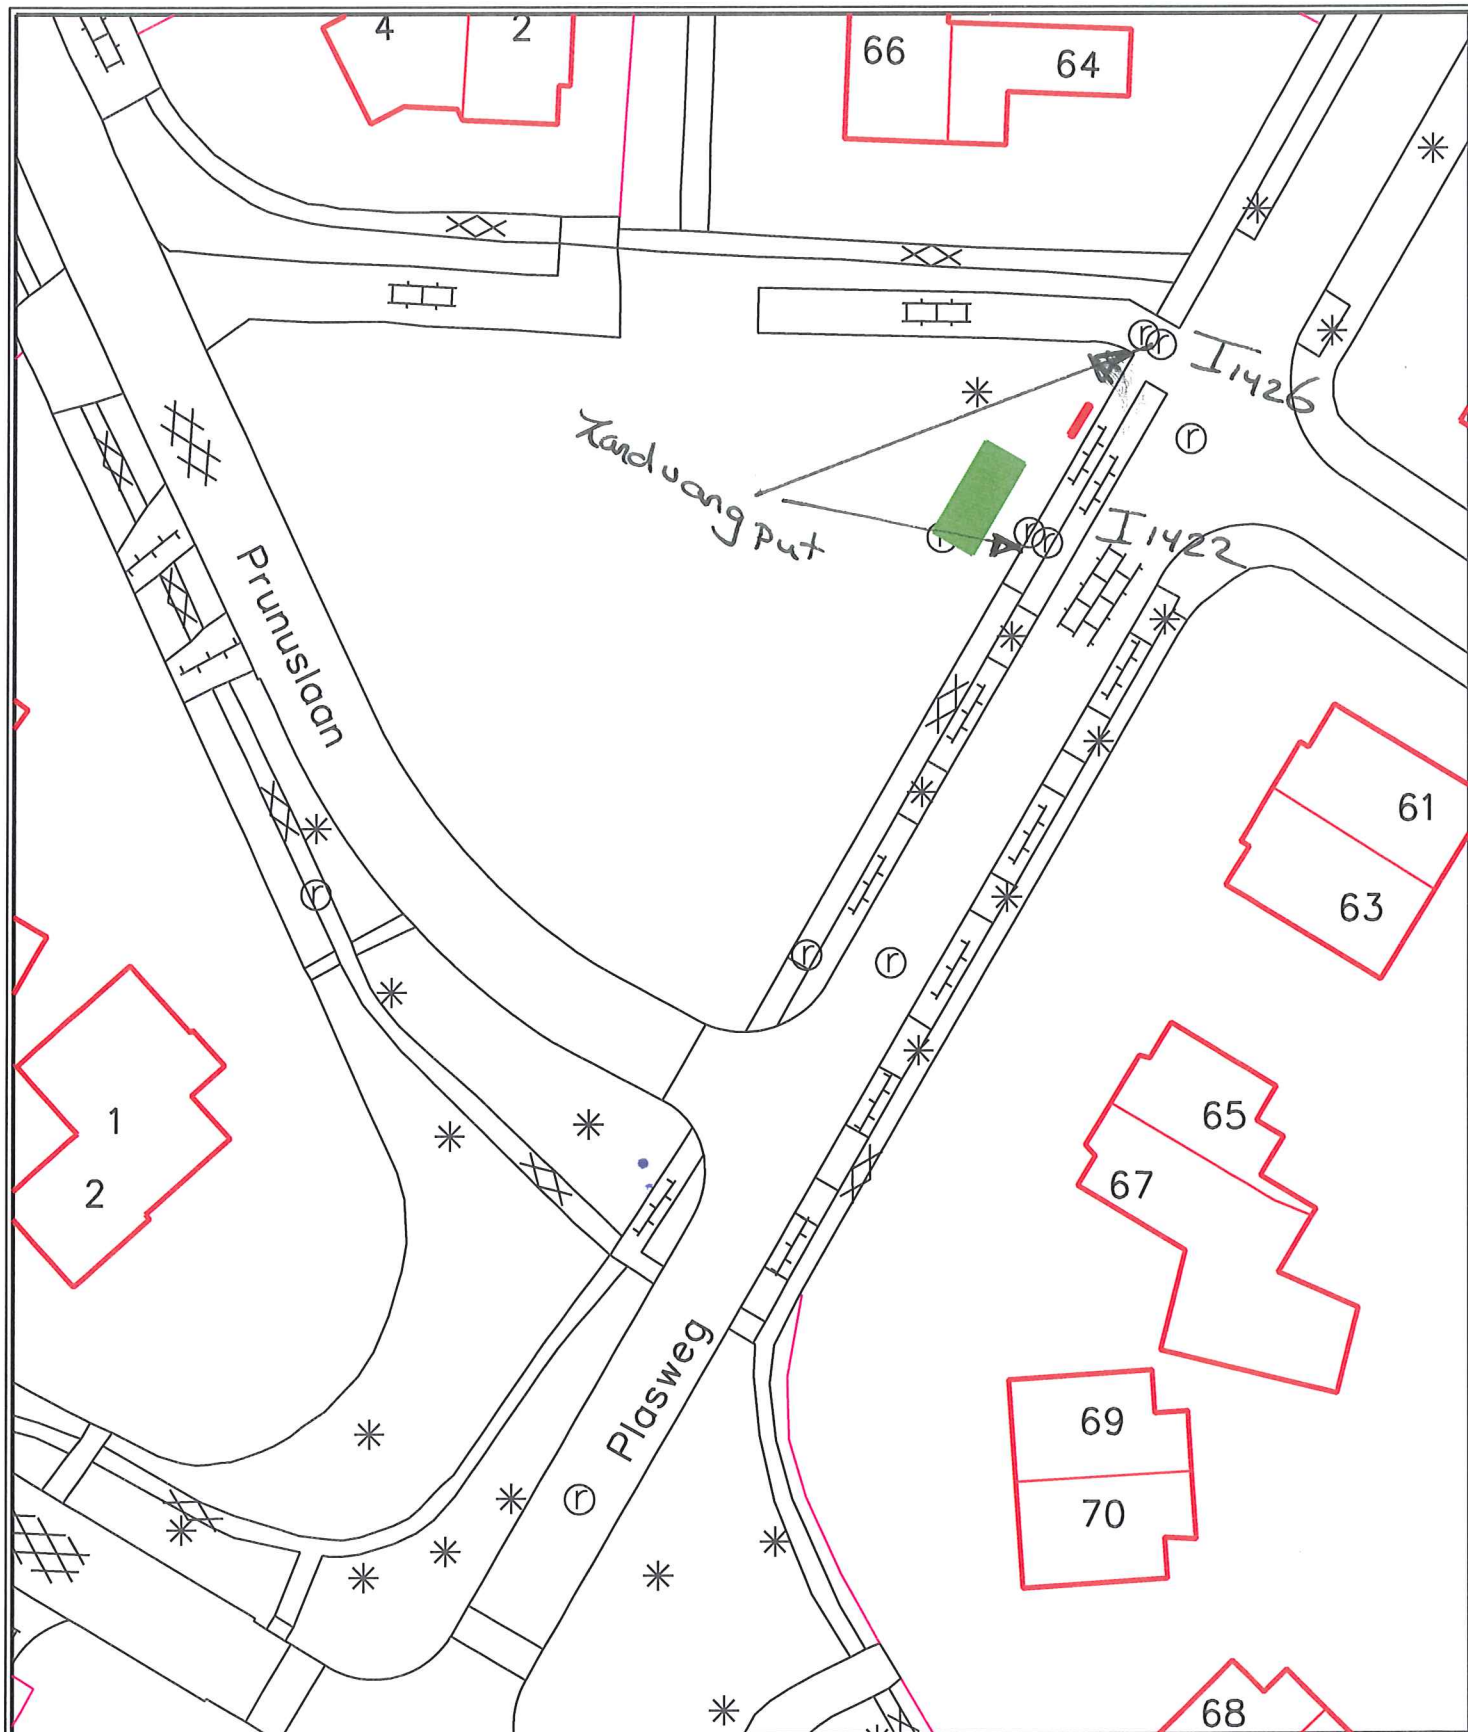

—	GEMENGD RIOOL
—	DWA RIOOL
—	RWA RIOOL
—	SWA RIOOL
---	DRUKRIOOL
---	VACUUMRIOOL
---	PERSLEIDING



GEMEENTE SOEST

Wijkbeheer, Groen & Infrastructuur
 Raadhuisplein 1 Postbus 2000
 3702 AV Soest 3700 CA Soest
 Tel: 035-6093411 Fax: 035-6093689



Project: Zandvangput Plasweg 61

Tekening


Schaal

1:500

Getekend


Datum

16-11-09

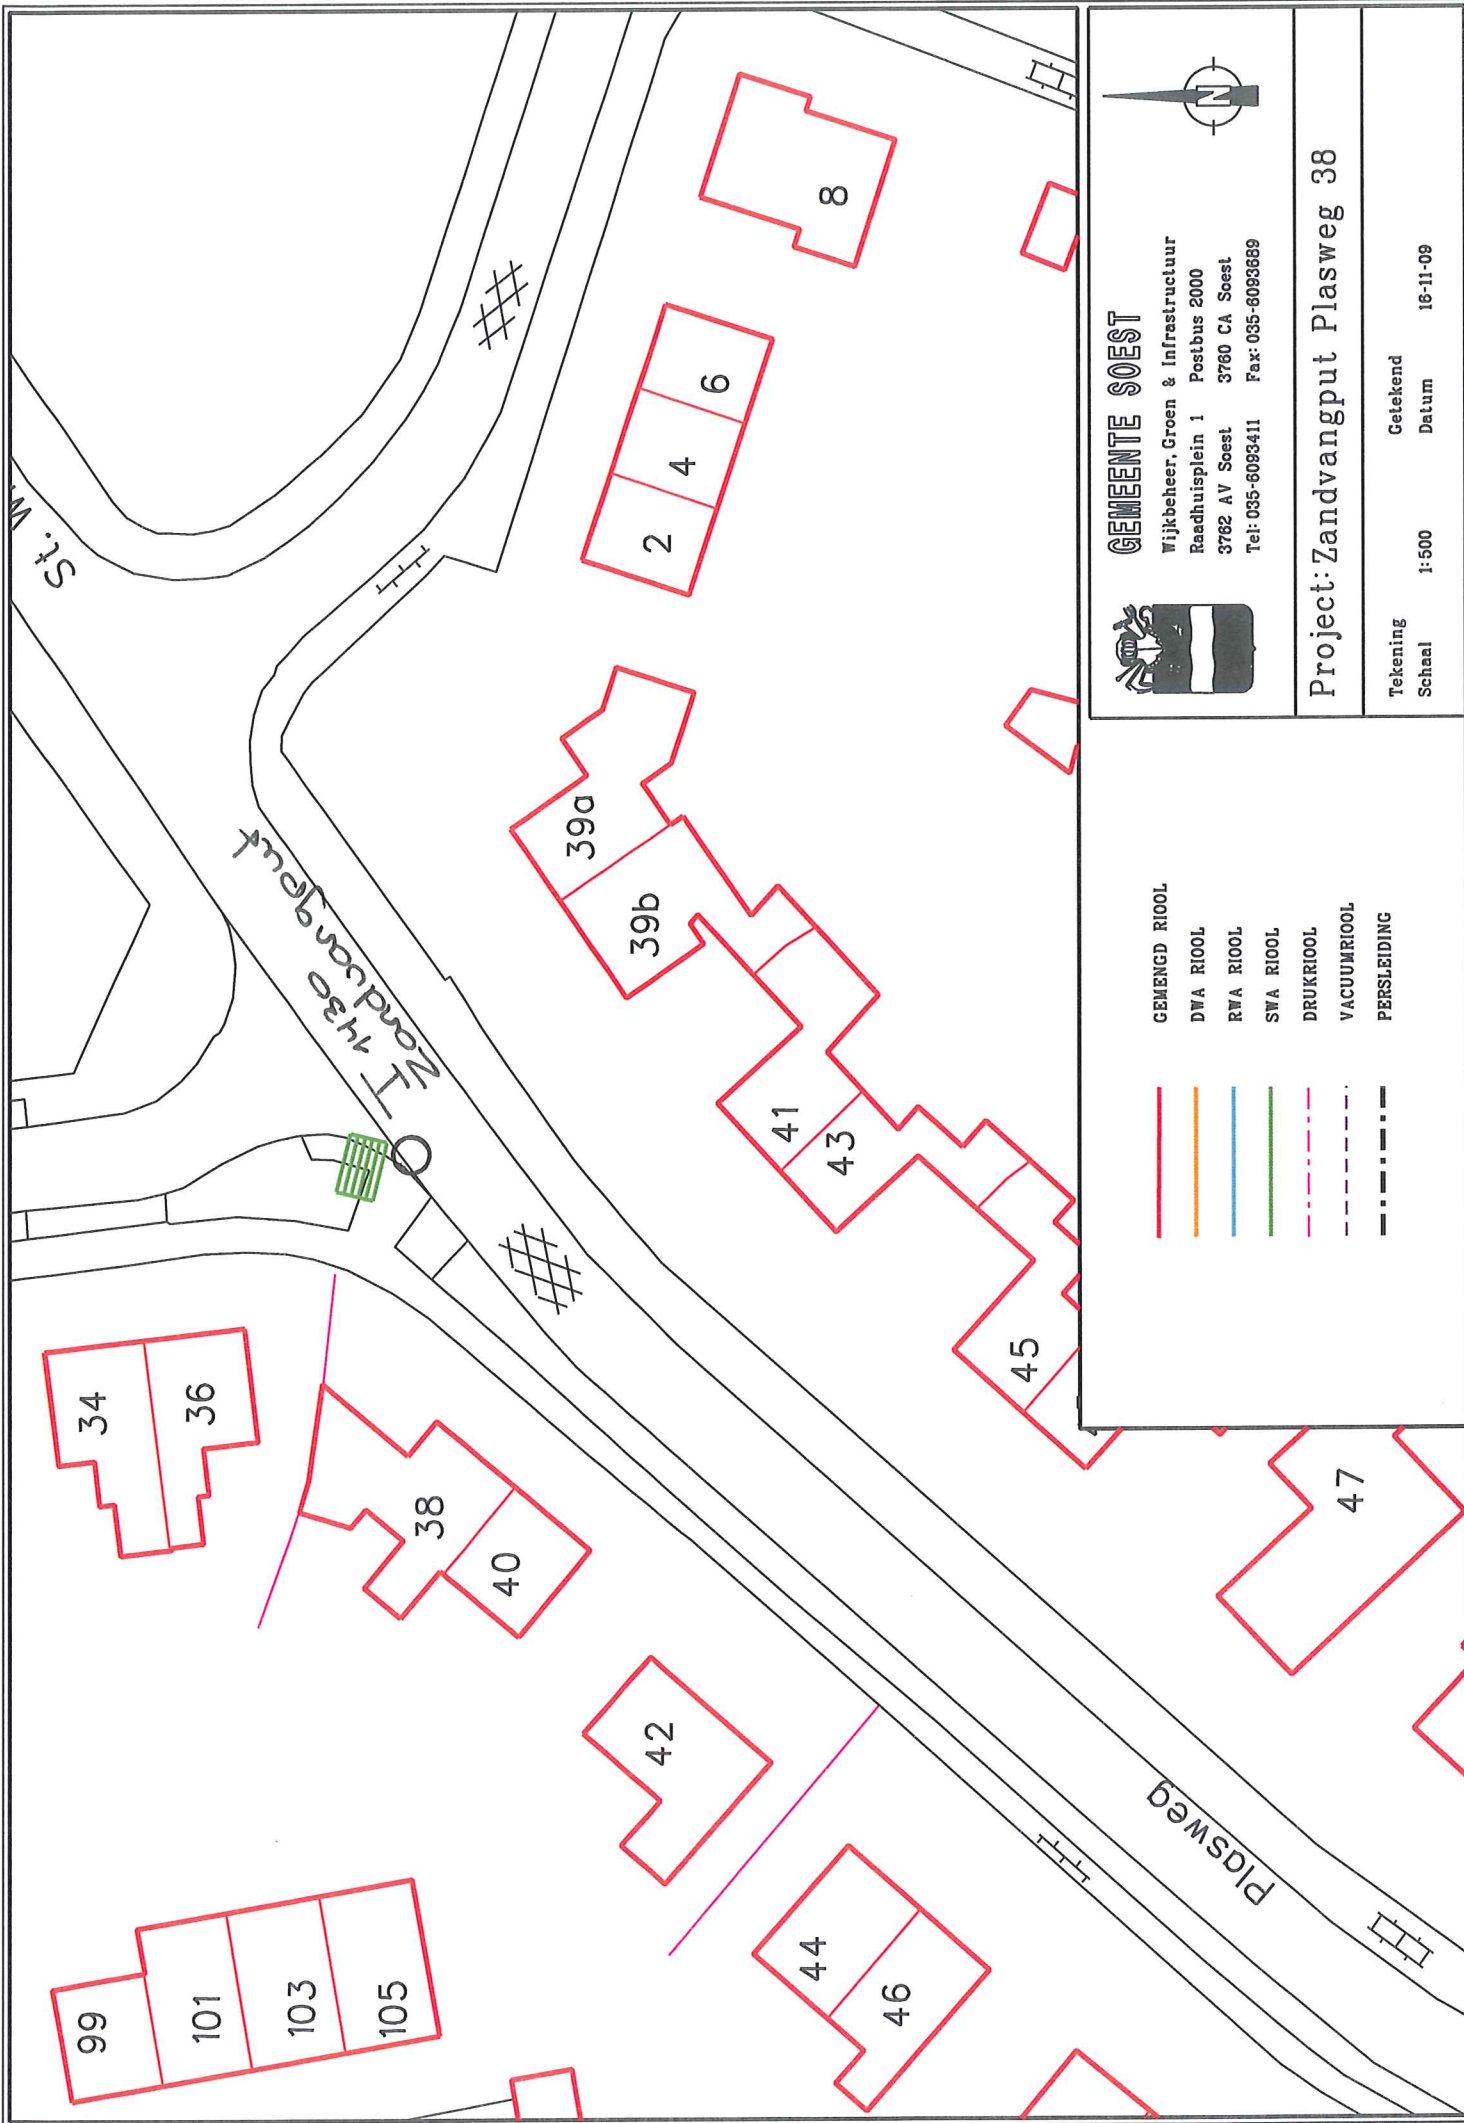

GEMEENTE SOEST


Wijkbeheer, Groen & Infrastructuur
Raadhuisplein 1 Postbus 2000
3762 AV Soest 3760 CA Soest
Tel: 035-6093411 Fax: 035-6093689

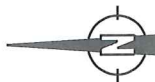


Project: Zandvangput Plasweg 38

Tekening Schaal	1:500	Getekend Datum	16-11-09
--------------------	-------	-------------------	----------


GEMENGD RIOOL
DWA RIOOL
RWA RIOOL
SWA RIOOL
DRUKRIOOL
VACUUMRIOOL
PERSLEIDING

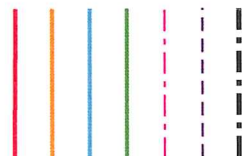

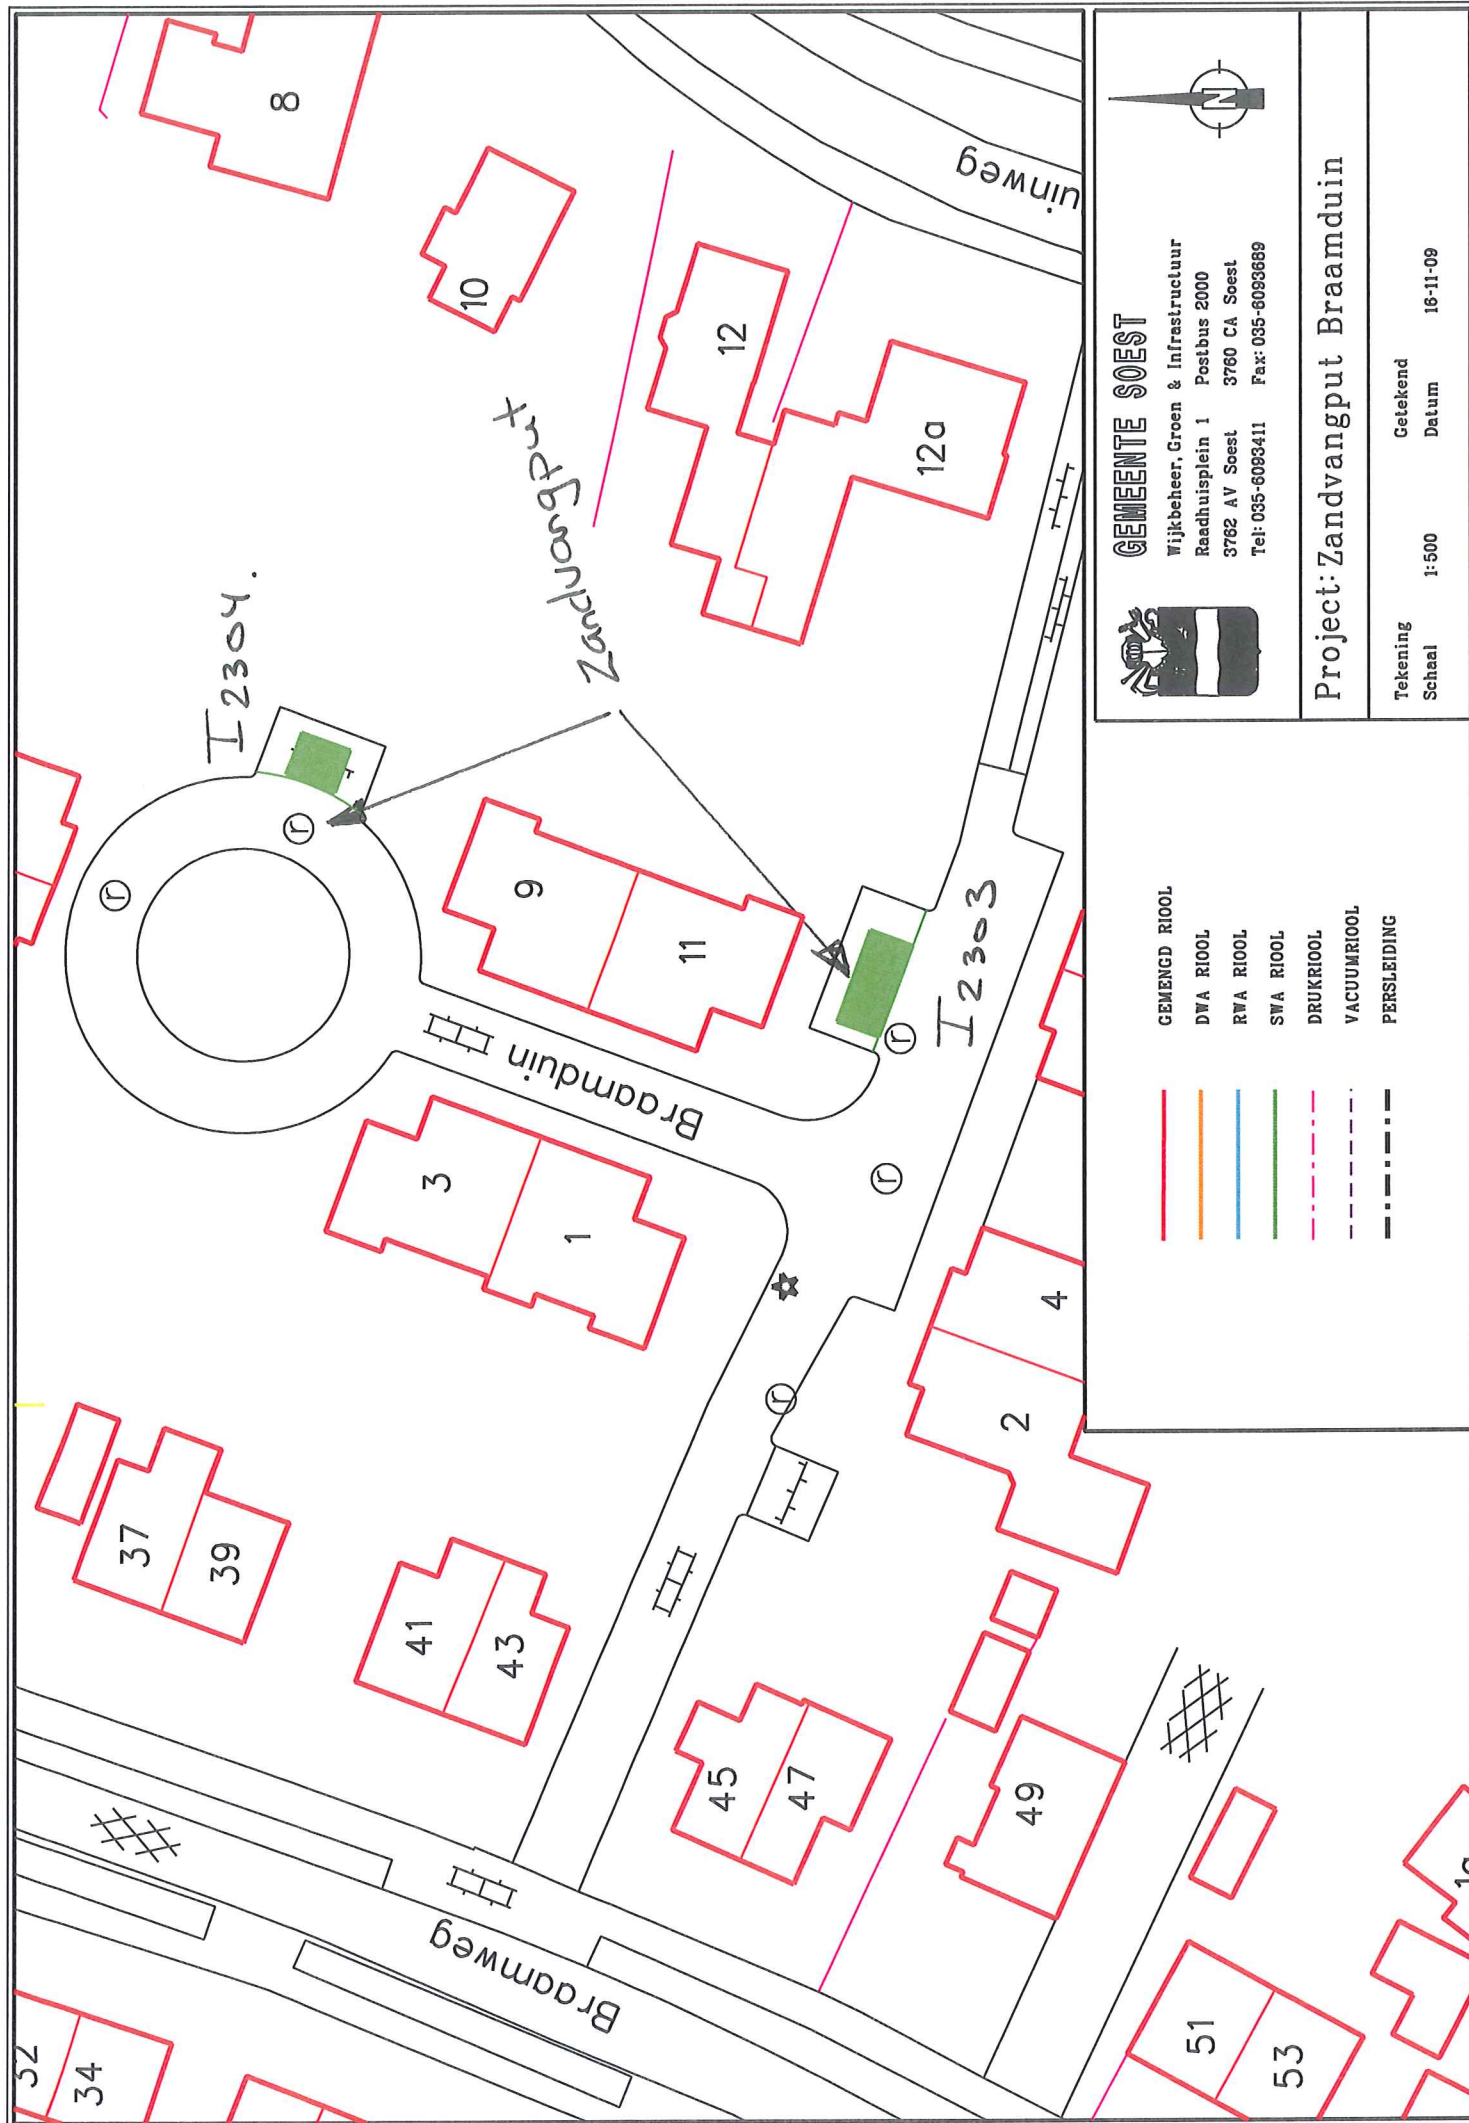


GEMEENTE SOEST

Wijkbeheer, Groen & Infrastructuur
Raadhuisplein 1 Postbus 2000
3762 AV Soest 3760 CA Soest
Tel: 035-6093411 Fax: 035-6093689

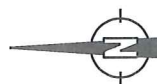


Project: Zandvangput Braamduin

Tekening Schaal	1:500	Getekend Datum	16-11-09
--------------------	-------	-------------------	----------

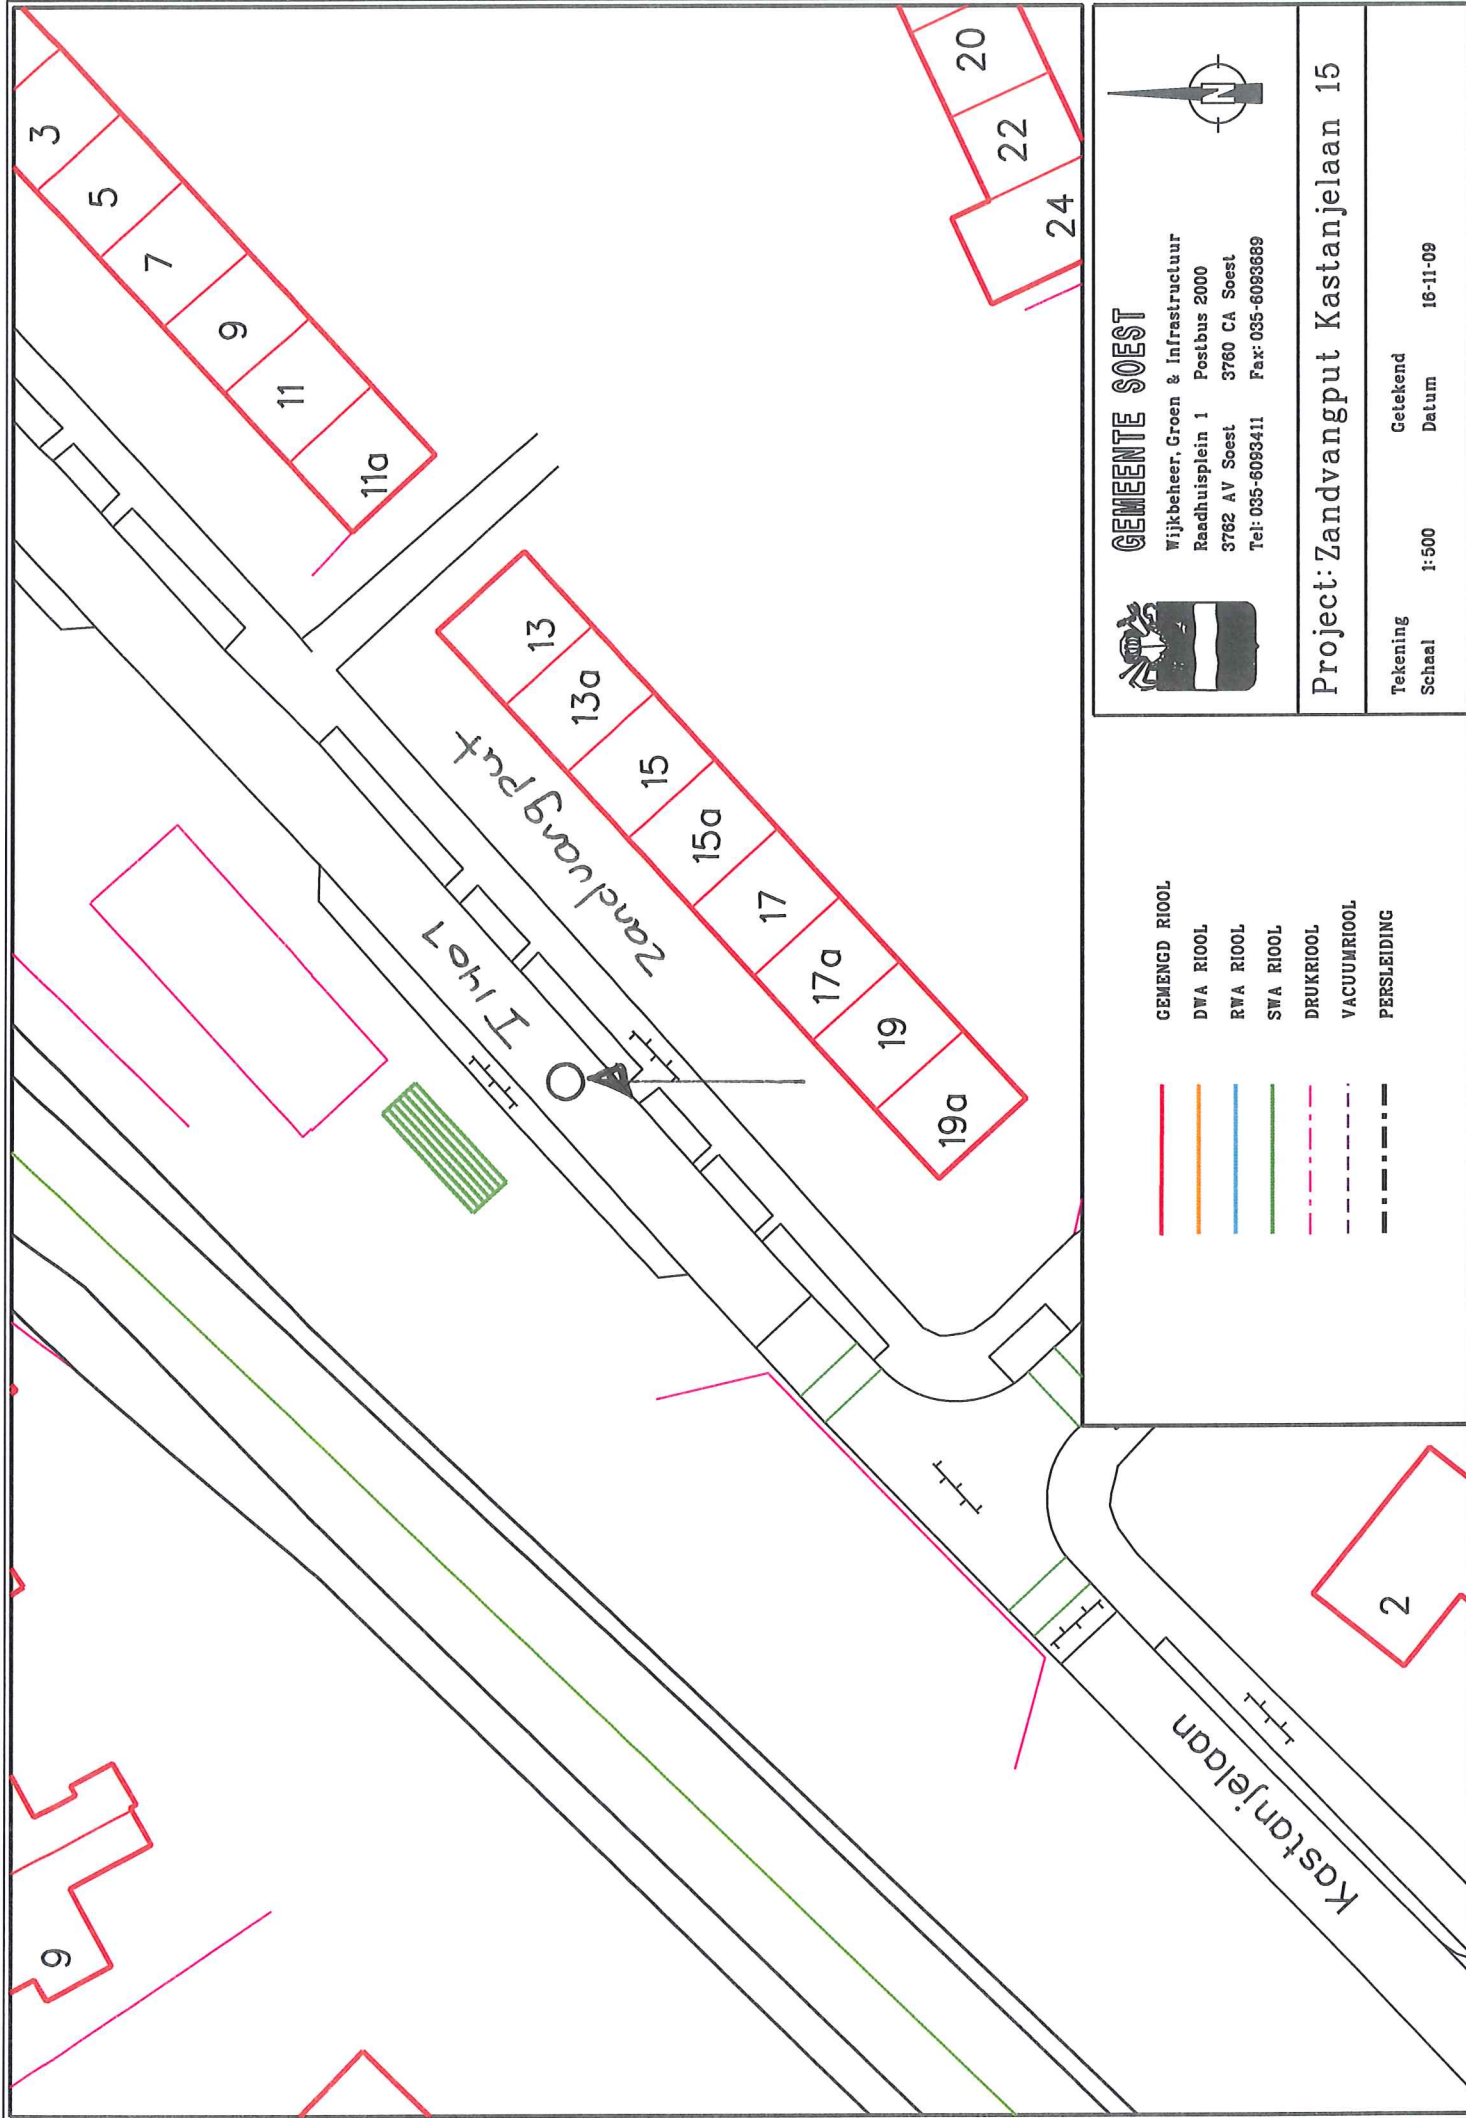


GEMEENTE SOEST

Wijkbeheer, Groen & Infrastructuur
Raadhuisplein 1 Postbus 2000
3782 AV Soest 3760 CA Soest
Tel: 035-6093411 Fax: 035-6093689

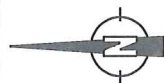


Project: Zandvangput Kastanjelaan 15

Tekening	Getekend
Schaal	Datum
1:500	16-11-09

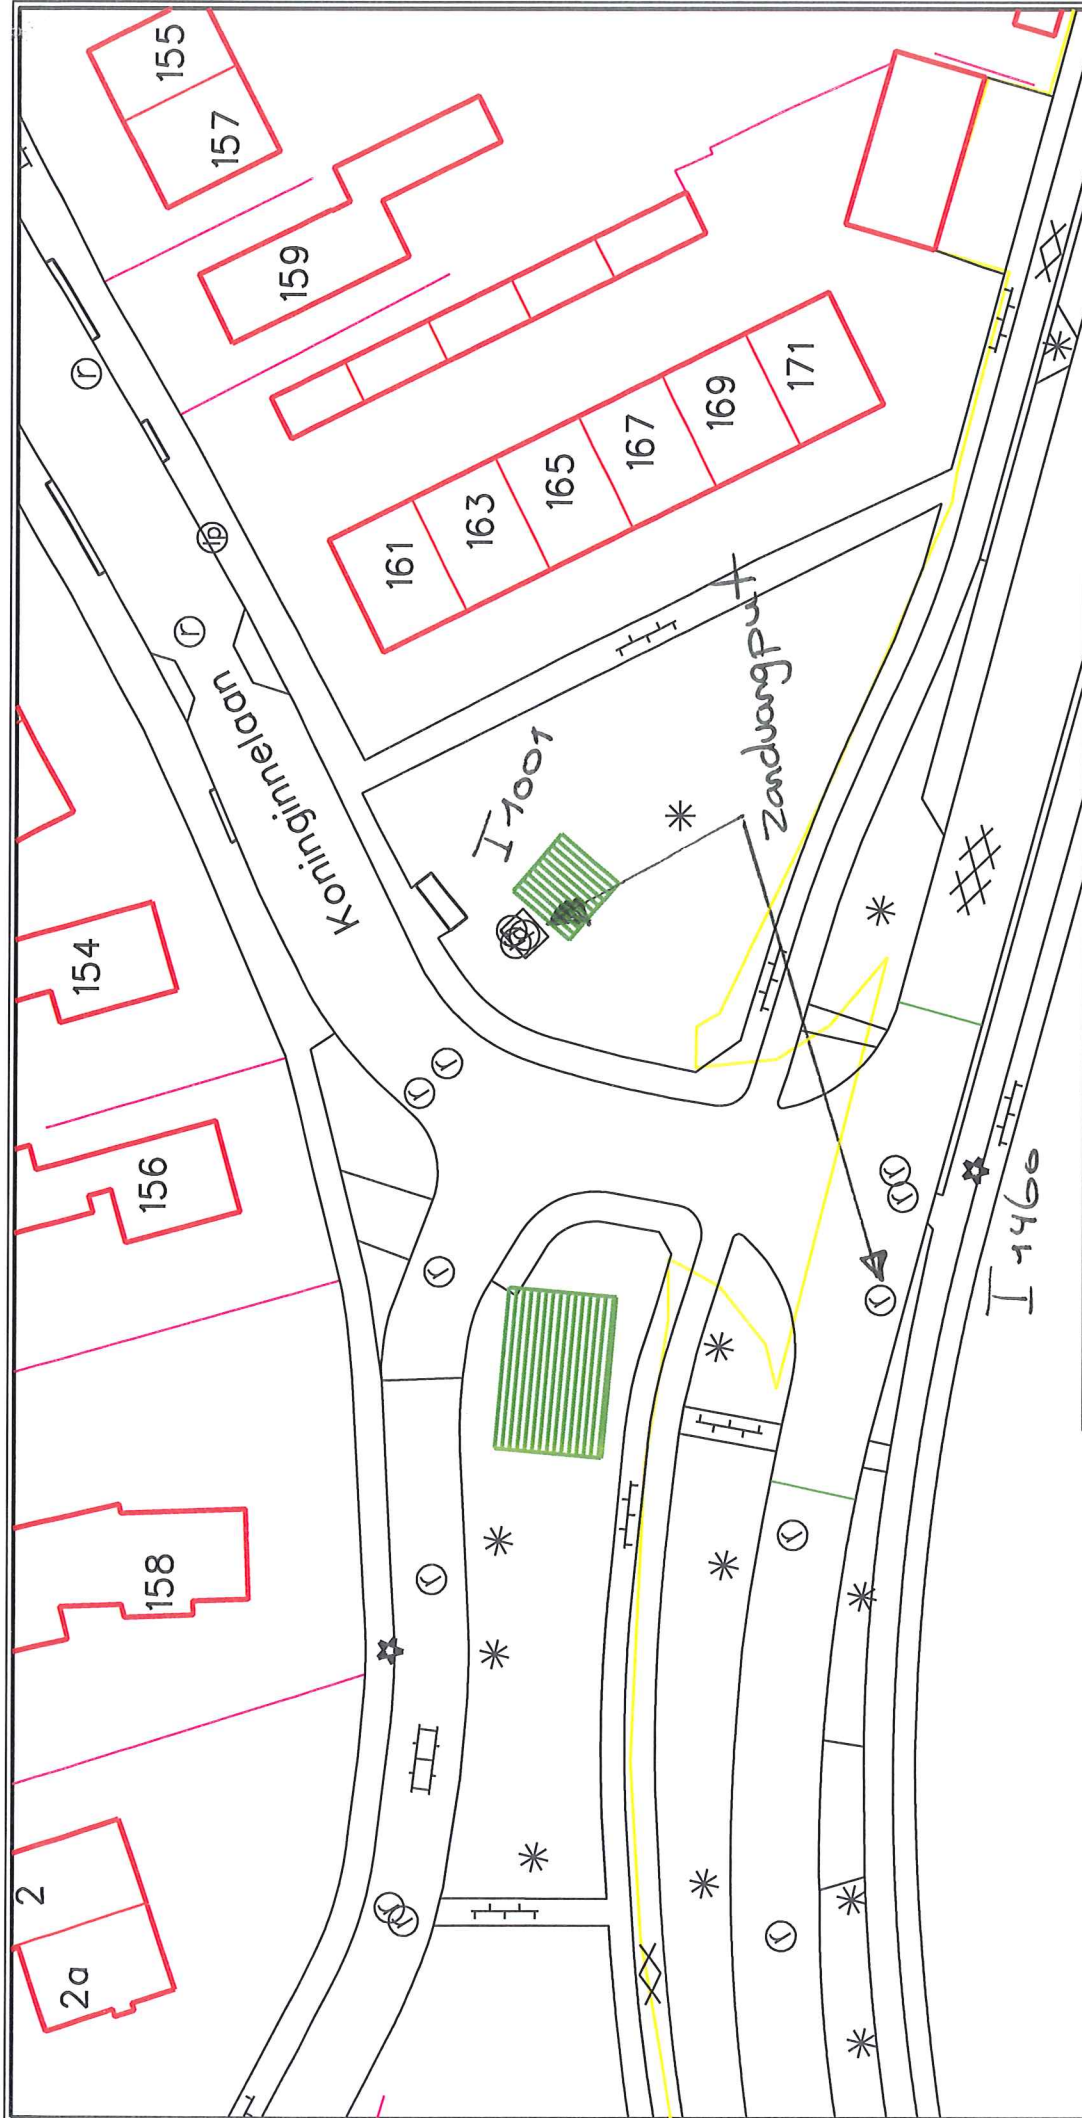

GEMEENTE SOEST


Wijkbeheer, Groen & Infrastructuur
 Raadhuisplein 1 Postbus 2000
 3762 AV Soest 3760 CA Soest
 Tel: 035-6083411 Fax: 035-6083689

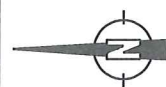

- GEMENGD RIOOL
- DWA RIOOL
- RWA RIOOL
- SWA RIOOL
- DRUKRIOOL
- VACUUMRIOOL
- PERSLEIDING

Project: Zandvangput Koninginnelaan 156

Tekening
 Schaal 1:500
 Getekend
 Datum 16-11-09

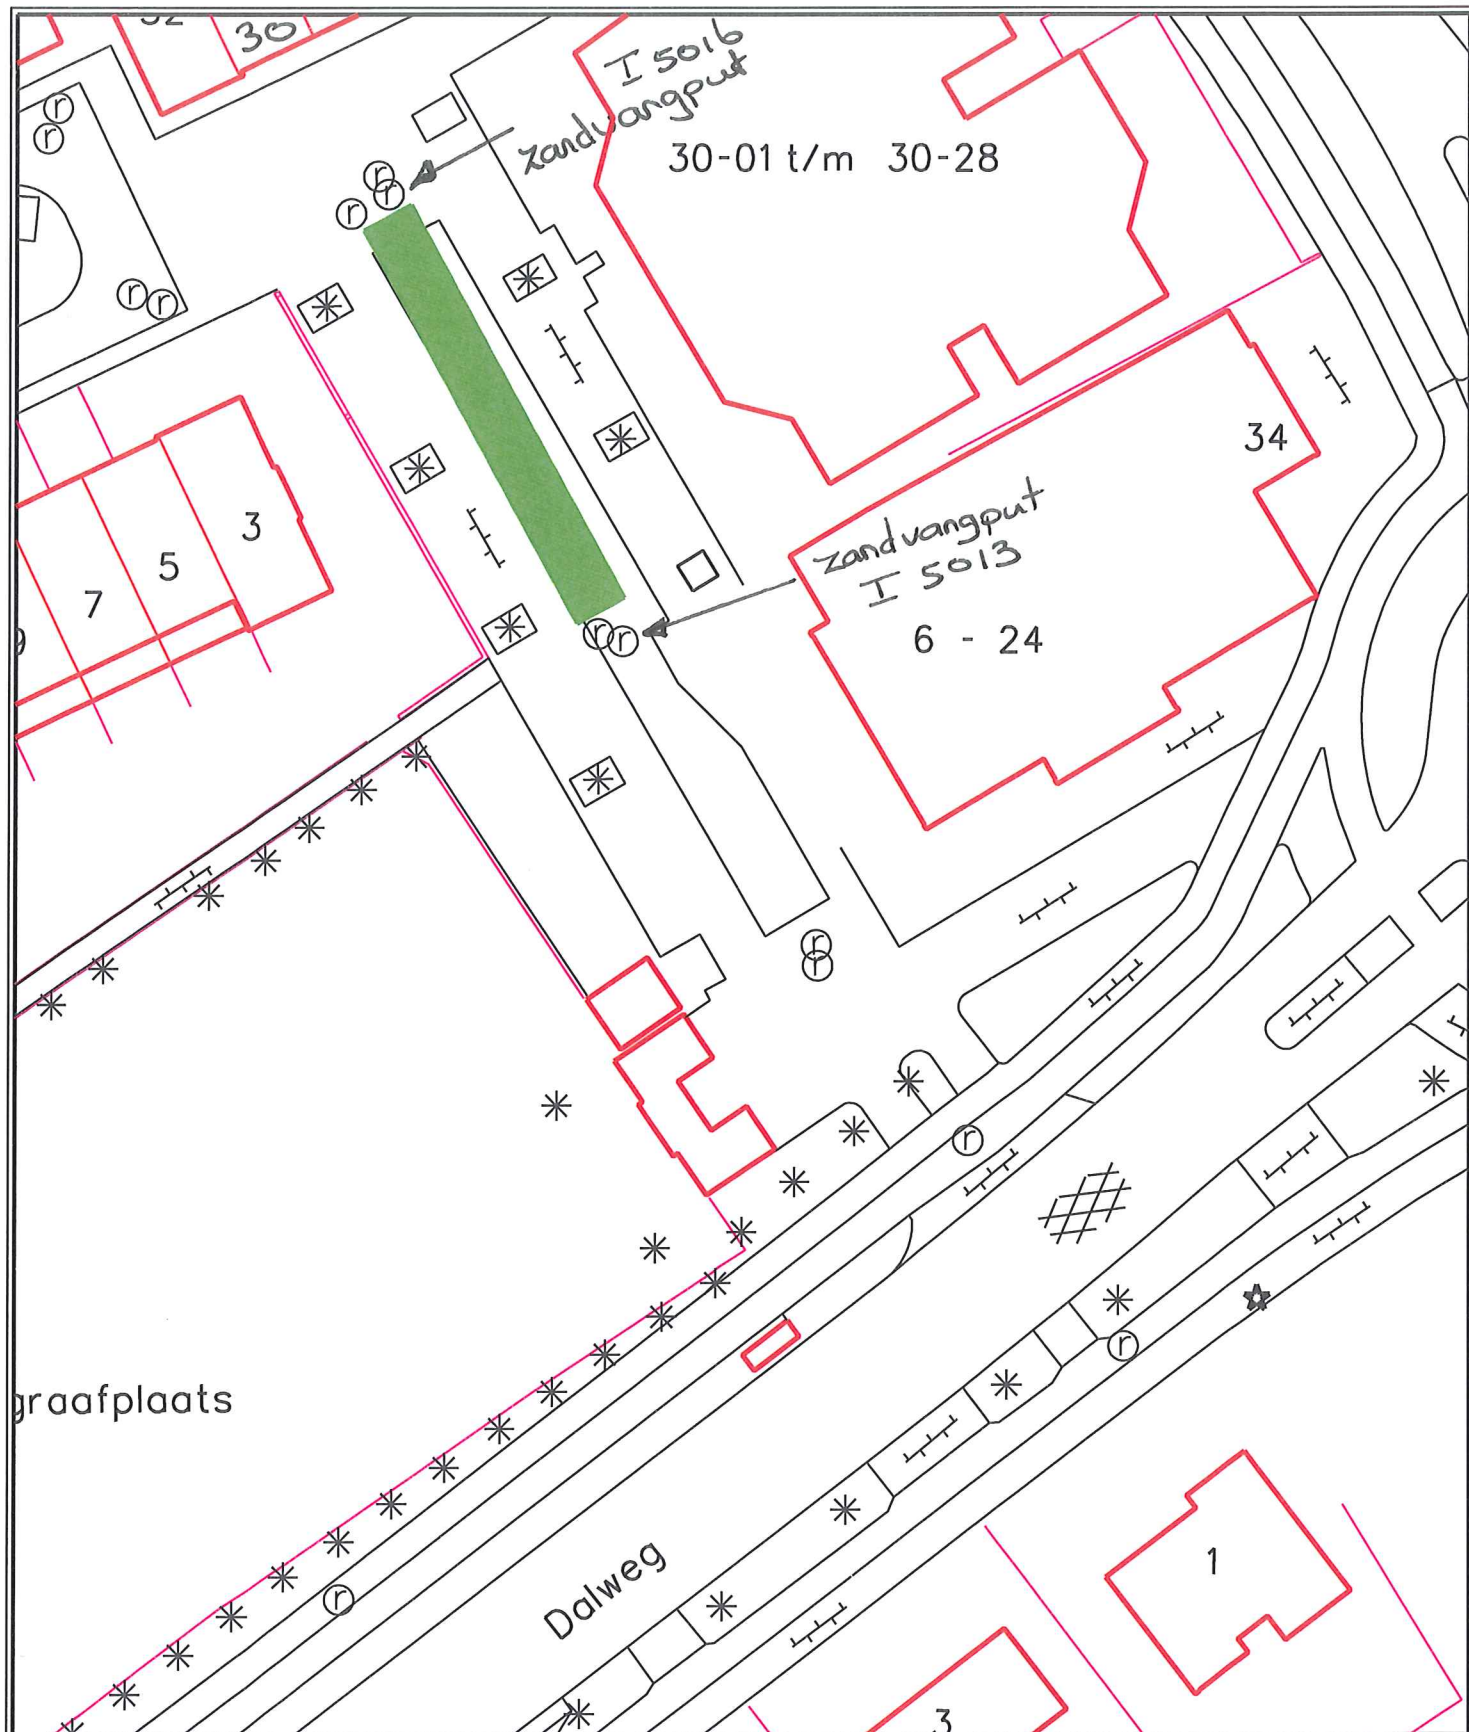

	GEMENGD RIOOL
	DWA RIOOL
	RWA RIOOL
	SWA RIOOL
	DRUKRIOOL
	VACUUMRIOOL
	PERSLEIDING



GEMEENTE SOEST

Wijkbeheer, Groen & Infrastructuur
 Raadhuisplein 1 Postbus 2000
 3762 AV Soest 3760 CA Soest
 Tel: 035-6093411 Fax: 035-6093689



Project: Zandvangput Dalweg 1

Tekening	Getekend
Schaal 1:500	Datum 18-11-09