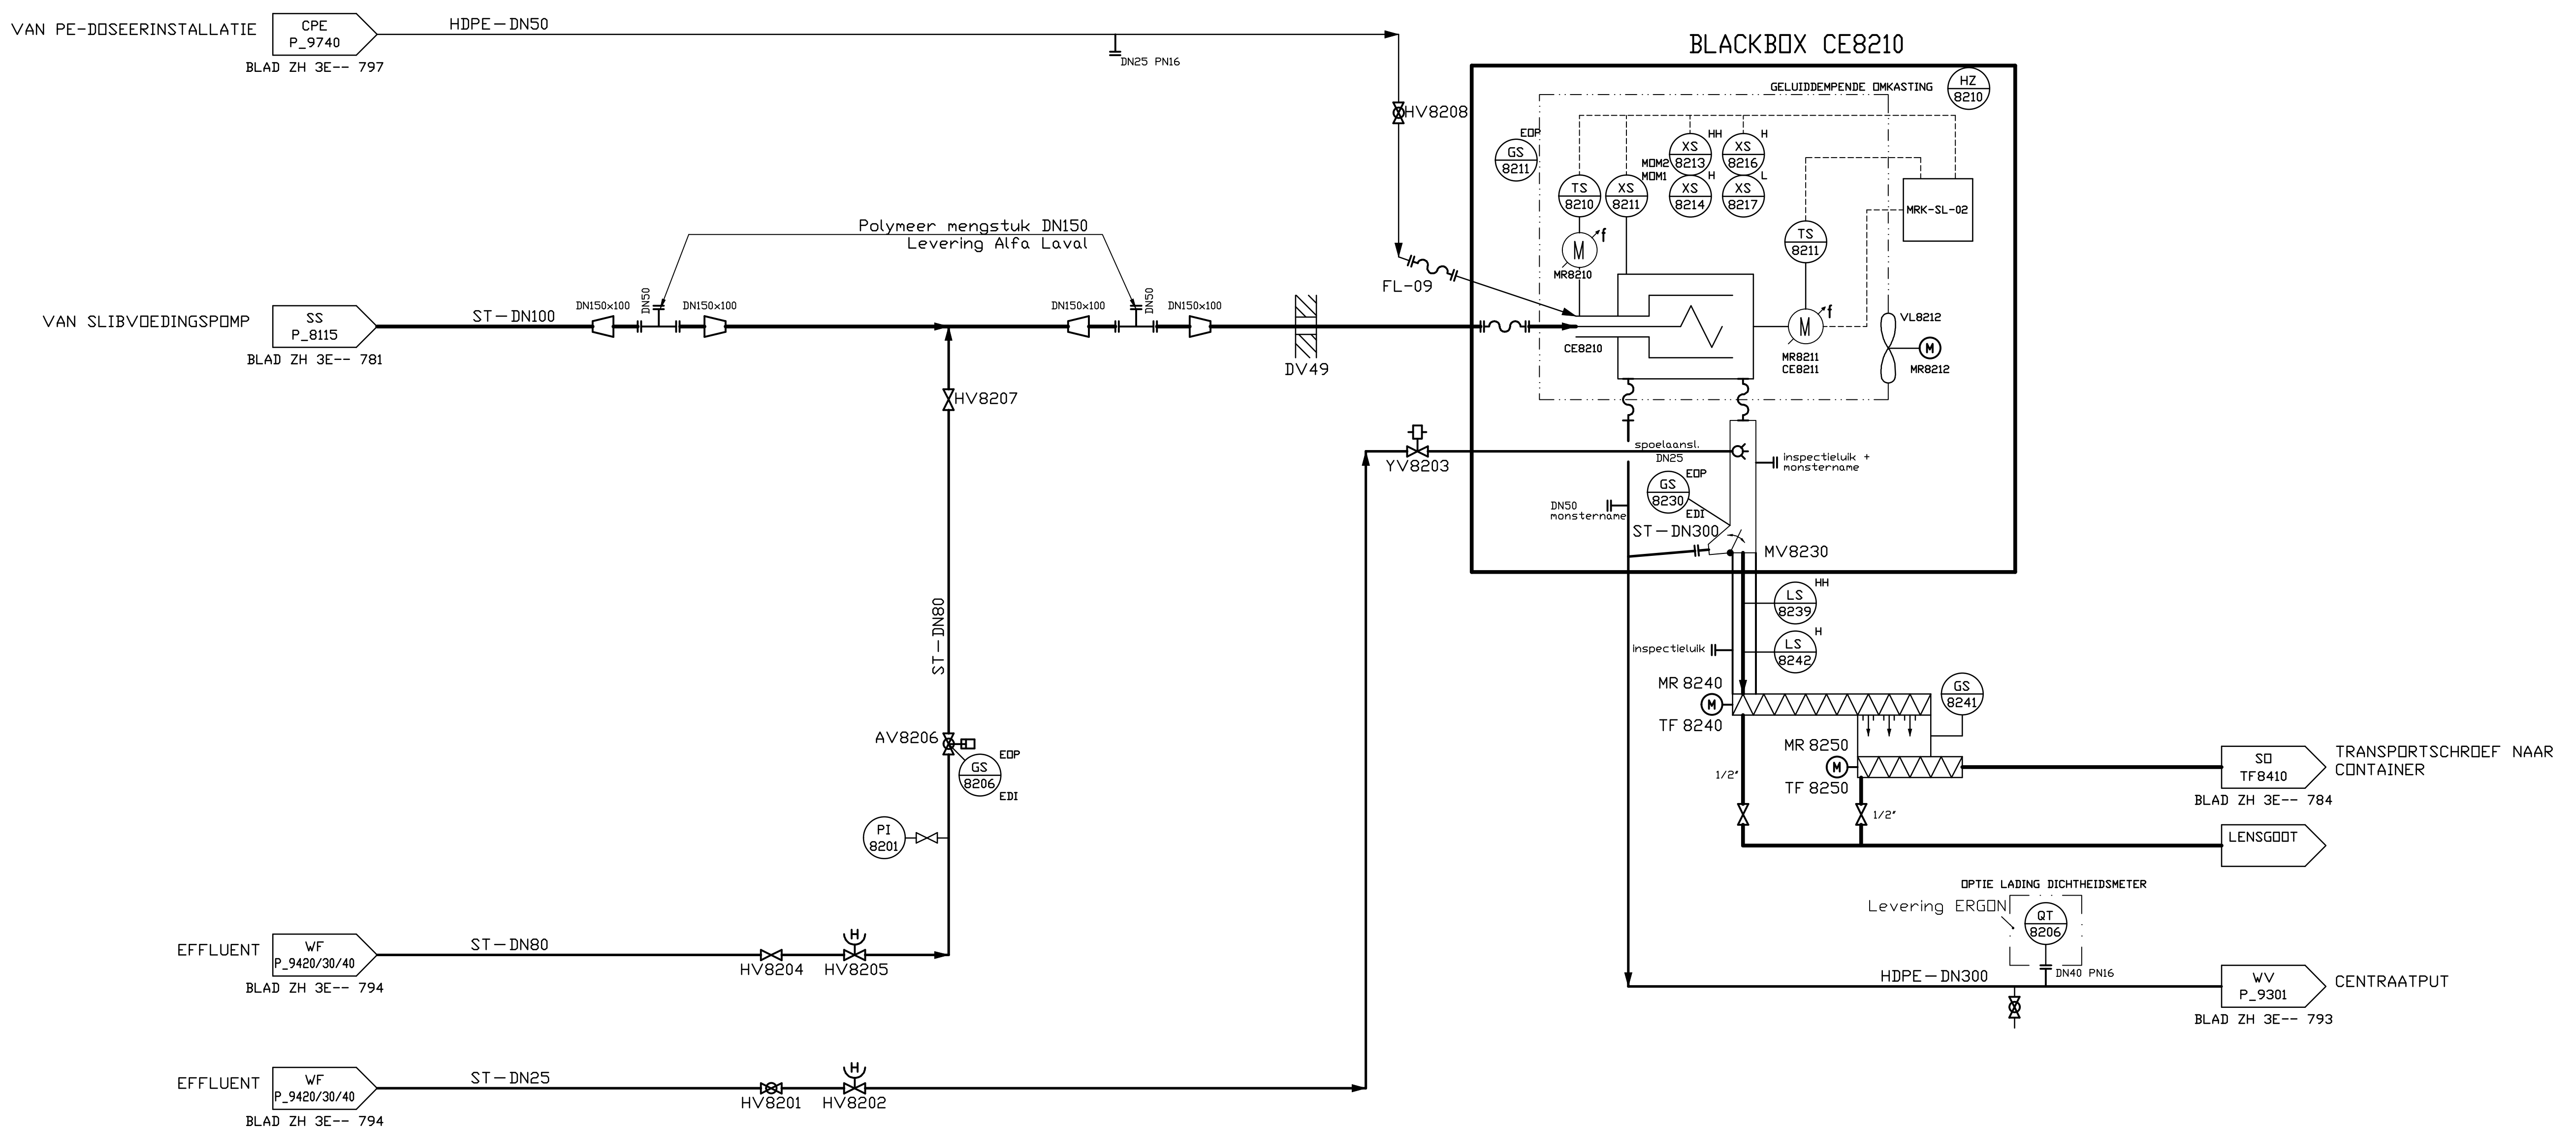


[illegible]

LAATST GEBRUIKTE NUMMER 8250

G	PA-PROJECT	IV	241016	
F	PA-PROJECT	WAD	10-11-15	
B	DIVERSEN	GRdJ	170915	
H	AS BUILT PA-PROJECT	WAD	29012018	
wijz.:	omschrijving:	get.:	d.d.:	gez.:

AWZI Zwaanshoek
P&ID'S
SLIBONTWATERING

ZH-100-001

 <p>Hoogheemraadschap van Rijnland</p>	get.: CGS	d.d.: 21-06-2008	school:	
	gez.: d.d.:	behoort bij:		formaat A1
	gez.: d.d.:	tekst nr. ZH 3E--		782
	Postbus 156, 2300 AD Liden. Telefoon 071-2591125			

Postbus 156, 2300 AD Leiden. Telefoon 071-259125.

tefax 071-123916