


OMSCHRIJVING	P_8010	P_8020	P_8030	P_8040	MX8050	MX8061	MX8062	MX8063				
OMSCHRIJVING	RUN PE-DOSEERPOMP	RUN PE-DOSEERPOMP	AANGEMAAKT PE-DOSEERPOMP 1	AANGEMAAKT PE-DOSEERPOMP 2	MIXER MULTIBOX	MIXER 1 AANGEMAAKT PE TANK	MIXER 2 AANGEMAAKT PE TANK	MIXER 3 AANGEMAAKT PE TANK				
CAPACITEIT / MOTORVERMOGEN												
TYPE												
FABRIKAAT												
OPMERKINGEN												


OPMERKINGEN

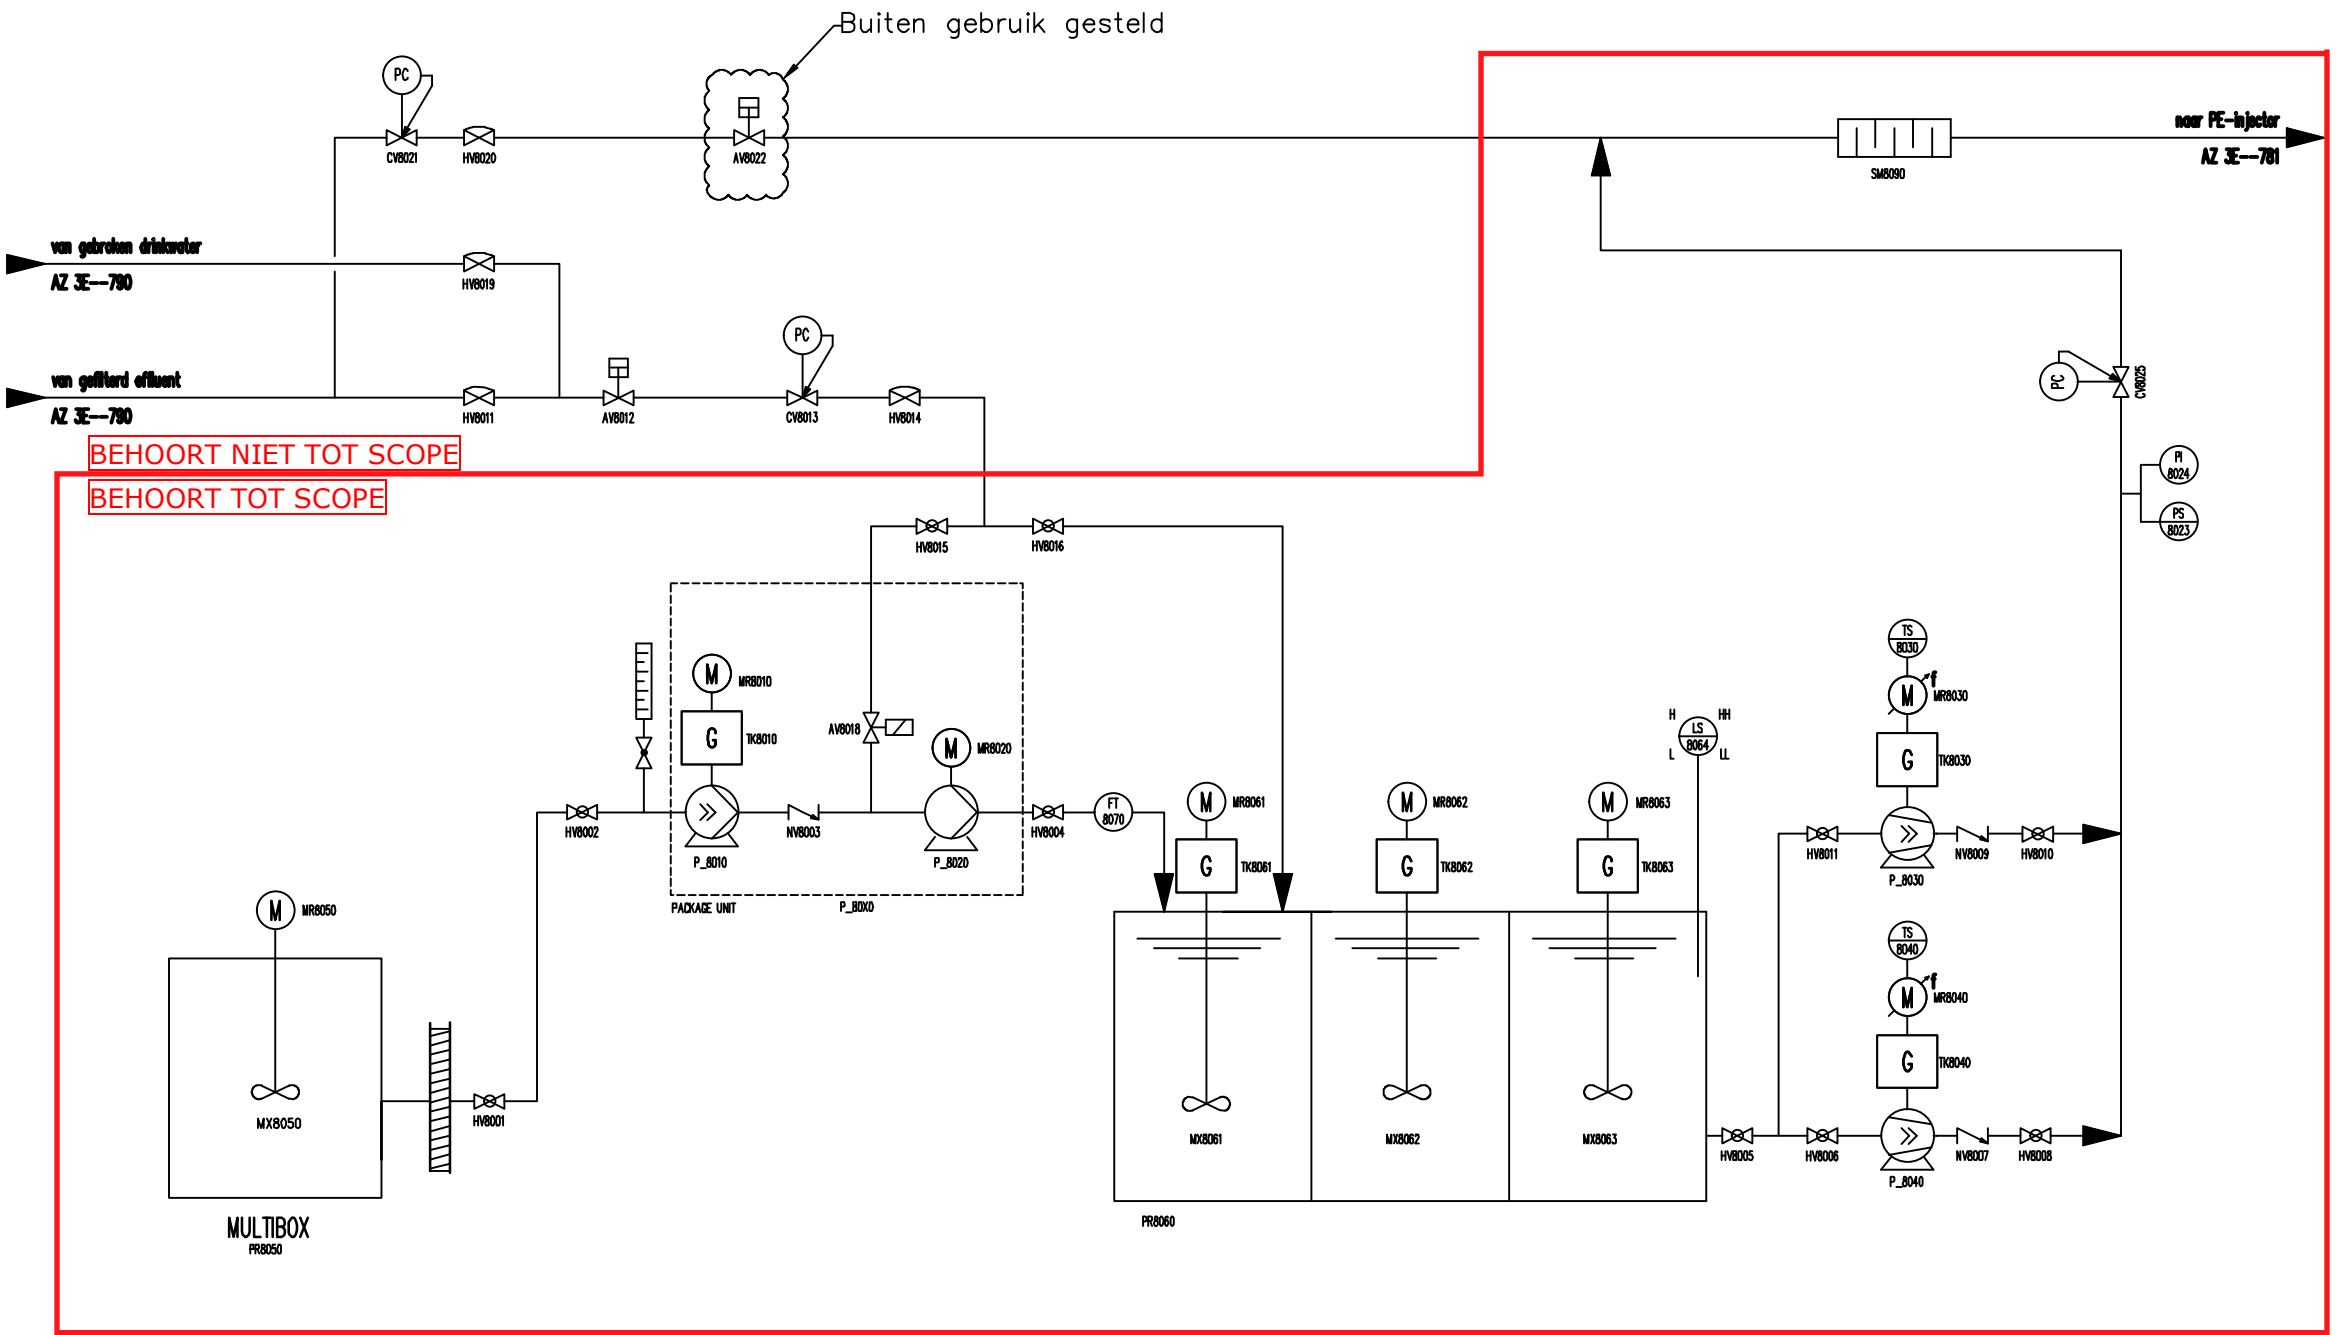

REFERENTIE TEKENINGEN

P&ID VOORBLAD SYMBOLENVERKLARING
P&ID SLIBONTWATERING
P&ID PROCESWATER EN BEDRIJFSWATER

AZ 3E-- 700
AZ 3E-- 780
AZ 3E-- 790

C	Kleine aanpassing uit PA project	BC	22-7-2018		
B	Diverse aanpassingen	BC	9-6-2016		
A	codering	C.v.L.	7-12-10		
wijz.: omschrijving:		get.:	d.d.:	gez.:	
AWZI Alphen Kerk & Zonen		AZ-100-001			
P&ID SLIBONTWATERING					
PE Opslag, -aanmaak en -dosering					
	get.:	d.d.:	schaal:		
	HOA	22-09-2008			
	gec.:	d.d.:	behoort bij:		
Rijnland		gez.:	d.d.:	tek.:	formaat:
				AZ 3E--780	A1
