


OMSCHRIJVING	RM8230	P_8220	ZA8230
OMSCHRIJVING	REMMOTOR CARROUSEL SY	ONTWATERD SLIBPOMP	DRAAIMOTOR CARROUSEL SY
CAPACITEIT / MOTORVERMOGEN			
TYPE			
FABRIKAAT			
OPMERKINGEN			

OPMERKINGEN

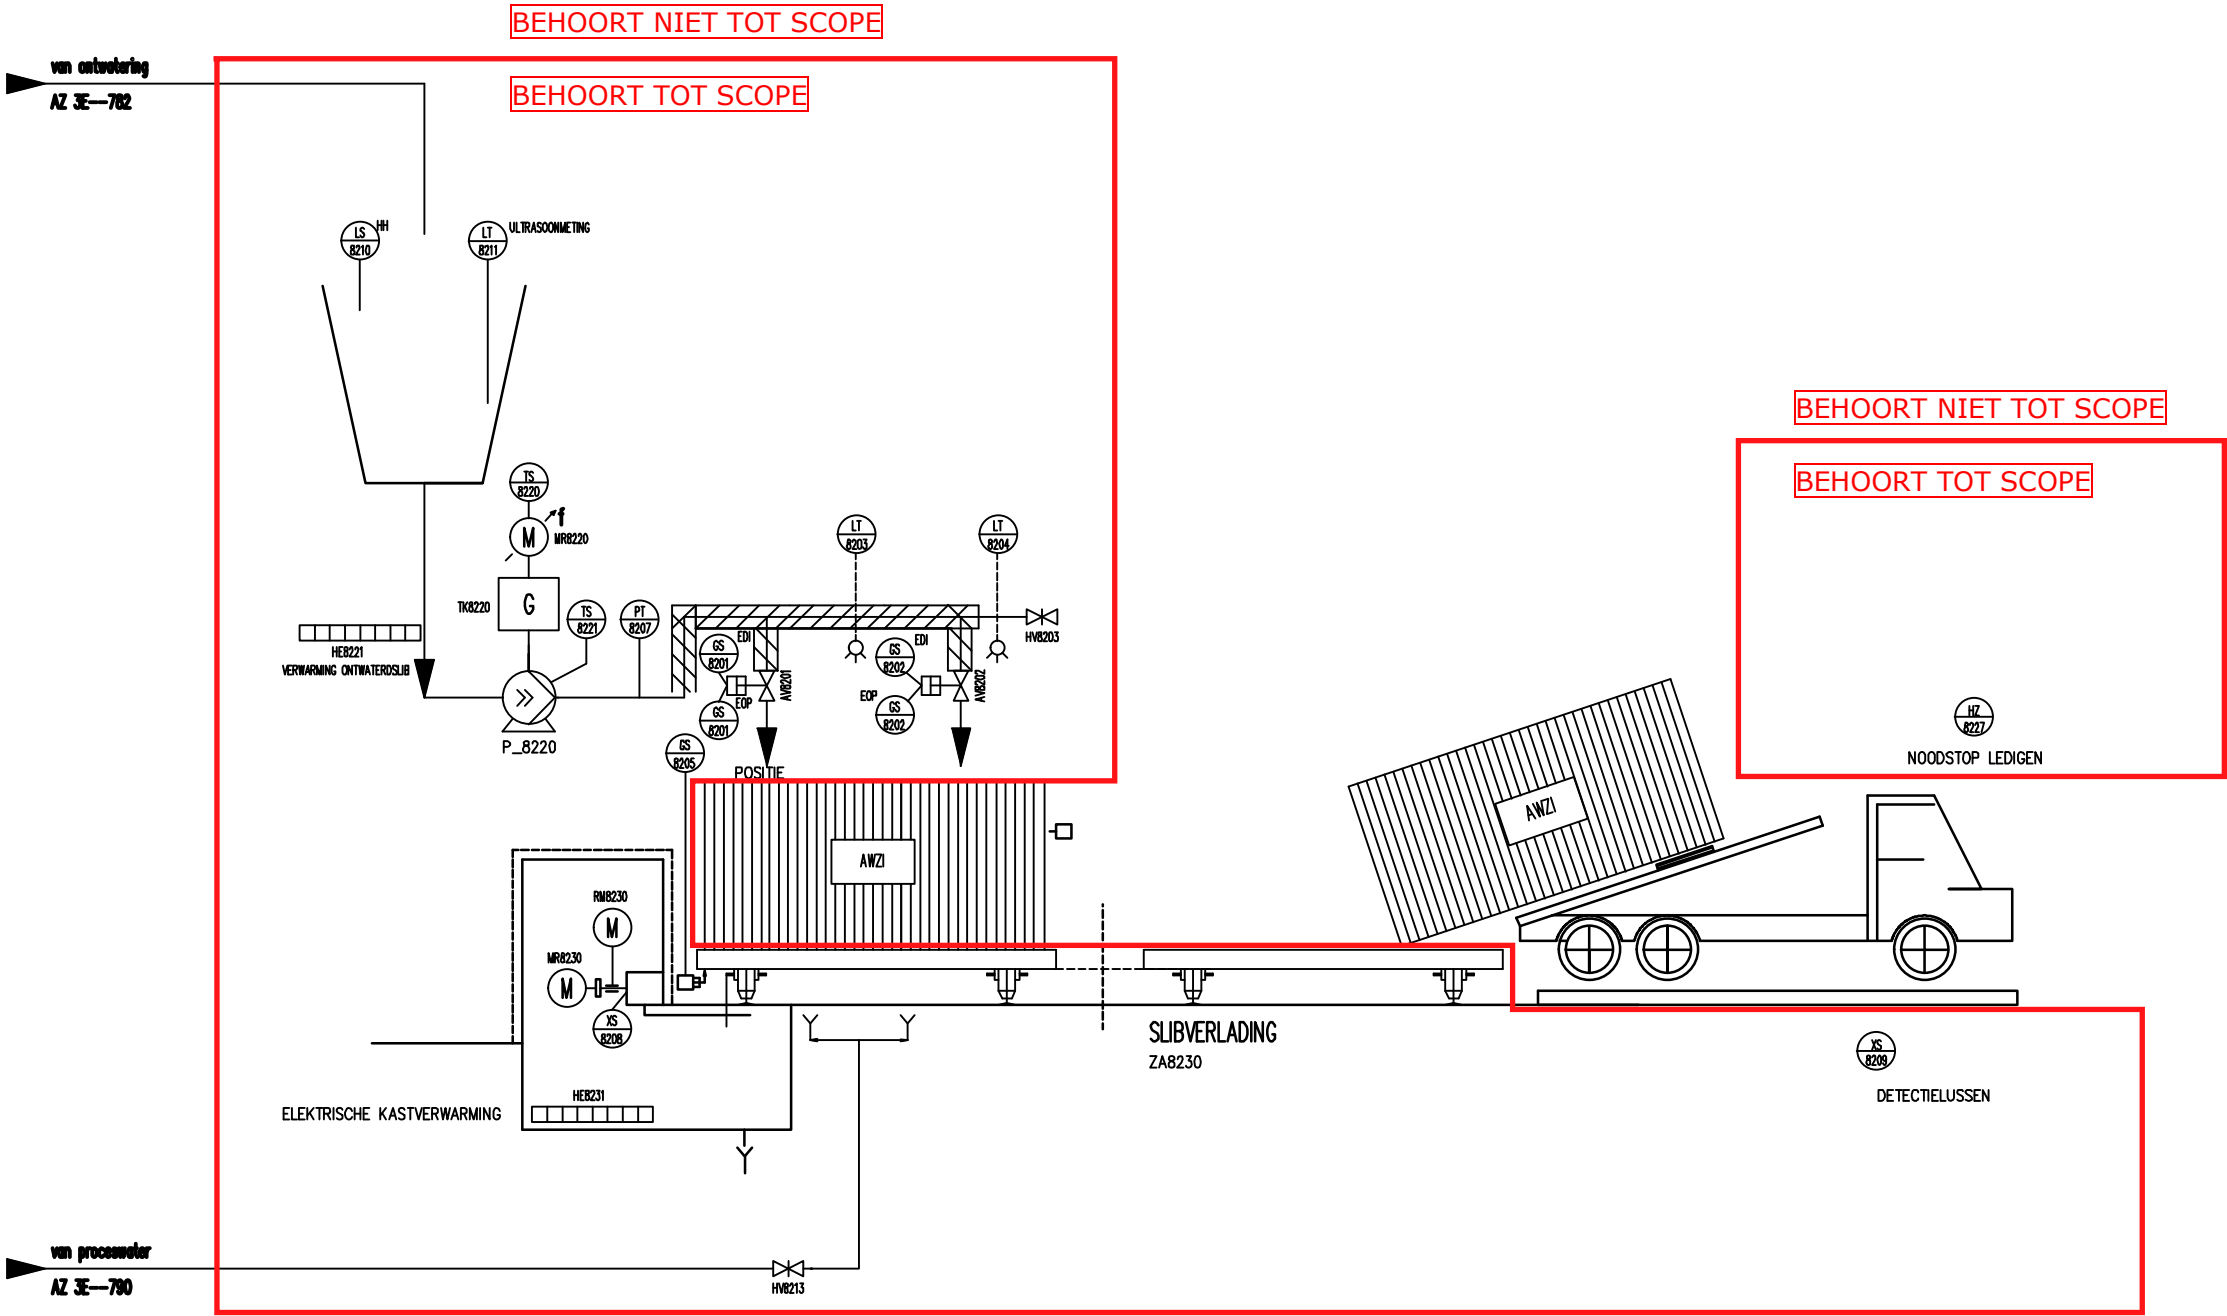

REFERENTIE TEKENINGEN

P&ID VOORBLAD/SYMBOLENVERKLARING AZ 3E-700  
P&ID INDIKKING AZ 3E-781  
P&ID PROCESWATER EN BEDRIJFSWATER AZ 3E-780

A Diverse aanpassingen		BC	9-6-2016	
wijz.: omschrijving:		get.:	d.d.:	gez.:
AWZI Alphen Kerk & Zonen		AZ-100-001		
P&ID SLIBONWATERING				
SLIBVERLADING				
Hoogheemraadschap van Rijnland		get.:	d.d.:	schad.:
		gec.:	d.d.:	behoort bij:
		gez.:	d.d.:	lek.:
		nr.: AZ 3E--782		