


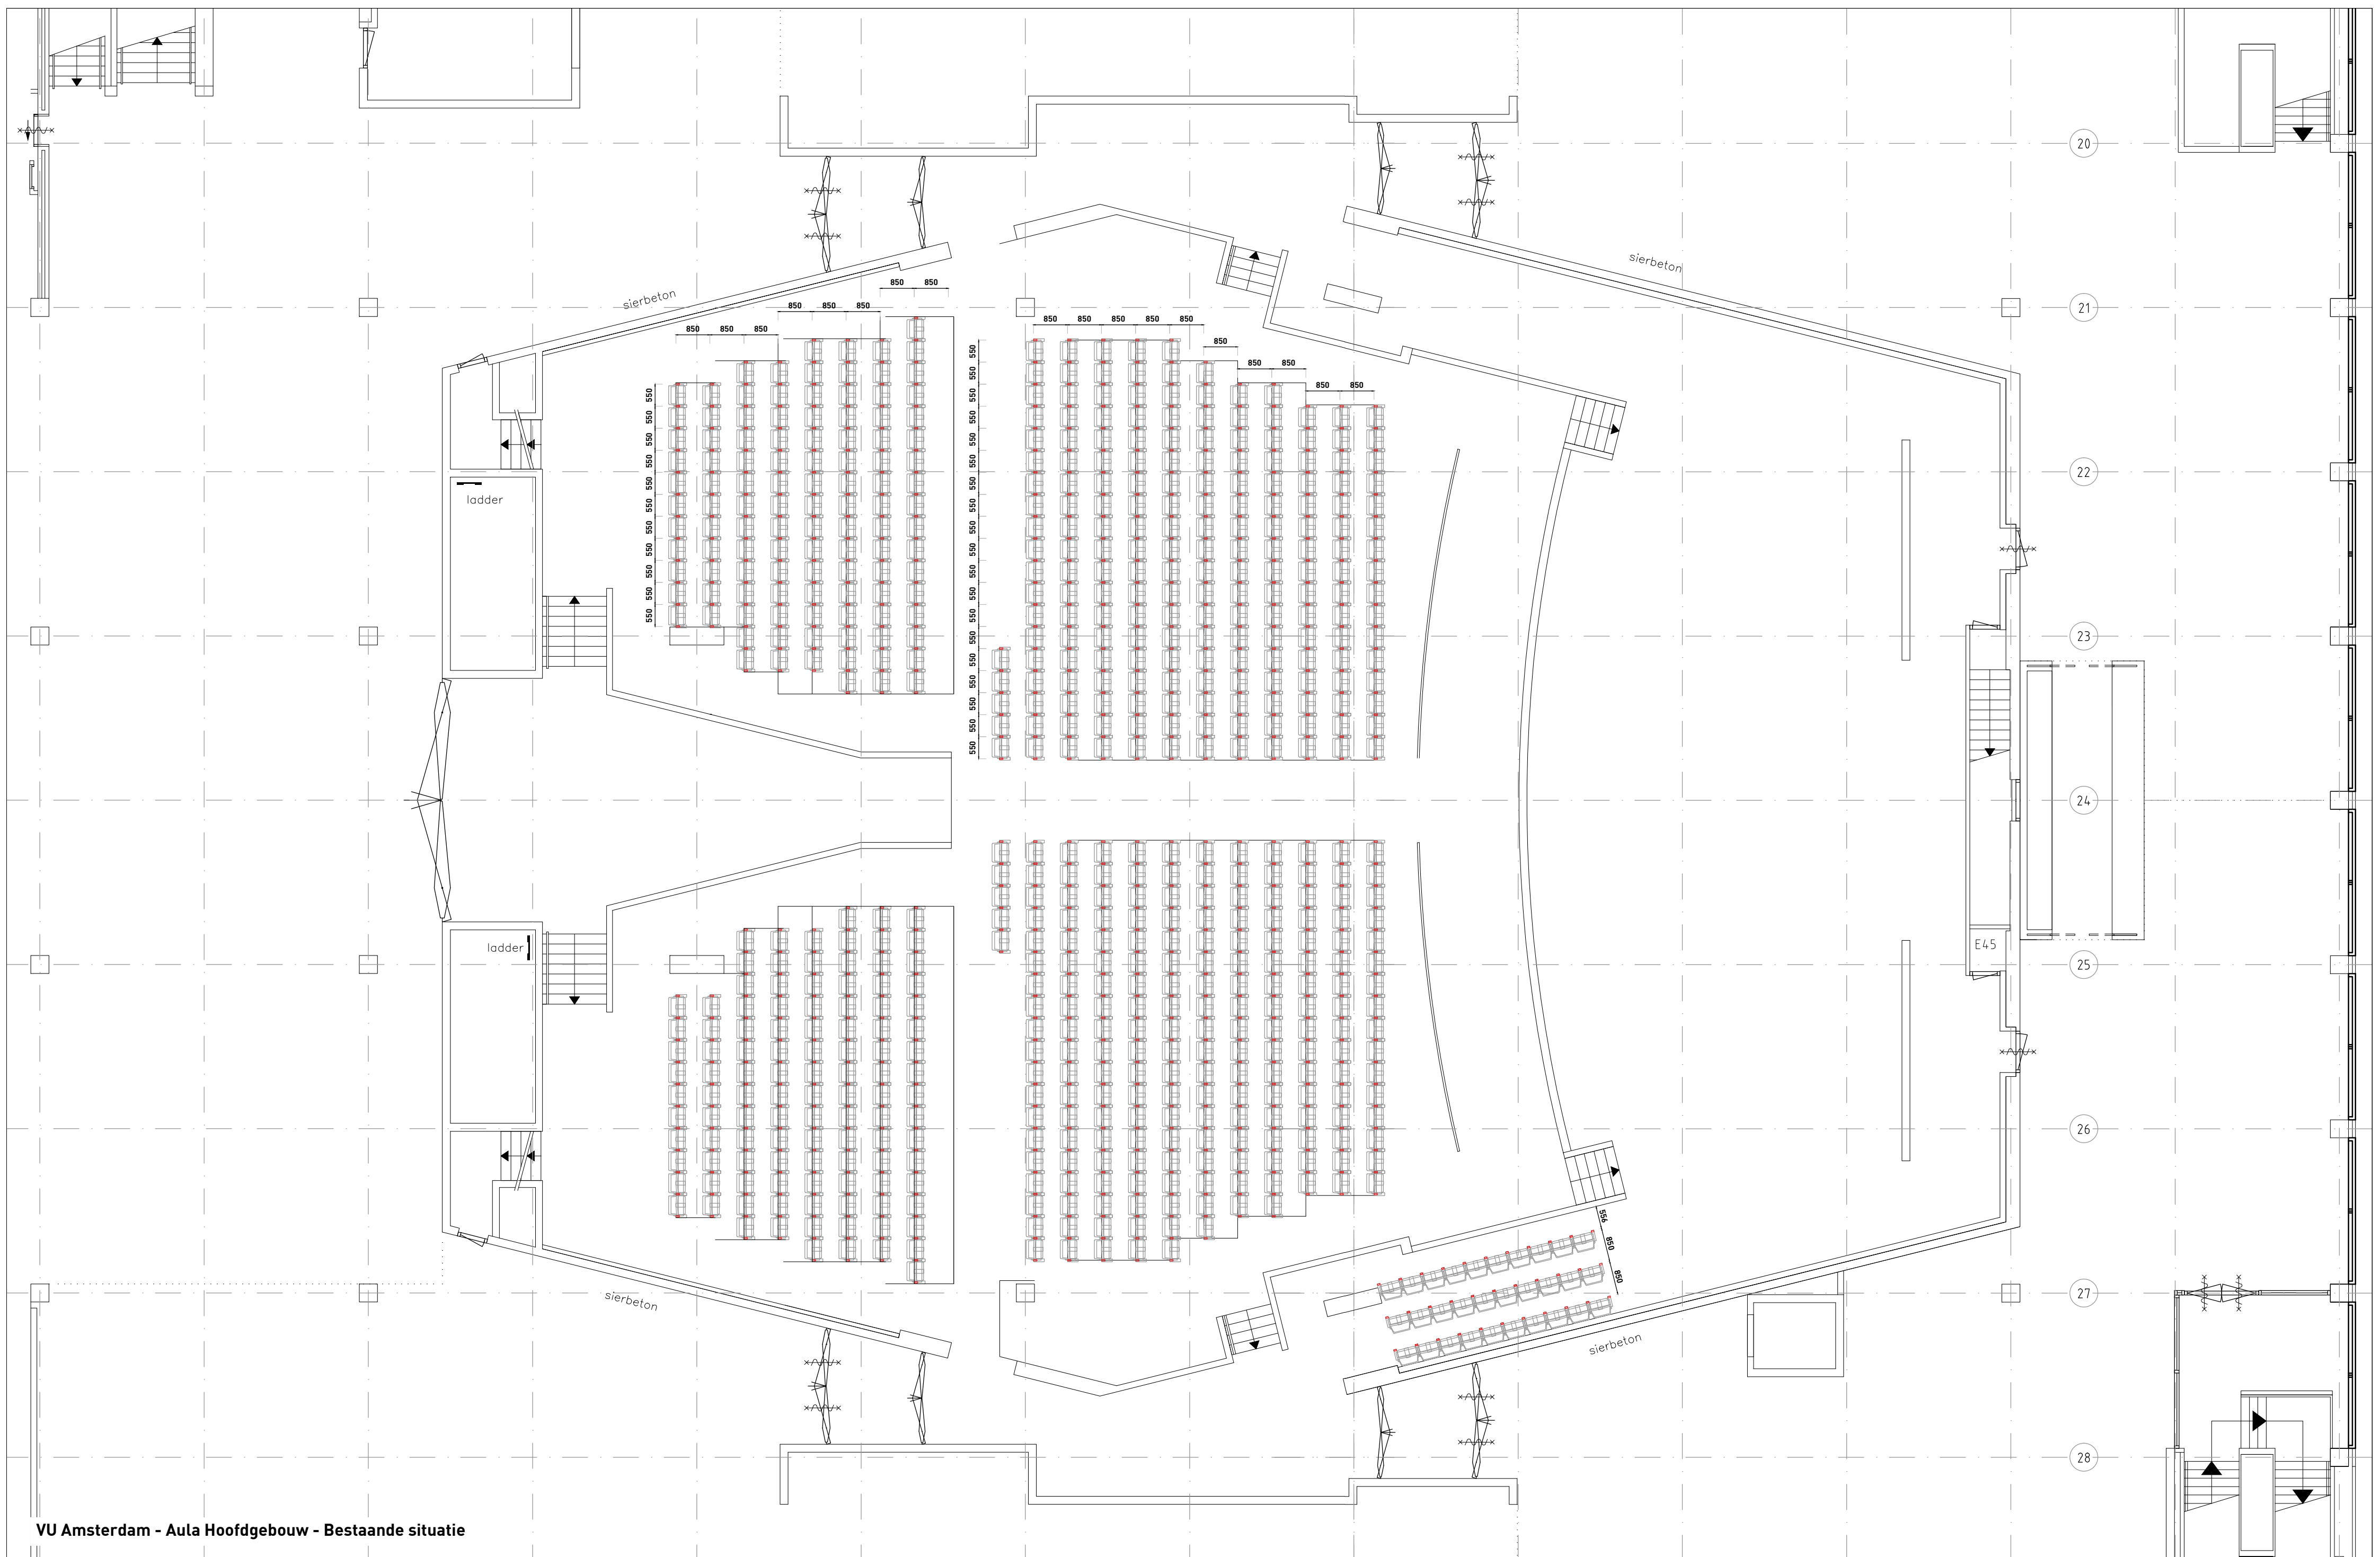


VU Amsterdam - Aula Hoofdgebouw - Bestaande situatie

PROJECT	Aula Hoofdgebouw - projectie stoelen
ONDERWERP	Blad 1/2
TEKENAAR	db
KENMERK	20210907 4484_db
DATUM	07-09-2021

MATEN DIENEN IN HET WERK TE WORDEN GECONTROLEERD



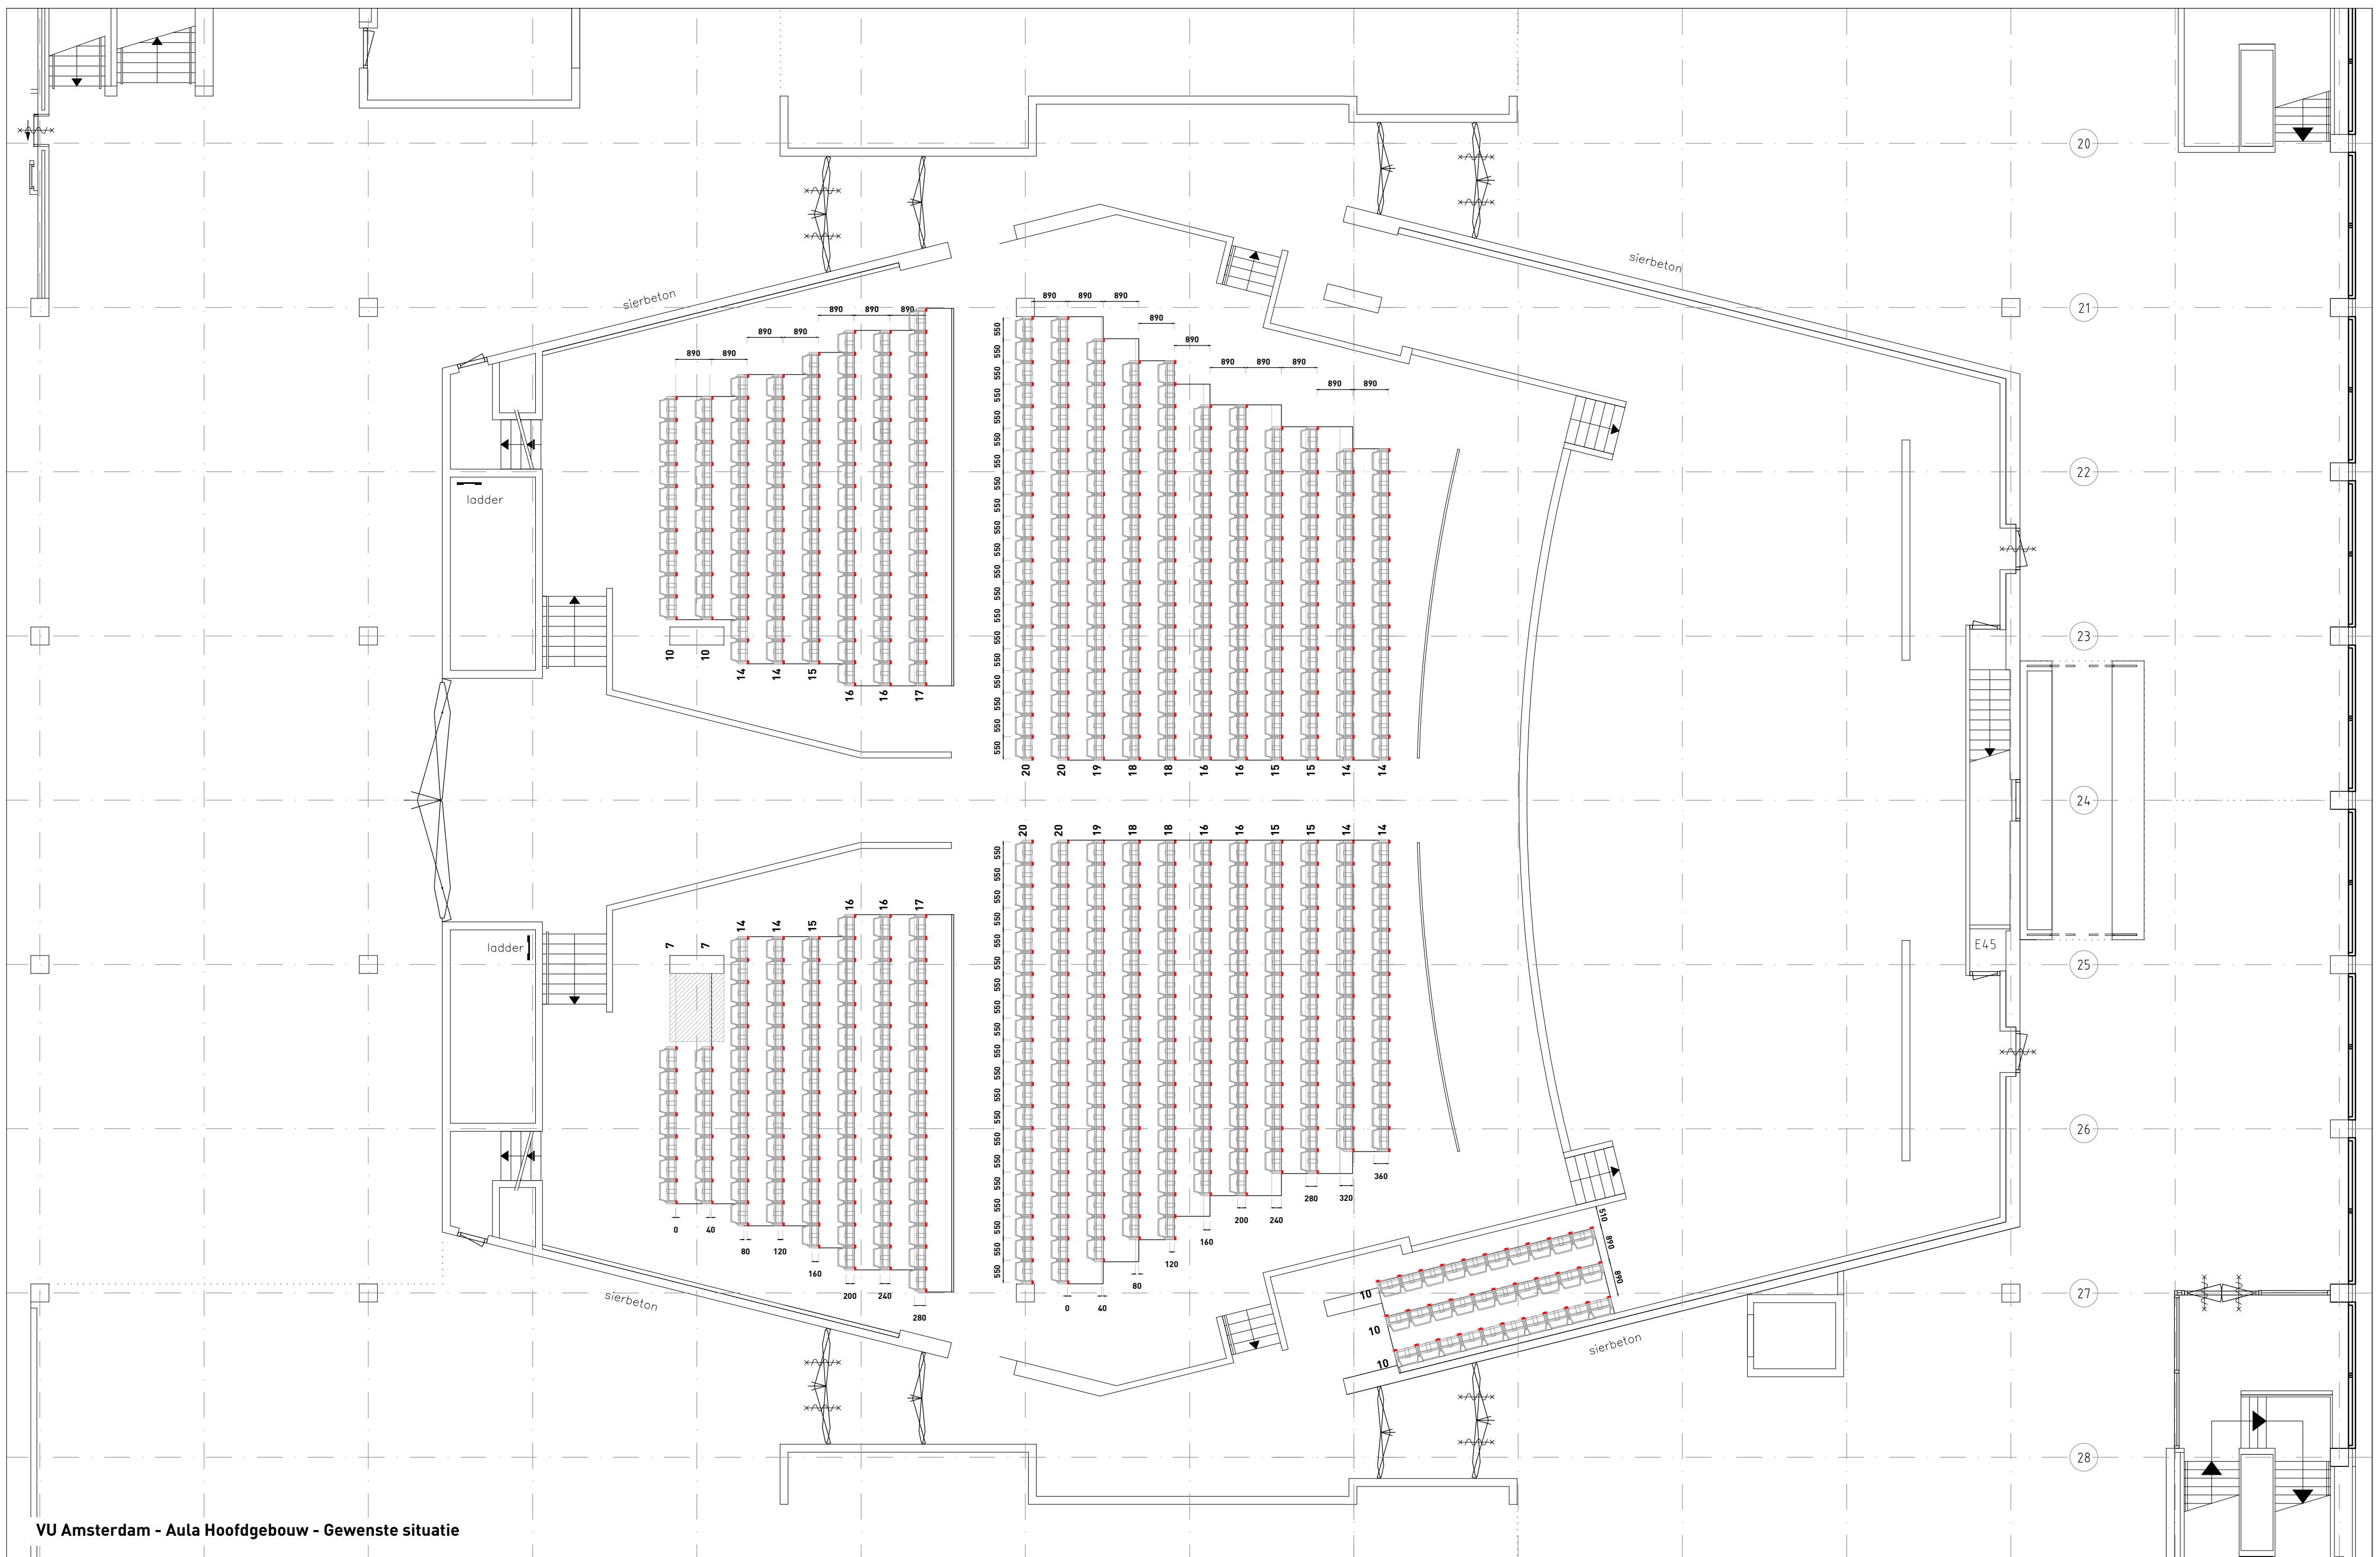

VU Amsterdam - Aula Hoofdgebouw - Gewenste situatie