


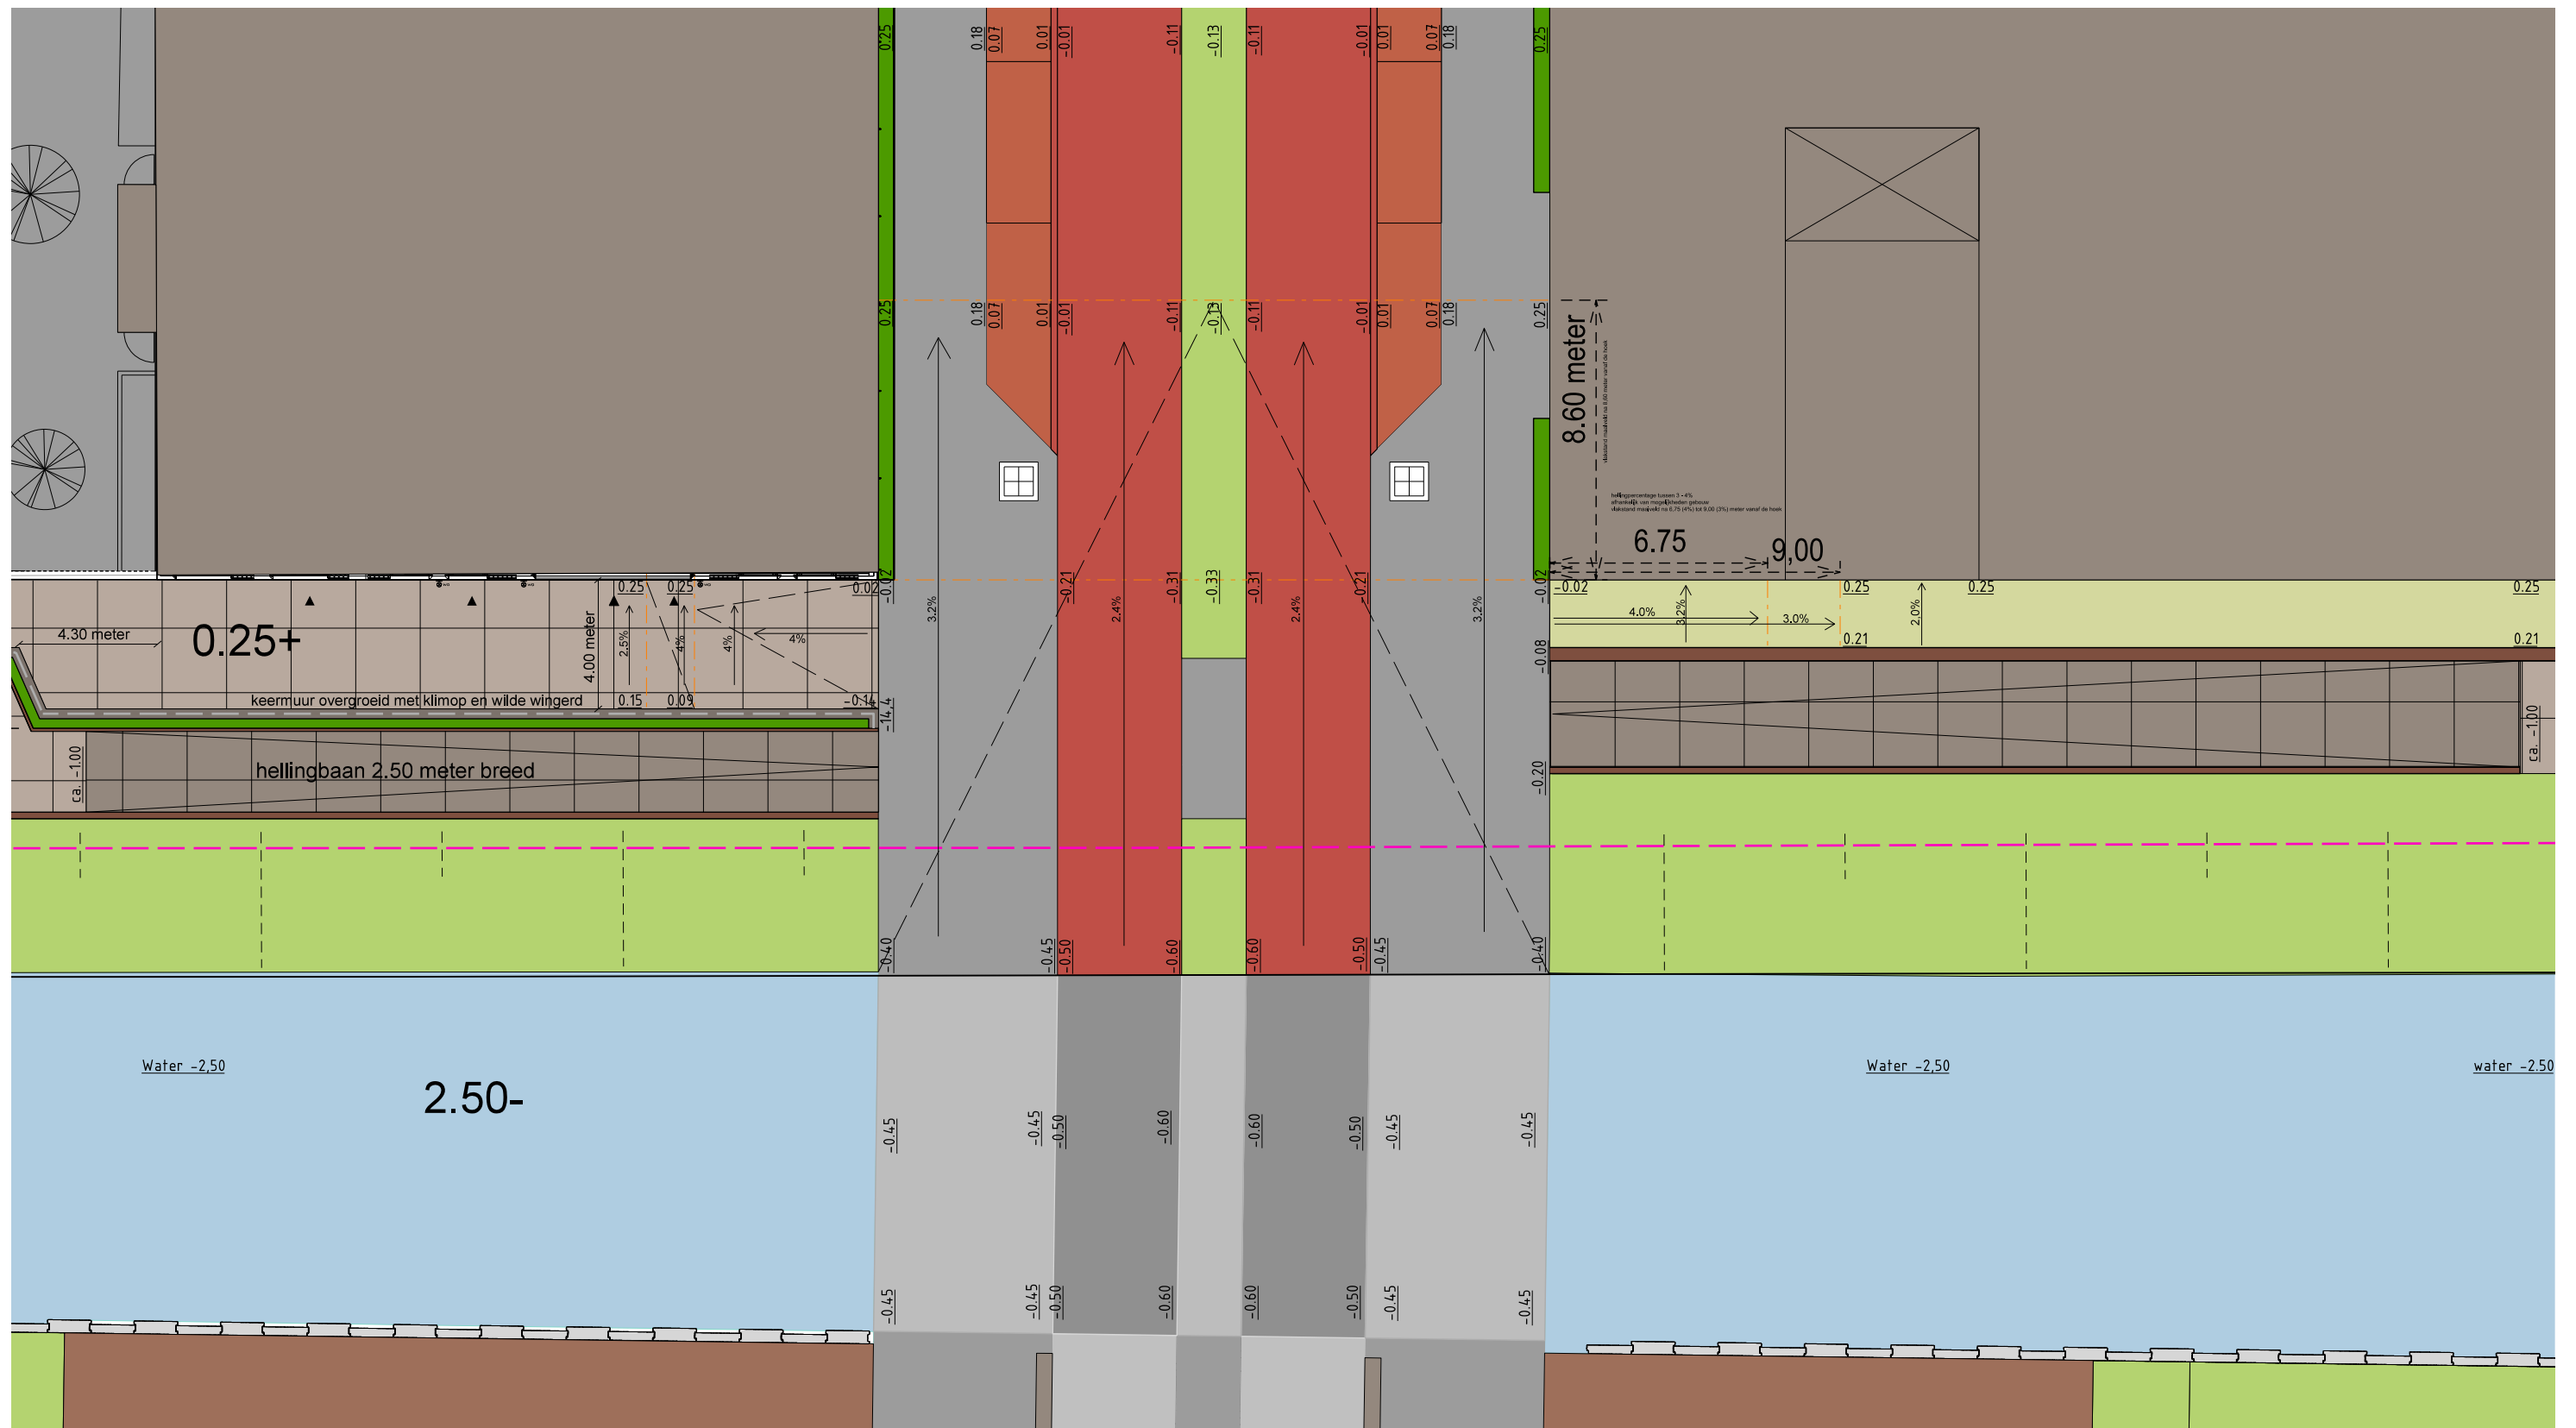

Hoogteligging maaiveld Verlengde Amstelstroomlaan ter hoogte van de brug naar Bajeskwartier

Wijziging op de hoogteligging zoals weergegeven in de bouwenvolpde WTV 2+3 van 9 november 2021.

De brug over de 'Bajesgracht' is lager aangelegd dan oorspronkelijk bedoeld. Hierdoor zal het toekomstige maaiveld aansluitend aan de brug lager aangelegd gaan worden. Voor de noord-westhoek van kavel 3 betekend dit dat de aansluitende maaiveldhoogte niet op NAP 0,25 zal komen maar op NAP -0,02. Het hoogteverschil in de Verlengde Amstelstroomlaan kent een hellingspercentage van ca. 3,2%. Op een afstand van 8,60 meter vanaf het hoekpunt wordt de eerder afgegeven maaiveldhoogte van NAP 0,25 bereikt.

Het aan kavel 2 aansluitende maaiveld langs de 'Bajesgracht' loopt over een lengte van 9,0 meter (met een hellingspercentage van 3%) op naar NAP 0,25. Indien er vanuit het ontwerp van kavel 2 noodzaak is kan het hellingspercentage naar 4% verhoogd worden waarmee de hoogte van NAP 0,25 op 6,75 meter vanaf het hoekpunt bereikt kan worden.

