


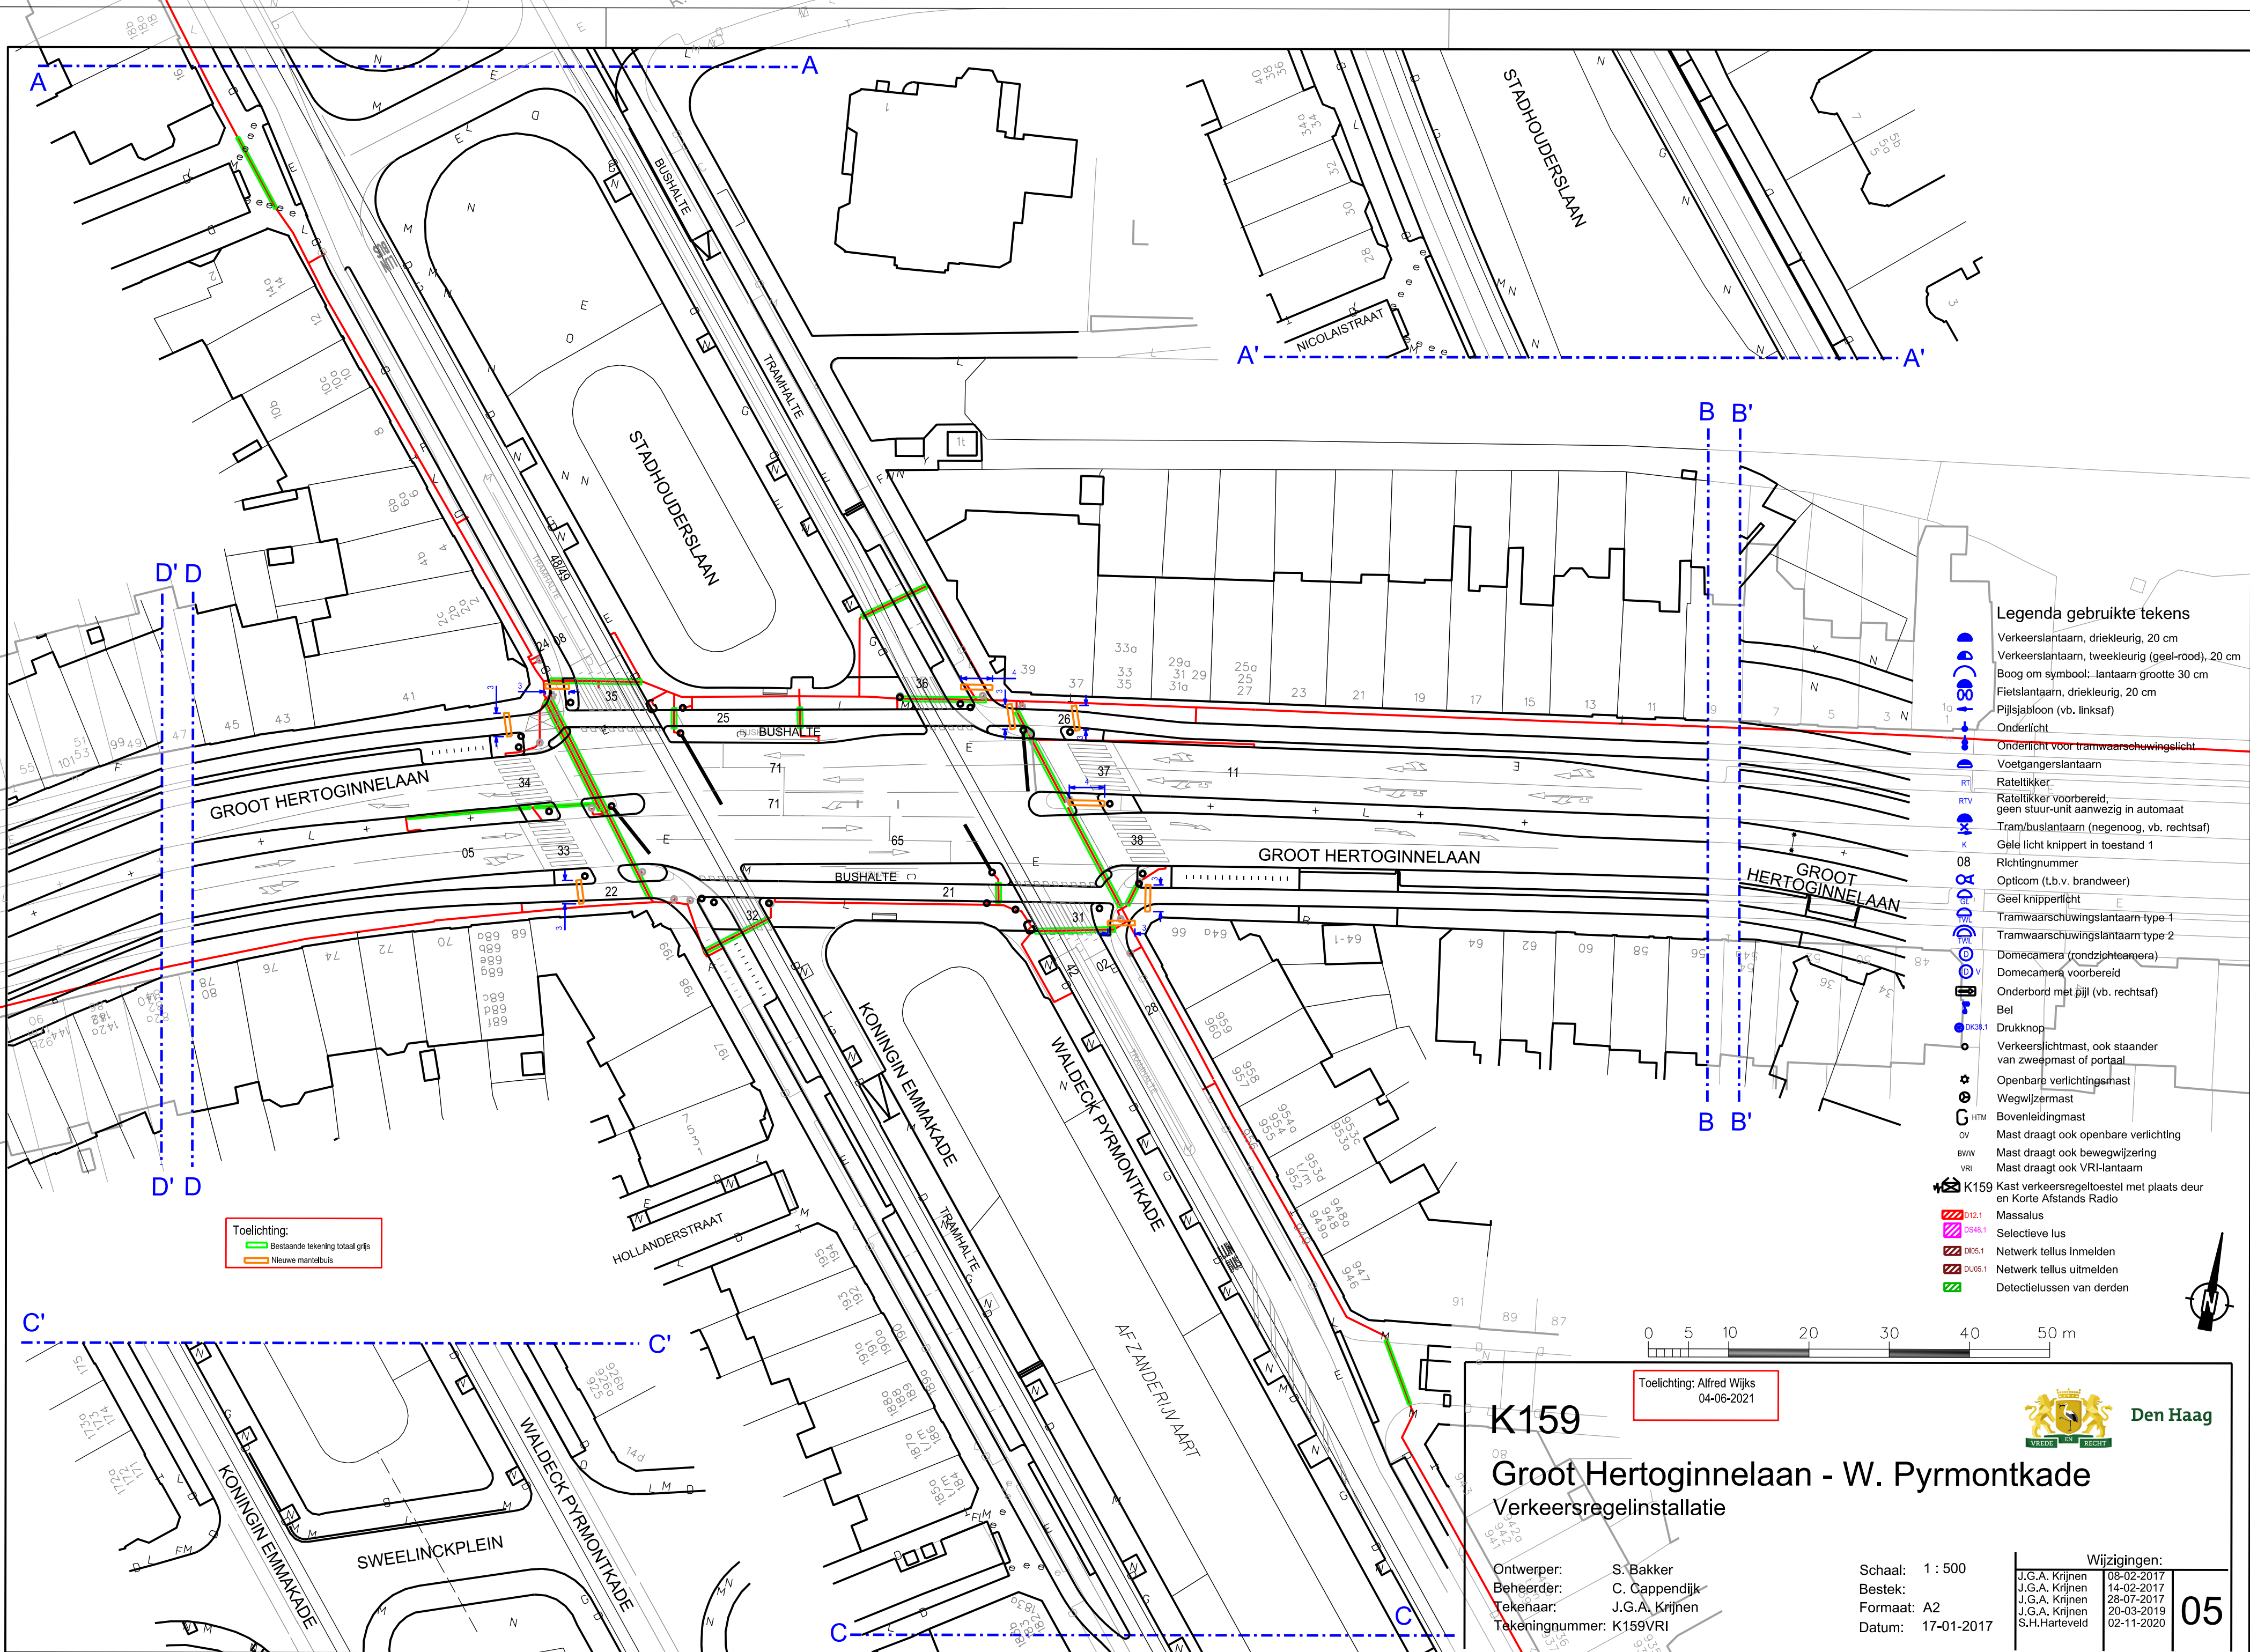

Legenda gebruikte tekens

- Verkeerslantaarn, driekleurig, 20 cm
- Verkeerslantaarn, tweekleurig (geel-rood), 20 cm
- Boog om symbool: lantaarn grootte 30 cm
- Fietslantaarn, driekleurig, 20 cm
- Pijlsjabloon (vb. linksaf)
- Onderlicht
- Onderlicht voor tramwaarschuwing
- Voetgangerslantaarn
- Rateltikker
- Rateltikker voor bereid, geen stuur-unit aanwezig in auto
- Tram/buslantaarn (negenoo, vb. rechtsaf)
- Gele licht knippert in toestand 1
- Richtingnummer
- Opticom (t.b.v. brandweer)
- Geel knipperlicht
- Tramwaarschuwinglantaarn type 1
- Tramwaarschuwinglantaarn type 2
- Domecamera (rondzichtcamera)
- Domecamera voorbereid
- Onderbord met pijl (vb. rechtsaf)
- Bel
- Drukknop
- Verkeerslichtmast, ook staander van zweepmast of portaal
- Openbare verlichtingsmast
- Wegwijzermast
- Bovenleidingmast
- Mast draagt ook openbare verlichting
- Mast draagt ook bewegwijzering
- Mast draagt ook VRI-lantaarn
- K159 Kast verkeersregeltol met plaats deur en Korte Afstands Radio
- Massalus
- Selectieve lus
- Netwerk tellus inmelden
- Netwerk tellus uitmelden
- Detectielussen van derden

Toelichting:
Bestaande tekening totaal grijs
Nieuwe mantelbus

Toelichting: Alfred Wijks
04-06-2021

K159

Groot Hertoginnelaan - W. Pymontkade
Verkeersregelininstallatie

Ontwerper: S. Bakker
Beheerder: C. Cappendijk
Tekenaar: J.G.A. Krijnen
Tekeningnummer: K159VRI

Schaal: 1 : 500
Formaat: A2
Datum: 17-01-2017

Wijzigingen:
J.G.A. Krijnen 08-02-2017
J.G.A. Krijnen 14-02-2017
J.G.A. Krijnen 28-07-2017
J.G.A. Krijnen 20-03-2019
S.H.Harteveld 02-11-2020

05