


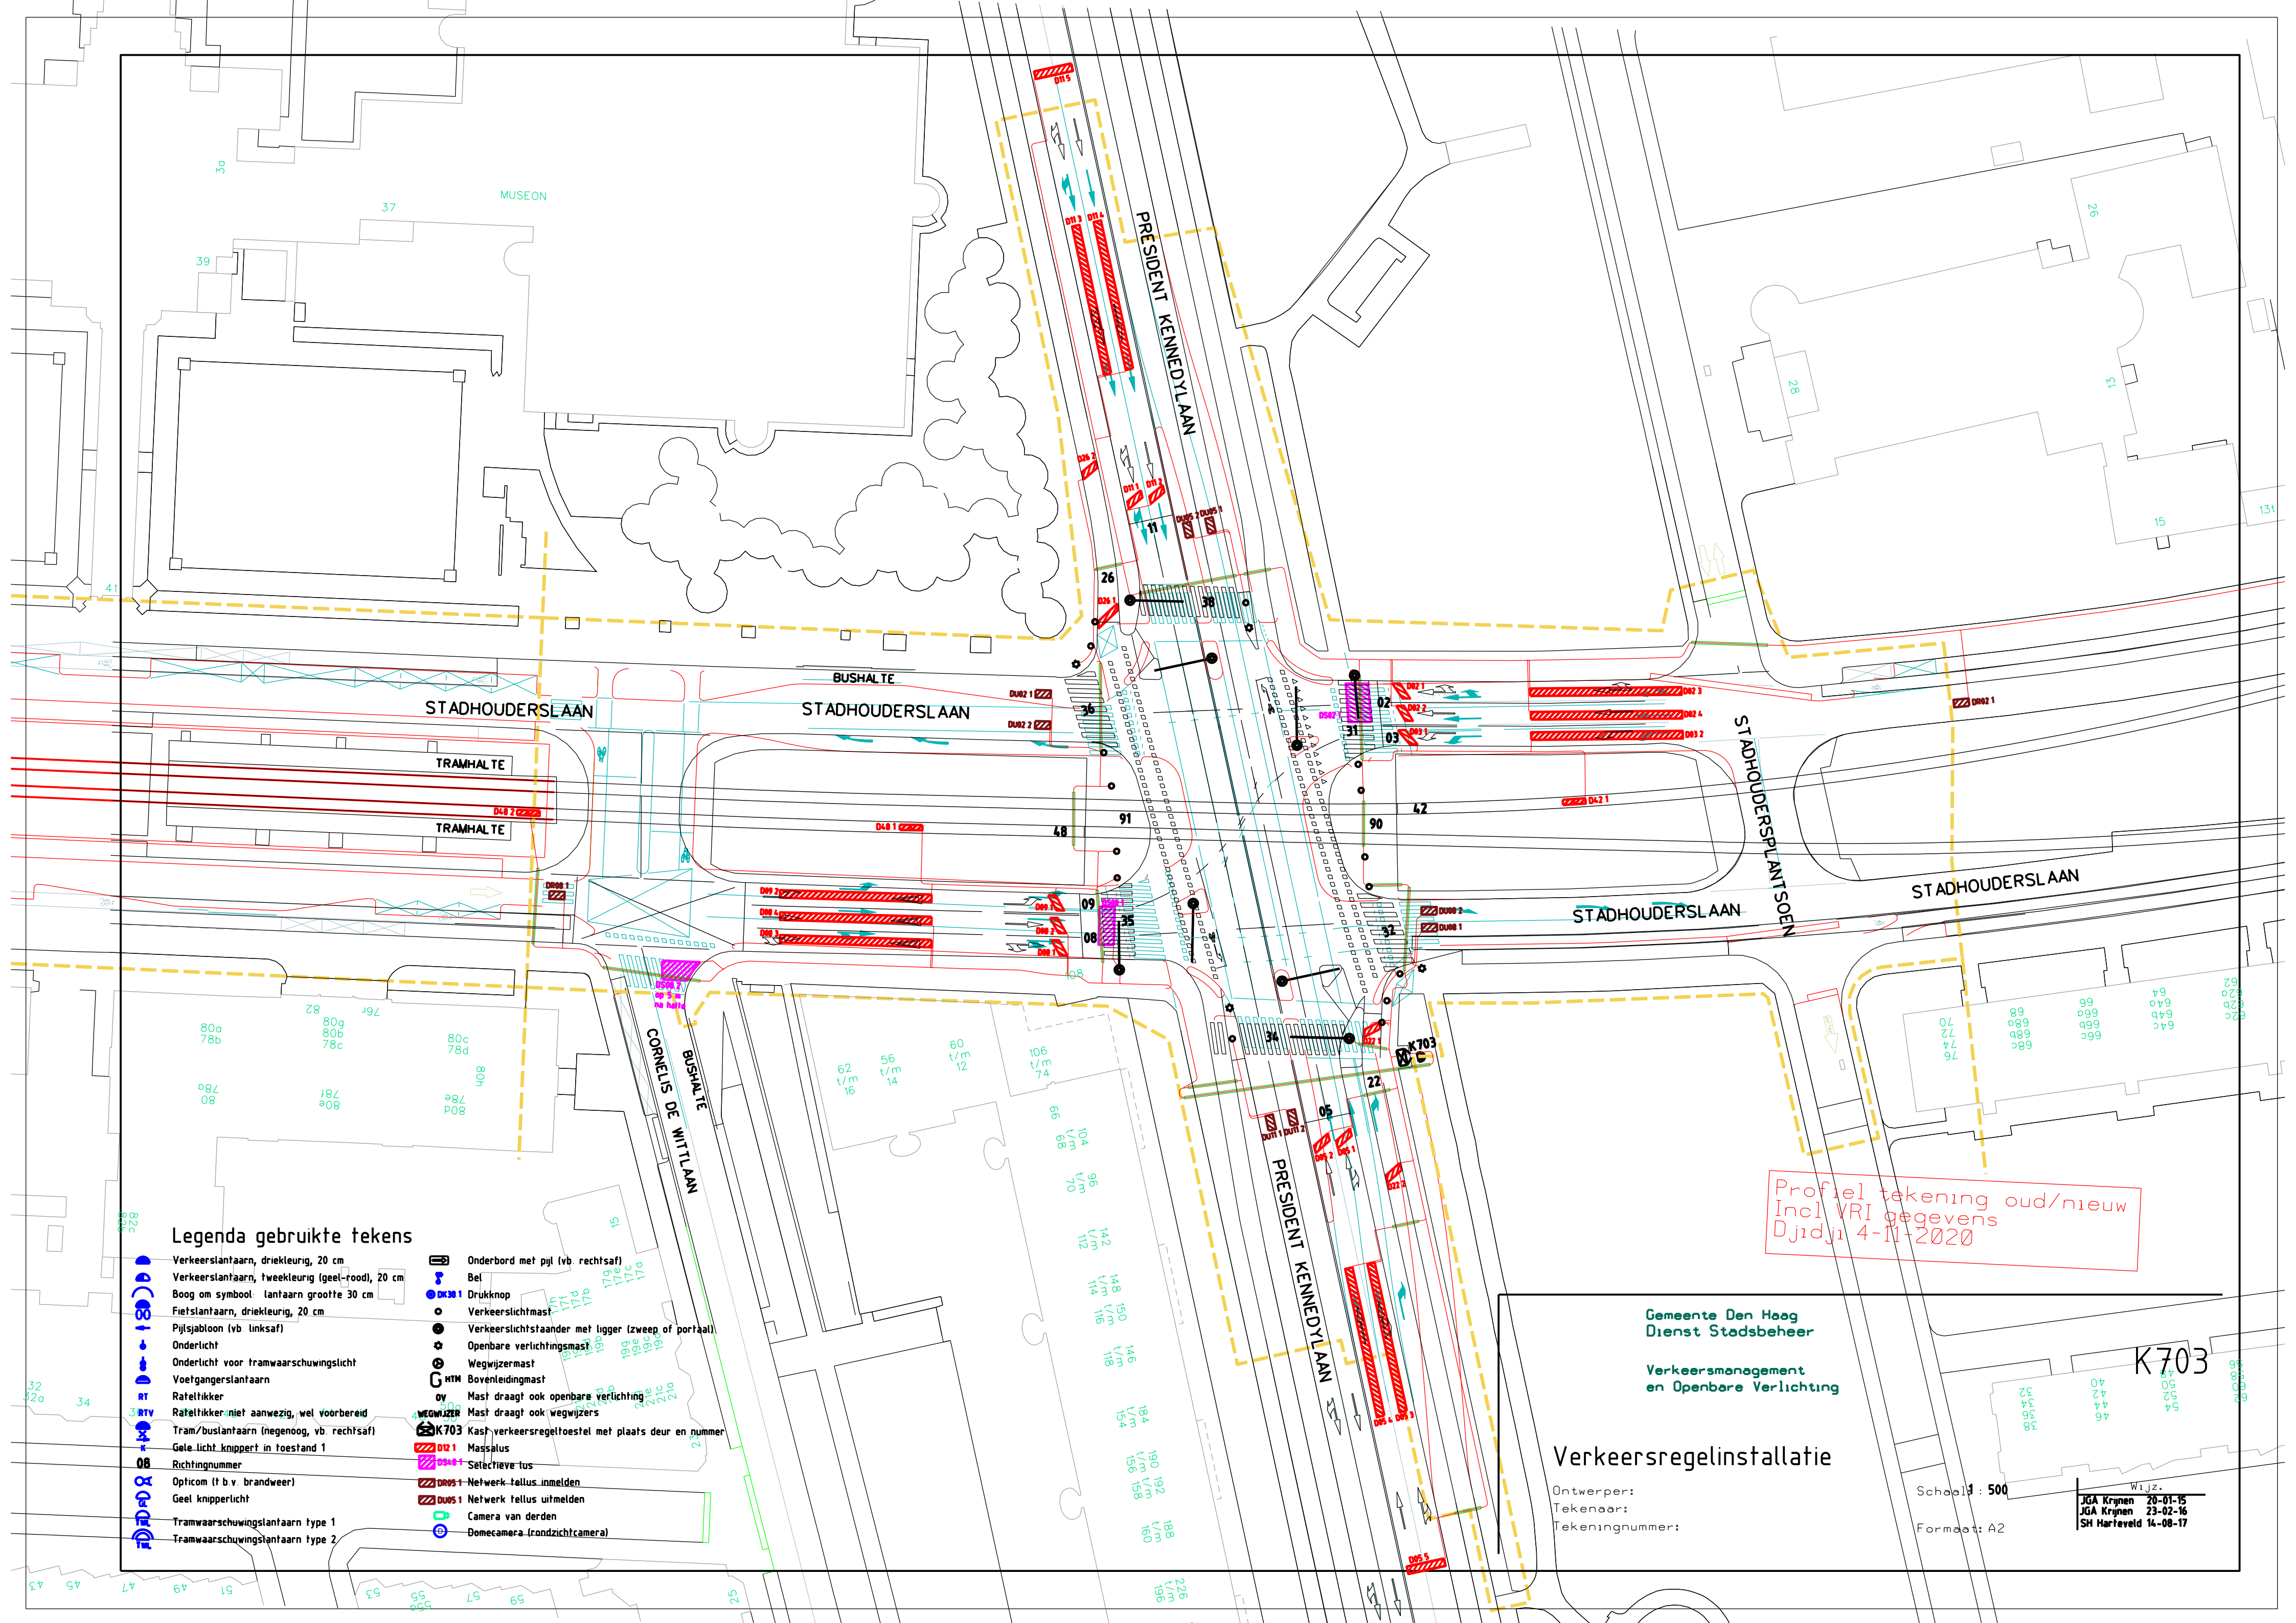

Profiel tekening oud/nieuw
Incl VRI gegevens
Djidji 4-11-2020

Gemeente Den Haag
Dienst Stadsbeheer

Verkeersmanagement
en Openbare Verlichting

Verkeersregelininstallatie

Ontwerper:
Tekenaar:
Tekeningnummer:

Schaal: 1 : 500
Formaat: A2

Wijz.
JGA Krugan 20-01-15
JGA Krugan 23-02-16
SH Harreveld 14-08-17

Legenda gebruikte tekens

- | | | | |
|--|---|--|--|
| | Verkeerslantaarn, drie-kleurig, 20 cm | | Onderbord met pijl (vb. rechtsaf) |
| | Verkeerslantaarn, twee-kleurig (geel-rood), 20 cm | | Bel |
| | Boog om symbool: lantaarn grootte 30 cm | | Drukknop |
| | Fietslantaarn, drie-kleurig, 20 cm | | Verkeerslichtmast |
| | Pijlsjabloon (vb. linksaf) | | Verkeerslichtstaander met ligger (zweep of portaal) |
| | Onderlicht | | Openbare verlichtingsmast |
| | Onderlicht voor tramwaarschuwinglicht | | Wegwijzermast |
| | Voetgangerslantaarn | | Bovenleidingmast |
| | Rafeltikker | | Mast draagt ook openbare verlichting |
| | Rafeltikker niet aanwezig, wel voorbereid | | Mast draagt ook wegwijzers |
| | Tram/buslantaarn (negenoo, vb. rechtsaf) | | K703 Kast verkeersregeltoestel met plaats deur en nummer |
| | Gele licht knipper in toestand 1 | | D12 1 Massalus |
| | Richtingnummer | | D12 1 Selectieve tus |
| | Opticom (f.b.v. brandweer) | | D12 1 Netwerk tellus inmelden |
| | Geel knipperlicht | | D12 1 Netwerk tellus uitmelden |
| | Tramwaarschuwinglantaarn type 1 | | Camera van derden |
| | Tramwaarschuwinglantaarn type 2 | | Domecamera (rondzichtcamera) |