

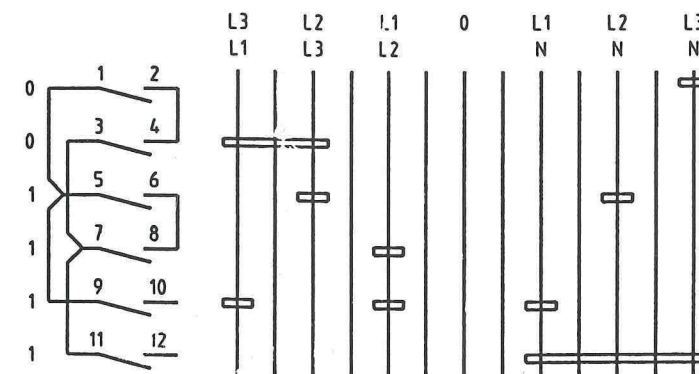
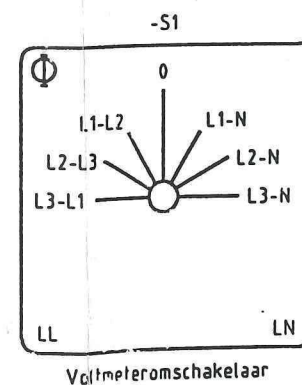
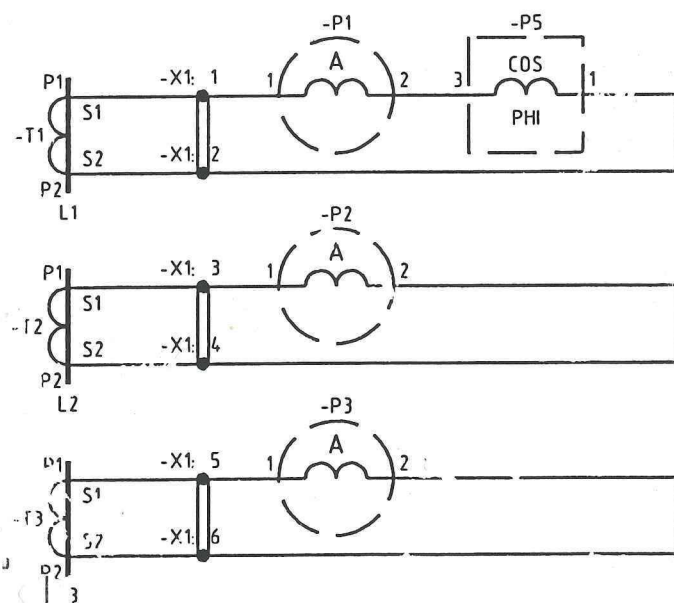
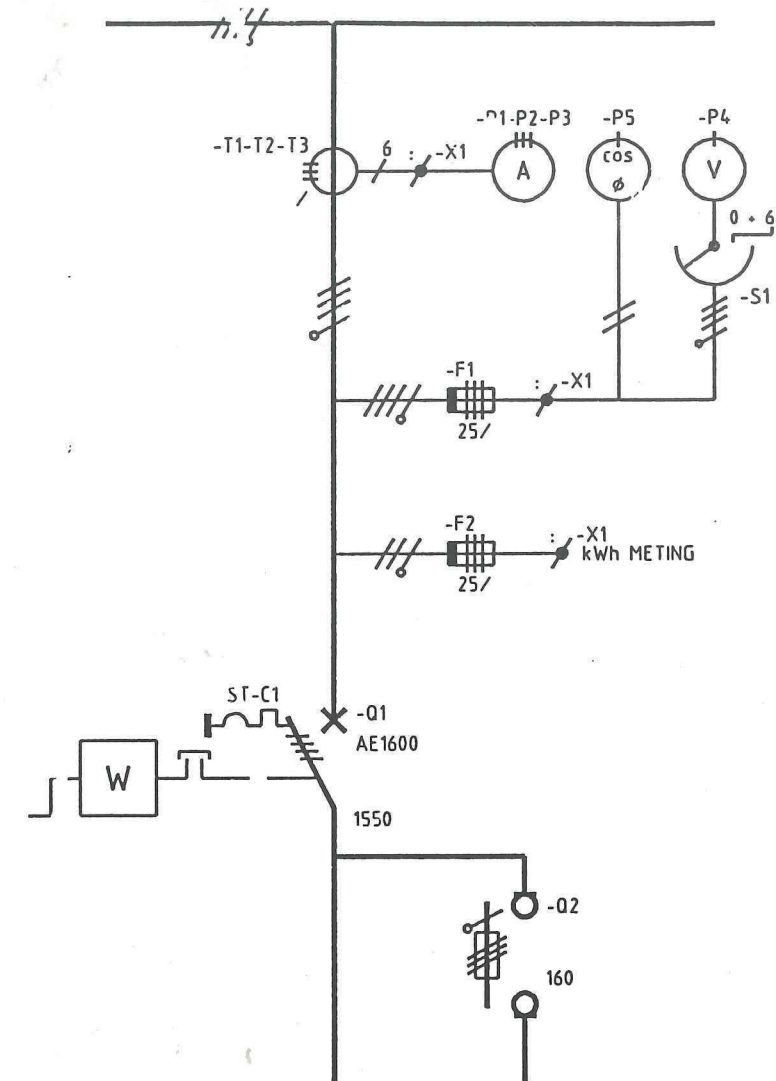
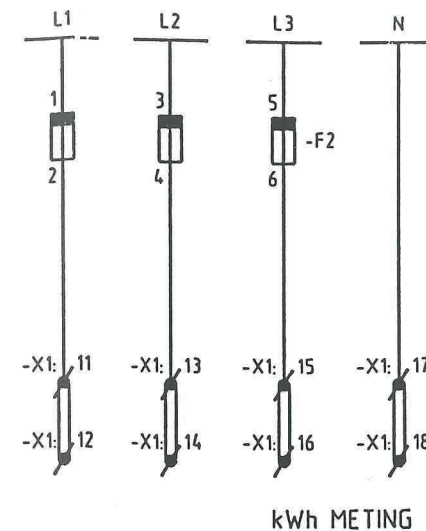
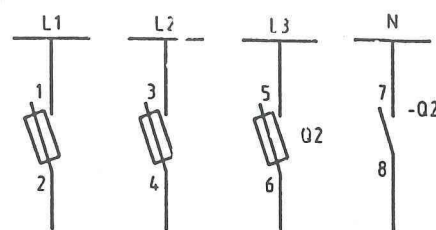


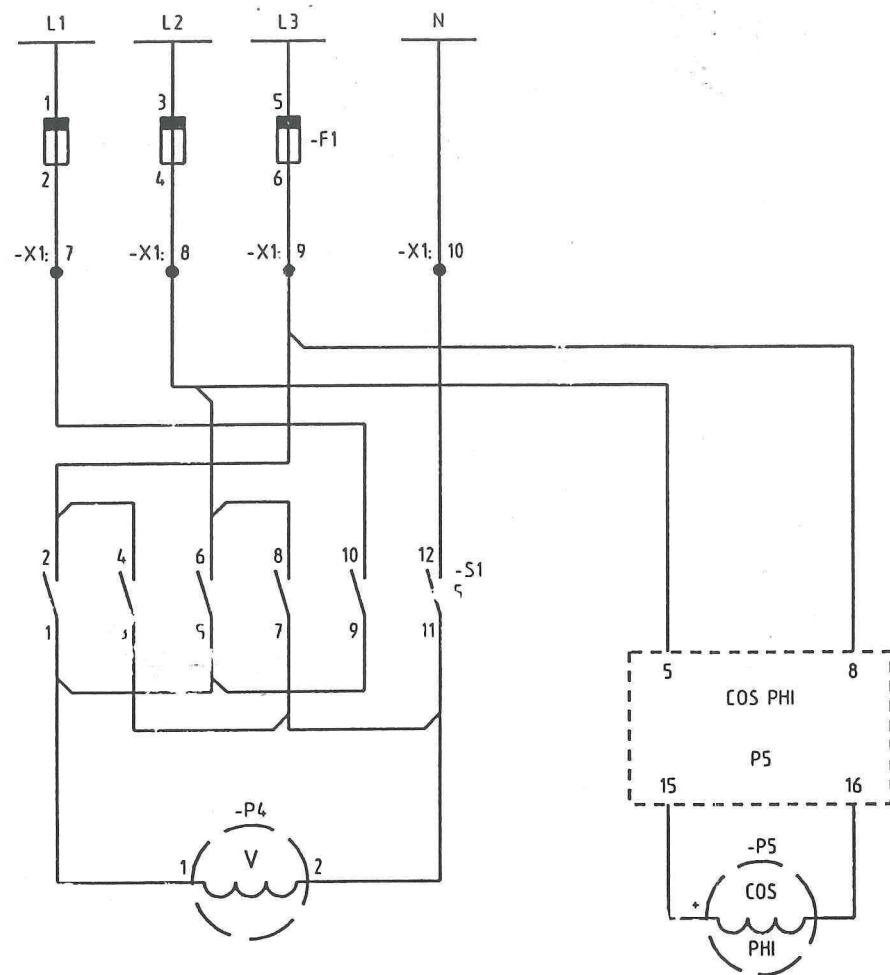

																																																																																																																																																																																																																																																																																																																																																																																																																																																																																																																																																																																																																																																																																																																																																																																																																																																																																																																																																																																																																																																																																																																																																																																																																																																																																																																																																																																																																					</
--	--	----


PANEEL 1.1

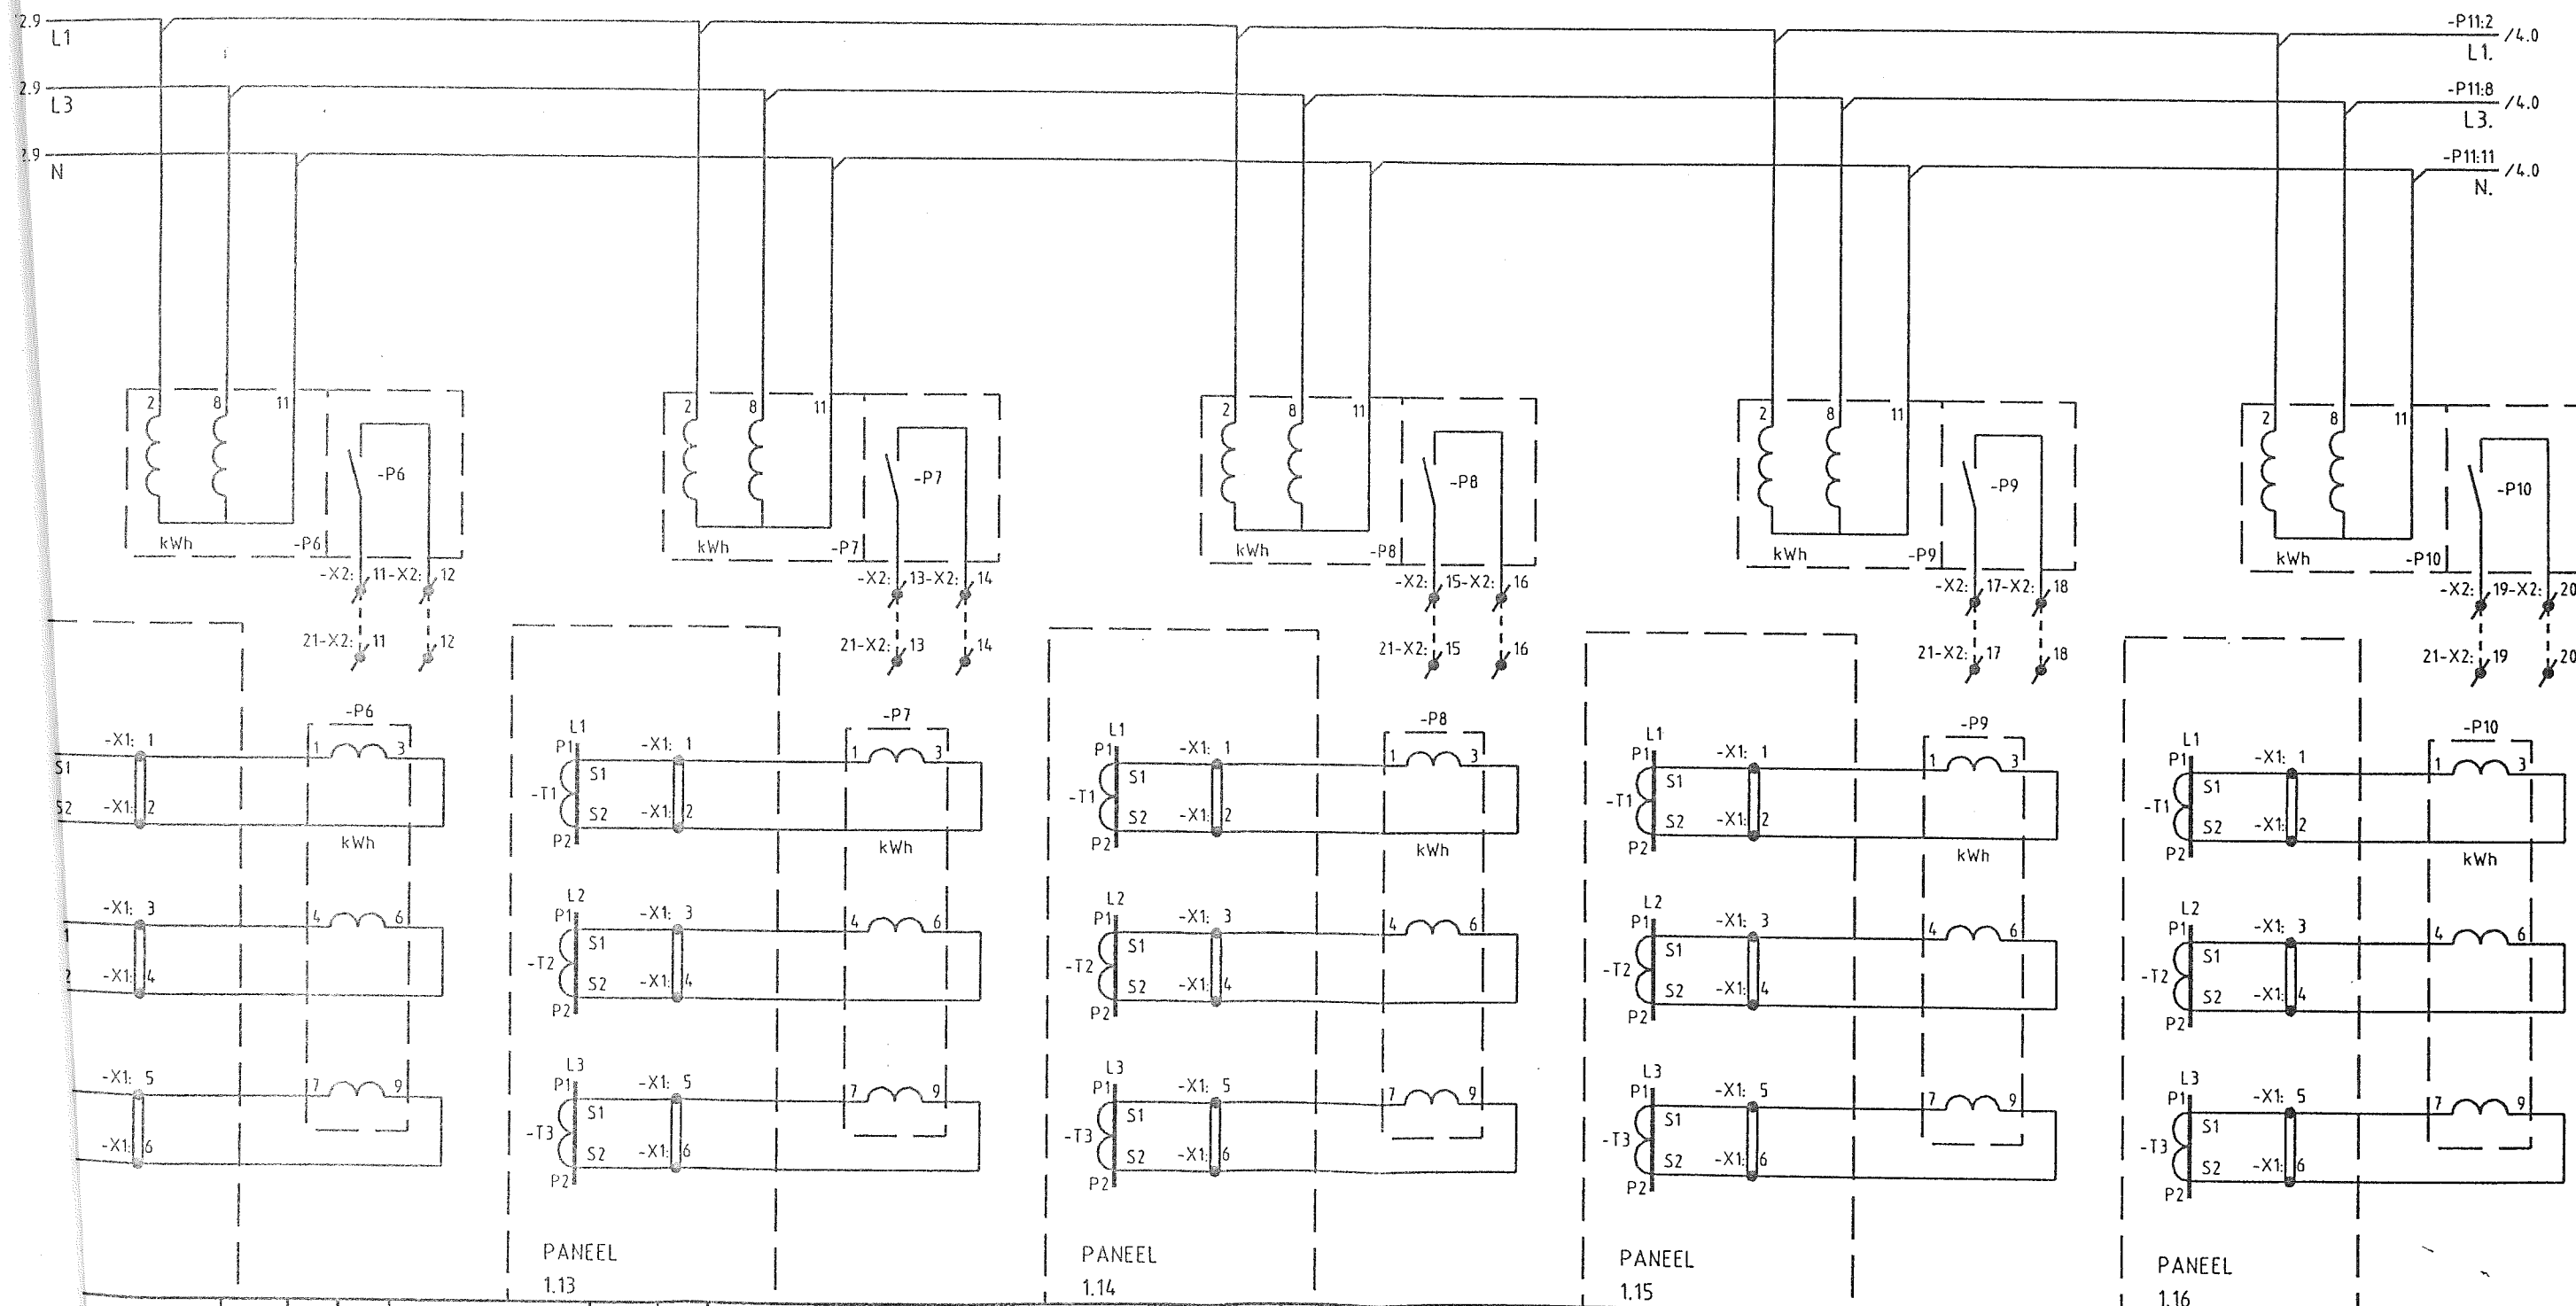

Titel				kWh METING - PANEEL.1 COMP.1				Project: C249905				GET: BANNISSEHT 16.5.1994				Tekening nummer S2XC249905.4				blad 3			
C				AS BUILT				220694				GEZ: BOERSMA 22-6-94				w.l. A B C				van 7 bln.			
B				RECTIFICATIE				140694				GEC:				VERVANGT:							
A				RECTIFICATIE				070694				REF.:											
w.l.				omschrijving wijziging				datum				COMPARTIMENT .1				HOLEC SYSTEMEN & COMPONENTEN B.V.							
w.l.				omschrijving wijziging				datum				CAPITOLE 20											
w.l.				omschrijving wijziging				datum				FELUA-GROEP - APELDOORN											
w.l.				omschrijving wijziging				datum				V.D.LINDEN VEGHEL											

PANEEL

1.1

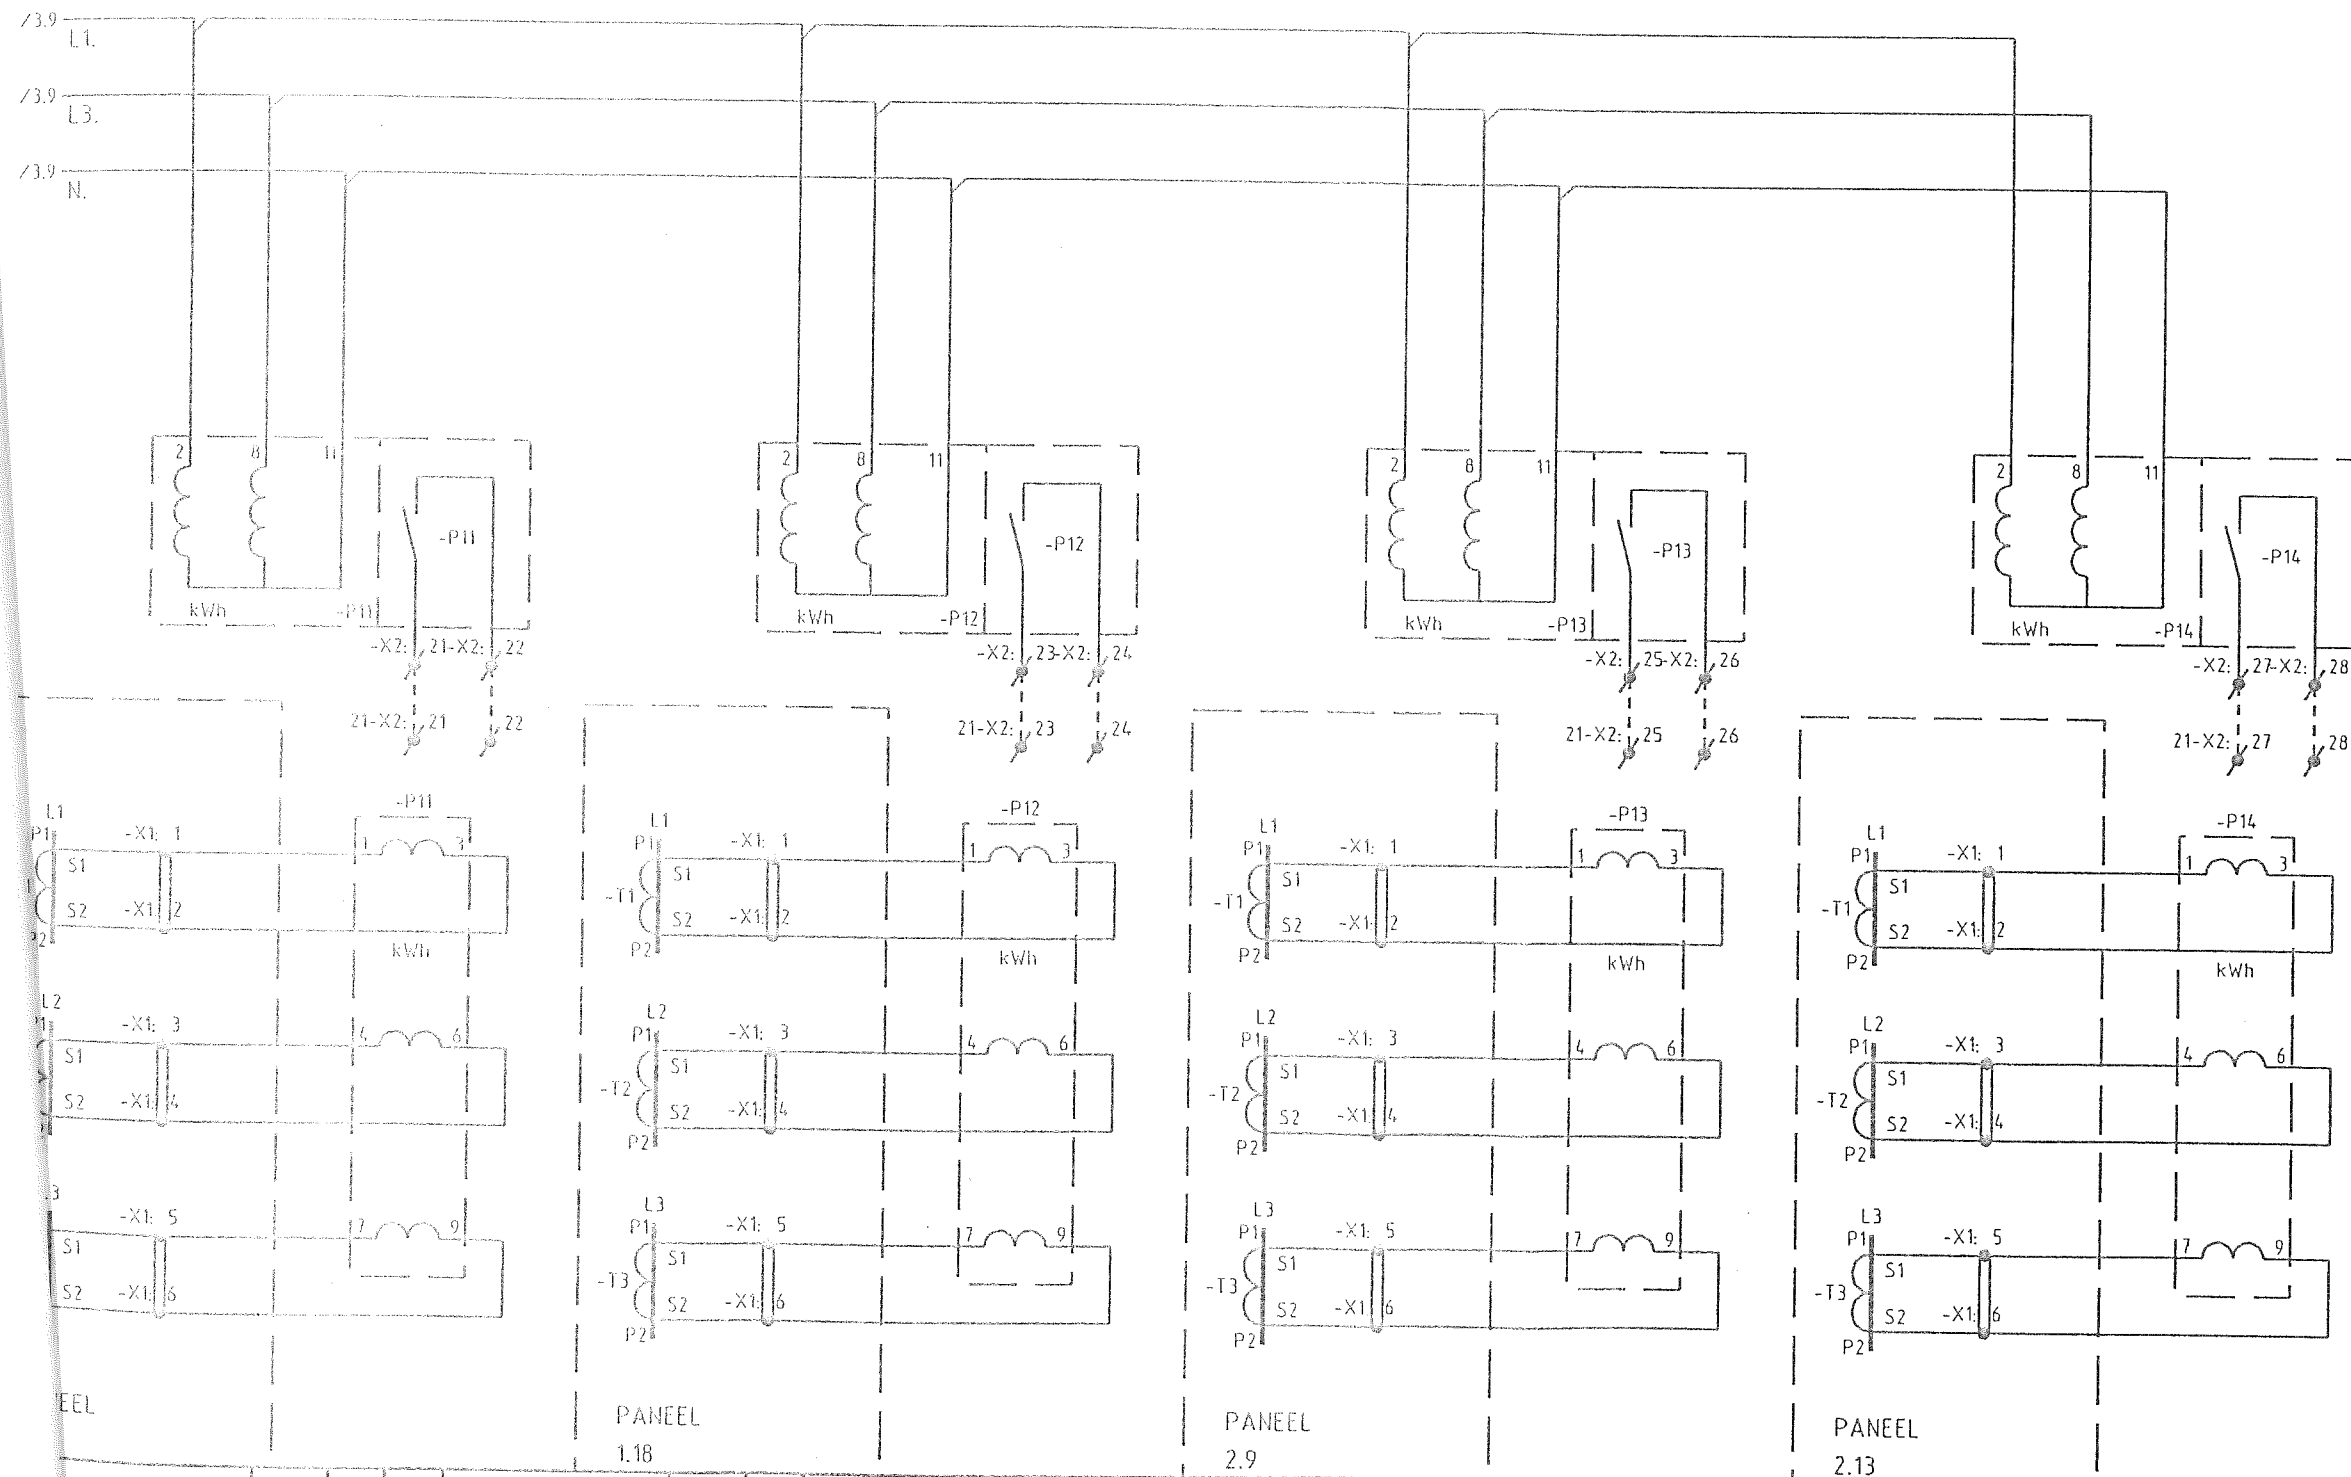


EEL

PANEEL
1.18PANEEL
2.9PANEEL
2.13

--	--	

HOLEC HI


reproduction reserves

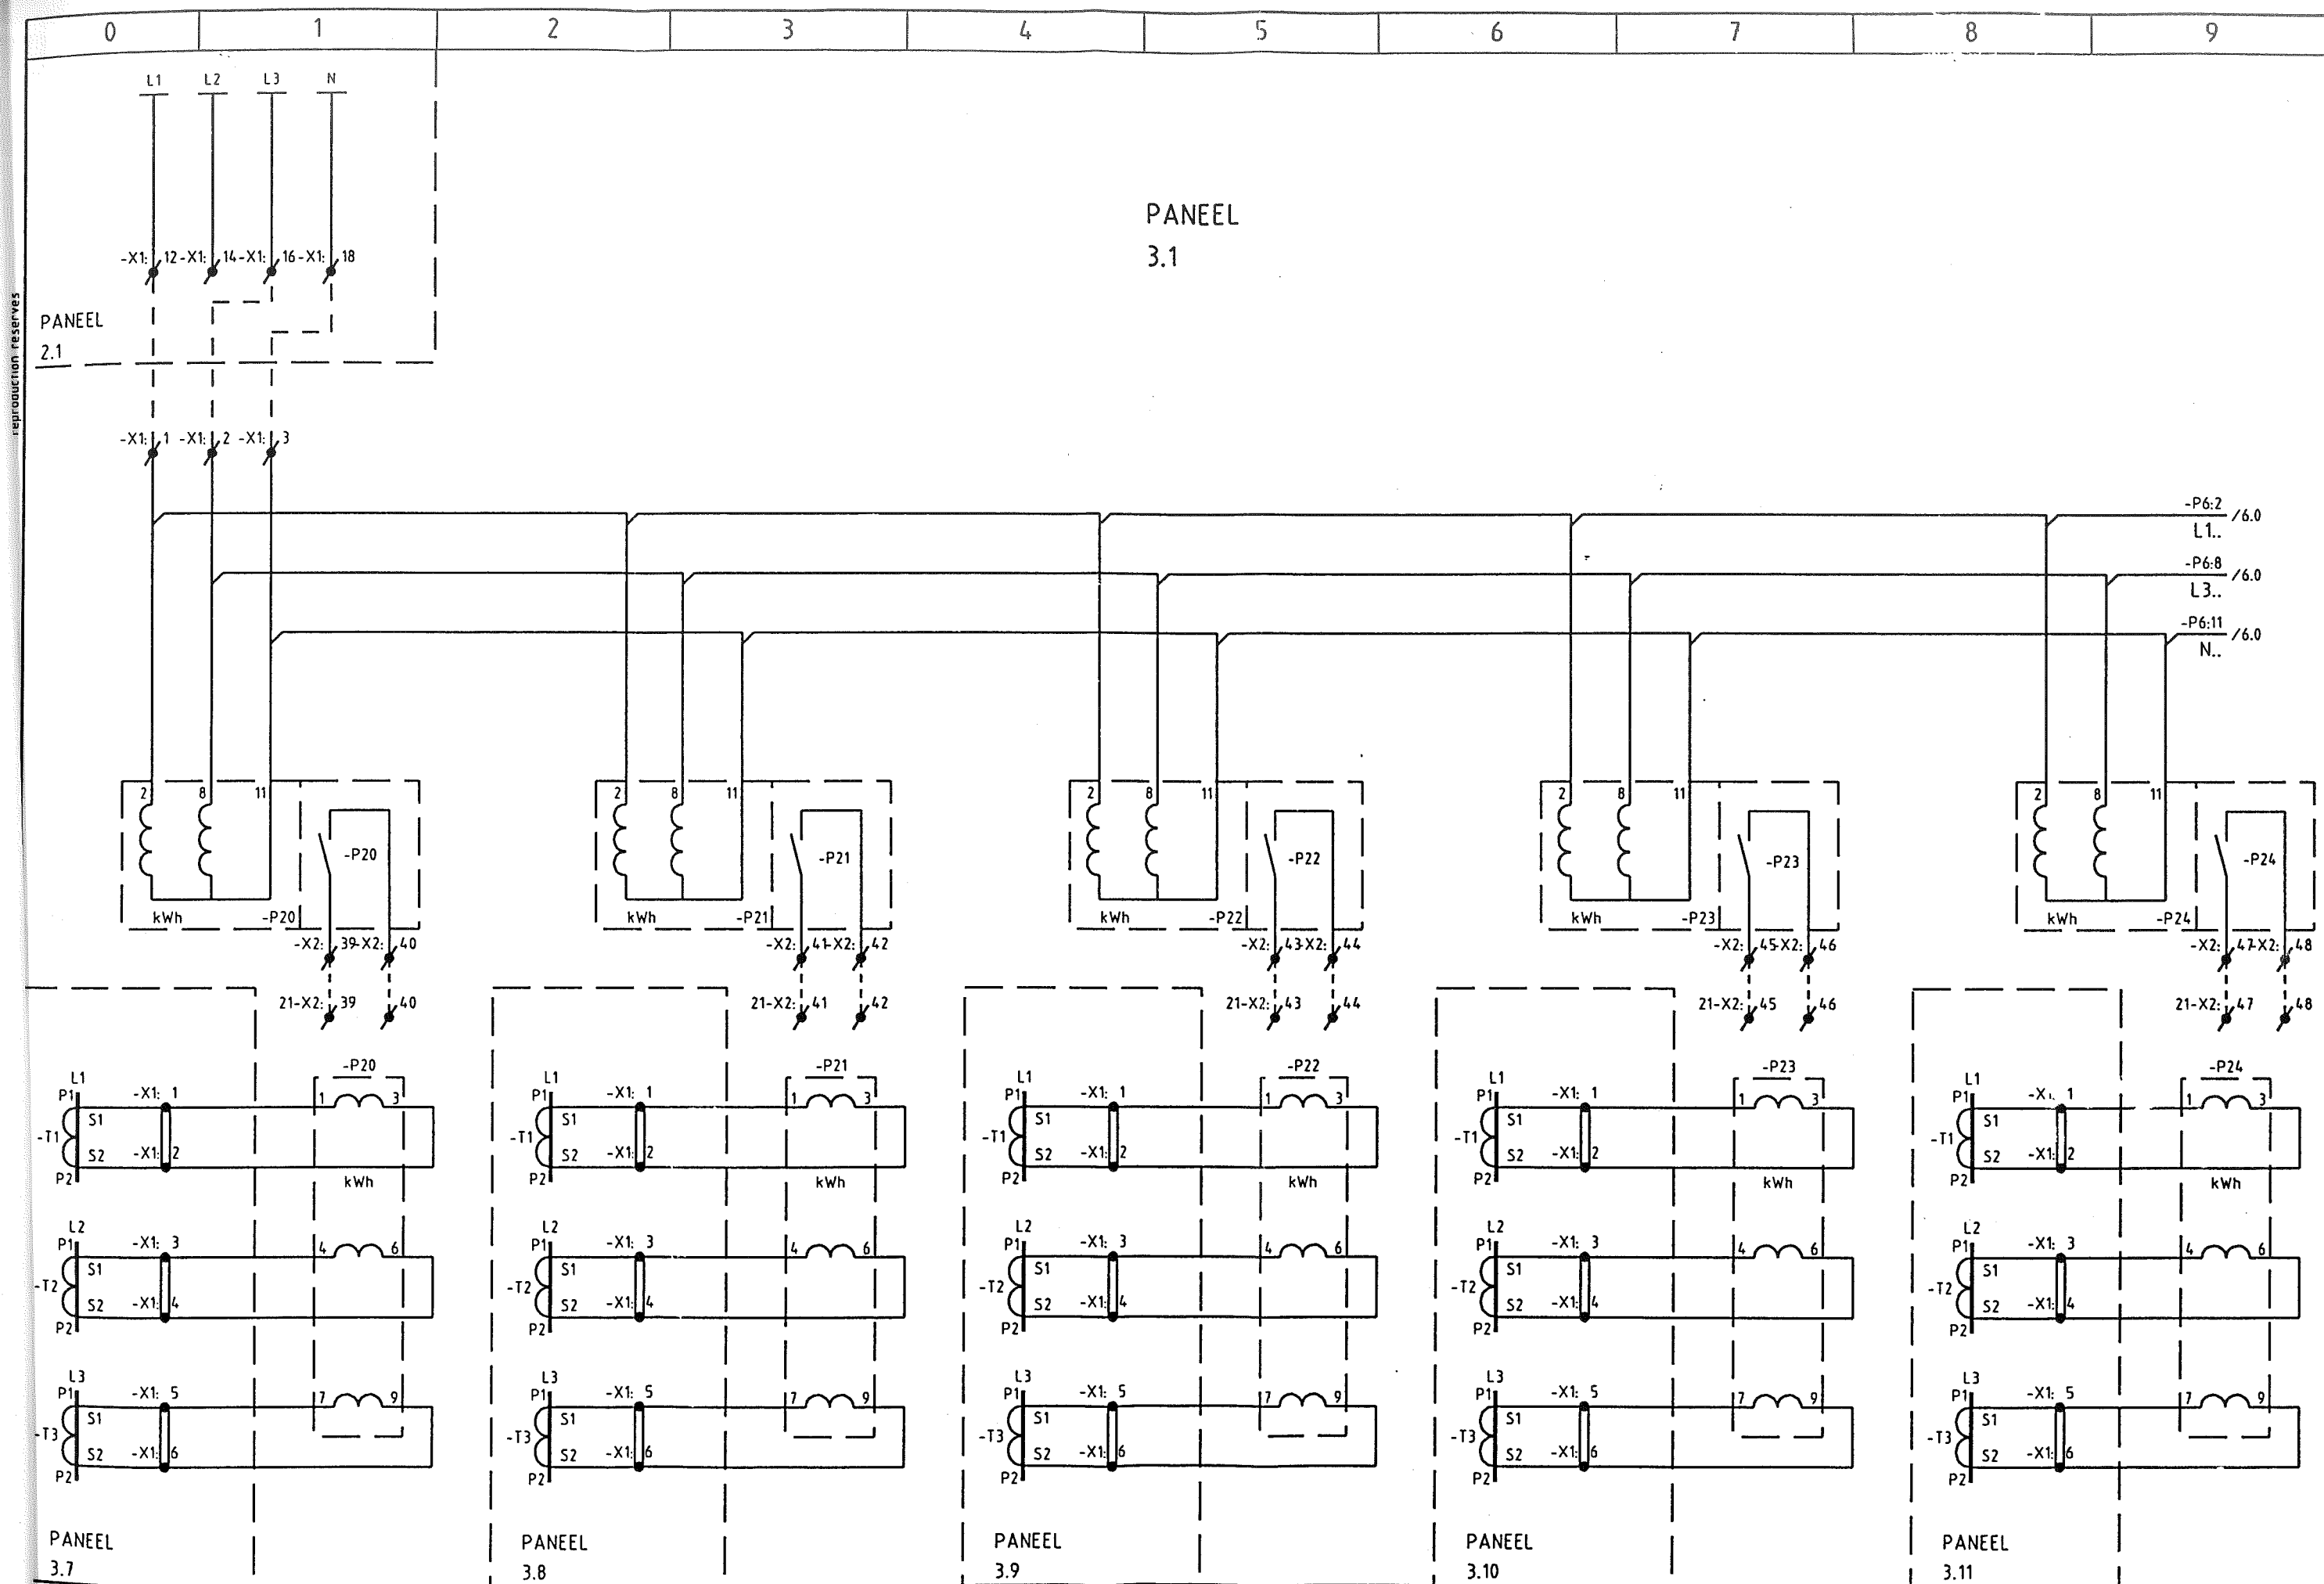

																																																																																																																																																																																																																																																																																																																																																																																																																																																																																																																																																																																																																																																																																																																																																																																																																																																																																																																																																																																																																																																																																																																																																																																																																																																																																																																																																																																																																					</
--	--	----

tous droits de reproduction réservés
 reserved

PANEEL 3.1

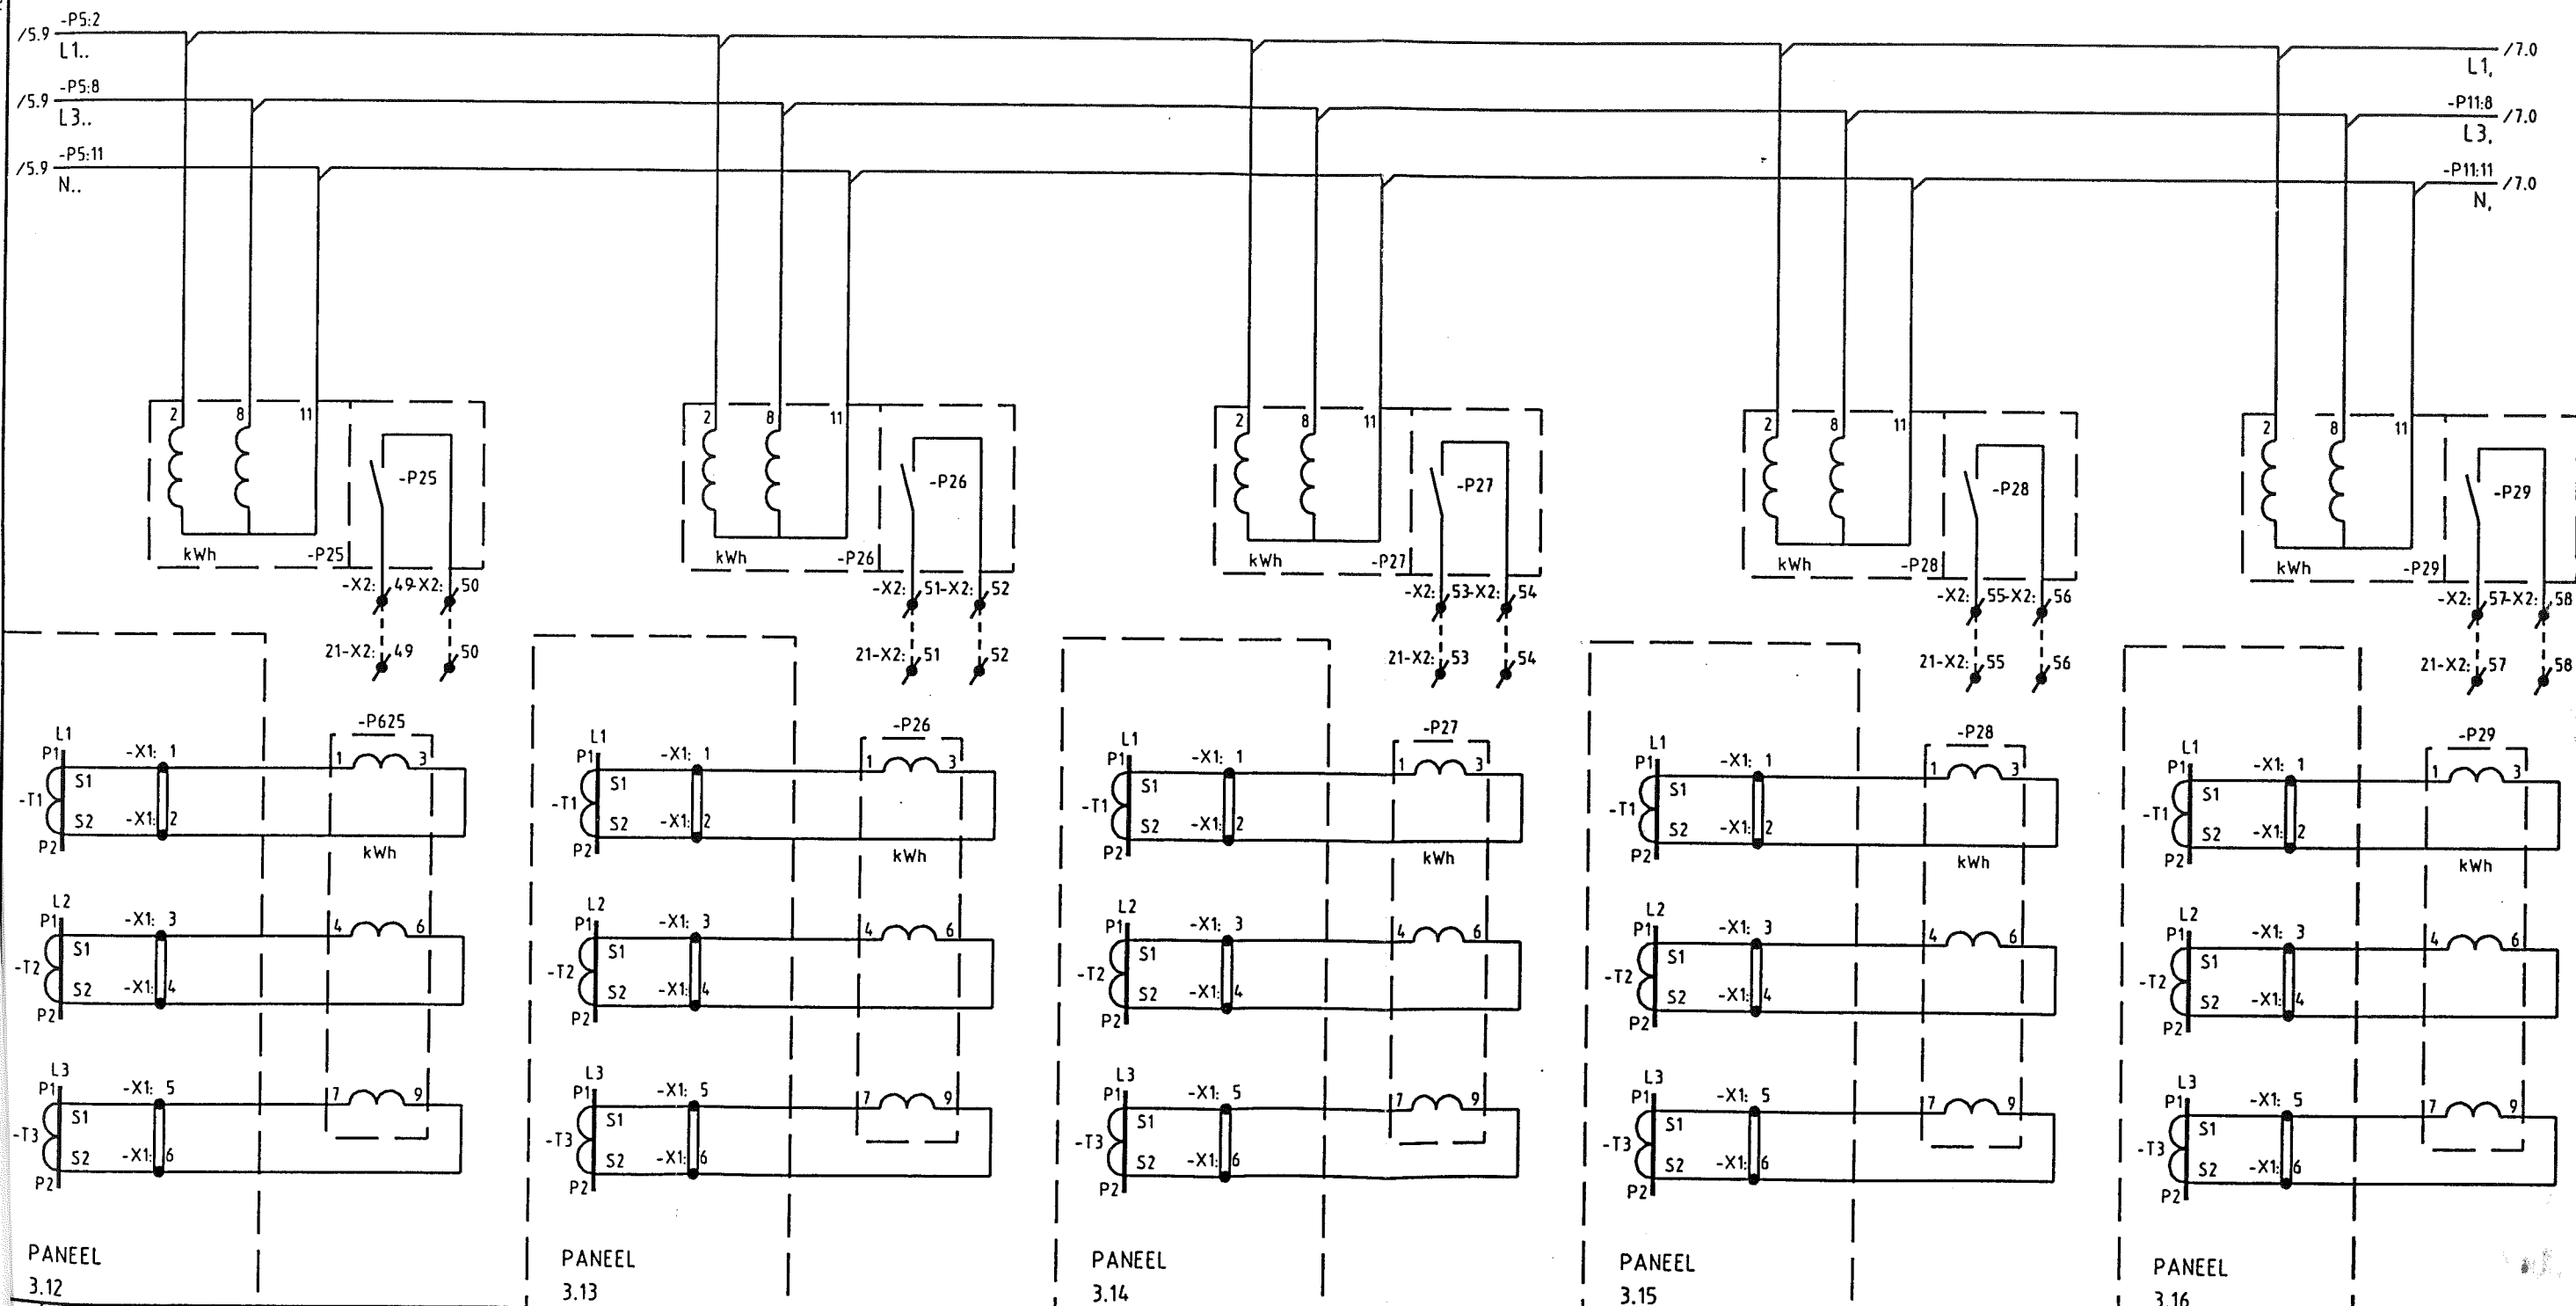

Titel				kWh METING - PANEEL.3 COMP.1				Project: C249905				GET: BANNISSEHT 16.5.1994				Tekening nummer S2XC249905.4				blad 6			
FELUA-GROEP - APELDOORN				CAPITOLE 20				Tek.soort: SCHEMA				GEZ: BOERSMA 22-6-91				w.l. A B C				van 7 bln.			
V.D.LINDEN VEGHEL				COMPARTIMENT .1				HOLEC HH				GEC: [Signature]				VERVANGT:							
omschrijving wijziging				datum				HOLEC SYSTEMEN & COMPONENTEN B.V.				REF.:											


PANEEL 3.1

reproduction reserves

copyright reserved

voorbehouden

voorbehouden

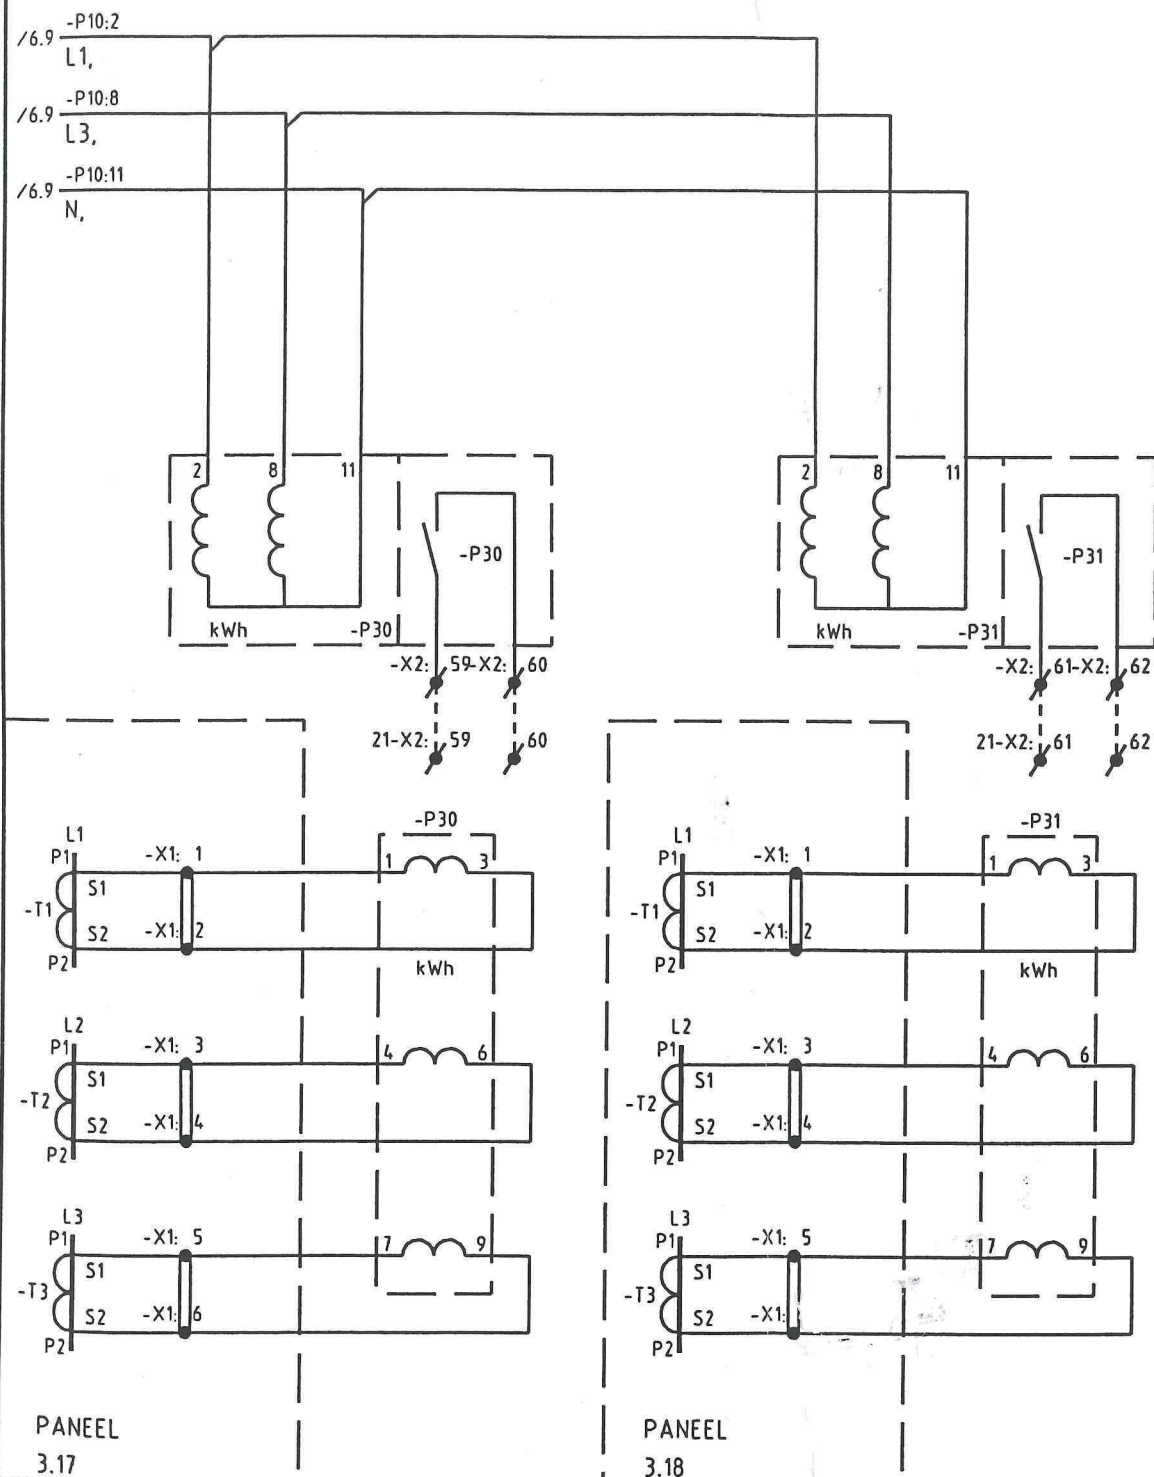

PANEEL
3.17

PANEEL
3.18

Titel				kWh METING - PANEEL.3 COMP.1				Projekt: C249905				GET: BANNISSEHT 16.5.1994				Tekening nummer S2XC249905.4				blad 7			
				FELUA-GROEP - APELDOORN				Tek.soort: SCHEMA				GEZ: BOERSMA 22.6.94											
				V.D.LINDEN VEGHEL				INSTALLATIE HKL				GEC:				w.l. A B				van 7 bln.			
				CAPITOLE 20				PANEEL 3				HOLEC SYSTEMEN & COMPONENTEN B.V.				REF.:				VERVANGT:			
								COMPARTIMENT .1															
w.l.				omschrijving wijziging				datum				par.				w.l.				omschrijving wijziging			
				B AS BUILT				220694 M.K.															
				A RECTIFICATIE				140694 RVB															