



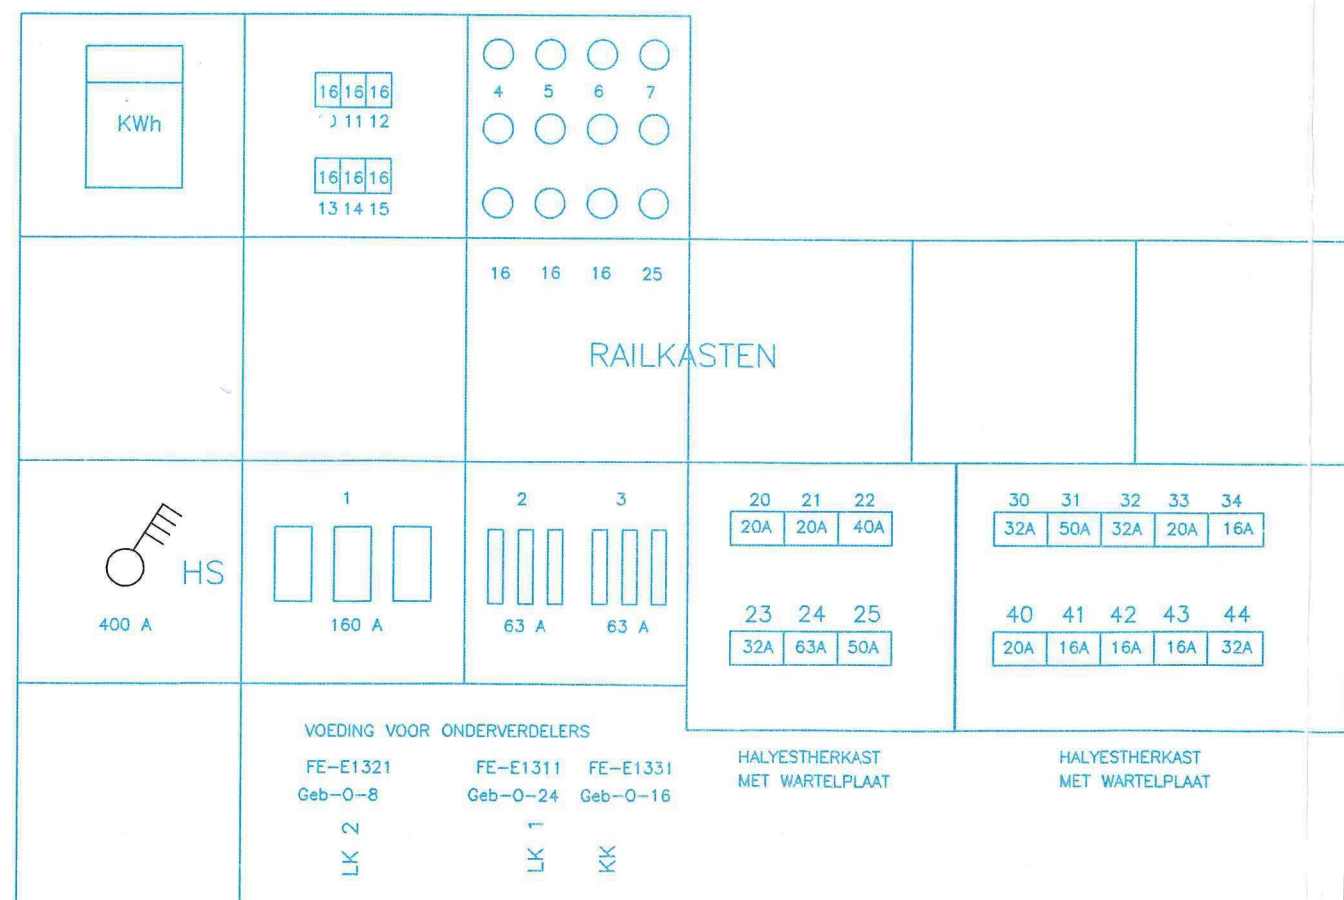

E.13.01/1	Voeding Onderverdeler FE-E1321 (ruimte B) Kabel VULT 5 X 50	250 160
E.13.01/2	Voeding Onderverdeler FE-E1311 (ruimte 24) Kabel VULT 5 X 10	125 63
E.13.01/3	Voeding Onderverdeler FE-E1331 (ruimte 16) Kabel VULT 5 X 10	125 63
E.13.01/4	Voeding besturing CV instal.	25 20
E.13.01/5	Boiler schoonmaak (ruimte 13)	25 20
E.13.01/6	Reserve	25 20
E.13.01/7	Luchtbevochtiger grafische centrum	25 20
E.13.01/10	Copieermachine hal ruimte 71	L16 Amp
E.13.01/11	Verl. WCD in kast Hoofdverdelers Verlichting Gang Entree-kantine	L16 Amp
E.13.01/12	?	L16 Amp
E.13.01/13	Airco 7 stuks binnenunit grafische centrum	L16 Amp
E.13.01/14	Airco ruimte ???	L16 Amp
E.13.01/15	Voeding t.b.v. Hollander Toegangscontrole en inbraakbev	L16 Amp
E.13.01/20	Airco in patio ruimte 49 (productiebureau)	C20 Amp
E.13.01/21	Reserve	C20 Amp
E.13.01/22	Airco grafischcentrum buiten	C40 Amp
E.13.01/23	Reserve	C32 Amp
E.13.01/24	Spanningsrail ruimte 10 (drukkerij) Kabel VULT 5 X 16	C63 Amp
E.13.01/25	Reserve	C50 Amp
E.13.01/30	Reserve	C32 Amp
E.13.01/31	Reserve	C50 Amp
E.13.01/32	WCD in ruimte 40 Kabel VMK 5 X 4	C32 Amp
E.13.01/33	Reserve	C20 Amp
E.13.01/34	Voeding 12,5 kW spooklampen	C16 Amp
E.13.01/40	Automatische deur ingang ruimte 71	C20 Amp
E.13.01/41	Airco dak tbv ruimte 49 en 50 (productiebureau)	C16 Amp
E.13.01/42	?	C16 Amp
E.13.01/43	?	C16 Amp
E.13.01/44	Airco koudekeuken ruimte 19 VMK 5x6mm2	C32 Amp

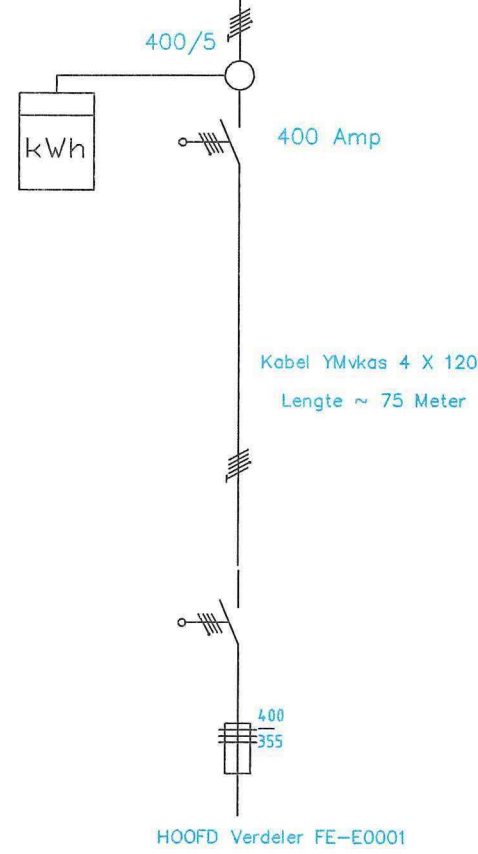

BEHANDELD - 9 JULI 2013

	SCHAAL: N.V.T.	GET.: T.L.	OPMERKINGEN:
	TEK. D.D.: 13-03-1998	GEZ.: L.J.E	
	PLOT D.D.: 21-05-1998	WIJZ: JKO D.D.: 13-03-2013	
FELUA-GROEP. MTG	BETREFT: "HOOFDVERDELER Geb Oost"	TEK-NAAM: FE-E1301.DWG	A3