

Stalen liggers


lengte 10m?
op deze plek?

22


22

32

50

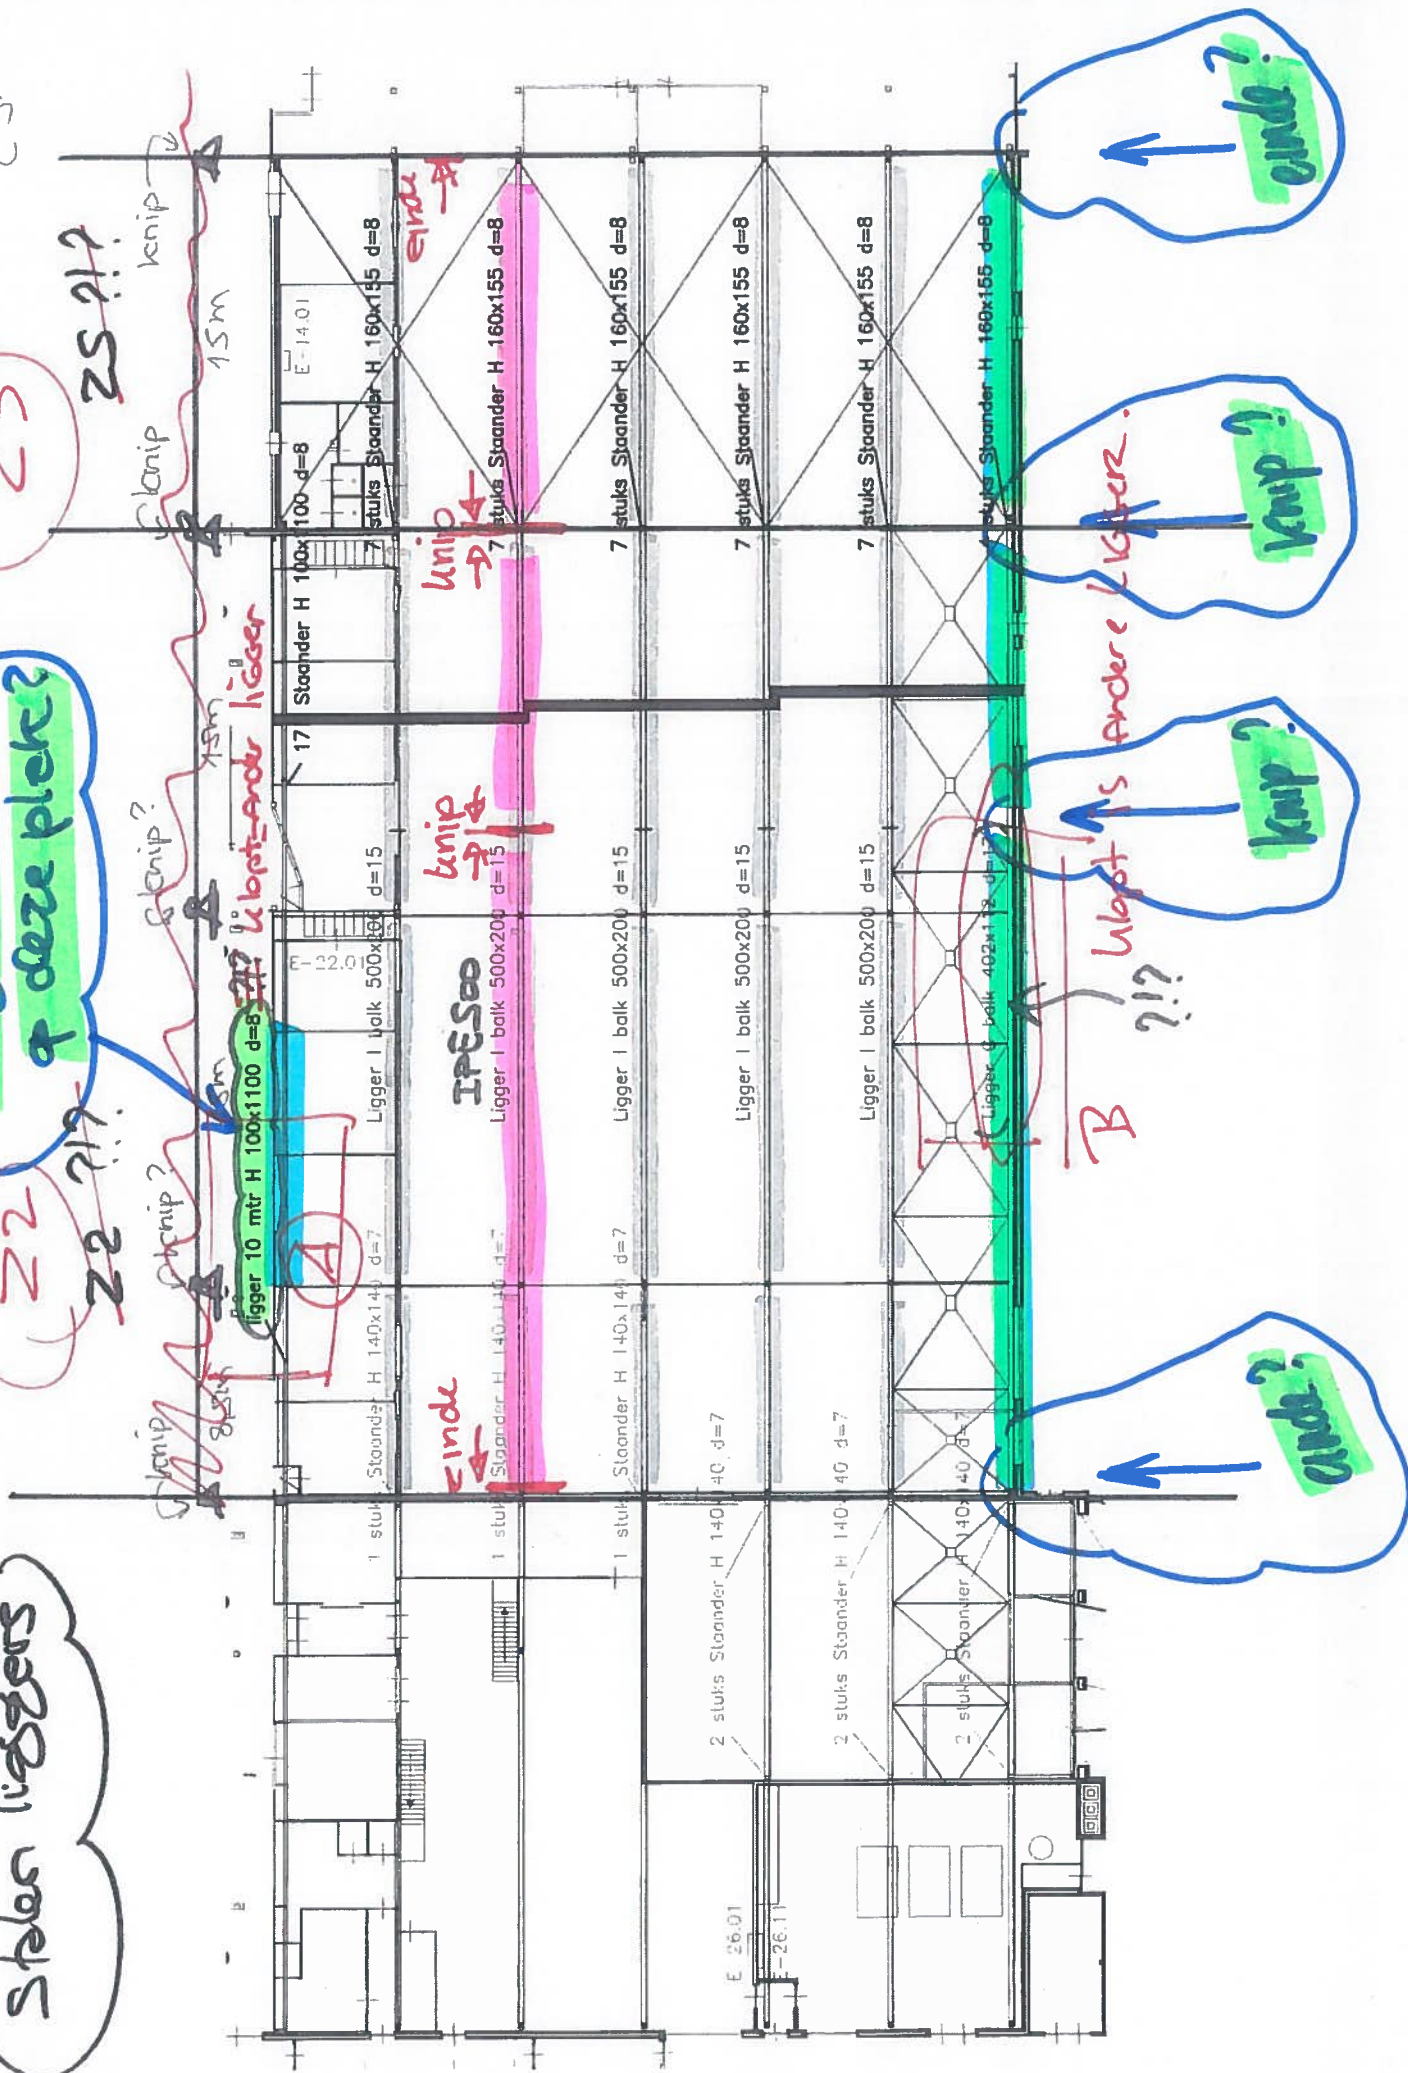

heel erg
slank!

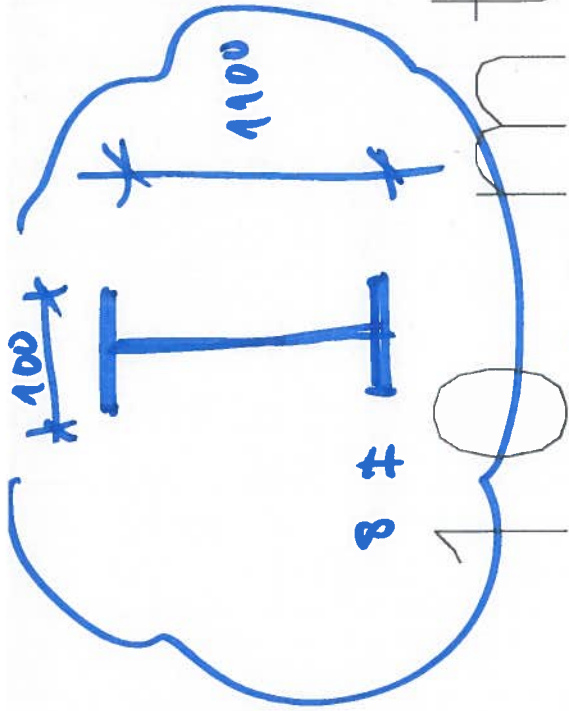

$8 \neq 8$

ligger

100 mmtr

22

11C

onbekend
profiel?



staat niet in

profielenboekjes

deze kan ik niet controleren...

met zoveel kolommen er onder

zal deze niet moet geveerd zijn. ✓

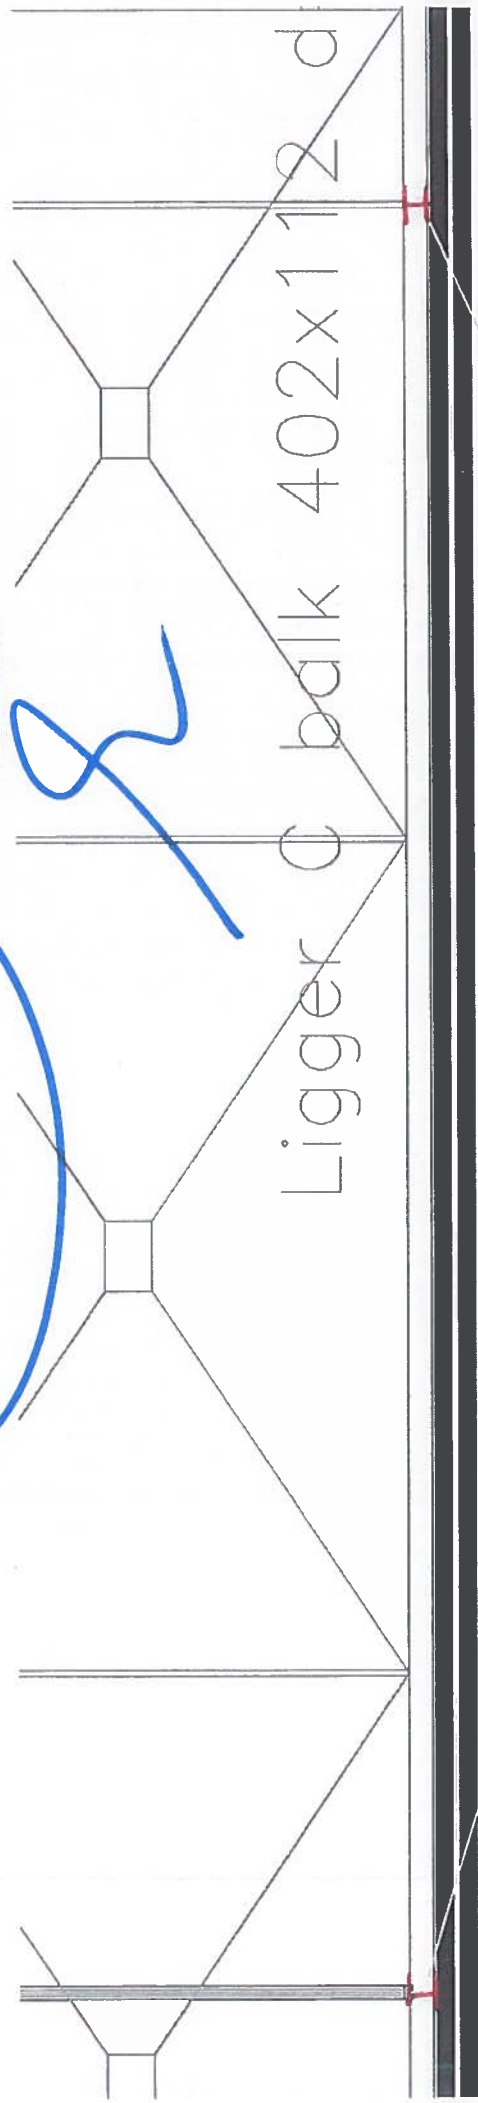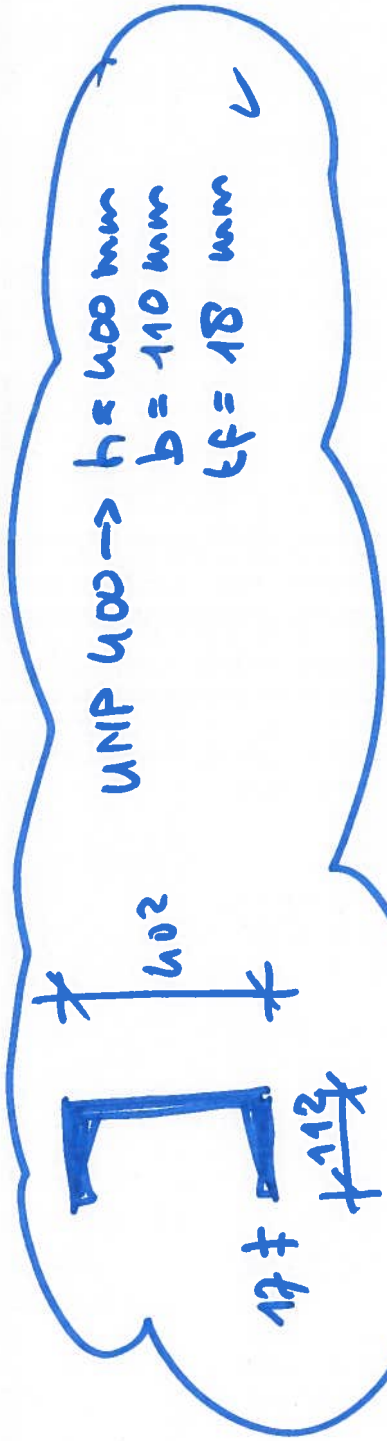

2 Staander H 240x230 d=10

B

22






hoogtematen onderkant
staal liggers IPE 500
(eventueel ook voor randliggers)


3x Noodoverloop
85 x 50mm $\uparrow$ 40mm

3

CS

