

n 2020
430 m2

24

430 m2

75

N7

730 m2

N6

verrekenen
stapel + stalen deklappen
hoogte 8m

25

N6



oostgevel

N6

N4




noordgevel


23

24


25

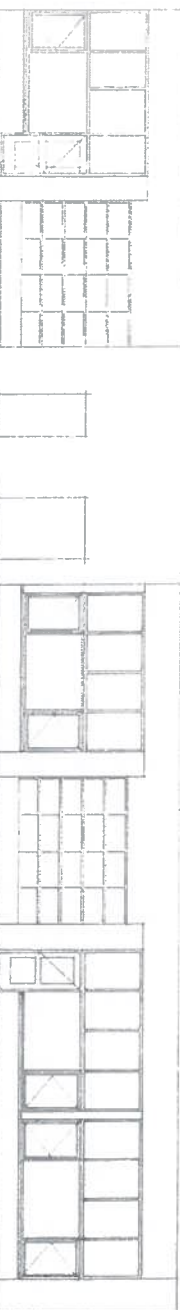

zuidgevel

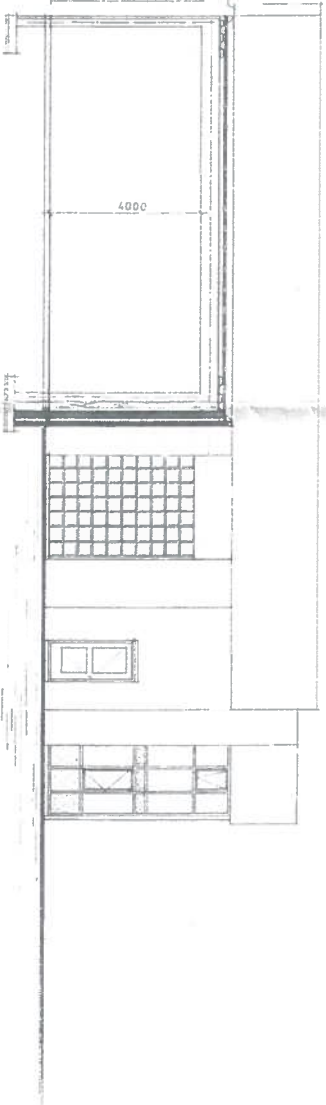

doorsnede a - a

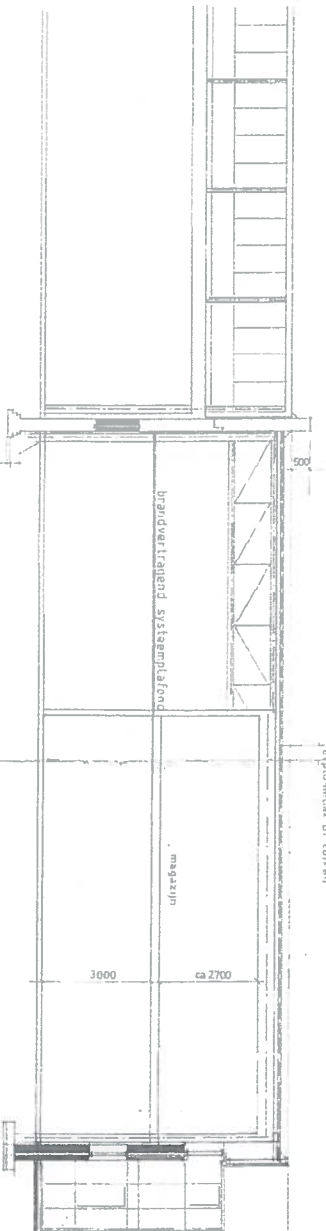

doorsnede b - b

materiaal en kleuren conform bestaand

fons harleman

VO F architectenburo

kerkstraat 45, 8181 hv heerde telefoon 05782-2871

werk nr 90258

blad nr 2

project nieuwbouw spijterij met magazijn

in opdracht van felua - groep bouw en cultuur
arnhemseweg 35d
733d, A.C. Apeldoorn
betreft gevels en doorsneden




datum 25-04-90 getekend fh

schaal 1:200

wijzigingen - A: 01-05-90 C: 06-08-90
B: 18-07-90 D: 09-11-90

10-04-92

dekkingslaag: bitumineuze dekkbedekking
isolate 80mm Rockwool
staaldak → zie staalconstructie
correct ?!
welke wijze is afgeket gerealiseerd ?!

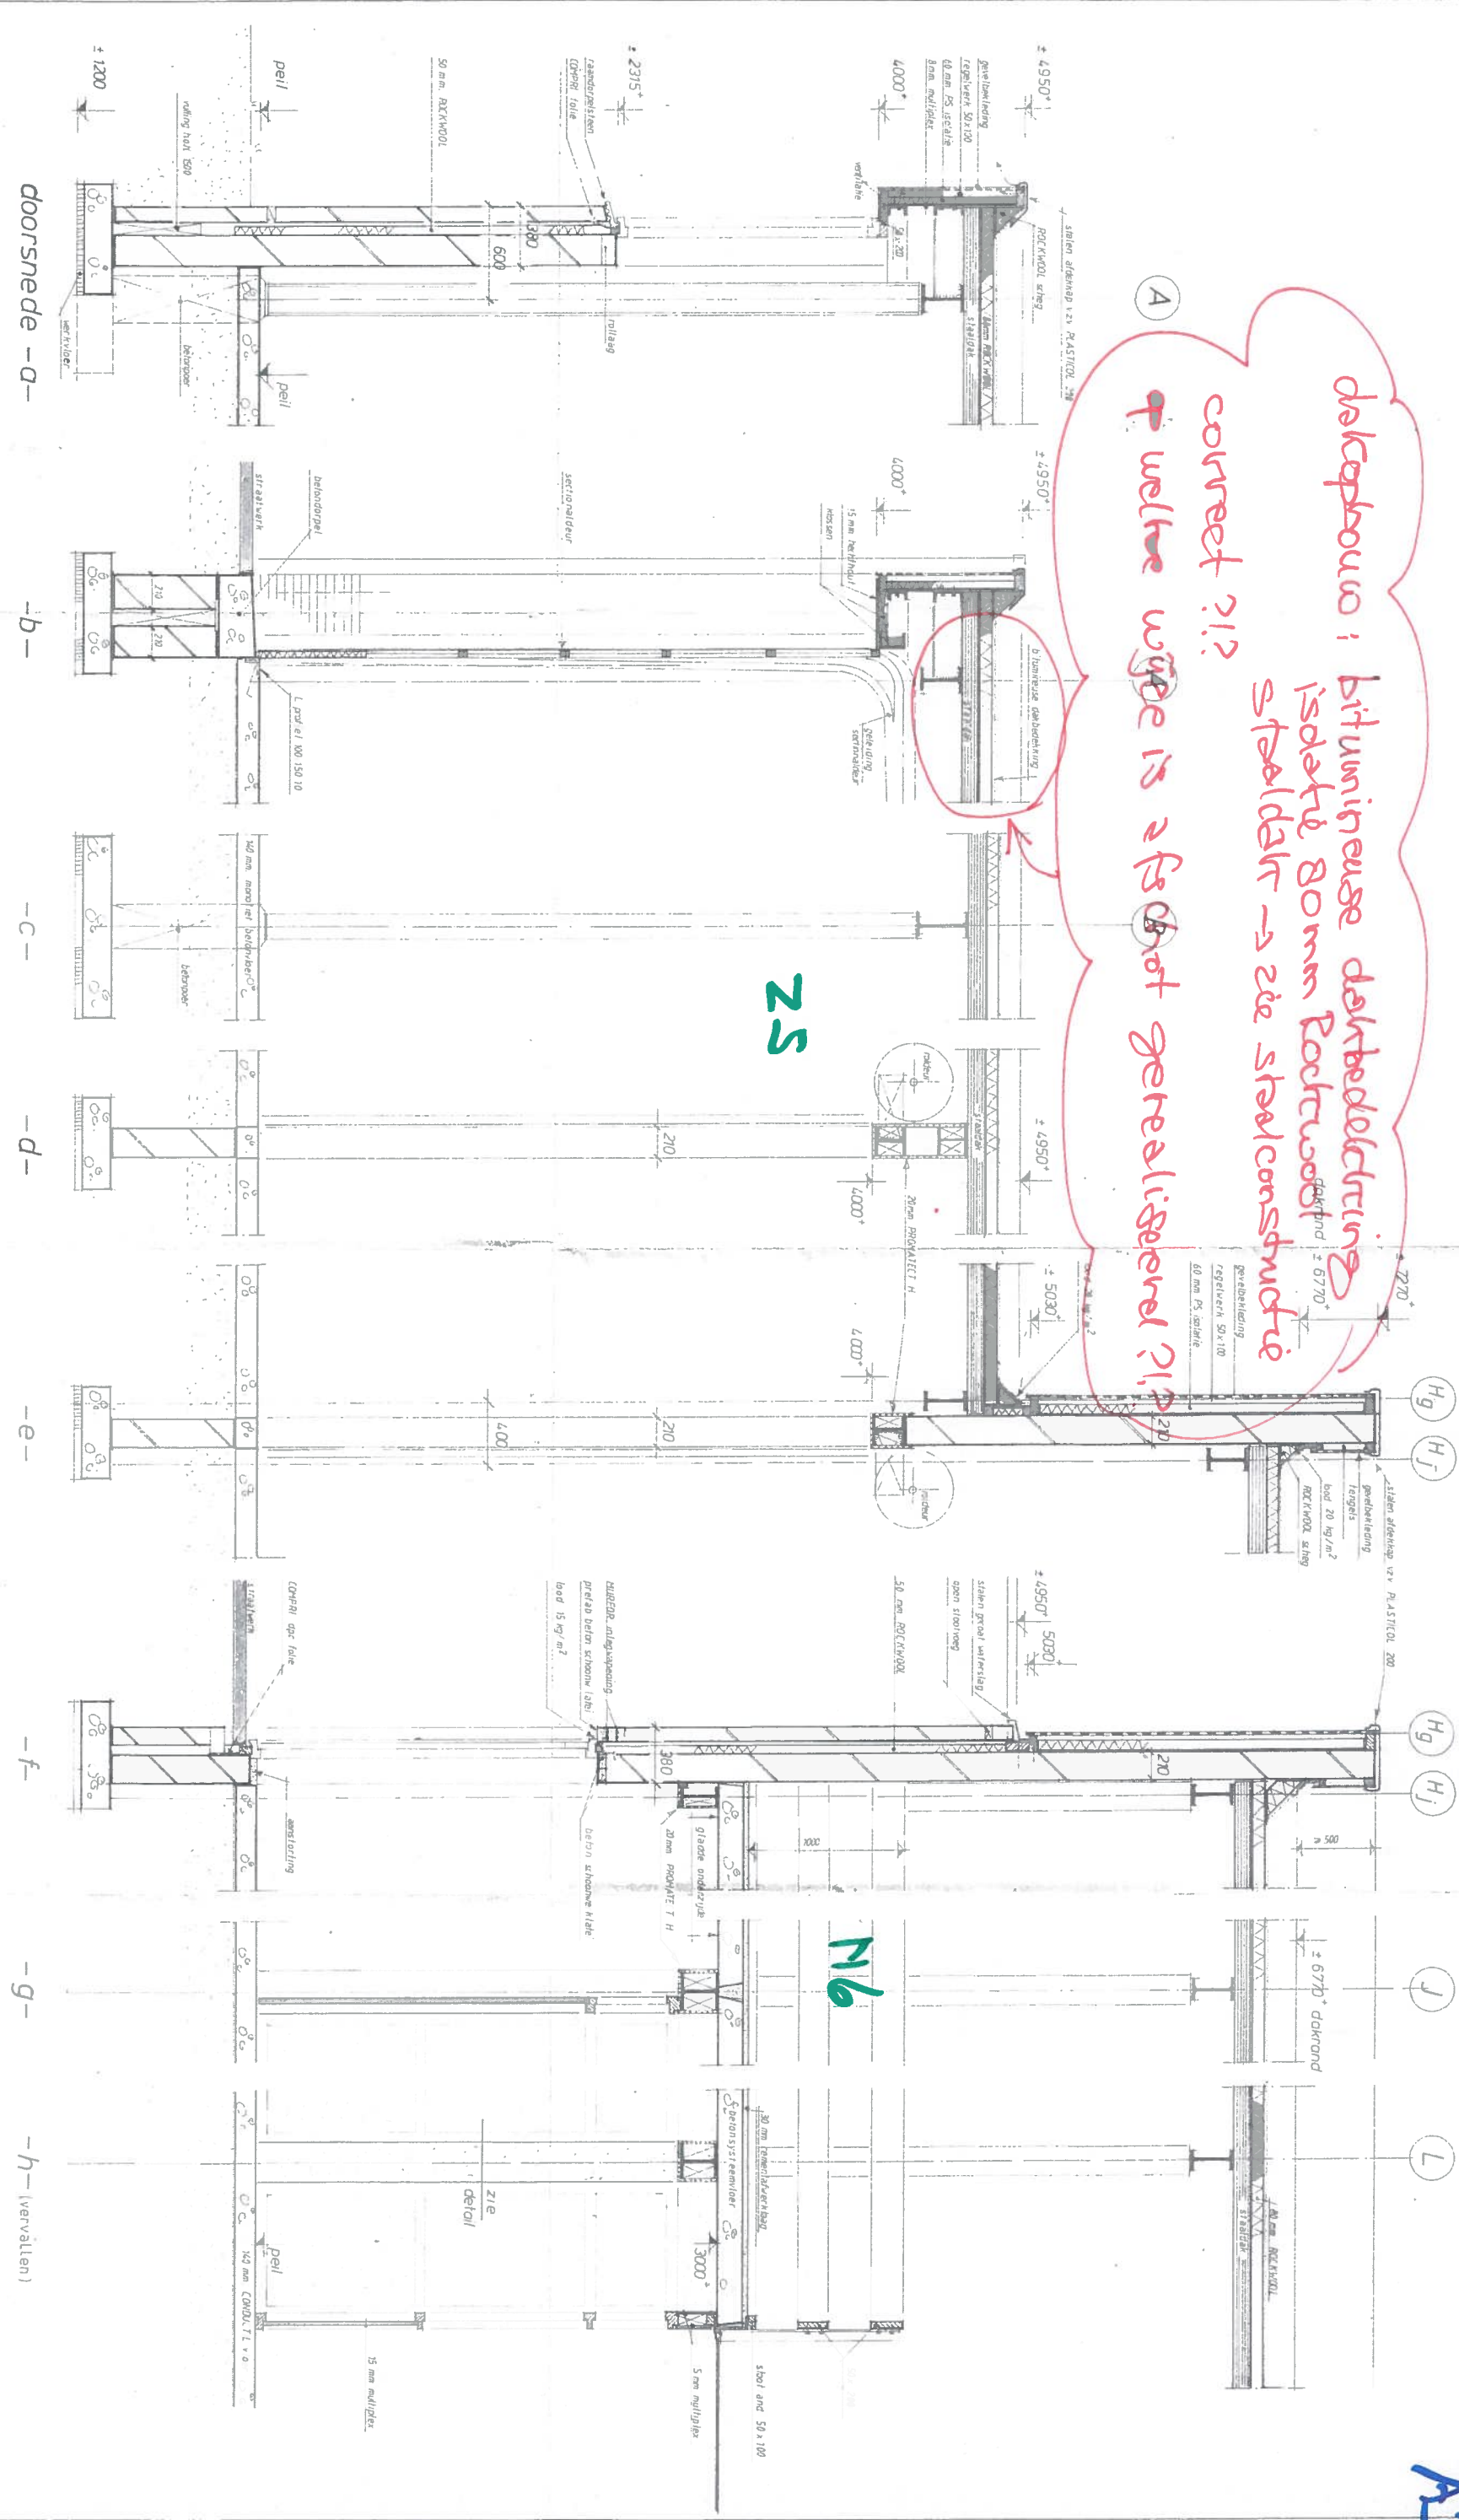

horizontaal detail 1-20
aansluiting sectionaaldeur

binnenkozijn aansluitdetail 1-10


aangifte doorsneden

fons harleman
VOF architectenburo
Kerkstraat 45, 8181 HV Nardone, telefoon 05783 2871
werk nr 90-258
blad nr 7



project nieuwbouw spijterij met magazijn
in opdracht van Feijua-groep bouw en cultuur
ontwikkelaar 354
7334 AC Apeldoorn
betreft
DOORSNEDEN -1 (a l/m h)
datum juli 90
wijzigingen
A 14-04-92
architect 1 20

At.

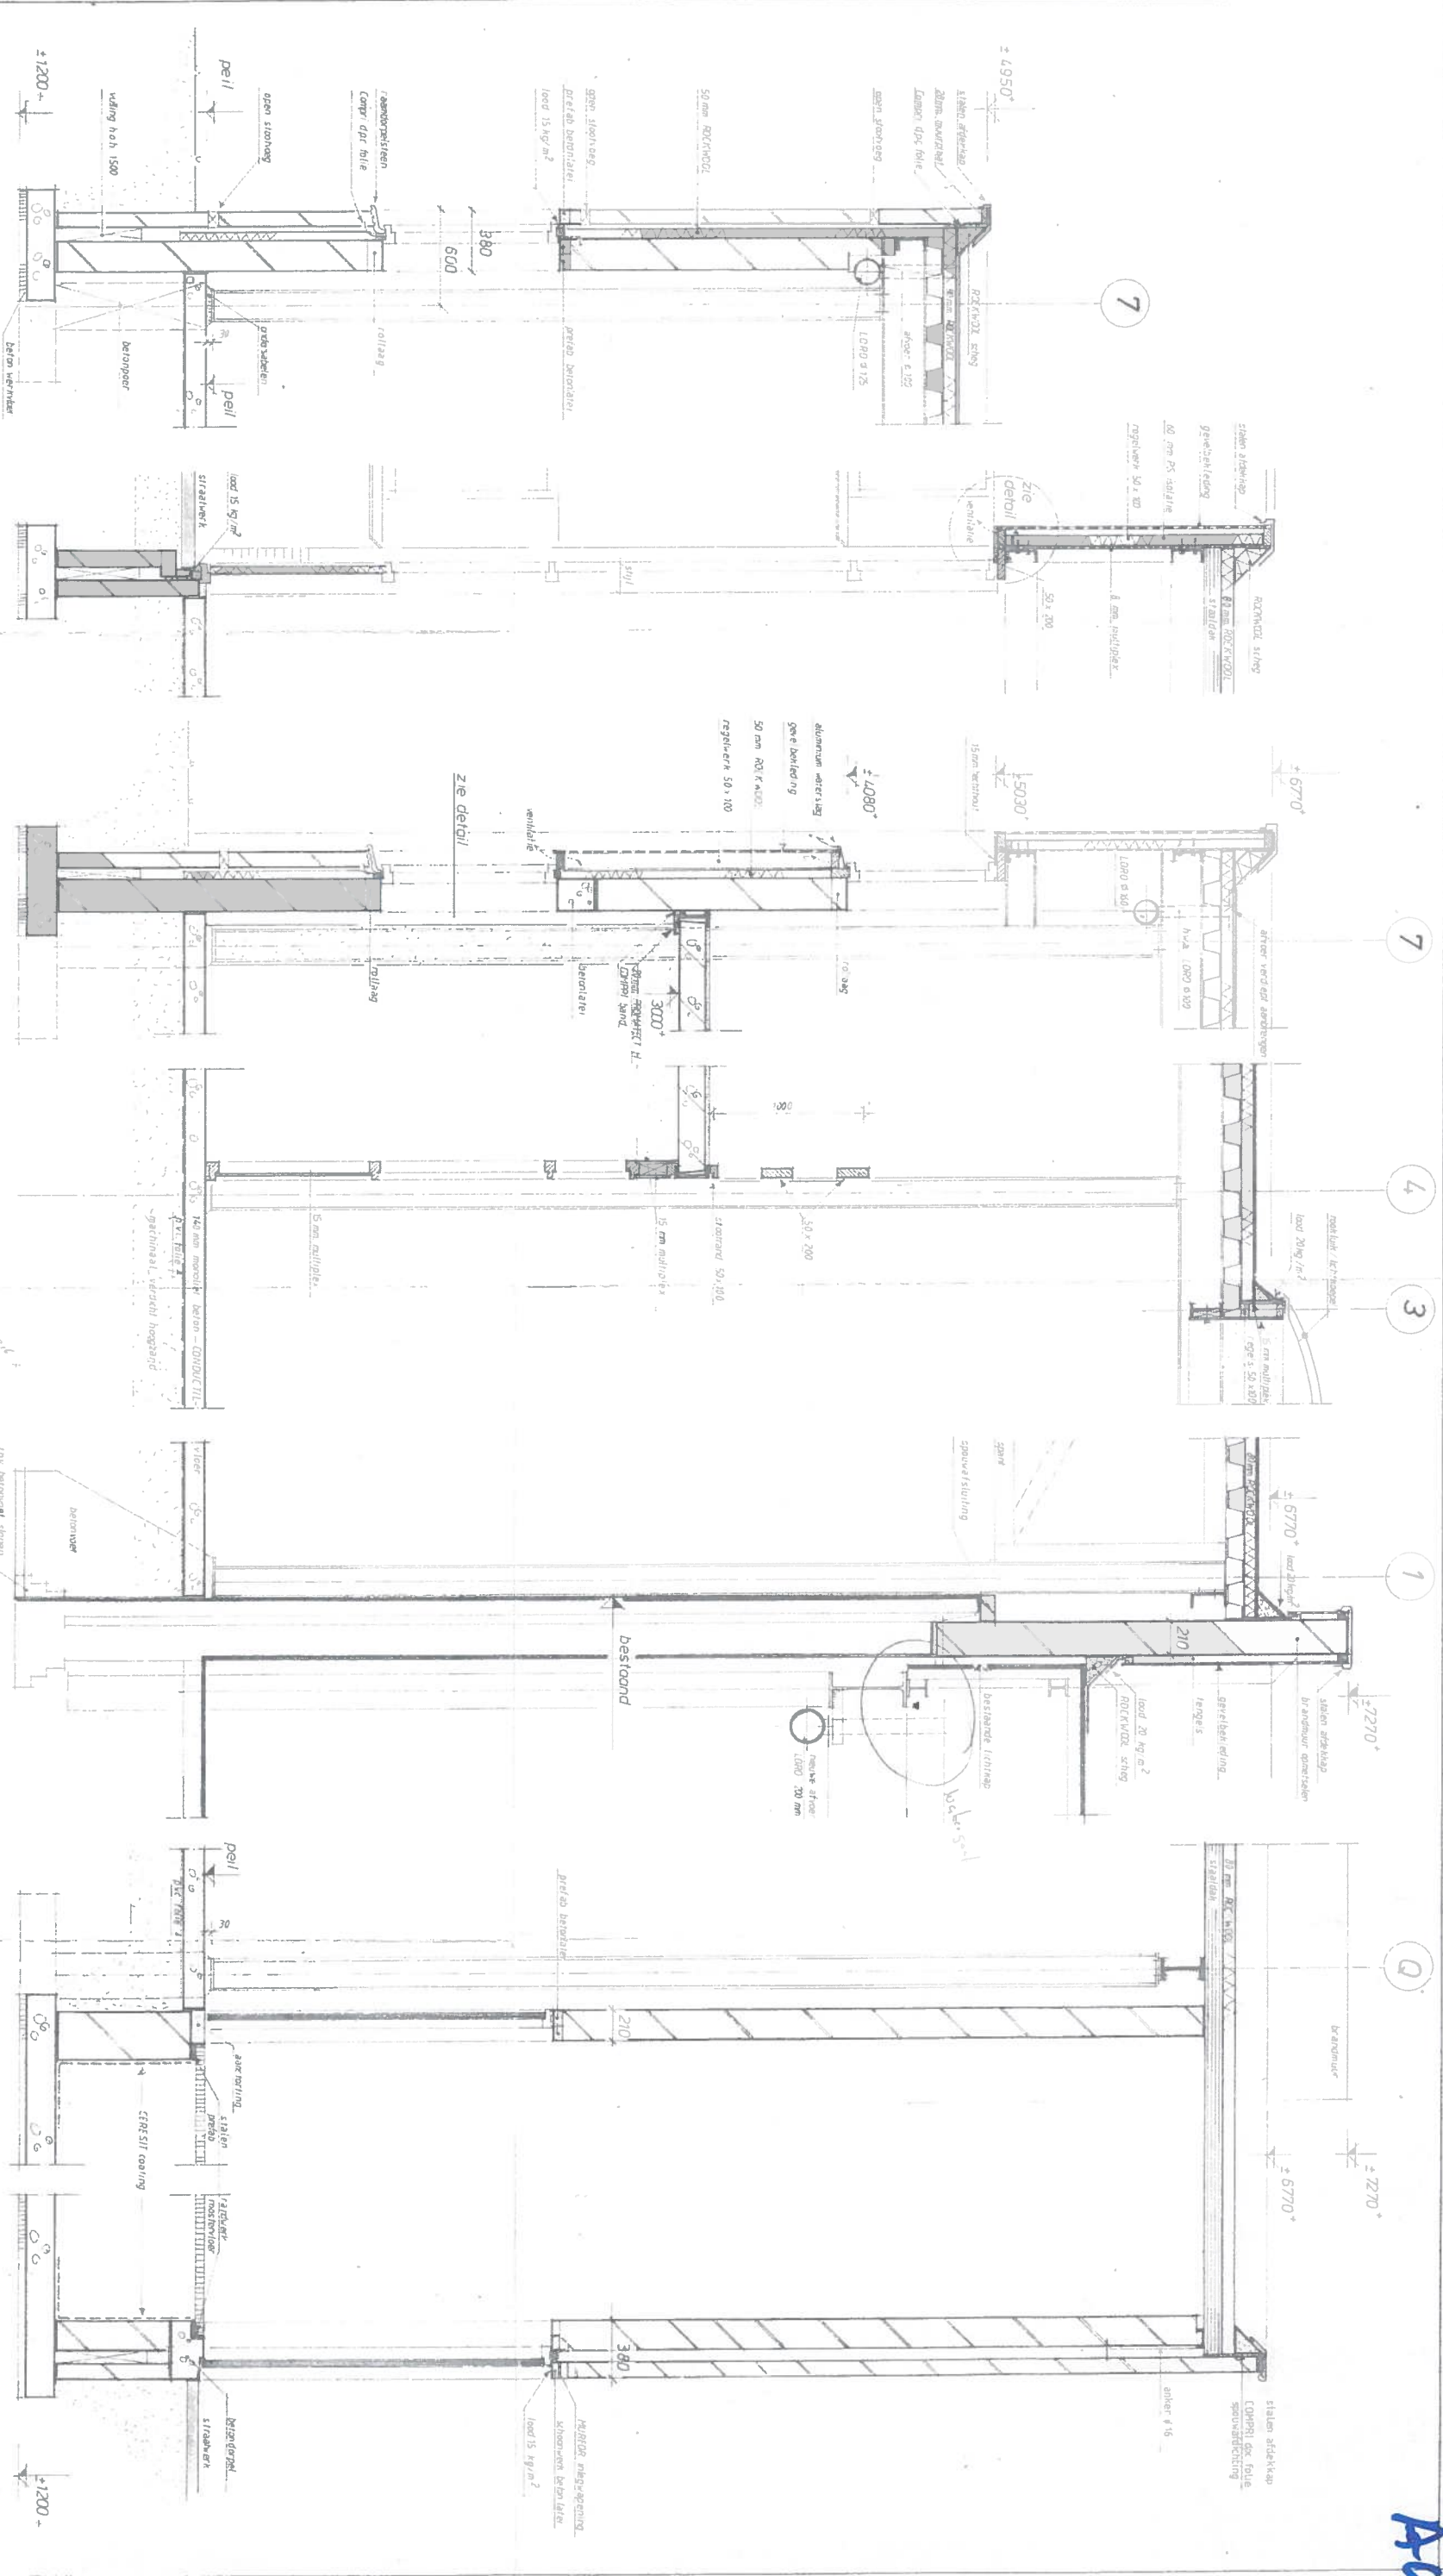

aansluitdetail 1'5

horizontaal buitenkozijn aansluitdetail 1'10

aangifte doorsneden

fons harleman
V.O.F. architectenburo

project nieuwbouw spulterij met mogozijn
in opdracht van felua-groep bouw-en cultuur
arnhemseweg 354
7334 AC Apeldoorn
betrft
DOORSNEDEN - 2 (1 v m p)

datum juf 90
wijzigingen


14.04.92

schaal 1:20,110


werk nr 90-258
blad nr 8

AS.

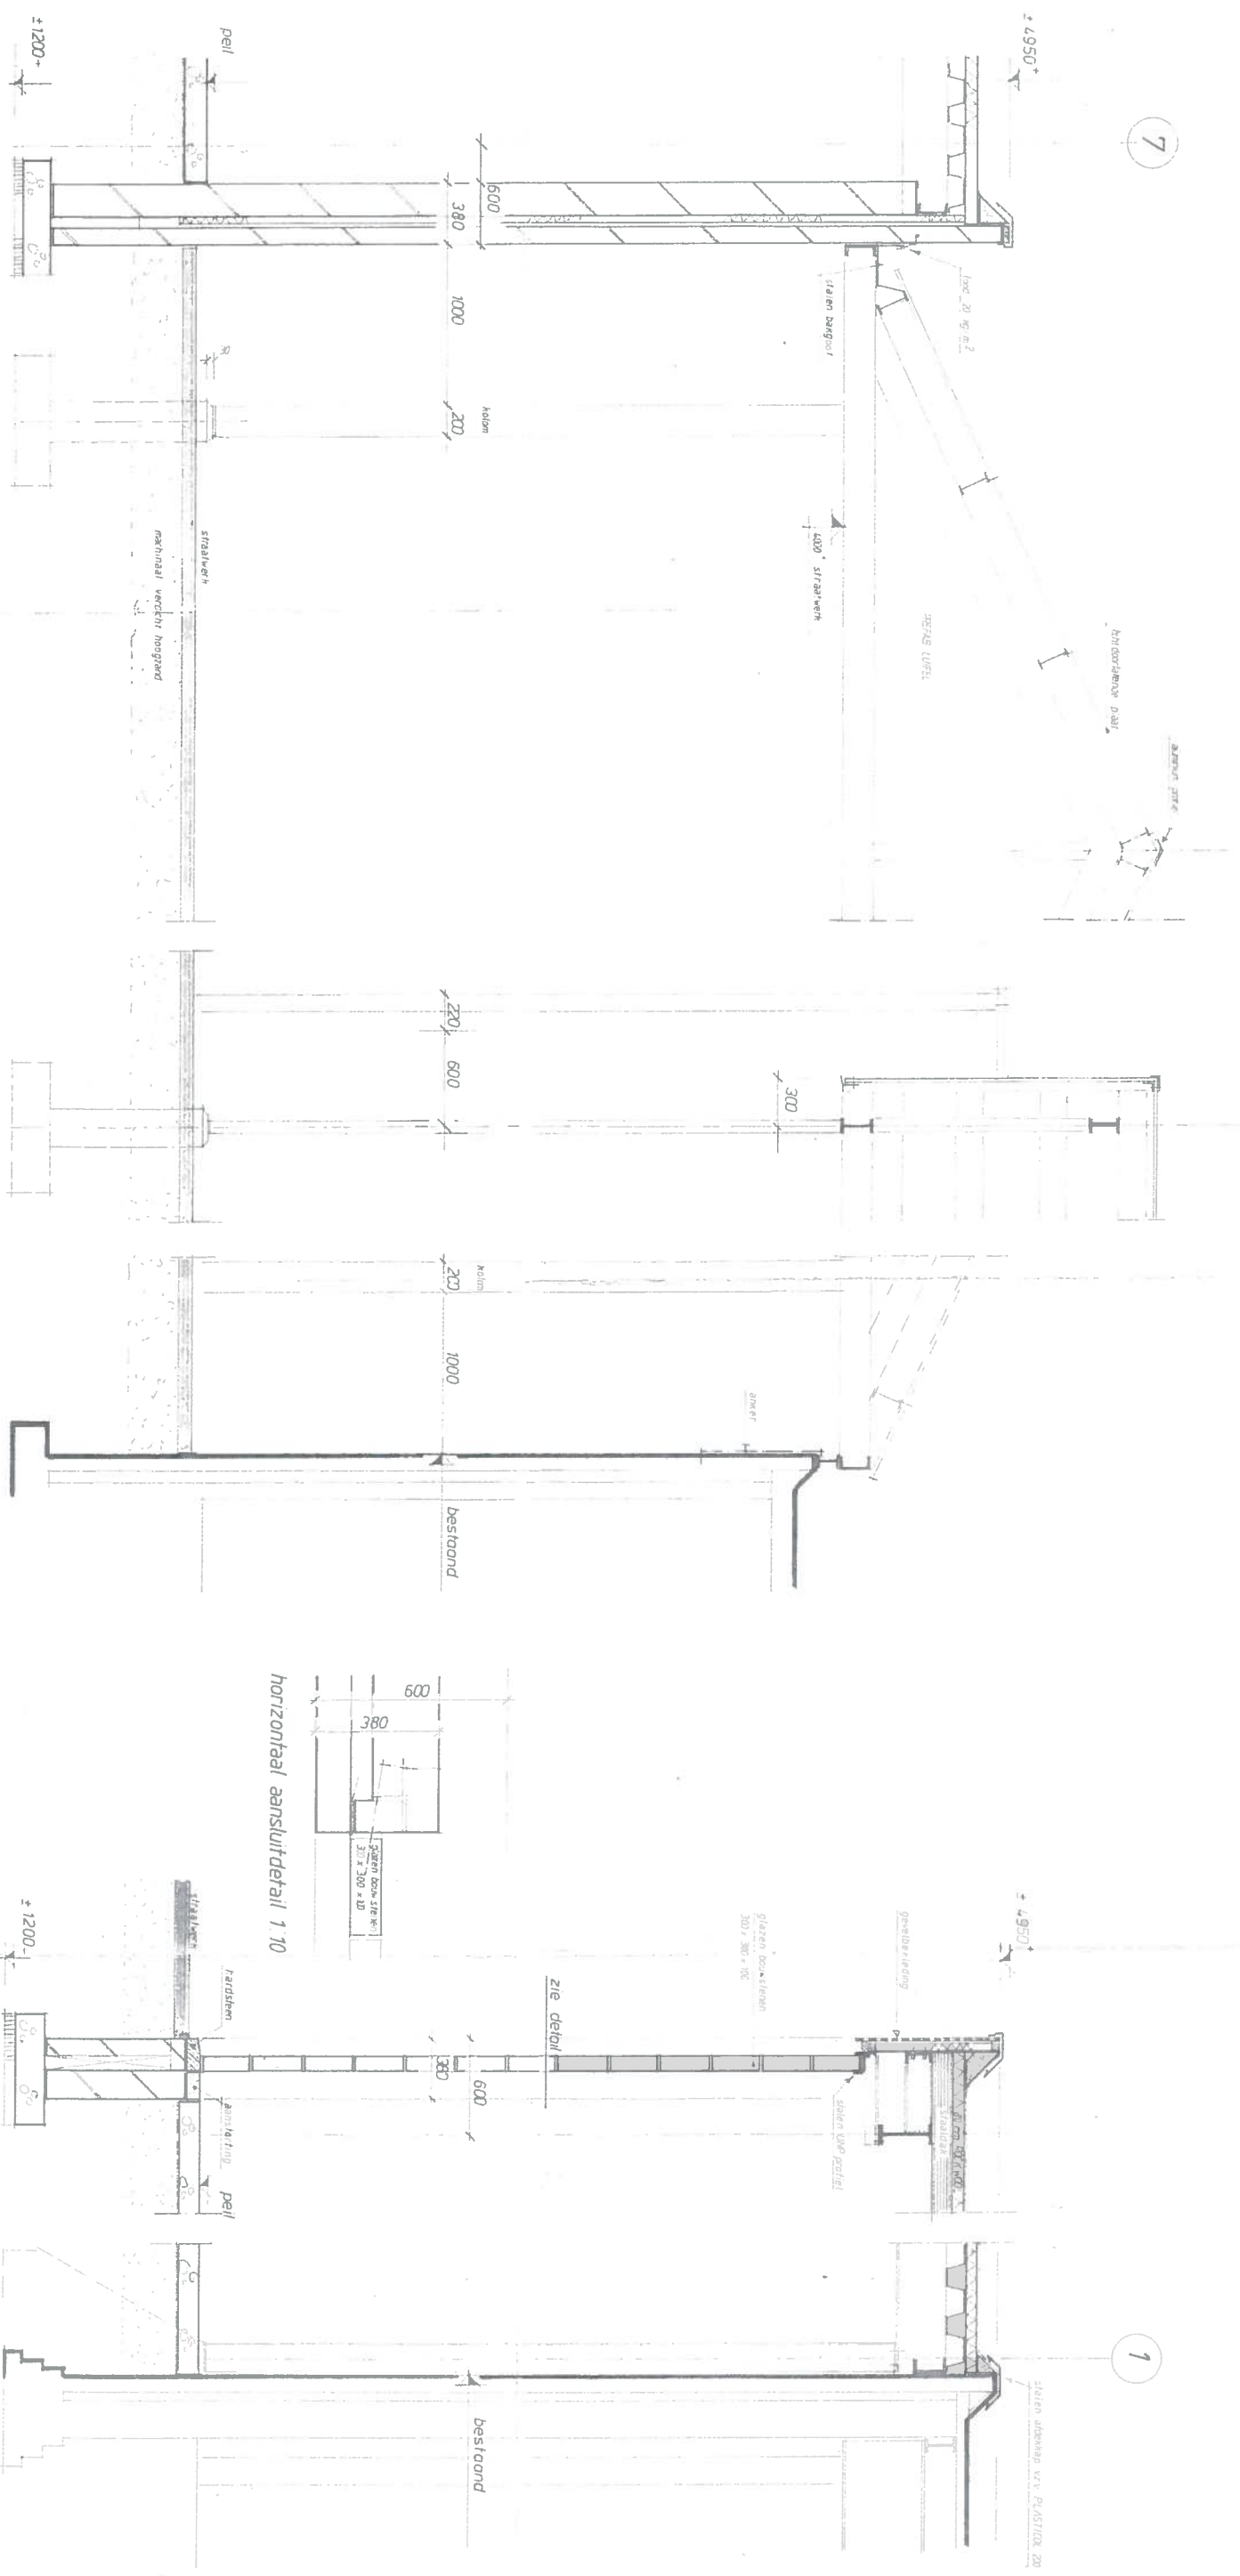

doorsnede-q

- f -

- s -


- f -

- u -

horizontaal aansluitdetail 1.10



aanzicht transparante overkapping

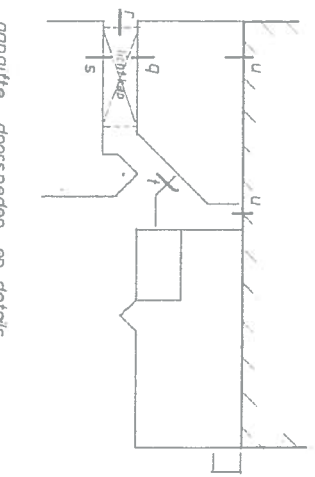

aangifte doorsneden en details

fons harleman

V.O.F. architectenburo

keramiekplaat als vloer in meubels (betonplaat 60x120 x 25)

werk nr 90-258

blad nr 9


in opdracht van feilua-groep bouw en cultuur

ontwerpsweg 354

7334 AC Apeldoorn













betreft DOORSNEDEN-3 (q, r, s, t, u)


datum juli '90

getekend

schaal 1:20.10

wijzigingen

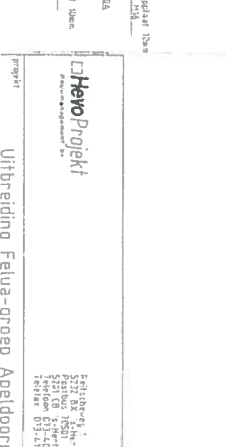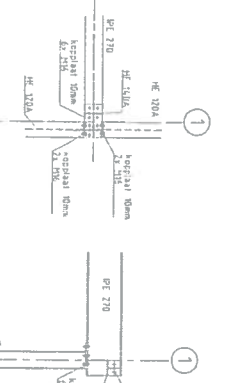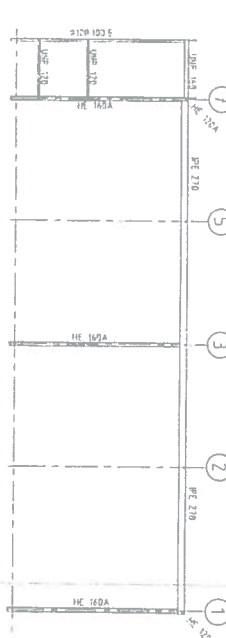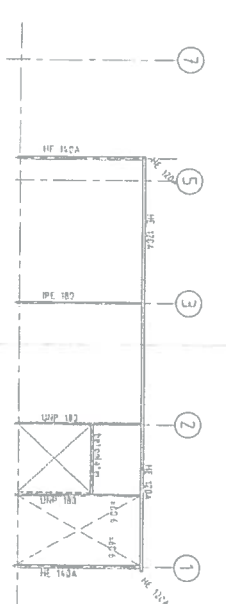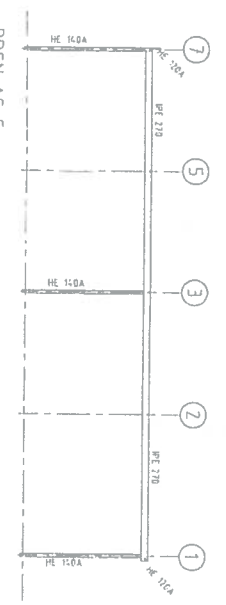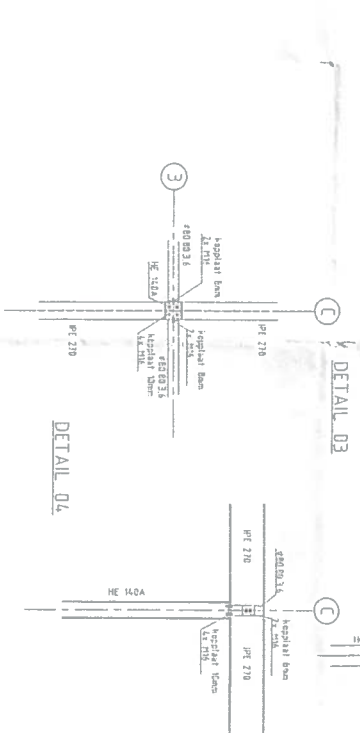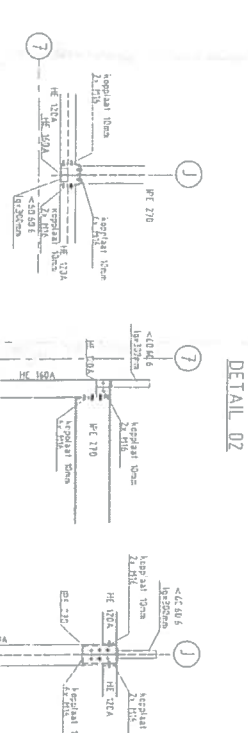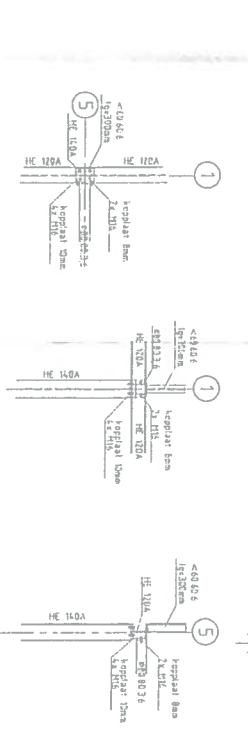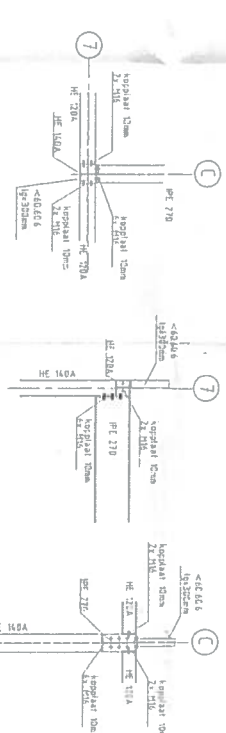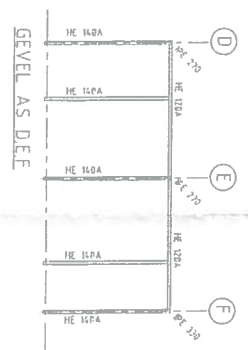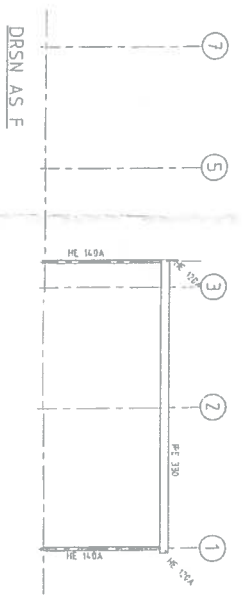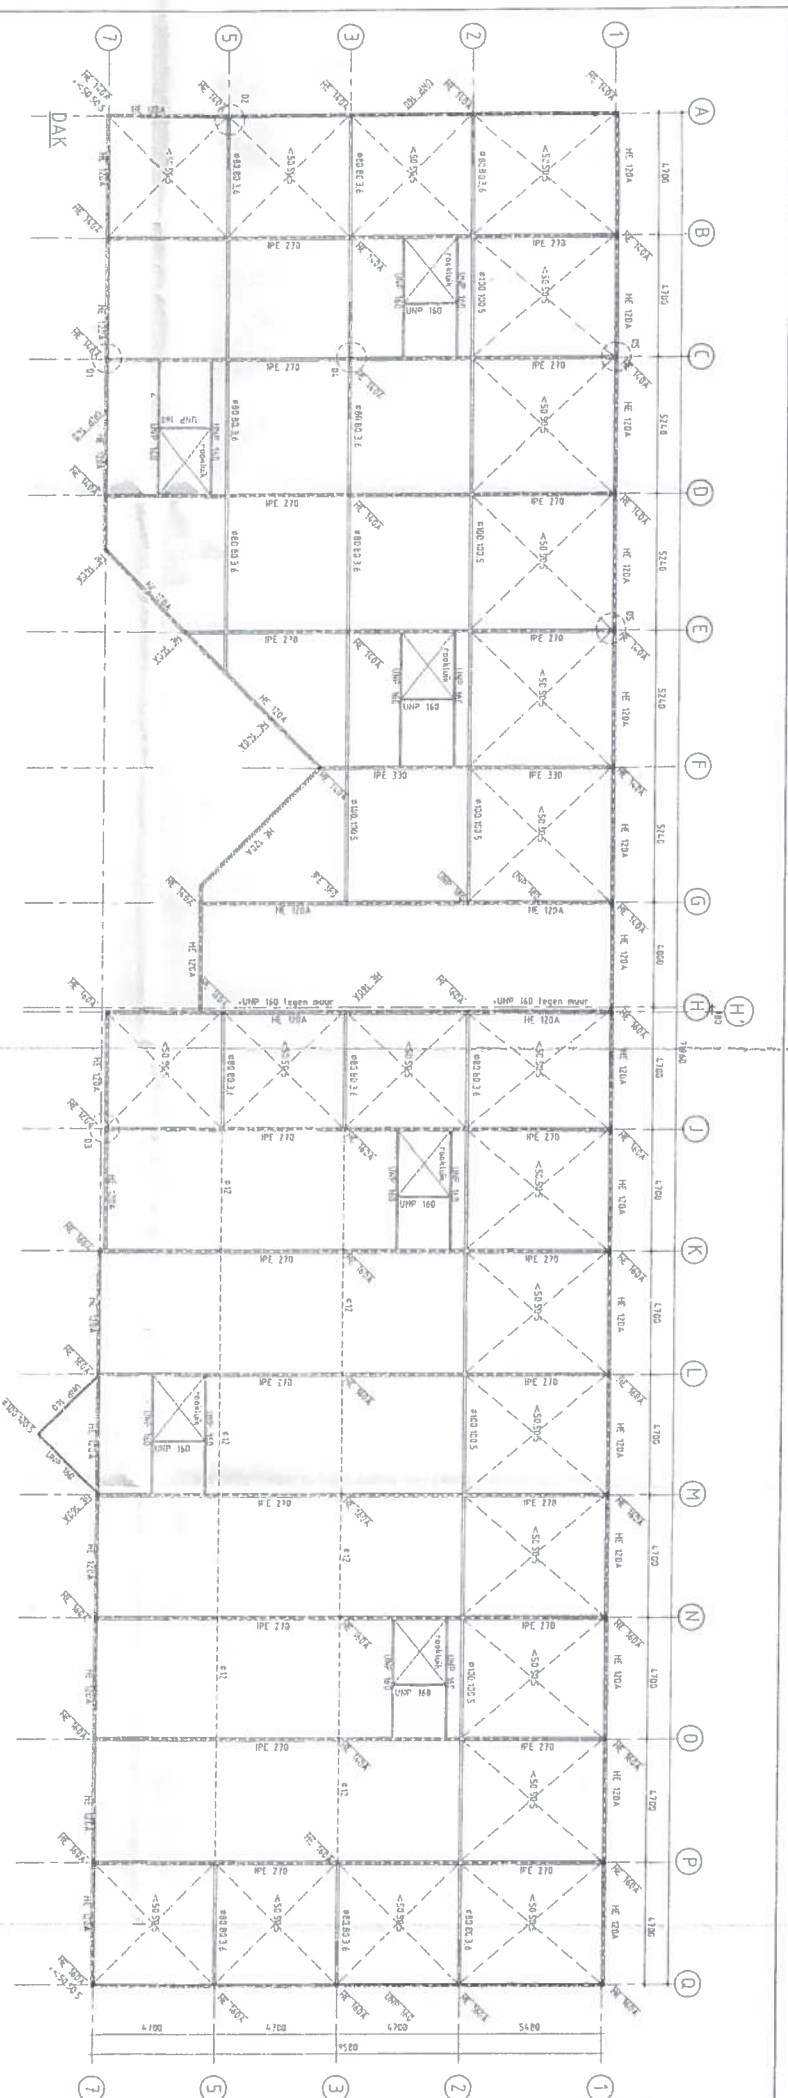


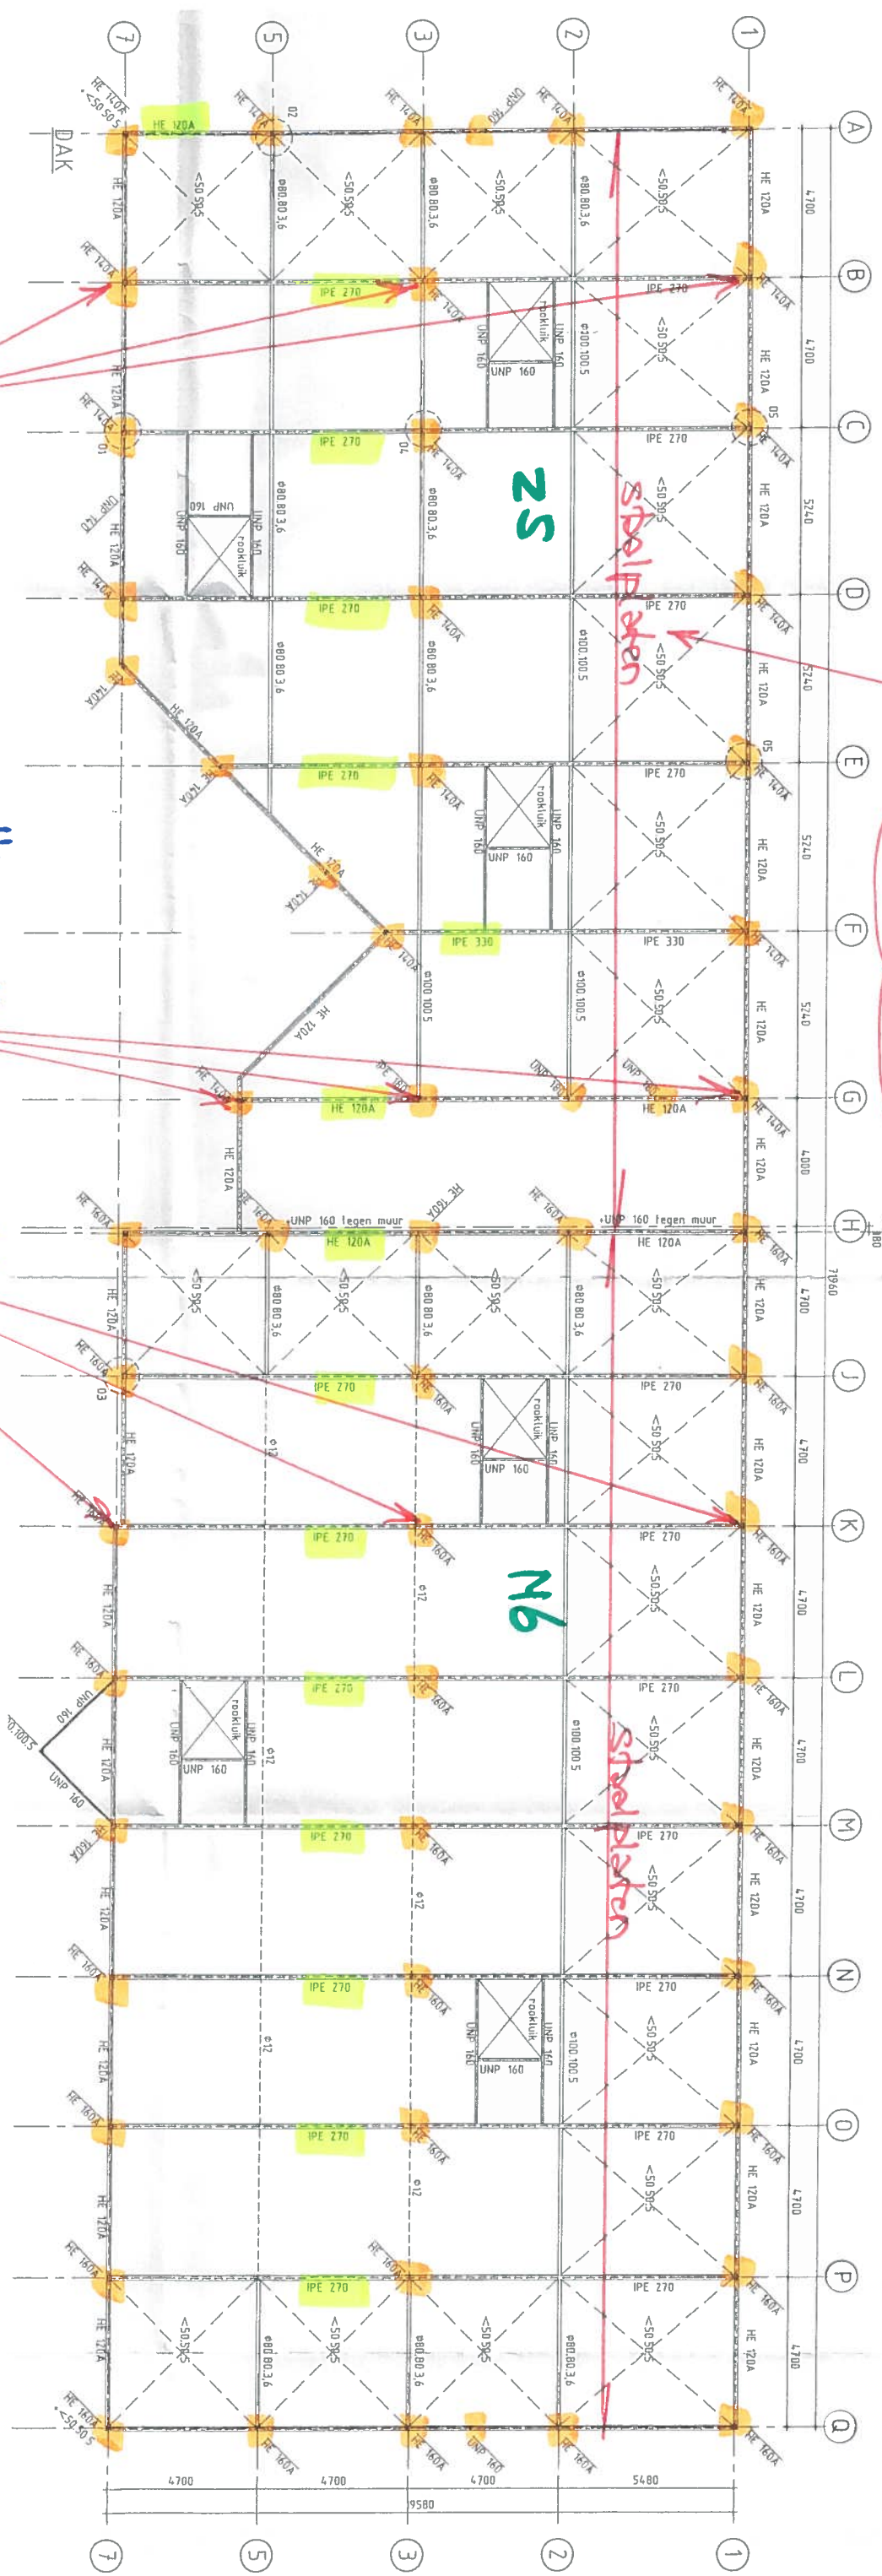


merk, type, breedte, dikte,
enkel/meevelds, enkele/
dubbele platen ?!


"Breedte"

"Hoogte"

staalconstructie dakliggers allemaal
op dezelfde hoogte (in dat laag en dak
hoog) of liggers op afstand ?!

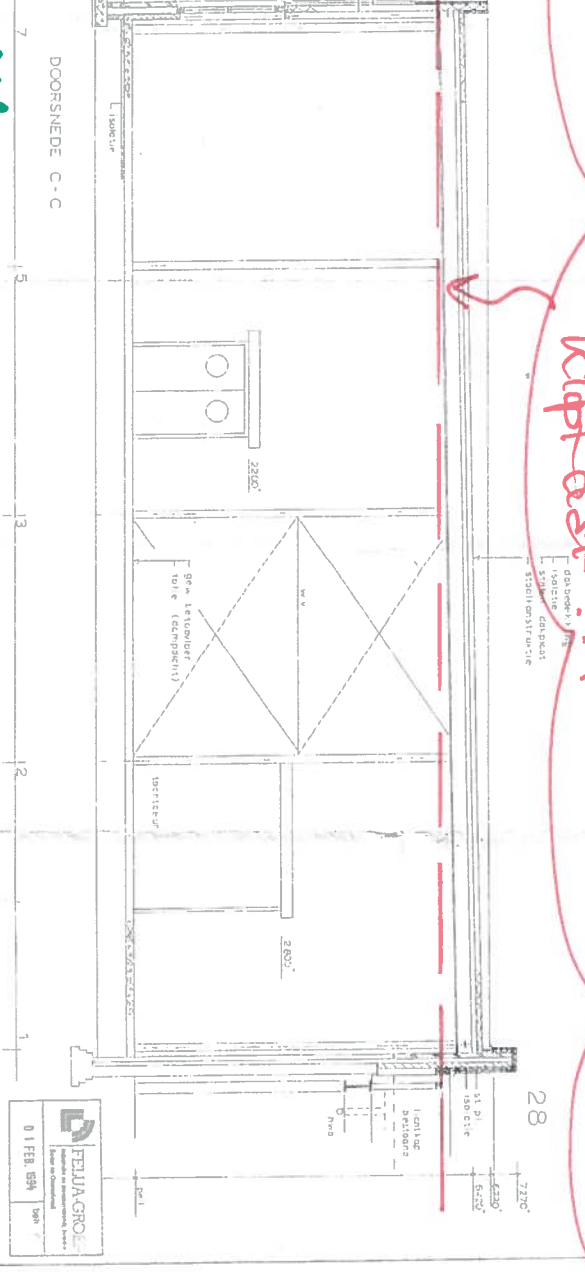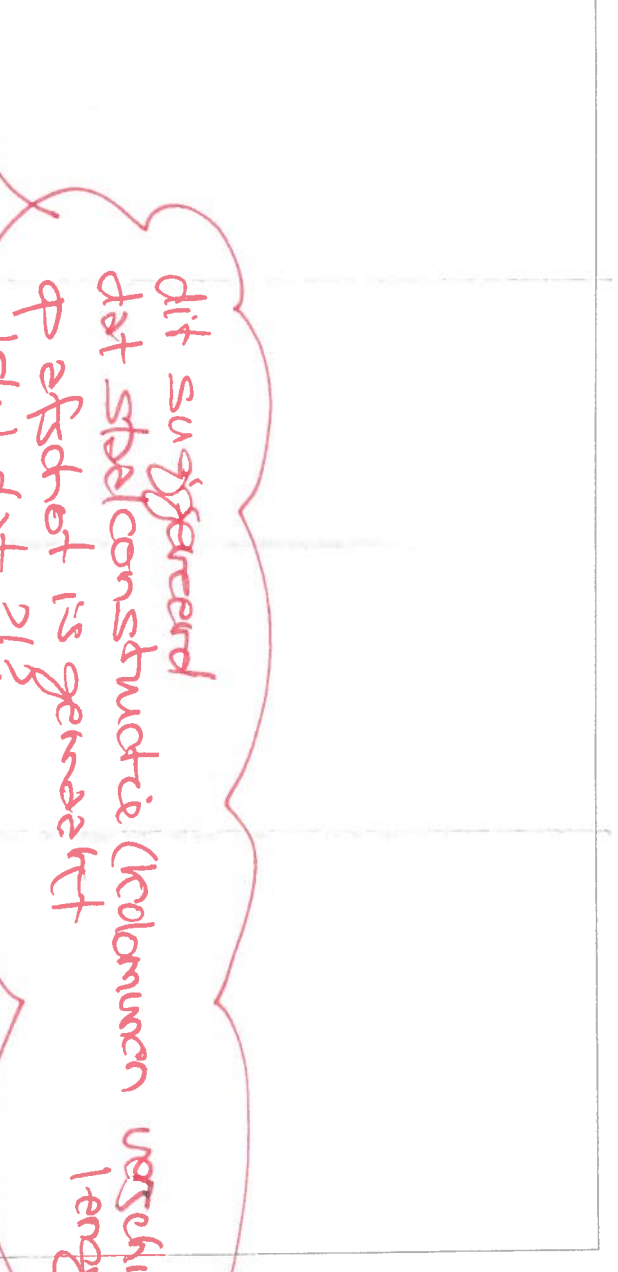

2

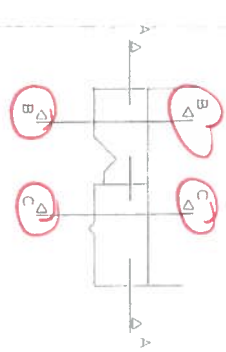[illegible]

14...

N2

a

13

Z1

Z2

Z3

m2

Z6

Z7

M12

mogetyn
stal + stalen dakplaten
hoogte 10 m.

Beschik

450

Beschikbaar

a

Z3

450 m²

Beschikbaar

Z4

430 m²

in 2020

Z5


430 m²

N7

O2






werkzaam
staal + hout
hoogte 8m

Beschikbaar dak voor zonnepanelen 6000

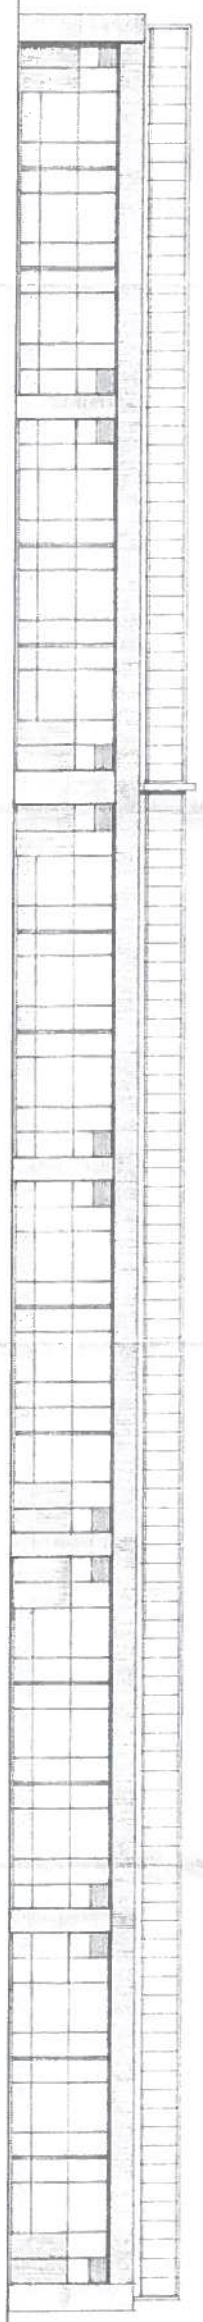

21

22

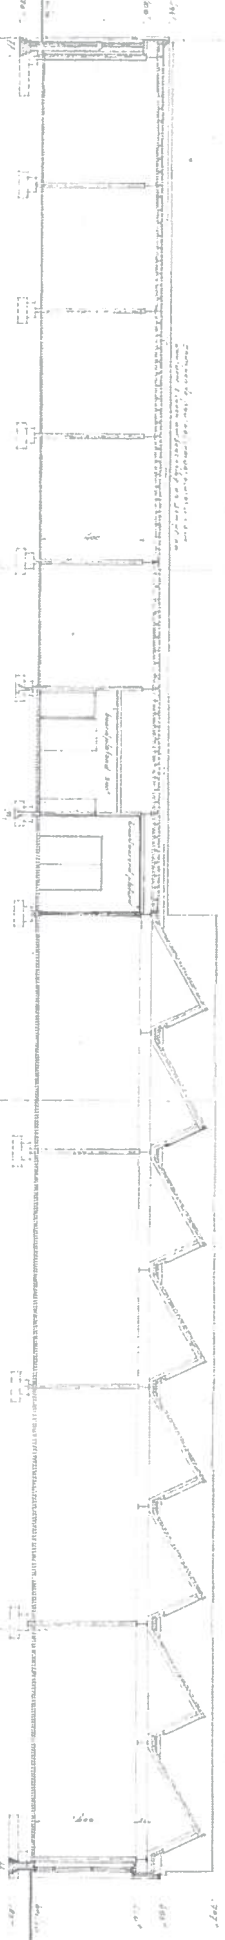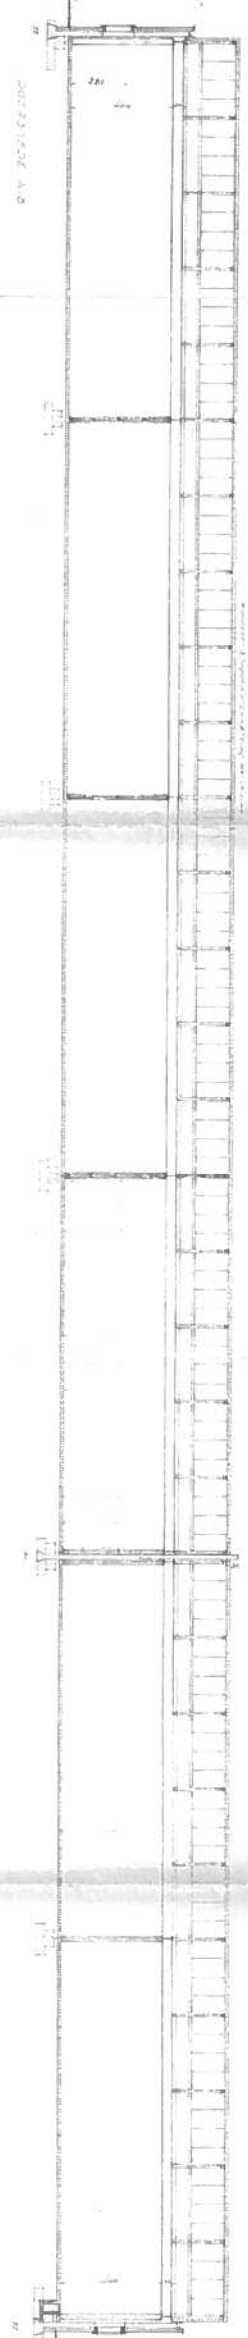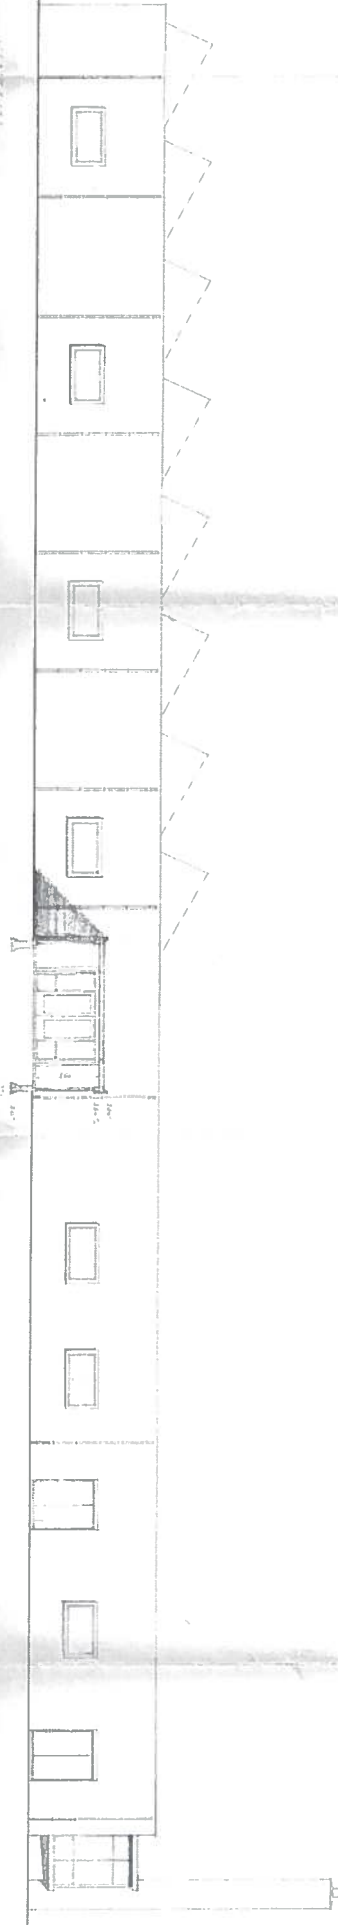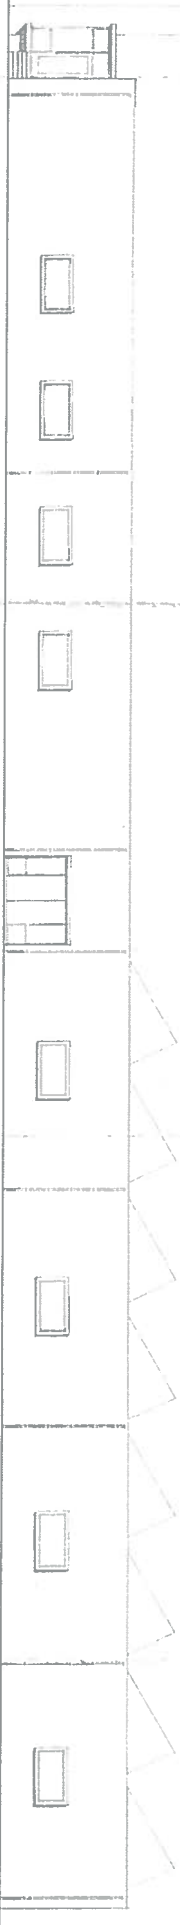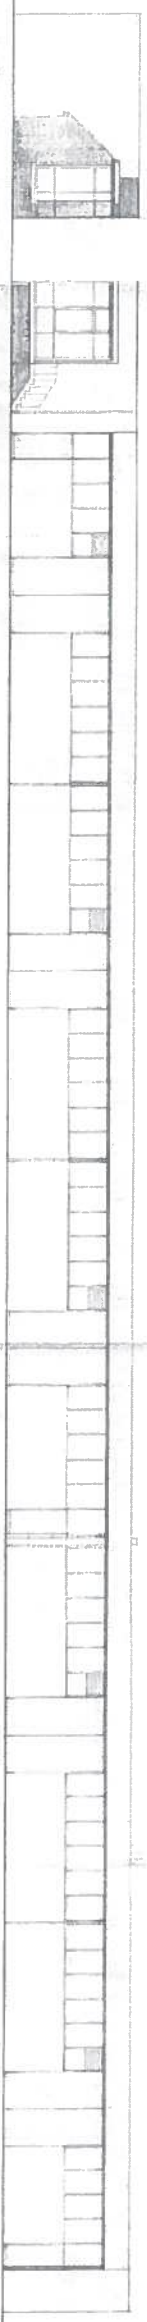


VERBODEN




blijkbaar heeft hier ook ooit griend of geleggen; is dat correct ?!





DOORSNEDEN C-D.

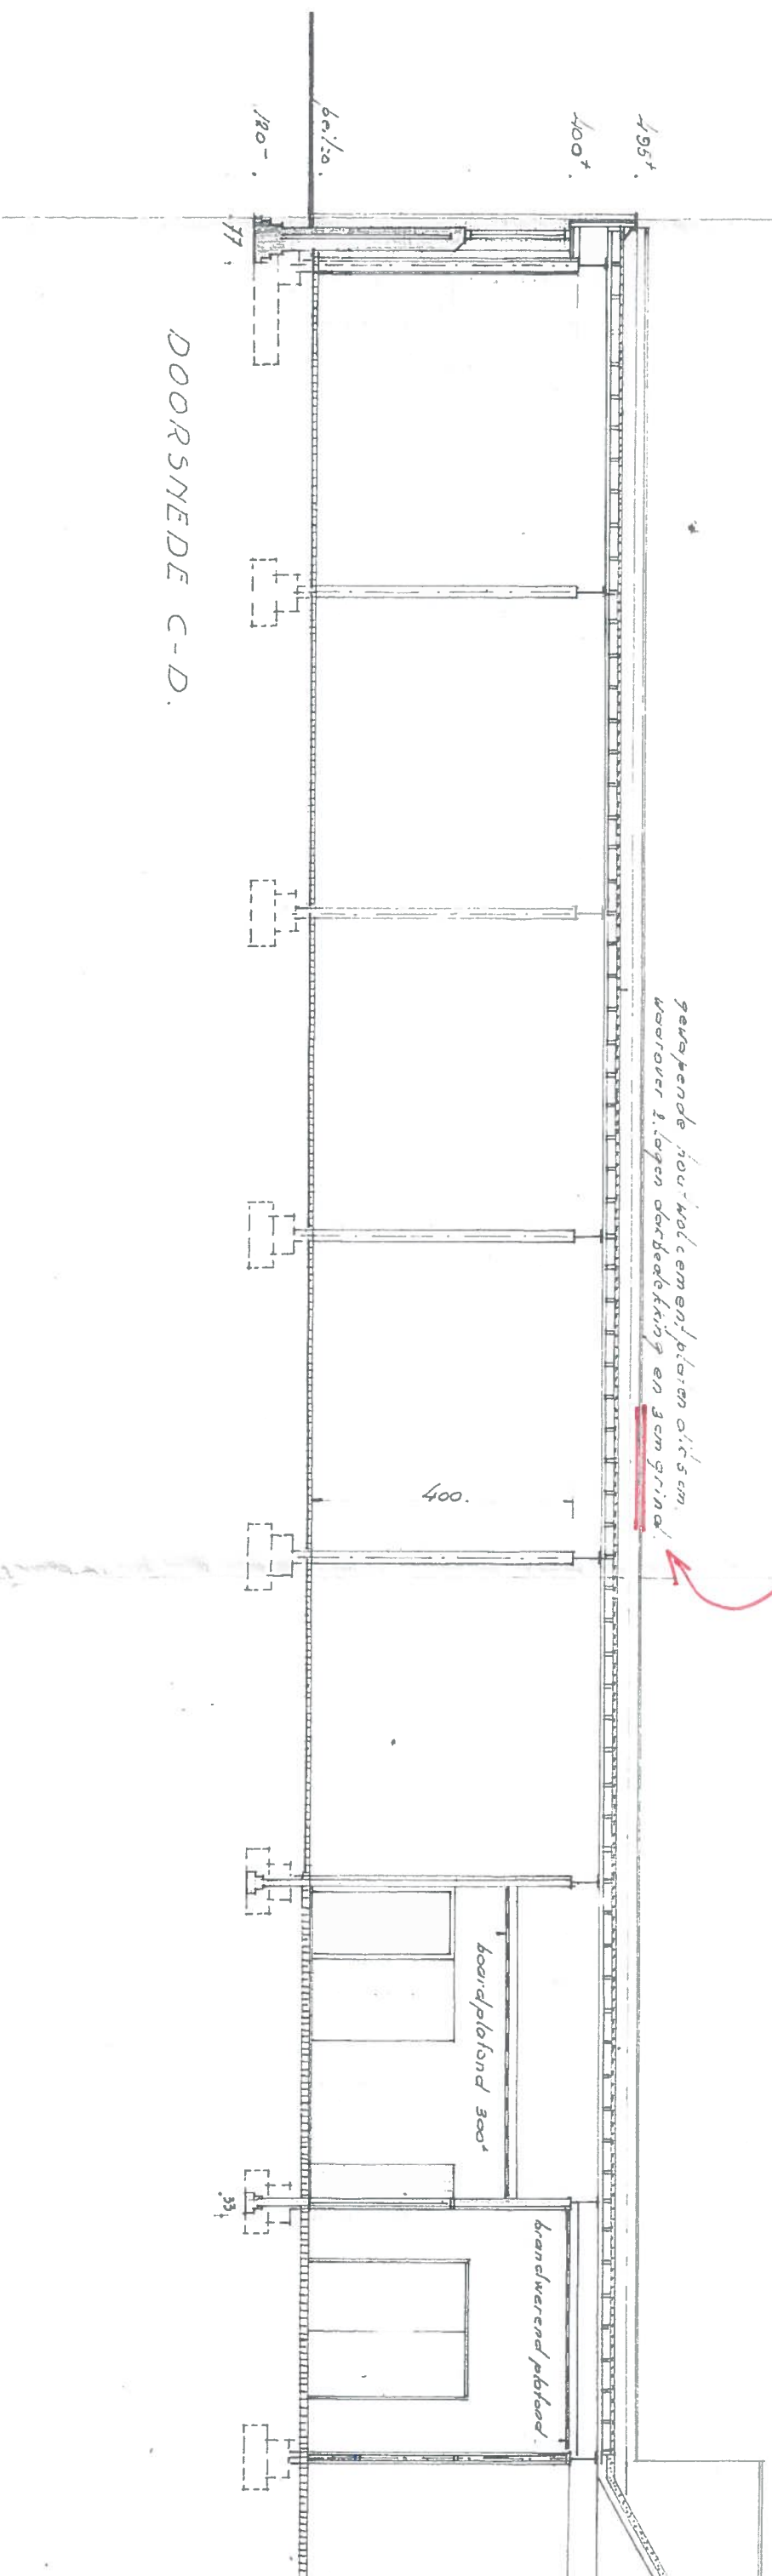

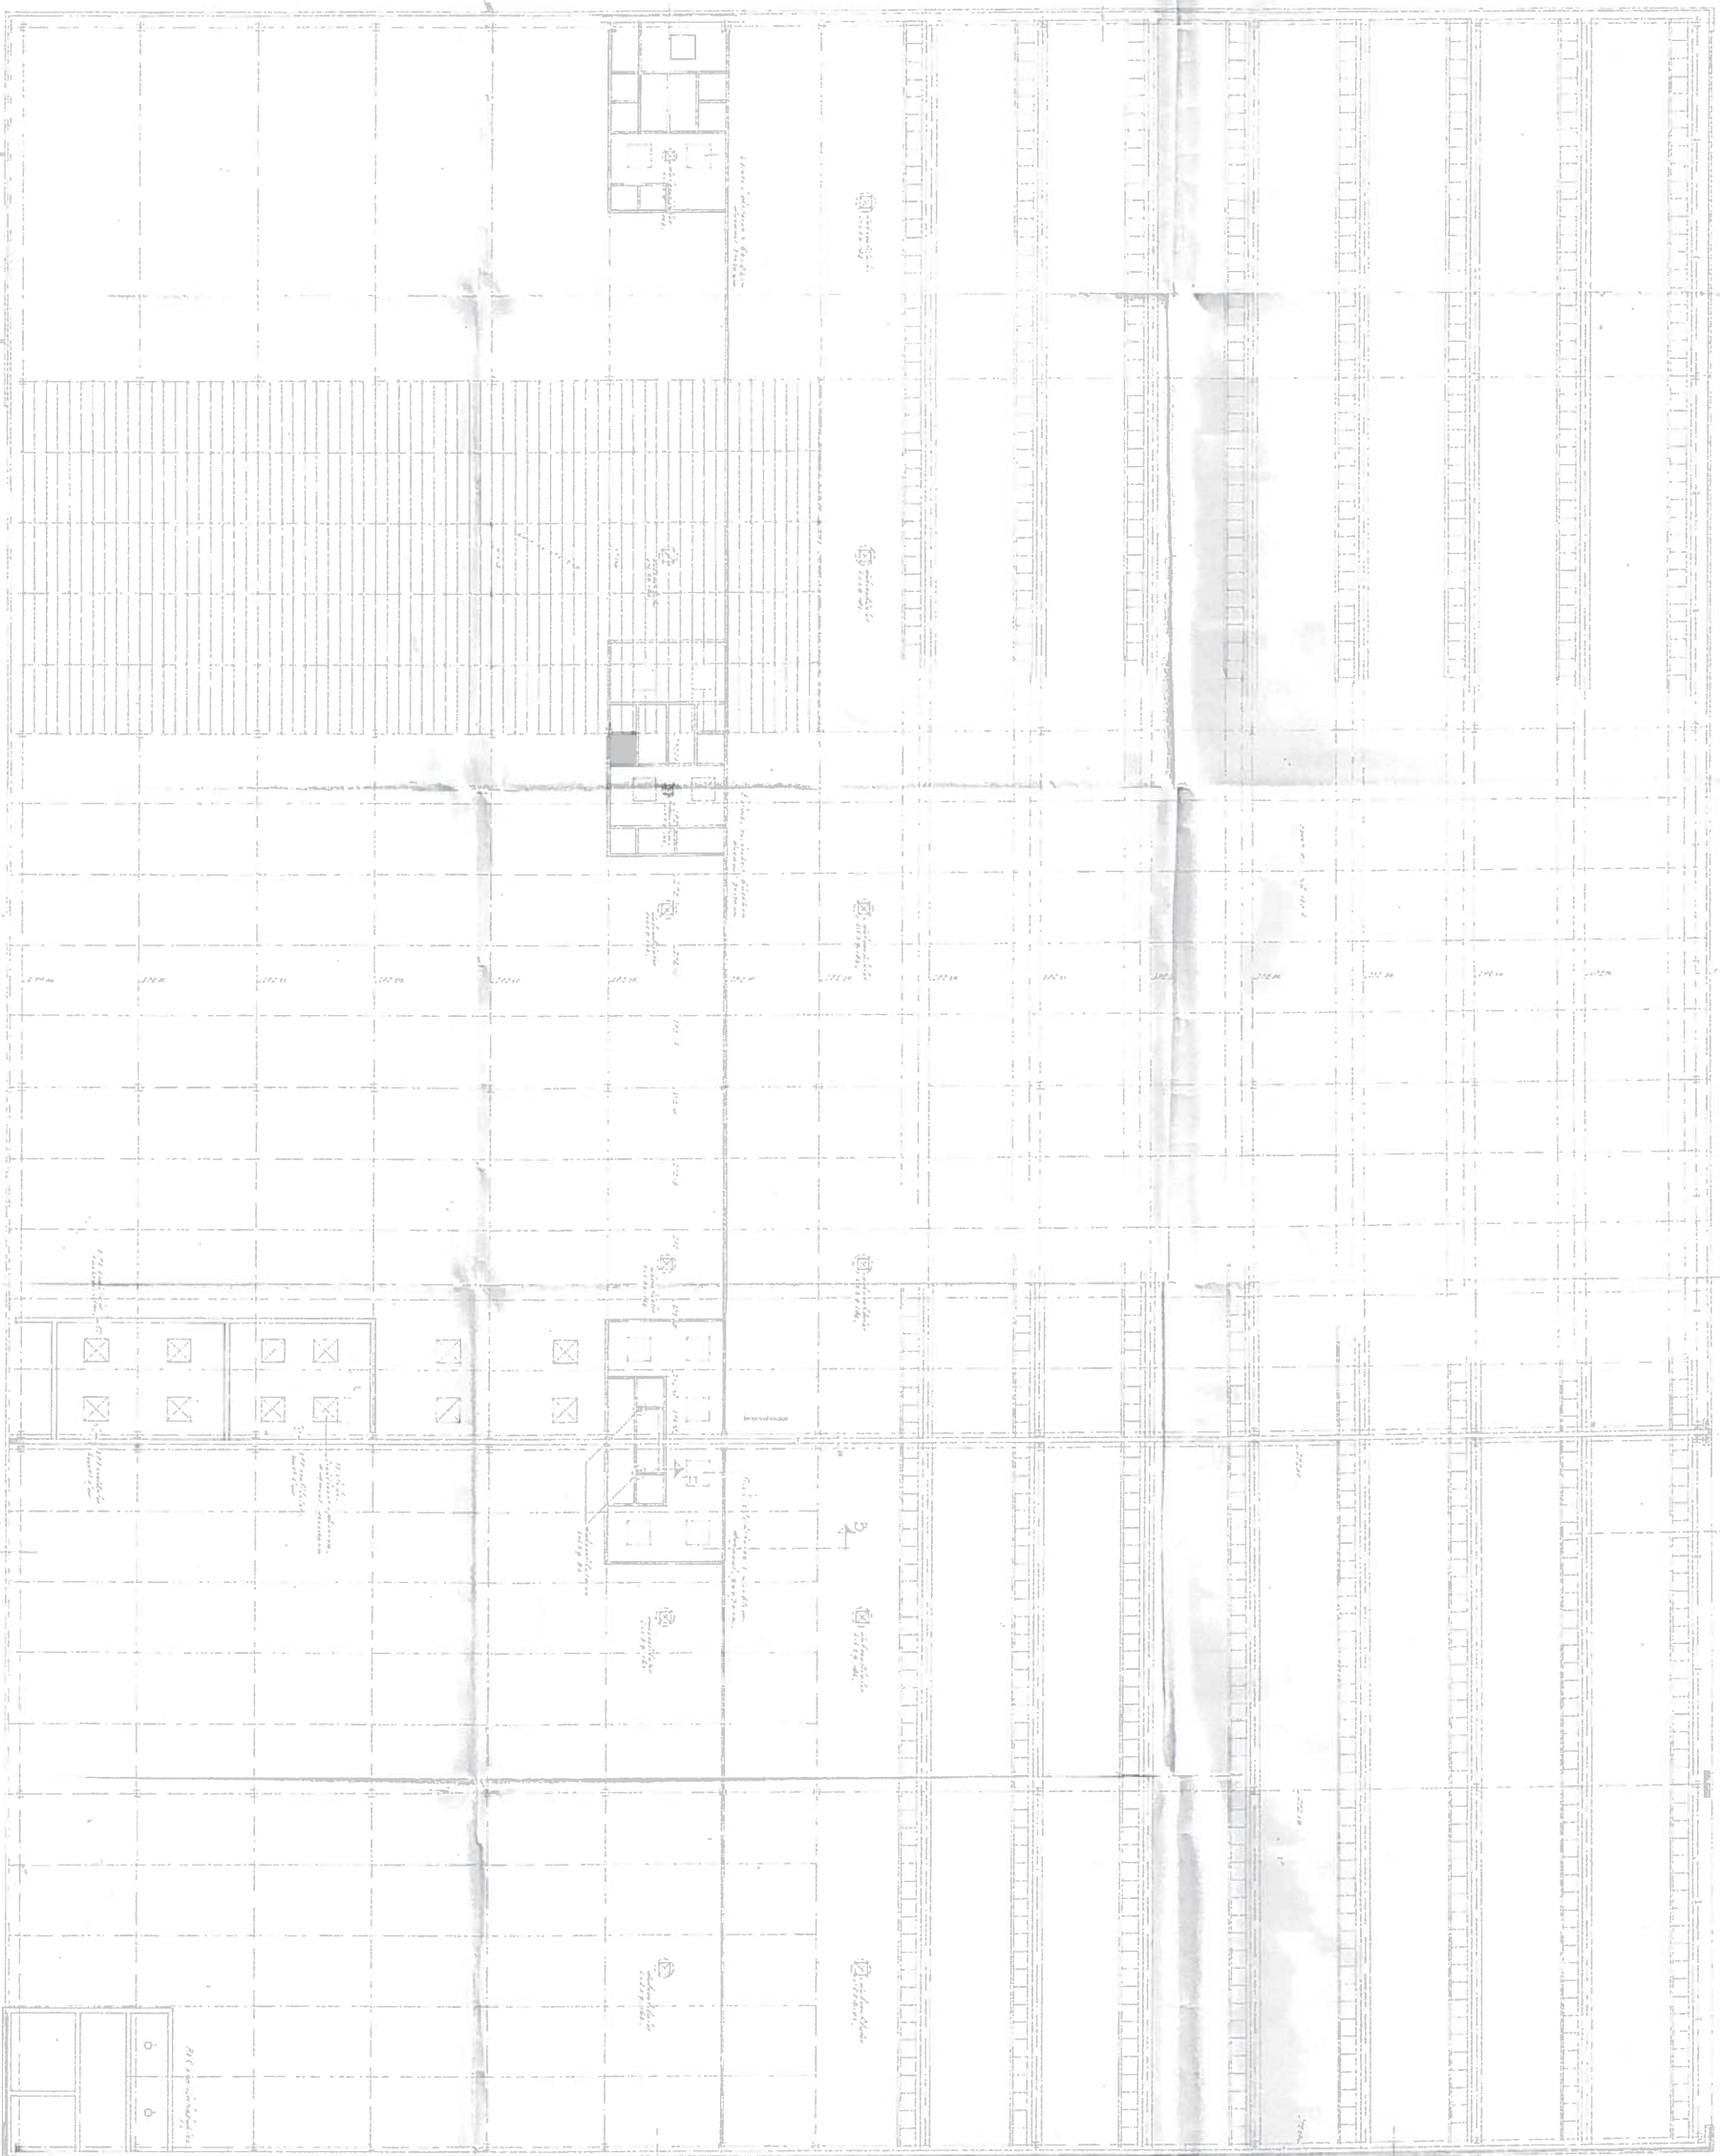



SCHEMA GEBOUWEN

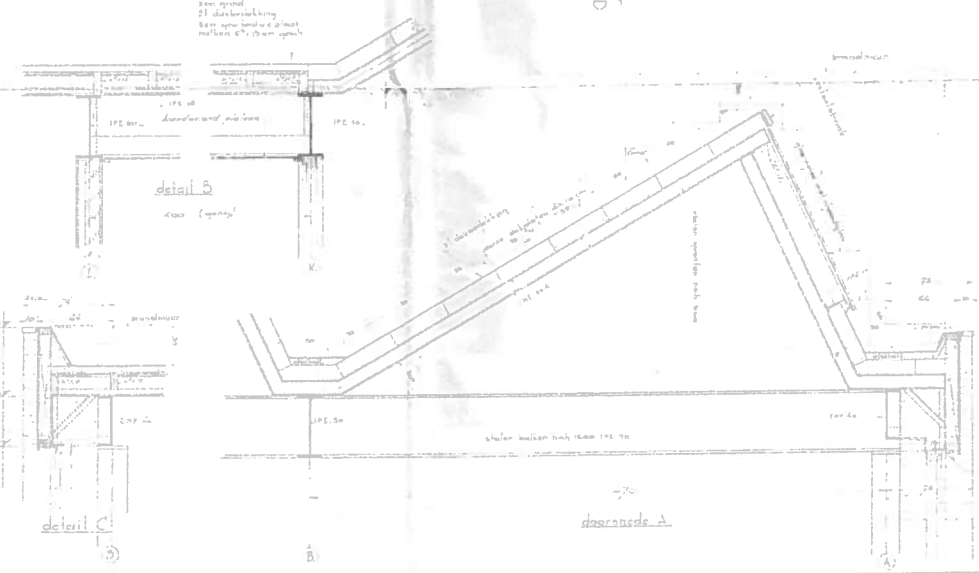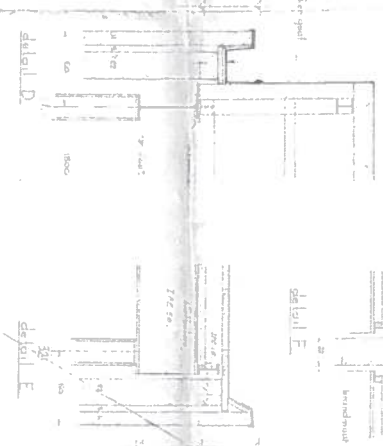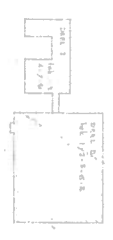

PLAN: 3882
TEK: 10317





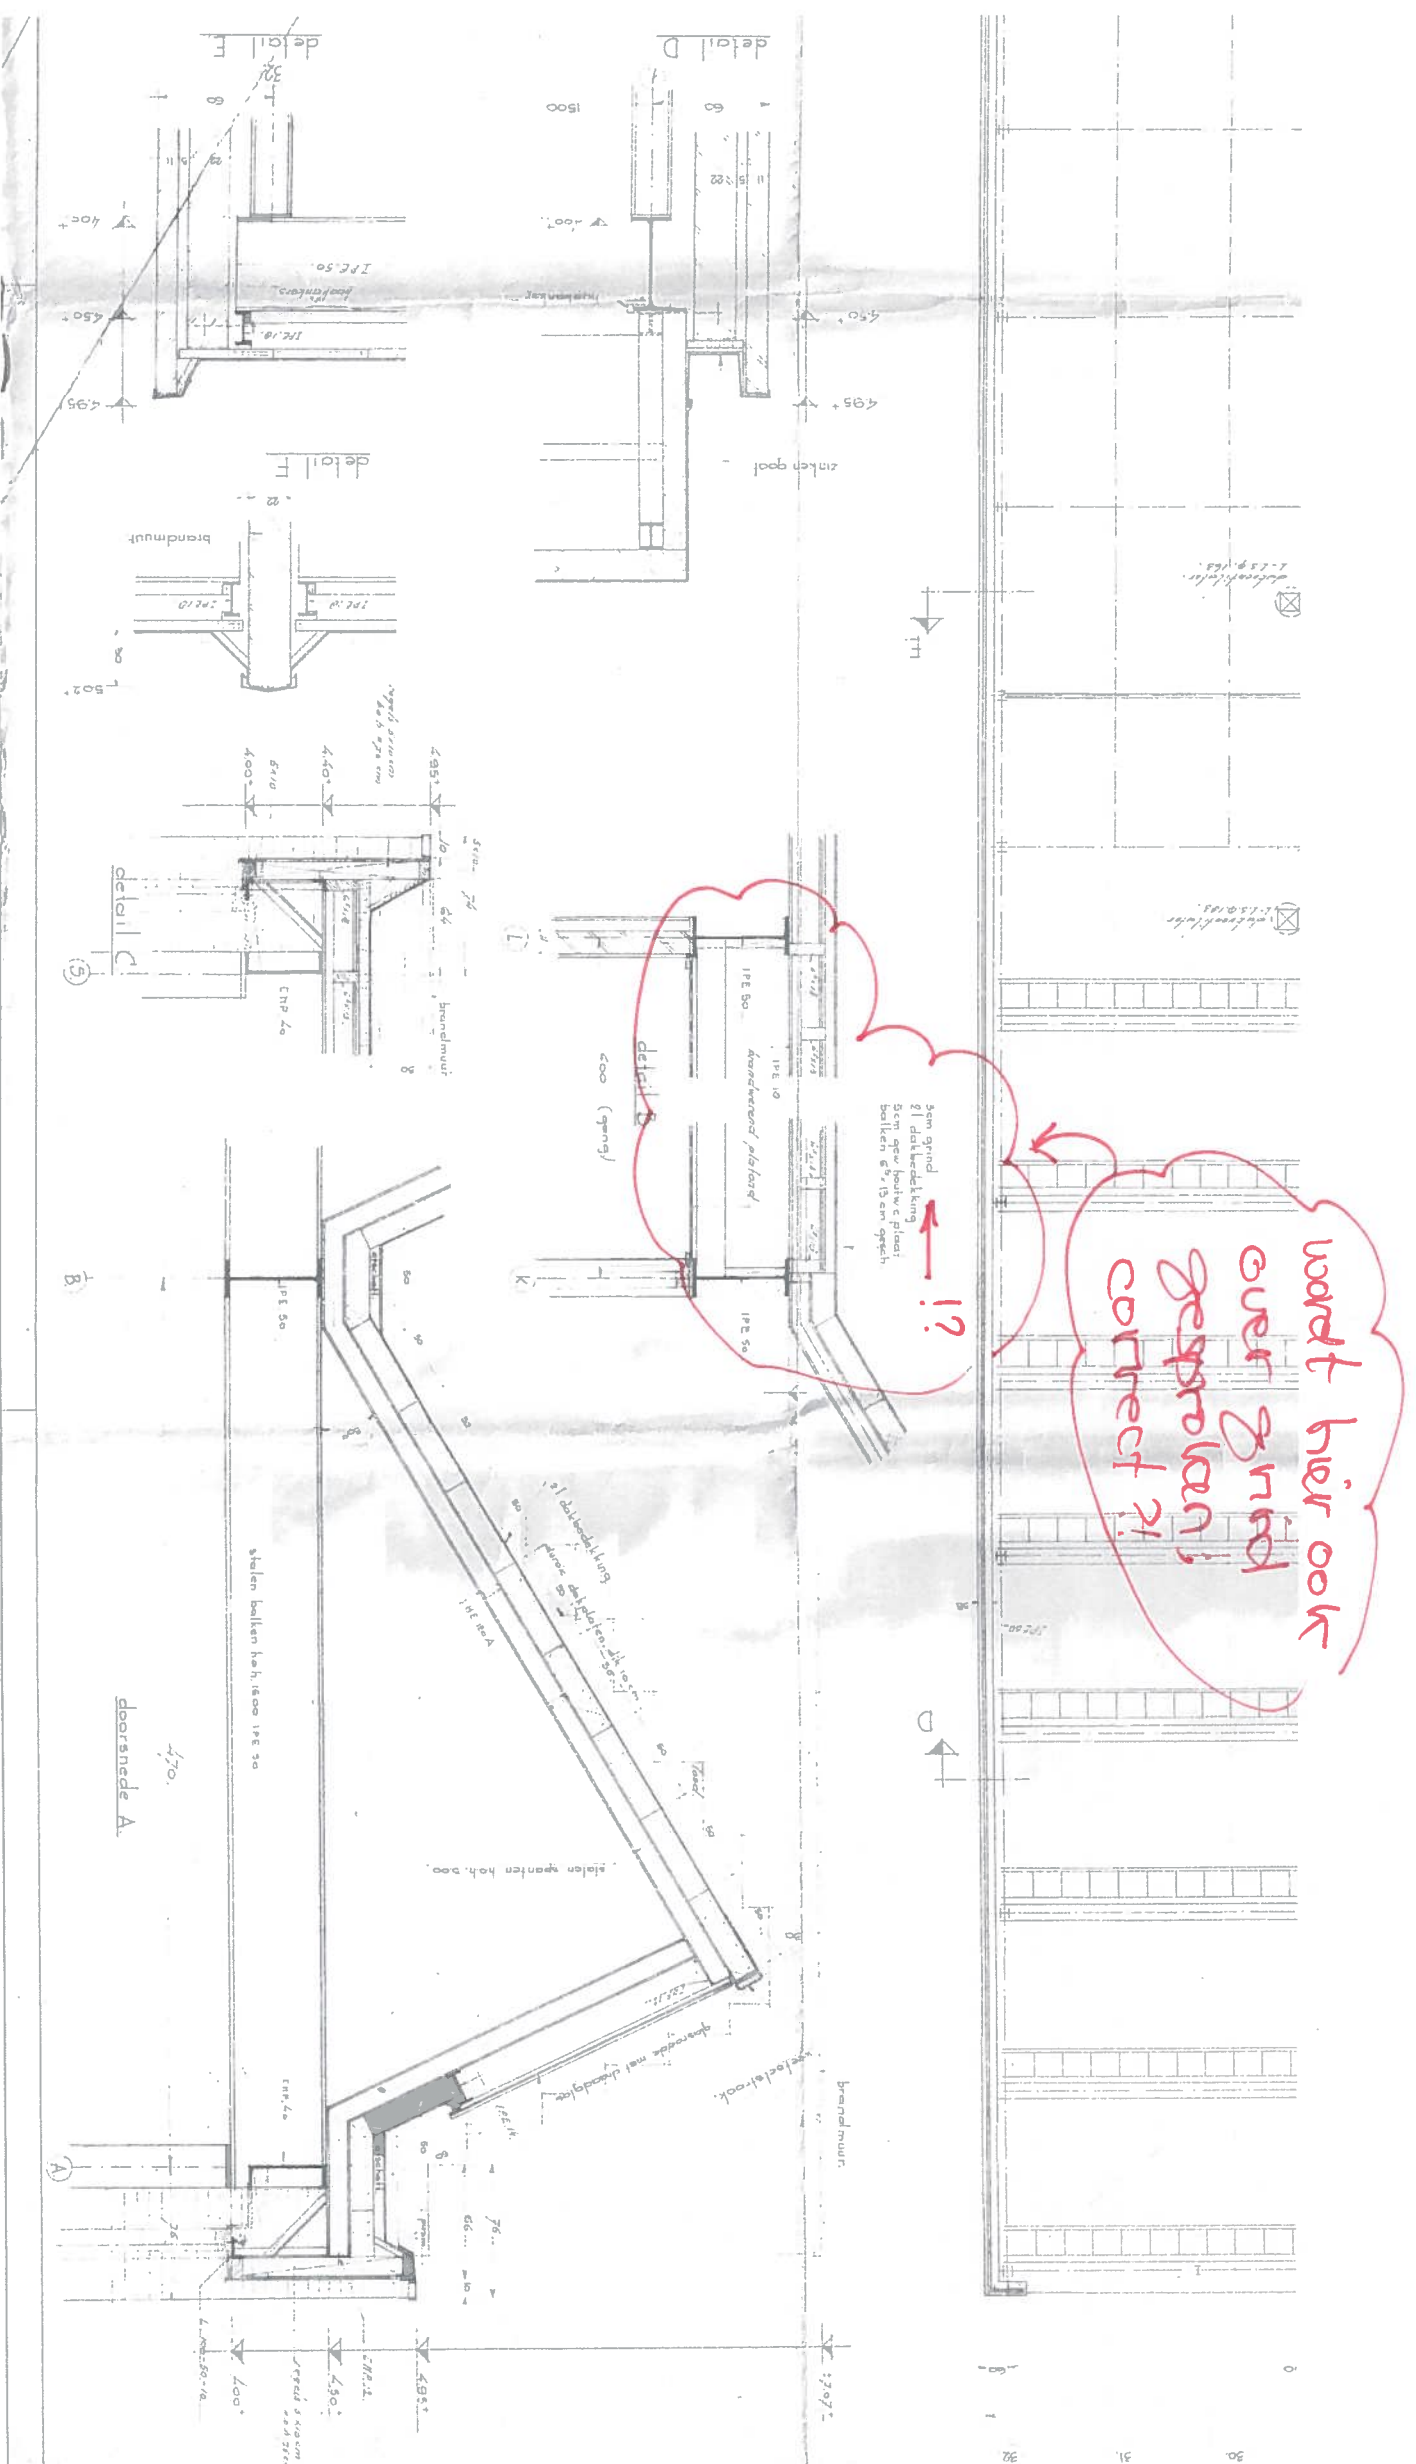



