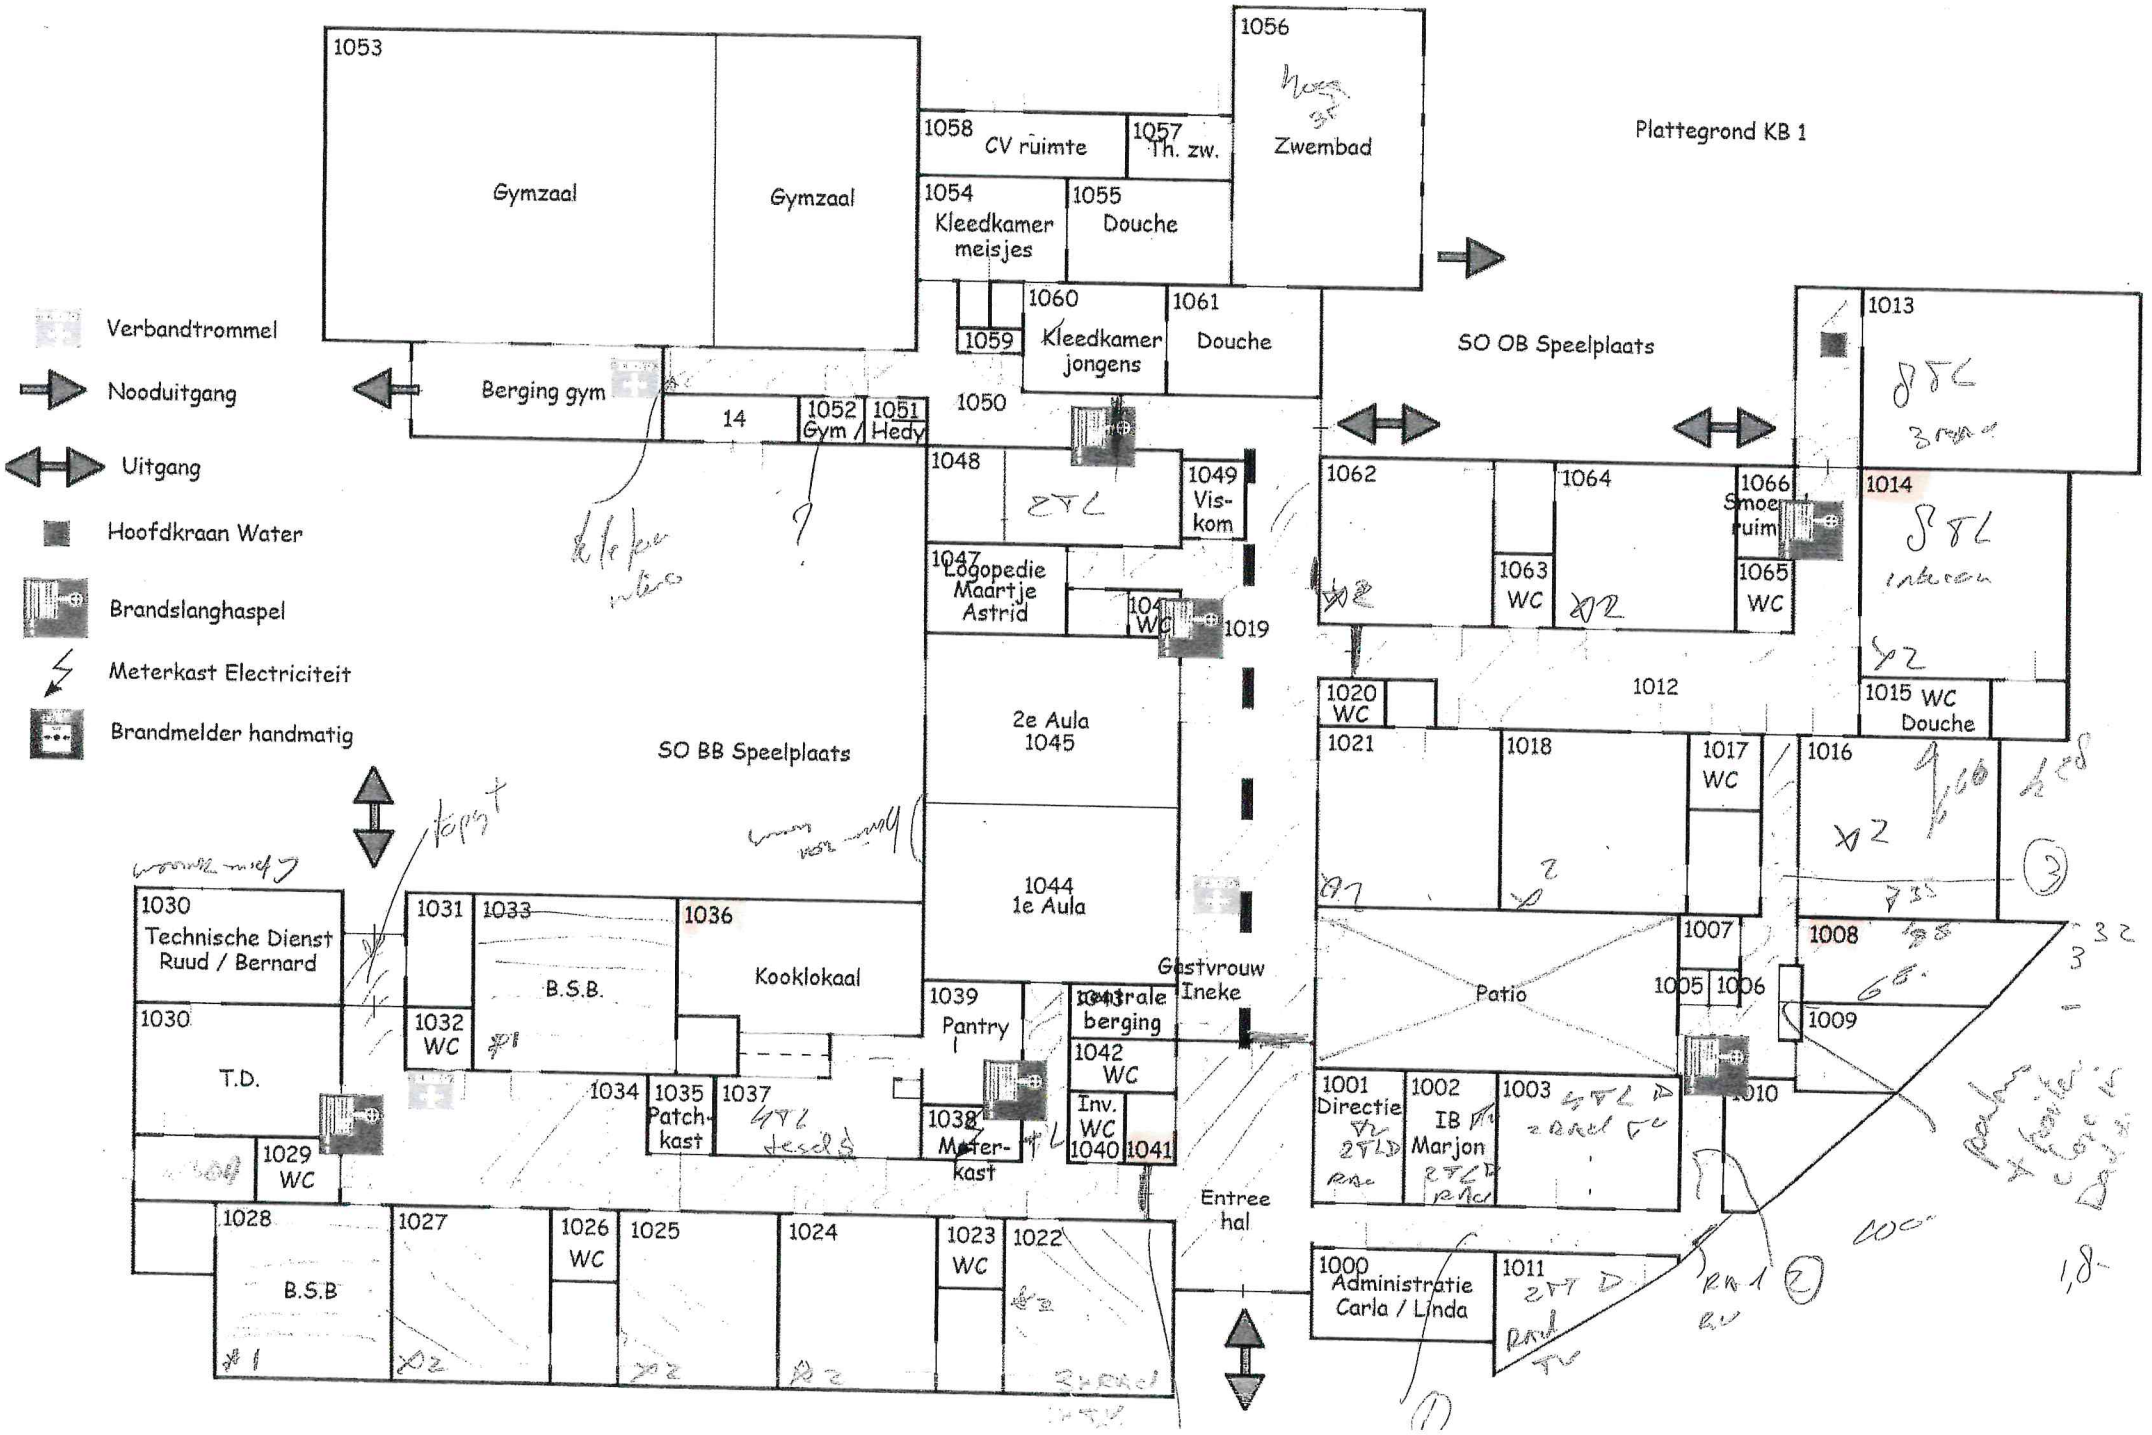

Plattegrond KB 1
Verbandtrommel
Nooduitgang
Uitgang
Hoofdkraan Water
Brandslanghaspel
Meterkast Electriciteit
Brandmelder handmatig
1053
Gymzaal
Gymzaal
1056
Zwembad
1058
CV ruimte
1057
Th. zw.
1054
Kleedkamer meisjes
1055
Douche
1060
Kleedkamer jongens
1061
Douche
1059
Berging gym
14
1052
Gym
1051
Hedy
1050
SO OB Speelplaats
1013
1014
1062
1064
1066
Smoe ruim
1063
WC
1065
WC
1048
1049
Vis-kom
1047
Logopedie Maartje Astrid
1046
WC
1019
1012
1015 WC
Douche
1020
WC
2e Aula
1045
SO BB Speelplaats
1021
1018
1017
WC
1016
1044
1e Aula
1030
Technische Dienst
Ruud / Bernard
1031
1033
B.S.B.
1036
Kooklokaal
Gastvrouw
Ineke
1007
1008
1009
1005
1006
Patio
1030
T.D.
1032
WC
1039
Pantry
1043
berging
1042
WC
1010
1001
Directie
1002
IB
Marjon
1003
1034
1035
Patch-kast
1037
1038
Meter-kast
Inv.
WC
1040
1041
1029
WC
Entree
hal
1028
B.S.B
1027
1026
WC
1025
1024
1023
WC
1022
1000
Administratie
Carla / Linda
1011