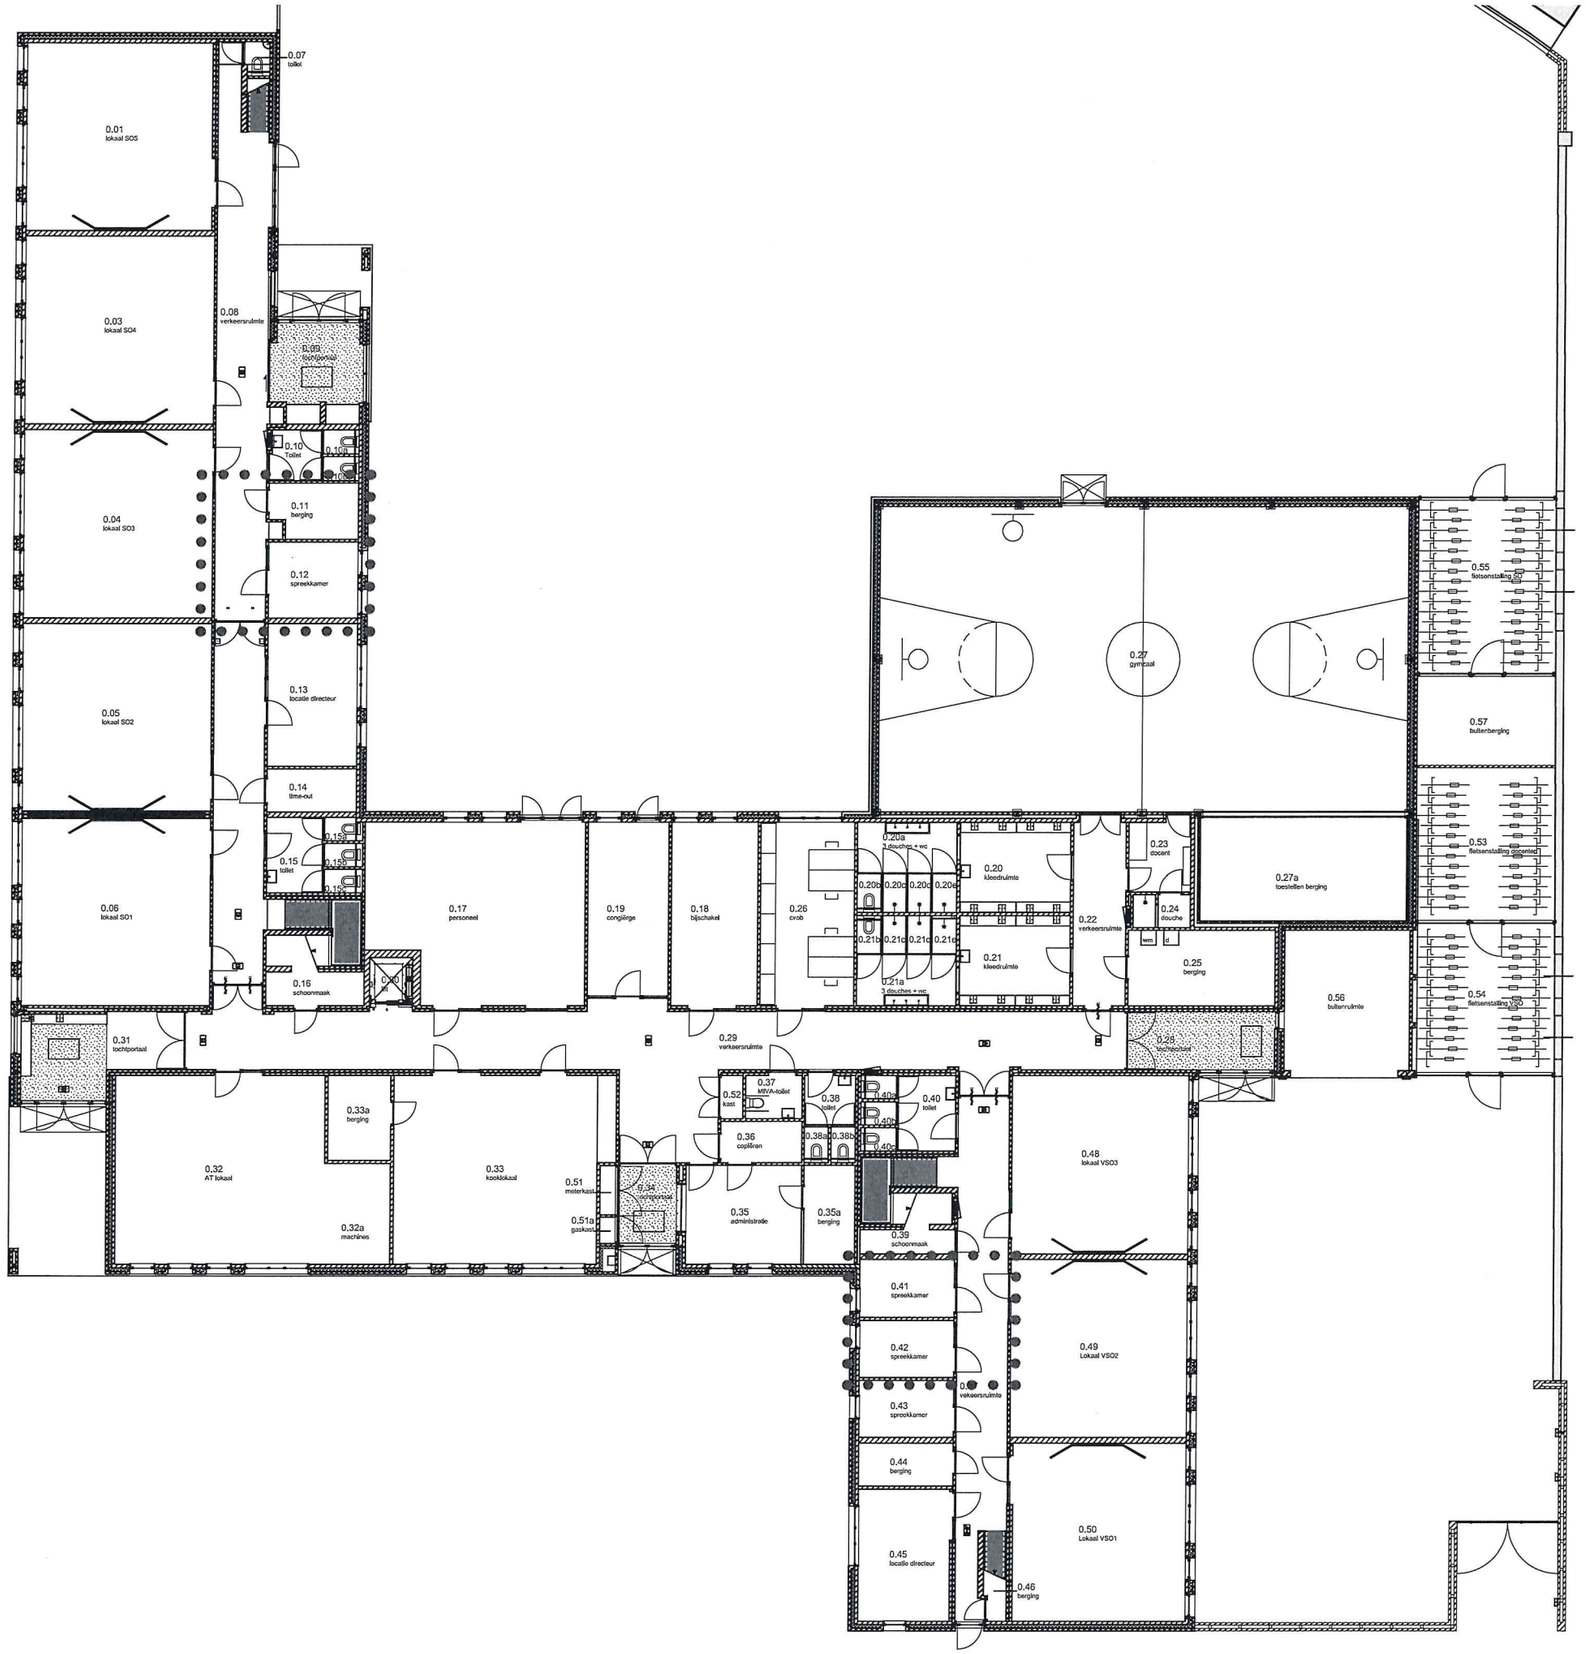



bestaande toestand BG gen. Smutslaan 9

Bo.2
architectuur en stedenbouw

Z.M.O.K. Tilburg
vluchtwegen BGG
1:-

Datum Definitief

1383G102

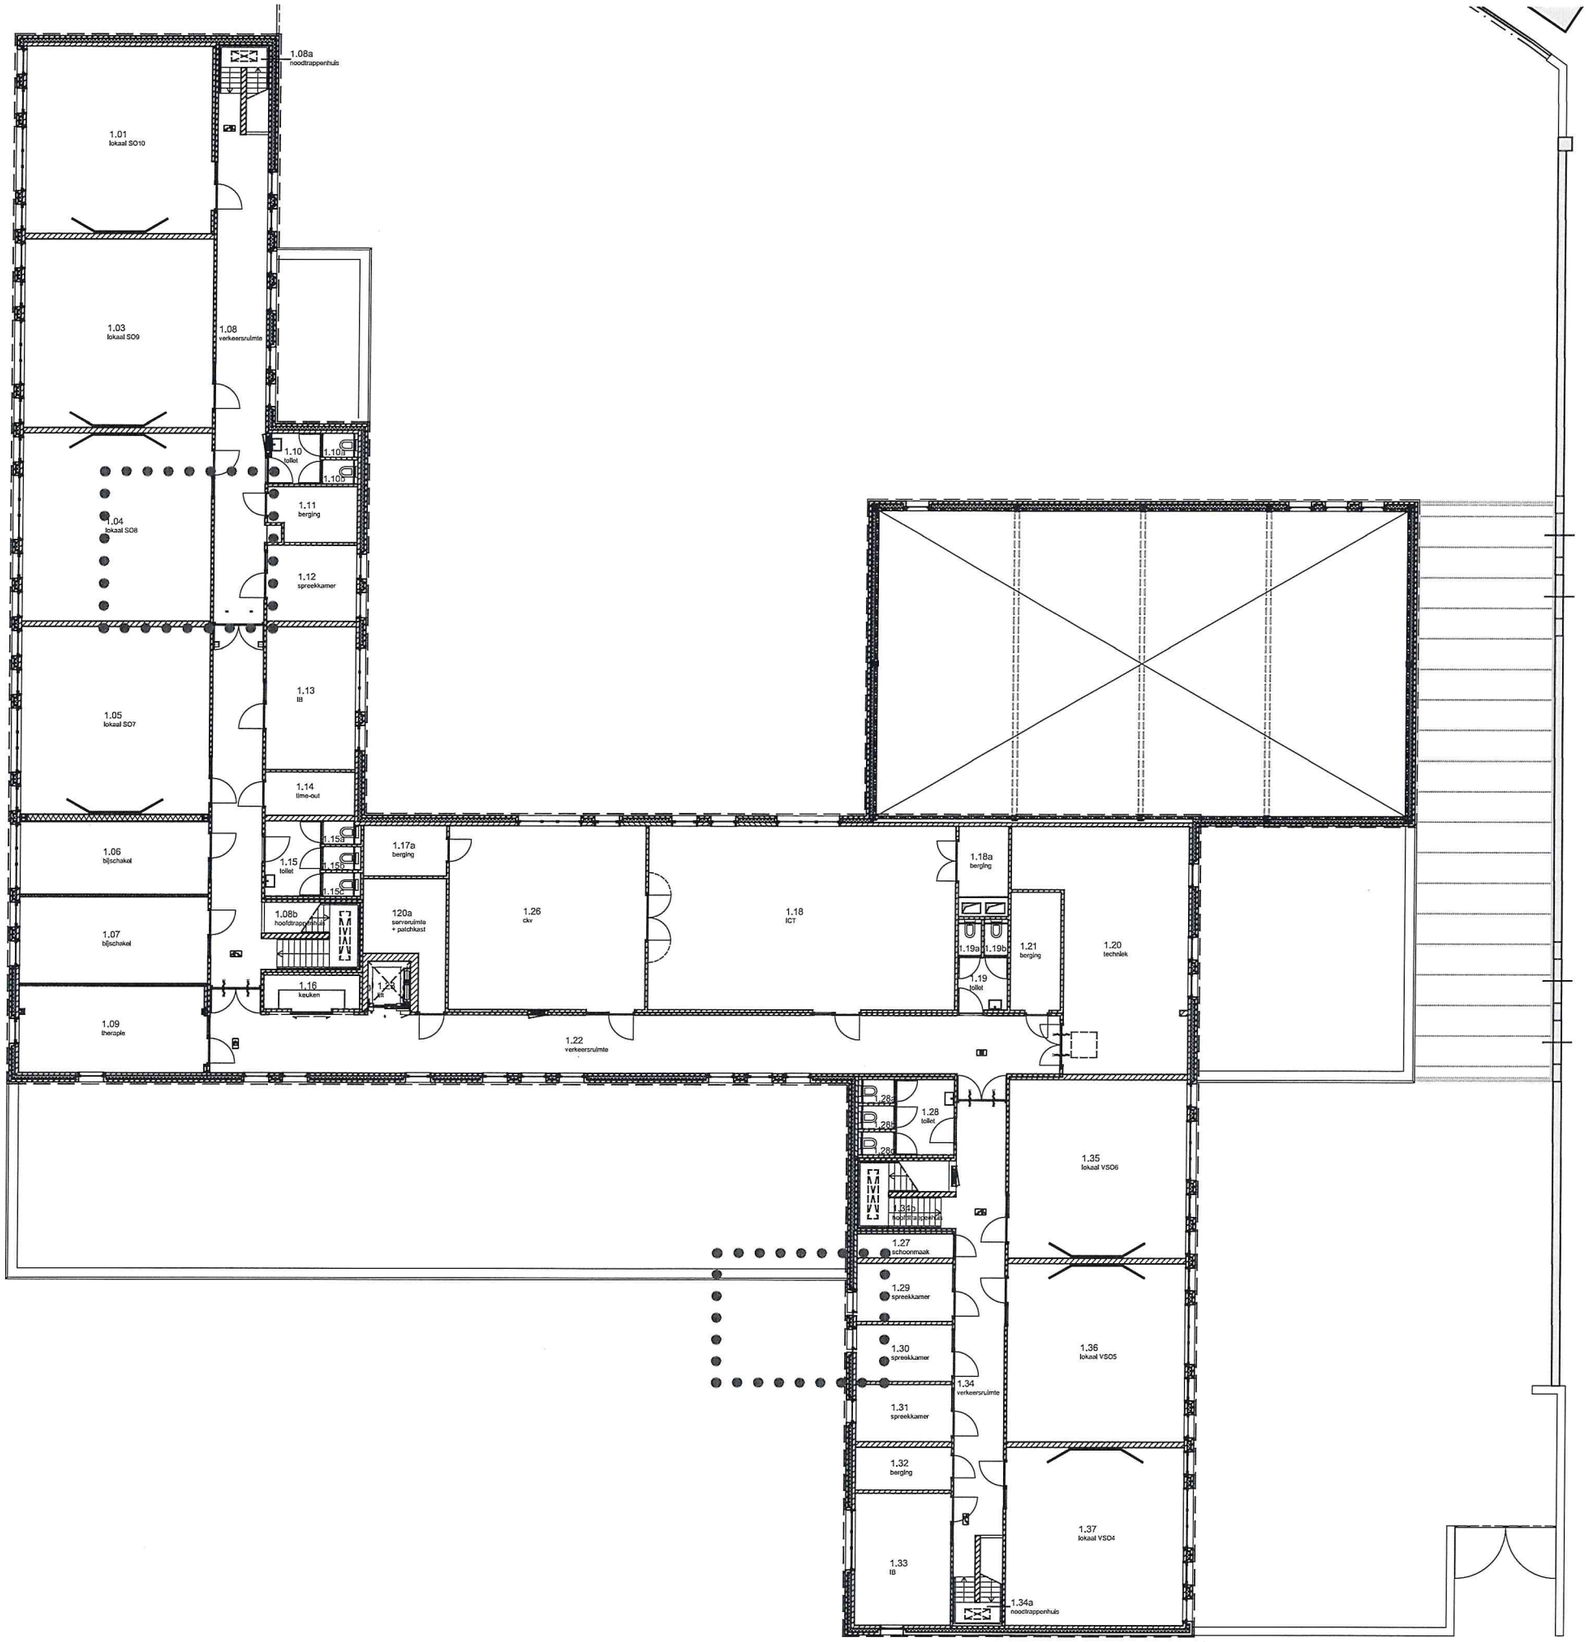

bestaande toestand 1e verdieping gen. Smutslaan 9

Bo.2
architectuur en stedenbouw

Z.M.O.K Tilburg
vluchtwegen 1e verd.
1:-

Datum Definitief

1383G112