
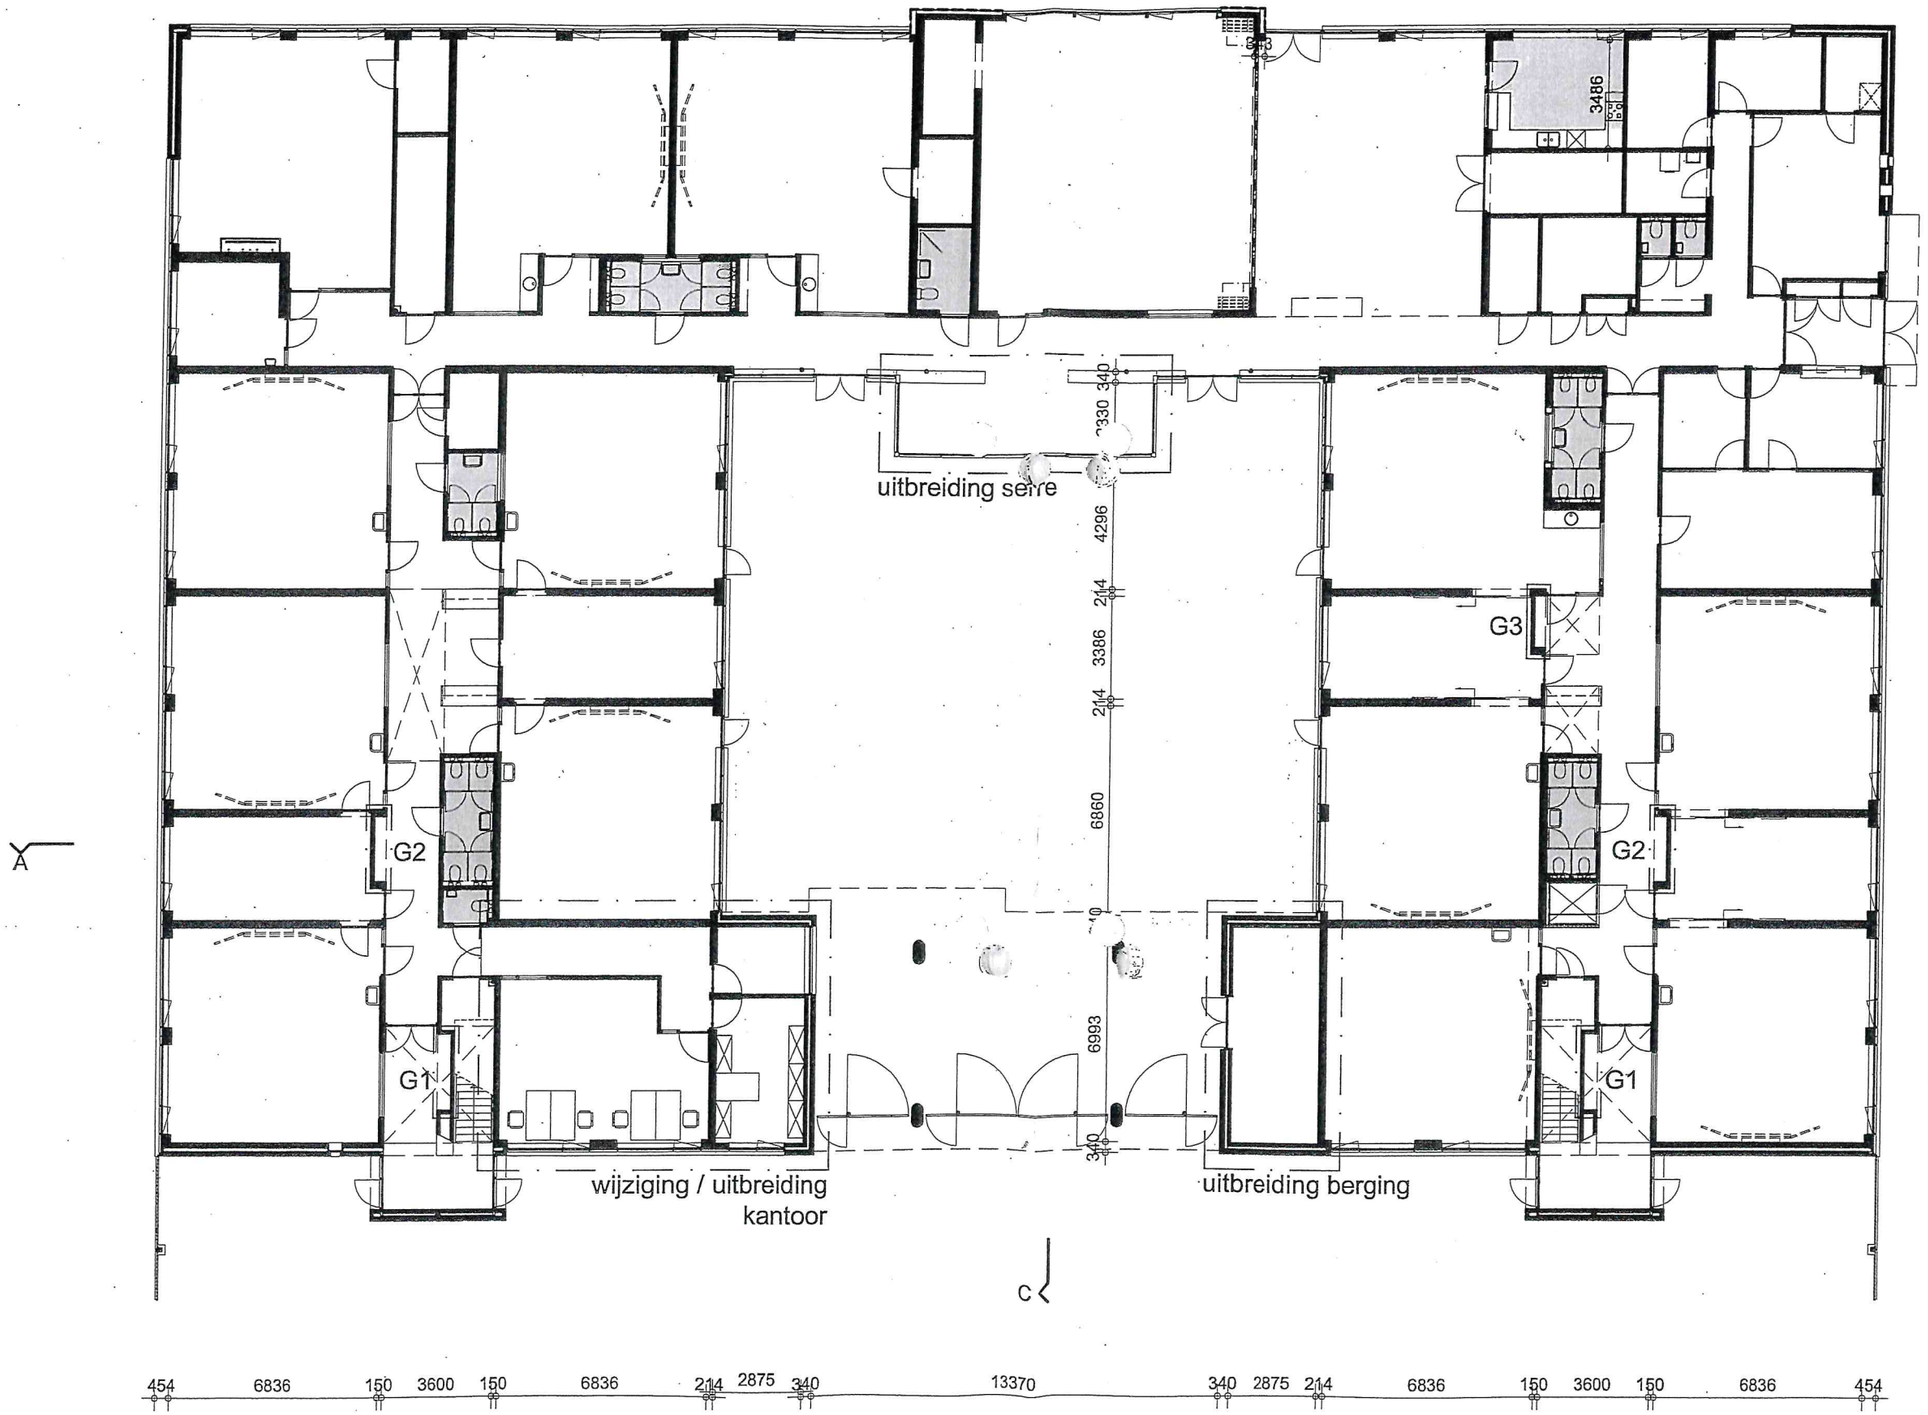


BEGANE GROND

01

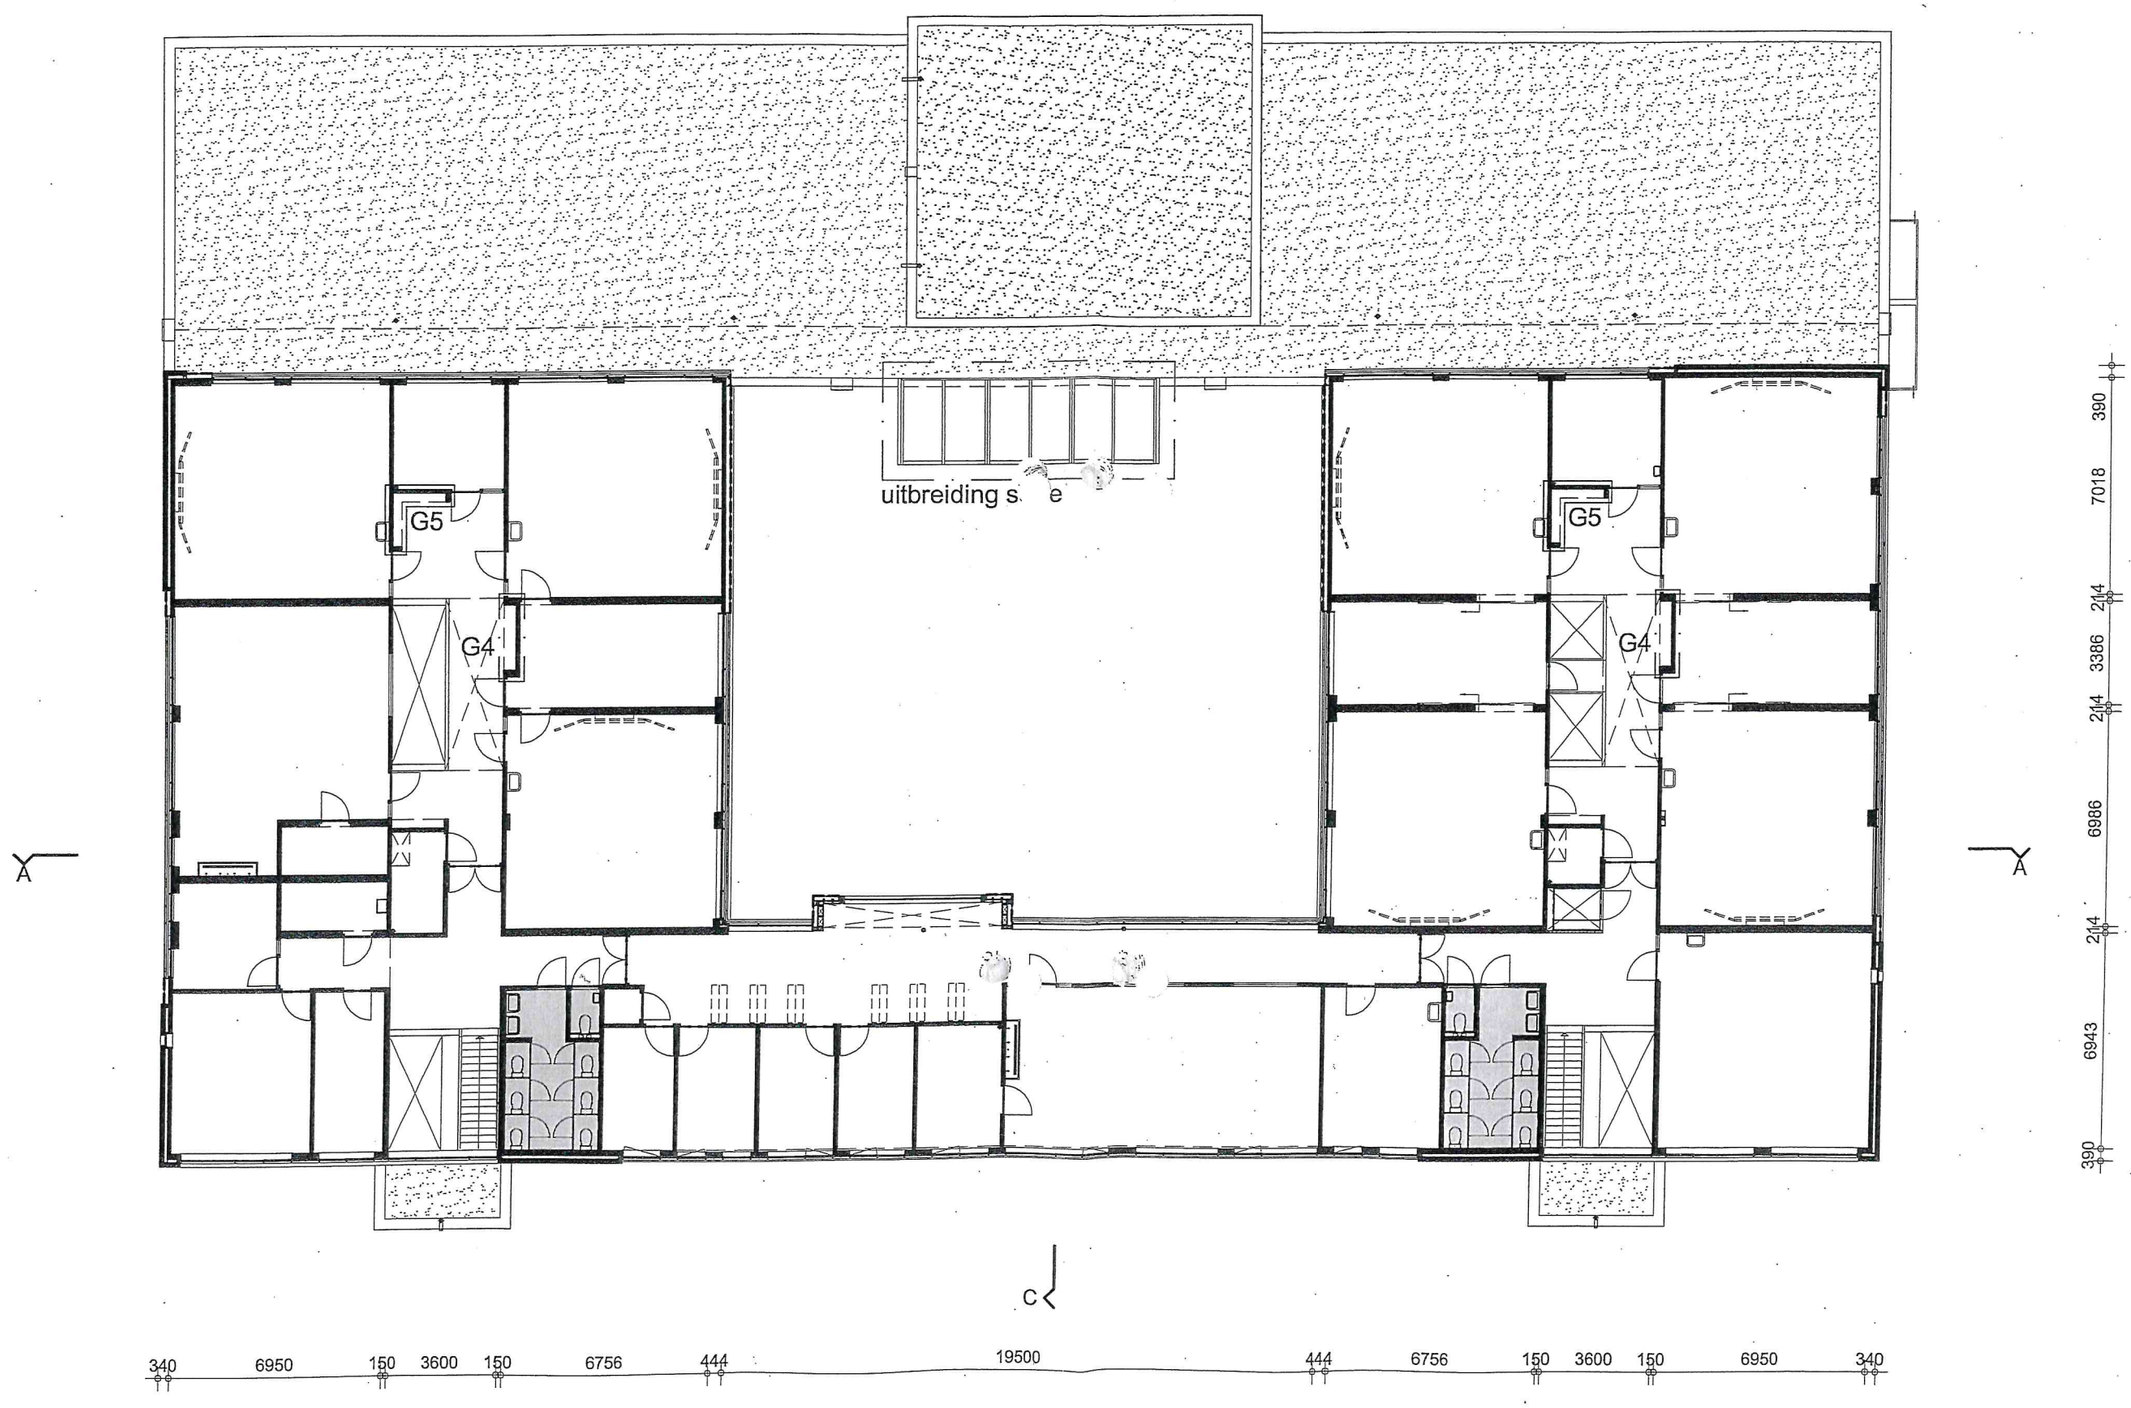

VERDIEPING

1:200

12-05-2009

02