


Kelder

Legenda



- wdbbo 60 minuten
- wdbbo 30 minuten
- positie brandwerende rolschermen
- brandwerende deuren vervangen
(zonder glas als bestaand)
- verlichte vluchtwegaanduiding
- ⊗ noodverlichting

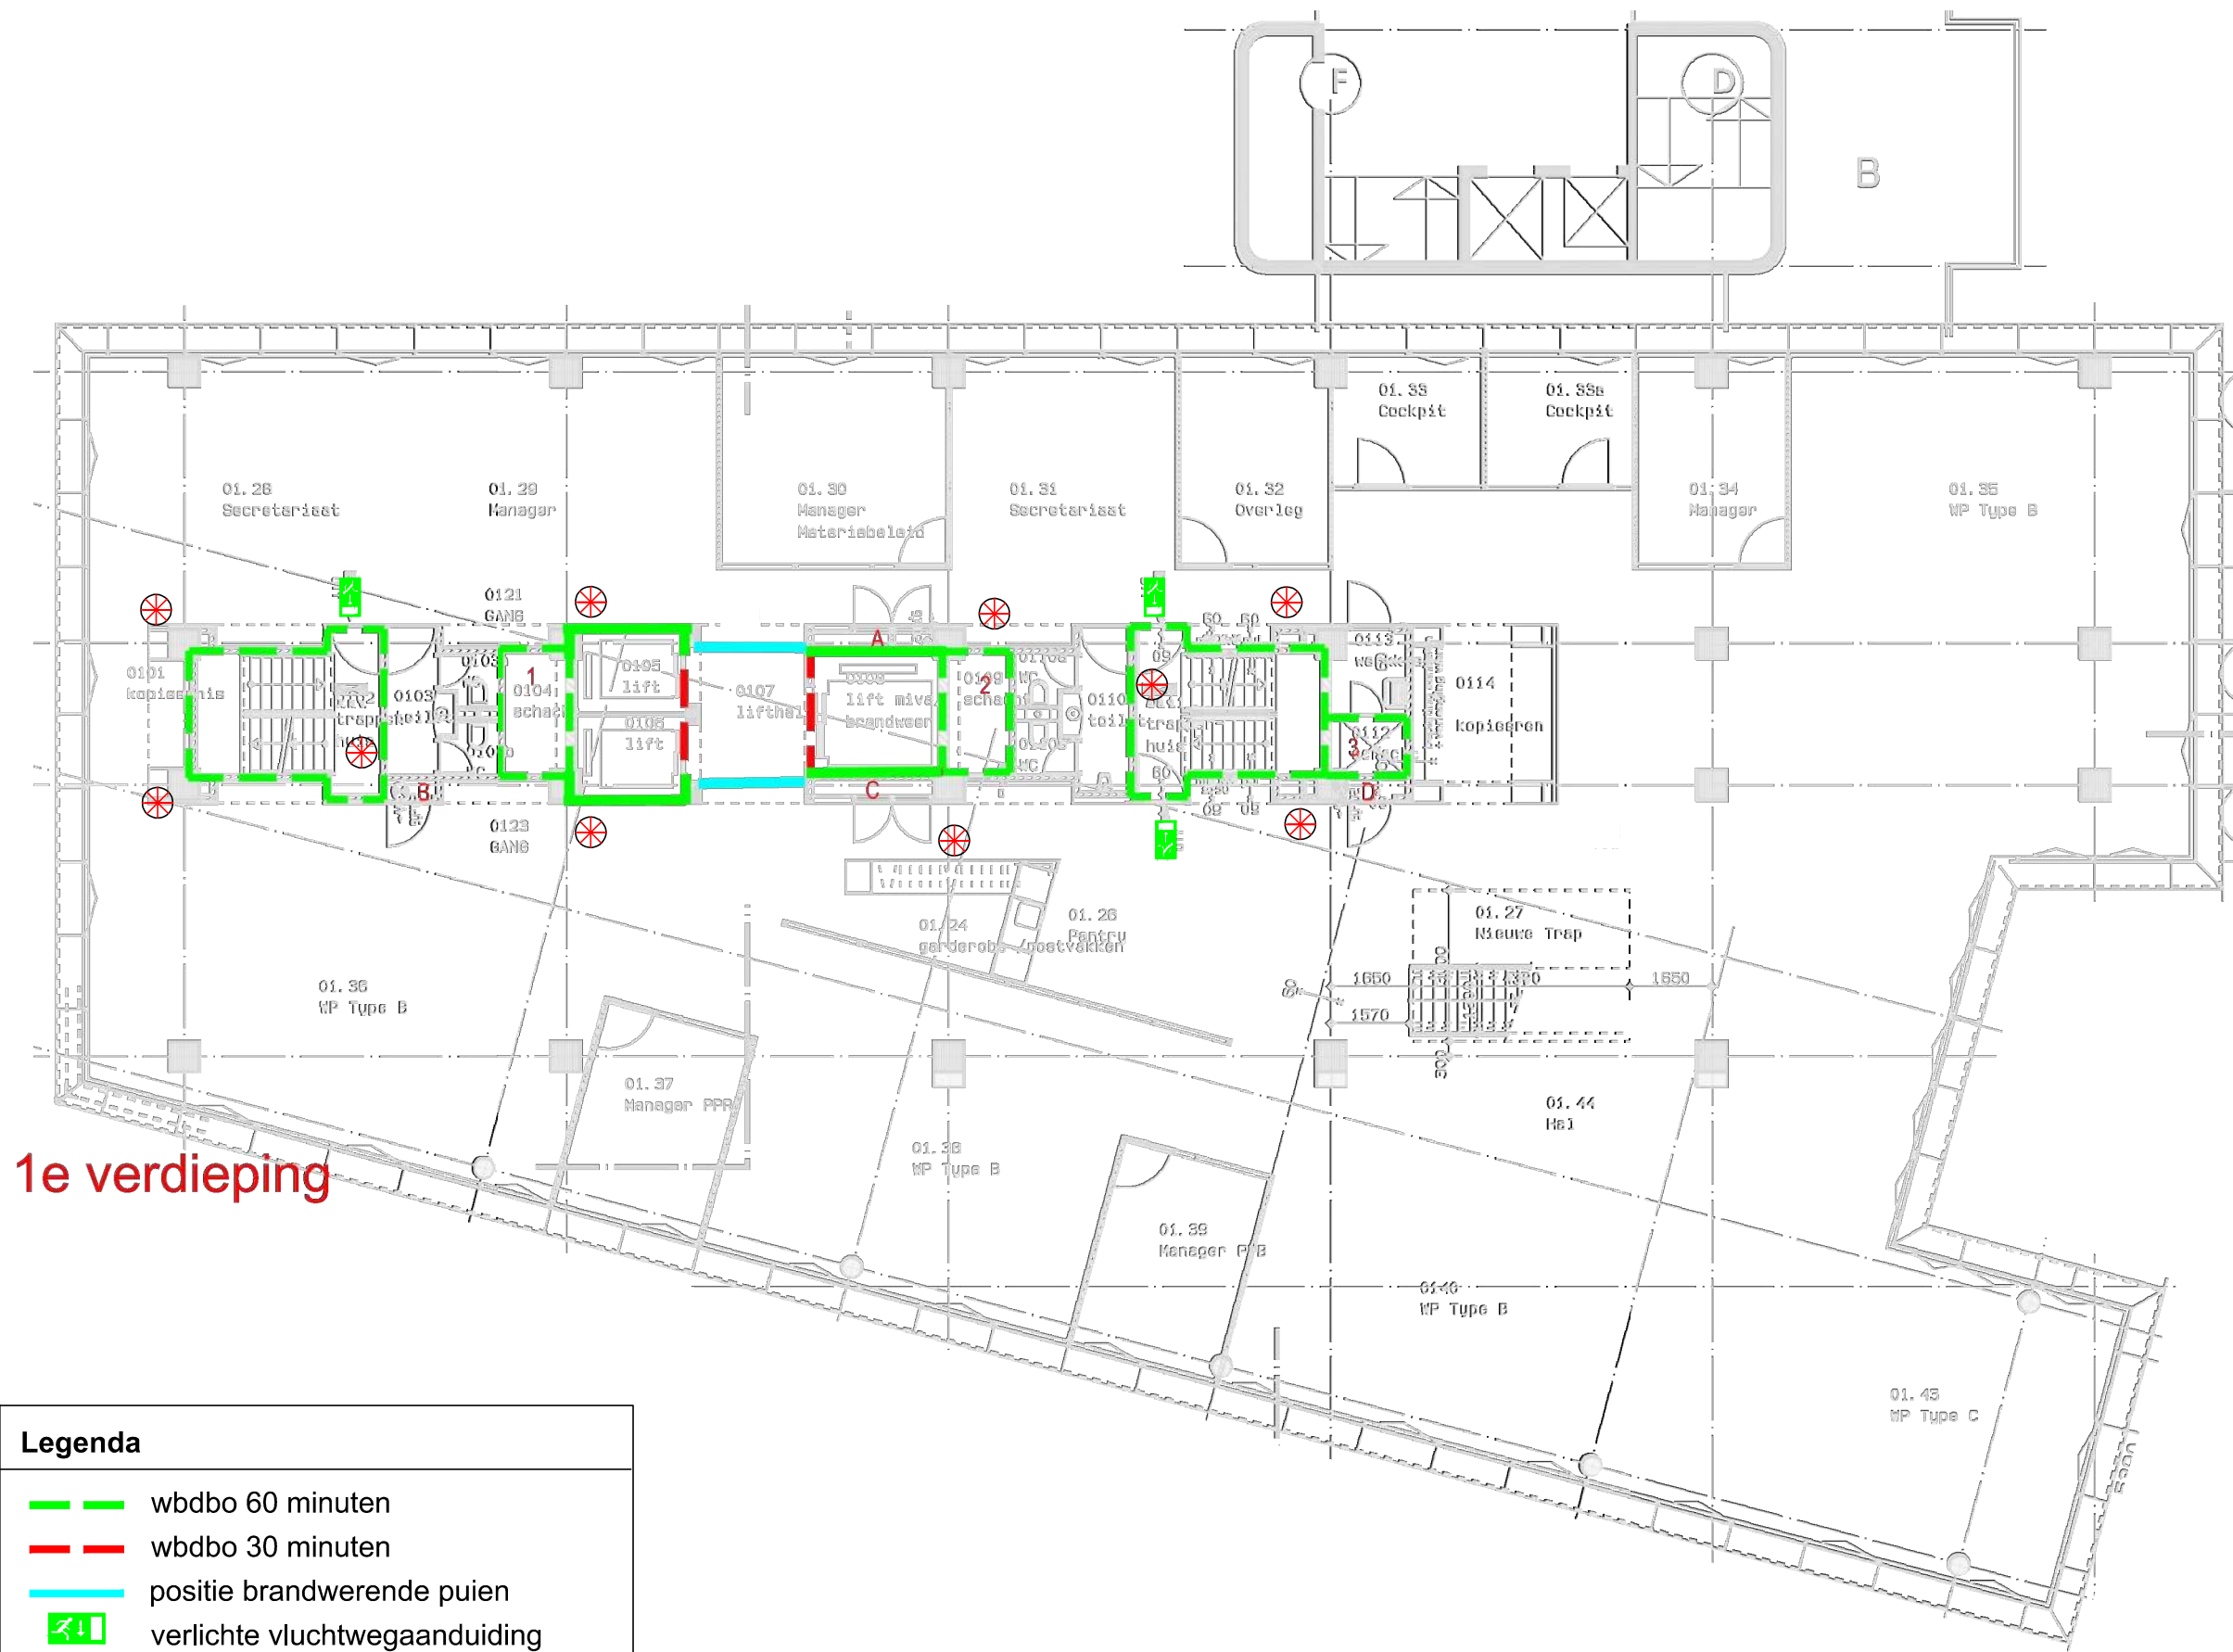

1e verdieping



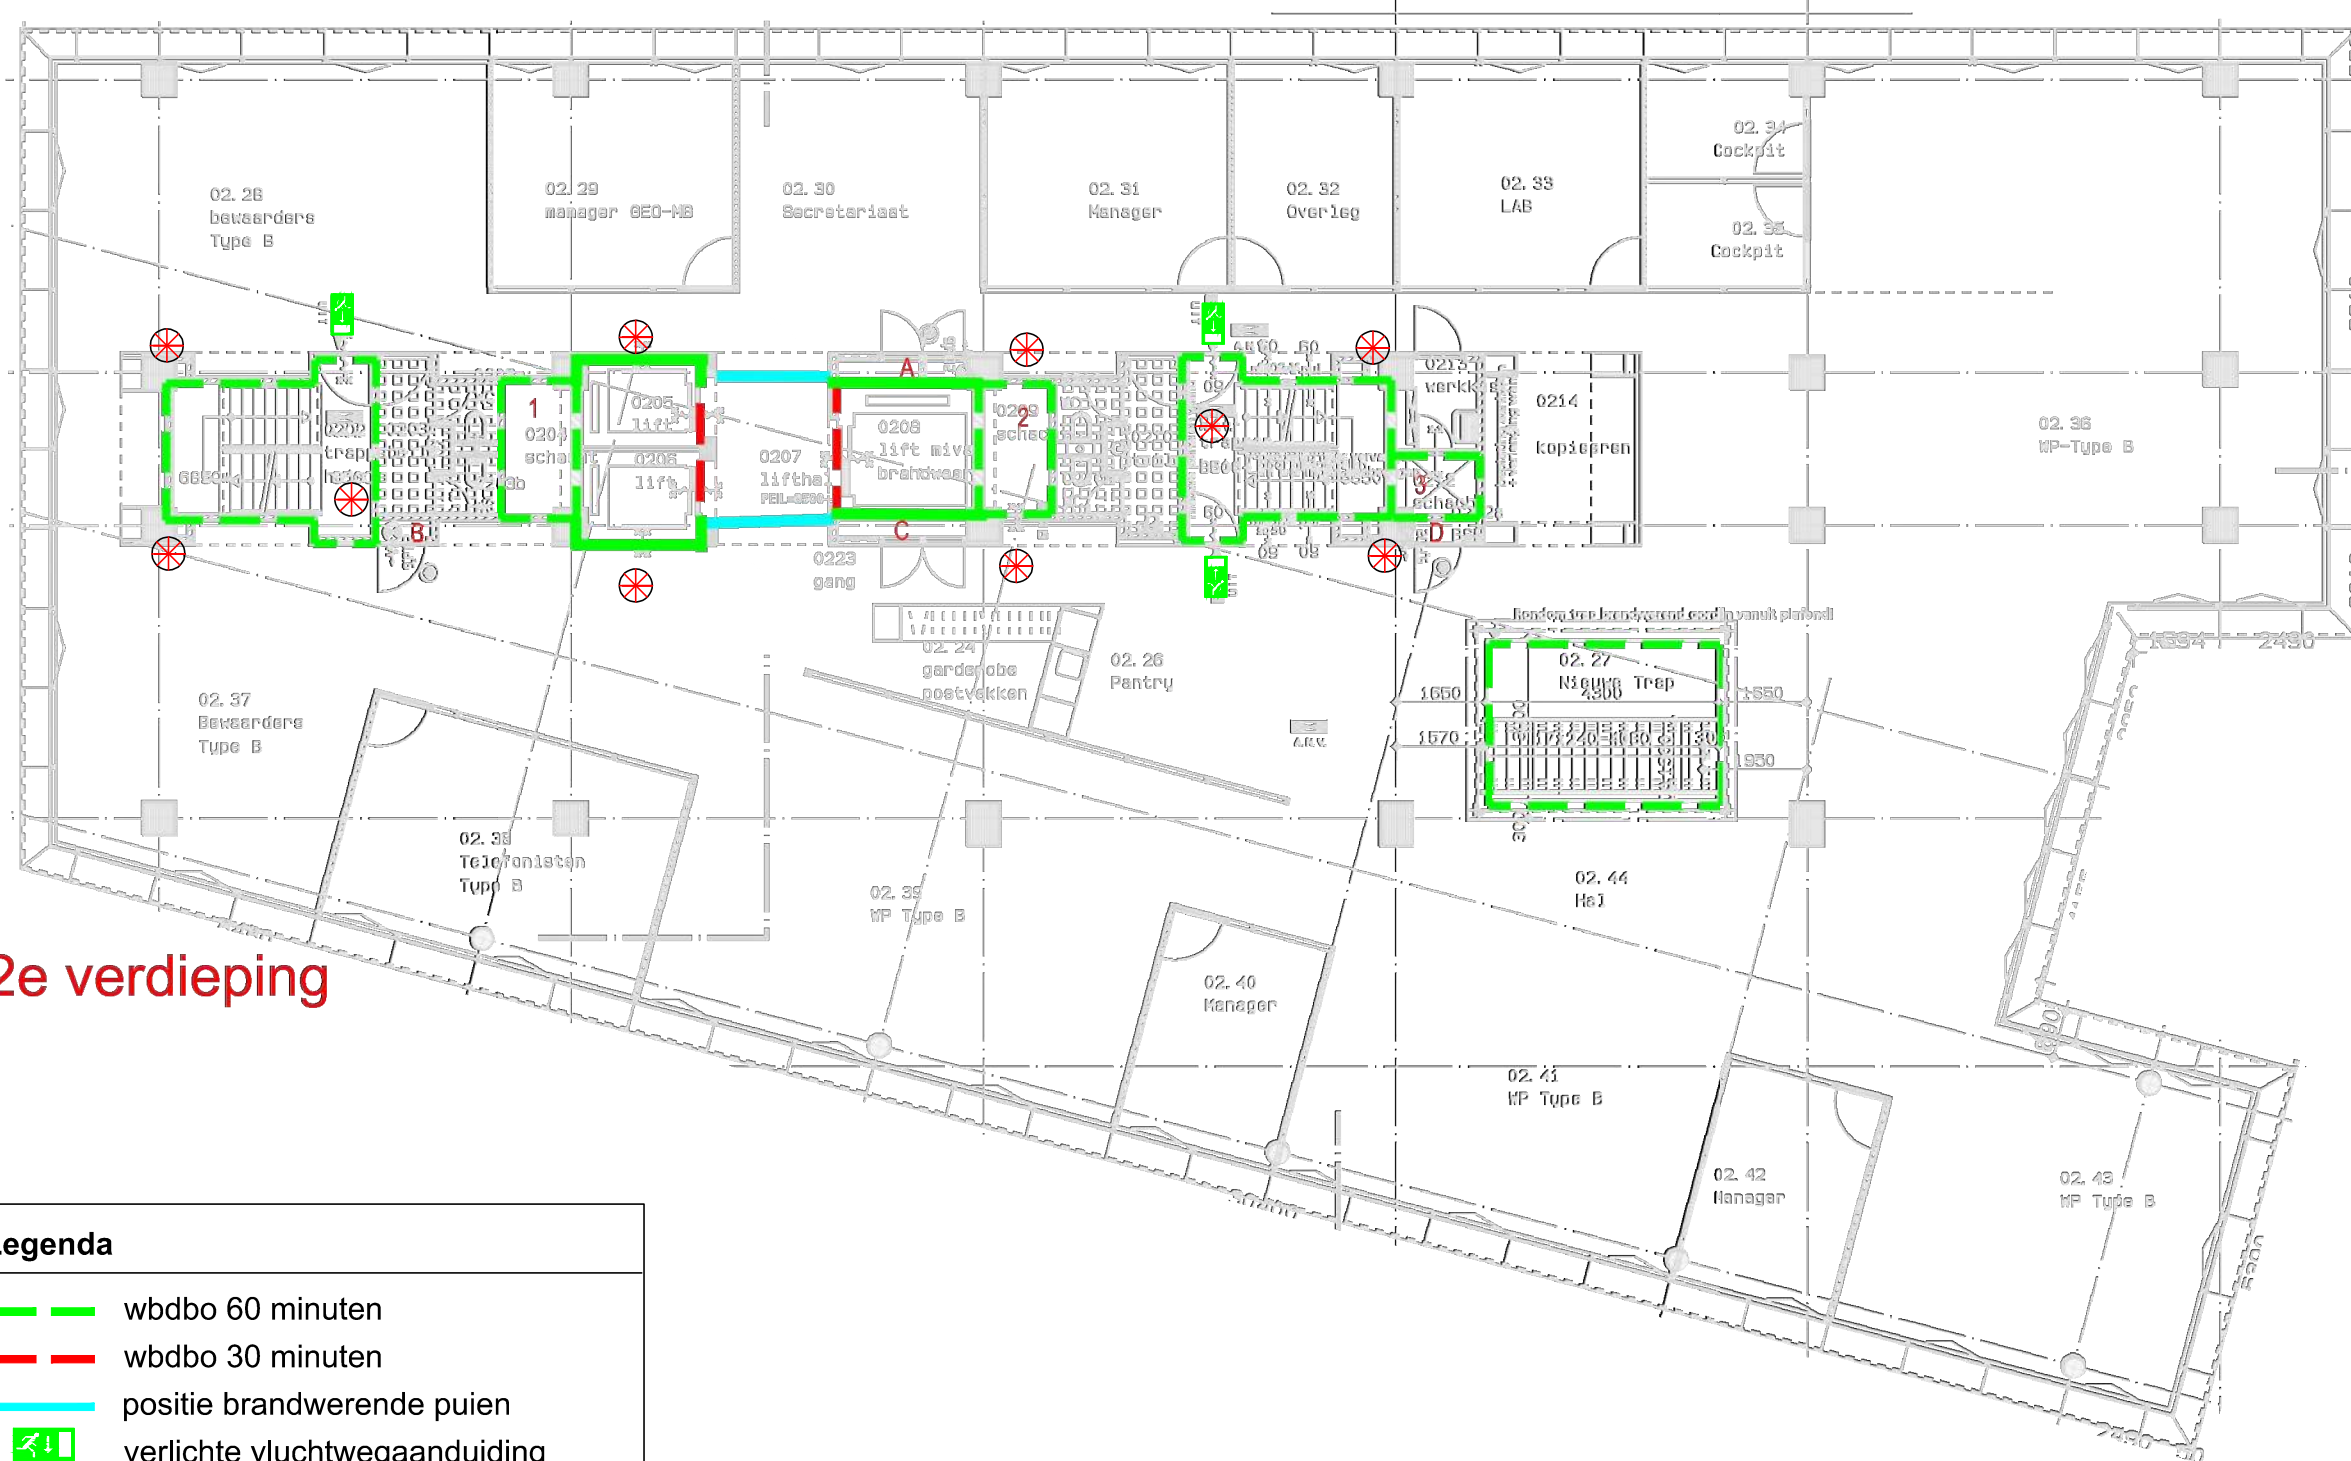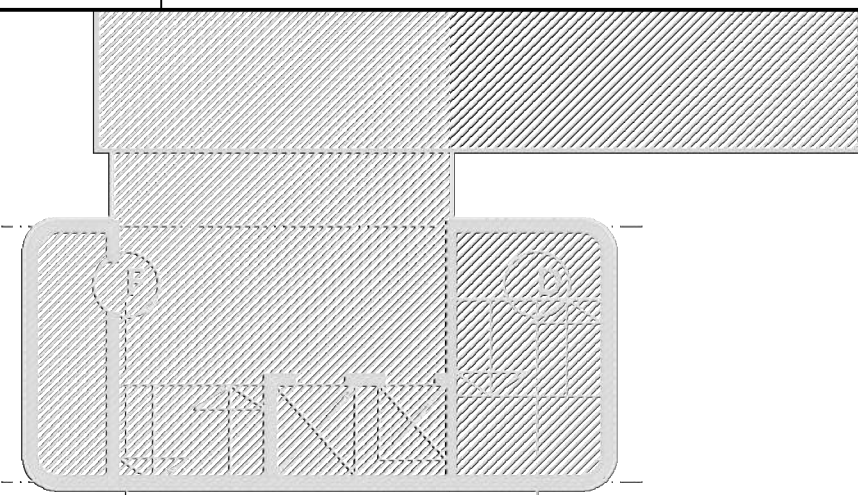


Legenda


- ▬ wdbbo 60 minuten
- ▬ wdbbo 30 minuten
- ▬ positie brandwerende puien
- ☑ verlichte vluchtwegaanduiding
- ⊗ noodverlichting



2e verdieping

Legenda


-  wdbbo 60 minuten
-  wdbbo 30 minuten
-  positie brandwerende puien
-  verlichte vluchtwegaanduiding
-  noodverlichting

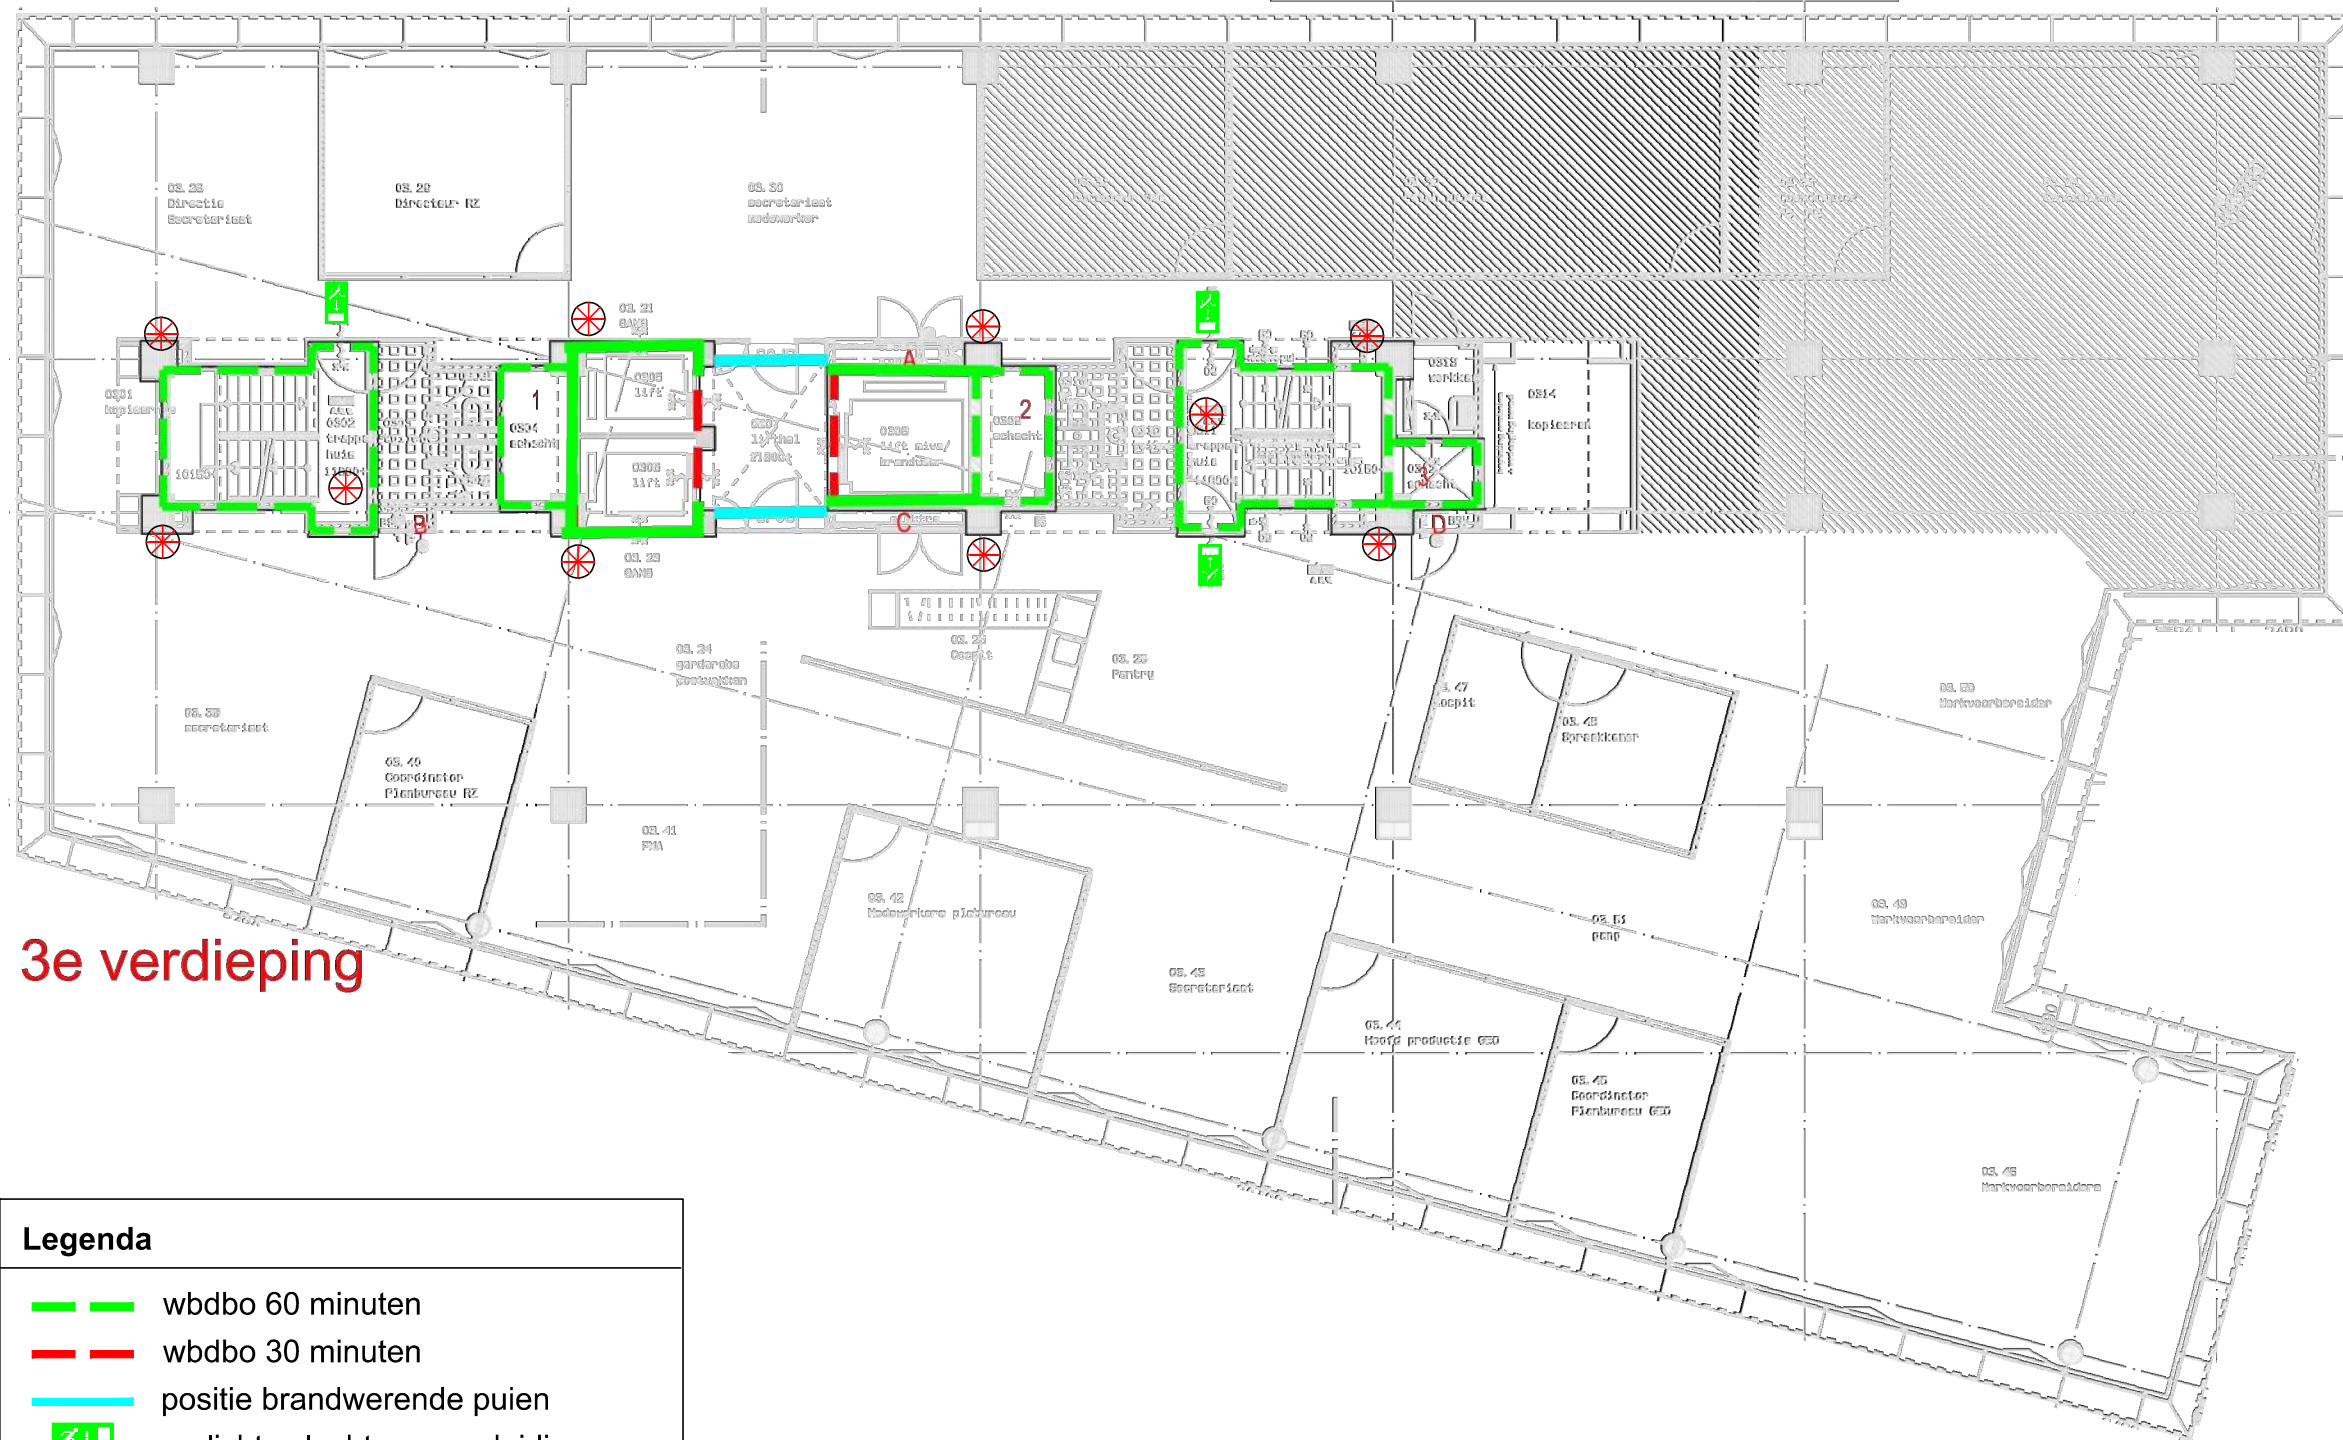

3e verdieping

Legenda



- ▬ wdbbo 60 minuten
- ▬ wdbbo 30 minuten
- ▬ positie brandwerende puien
- ➔ verlichte vluchtwegaanduiding
- ⊗ noodverlichting

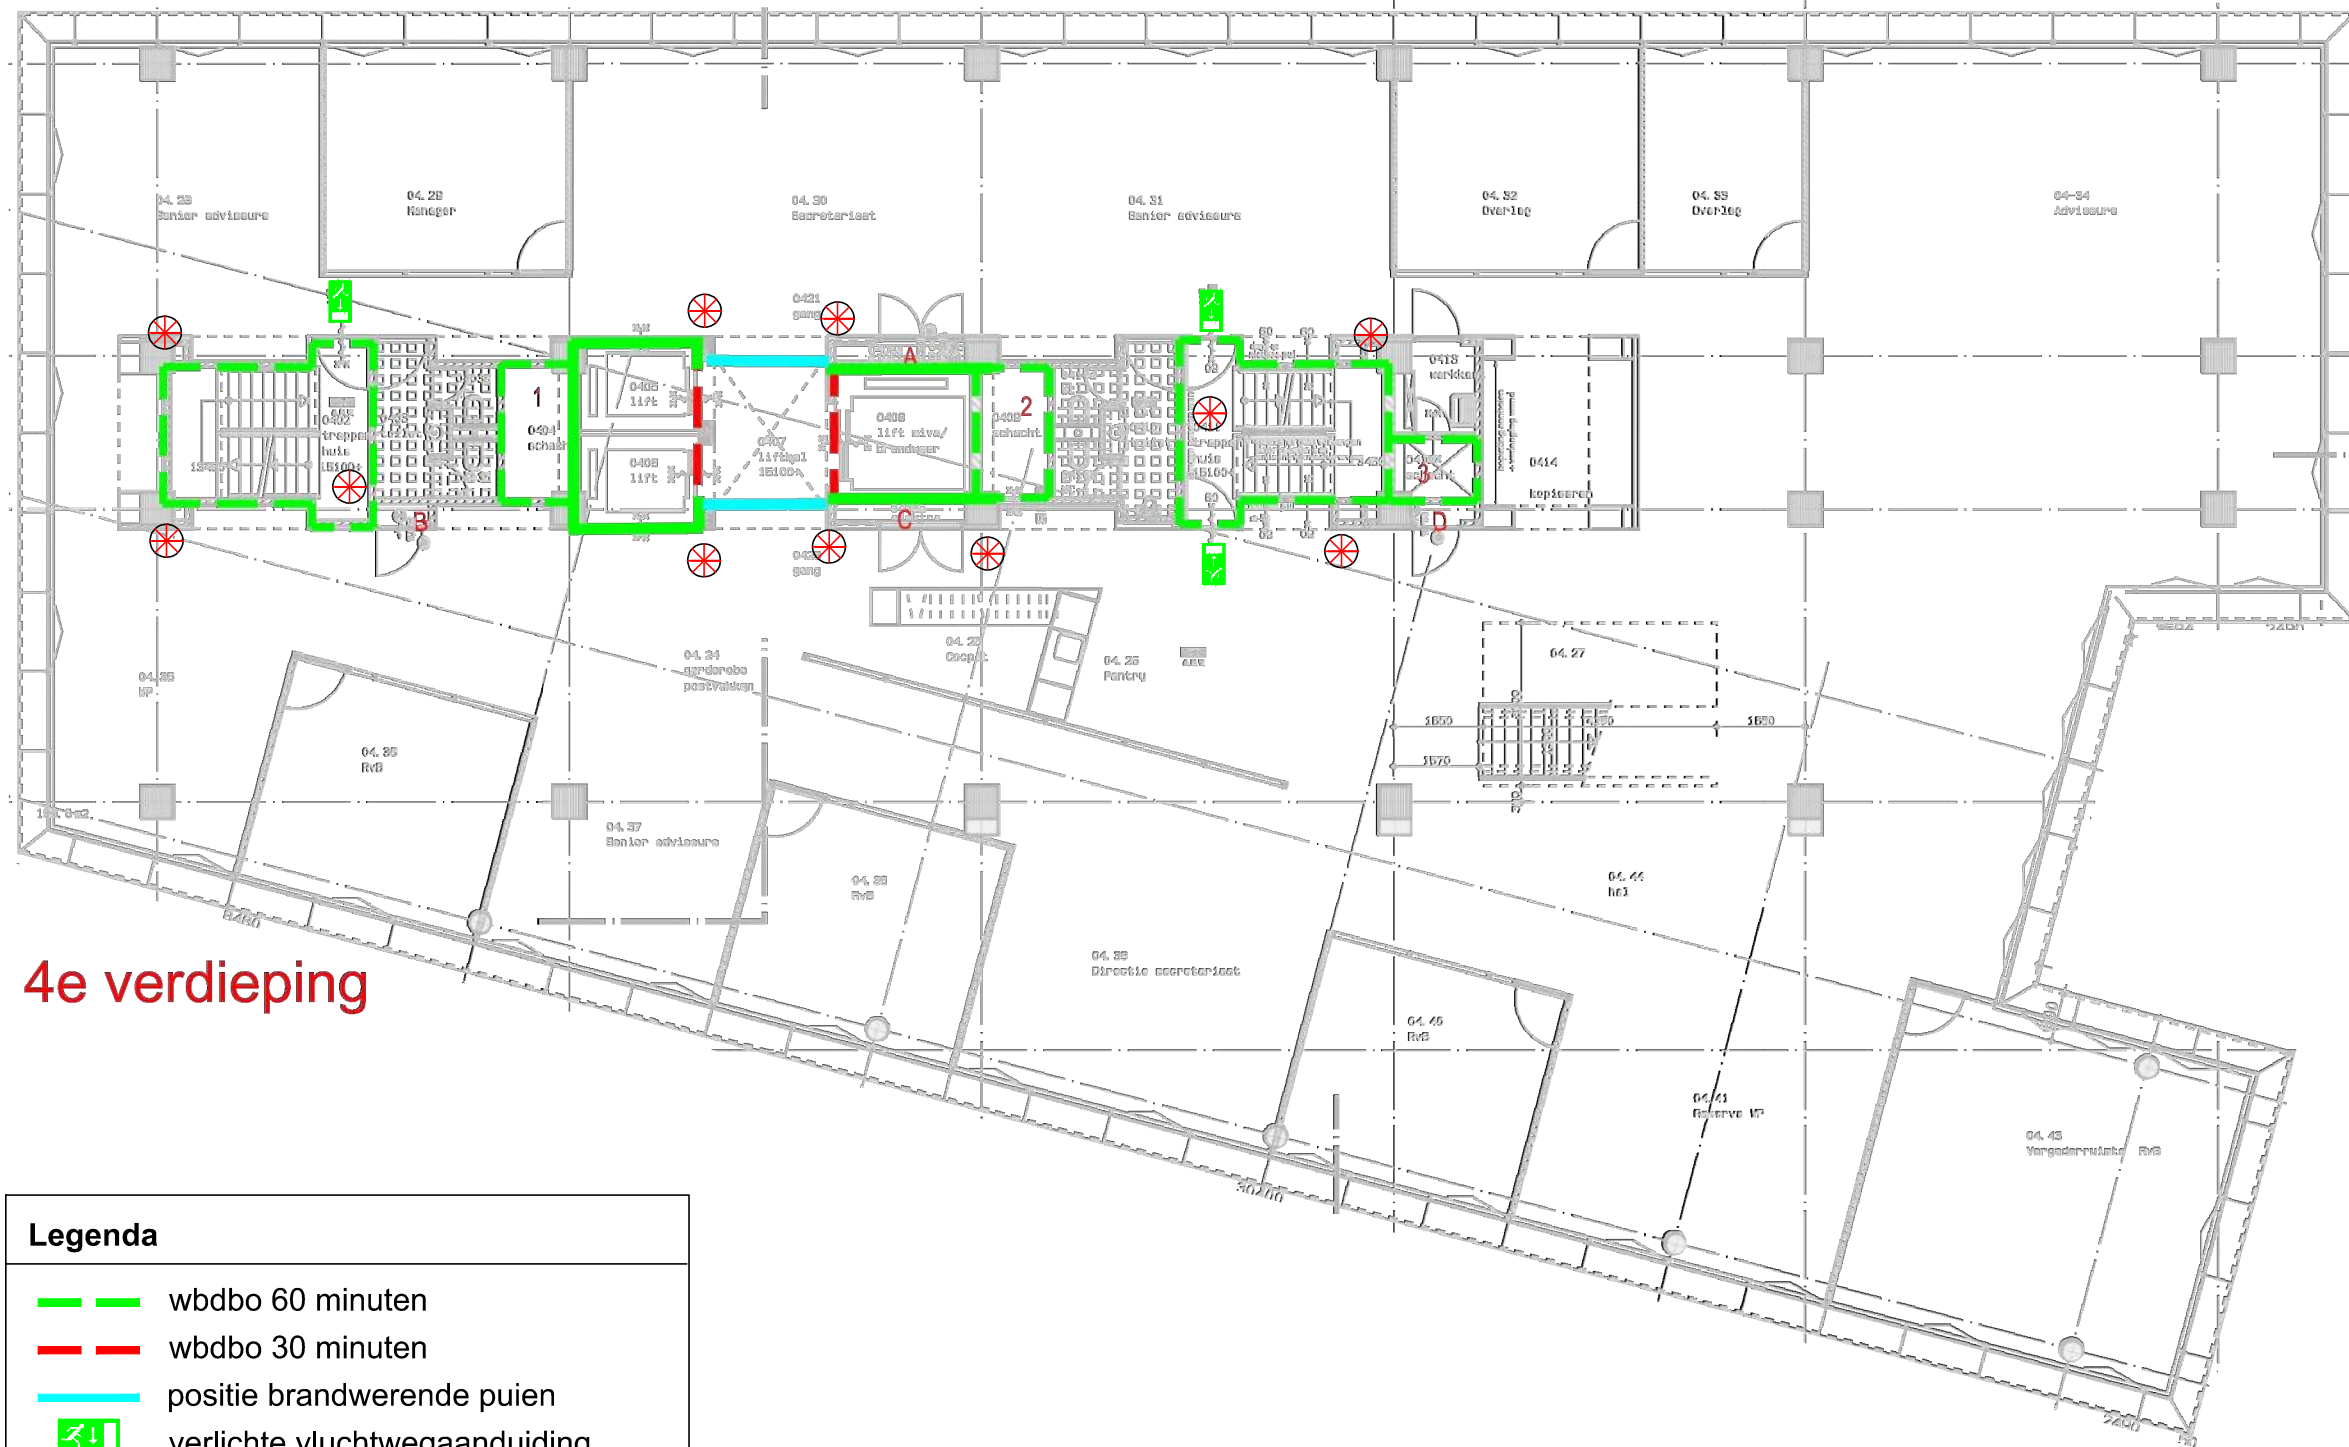

4e verdieping

Legenda


- ▬ wdbbo 60 minuten
- ▬ wdbbo 30 minuten
- ▬ positie brandwerende puien
- ➔ verlichte vluchtwegaanduiding
- ⊗ noodverlichting

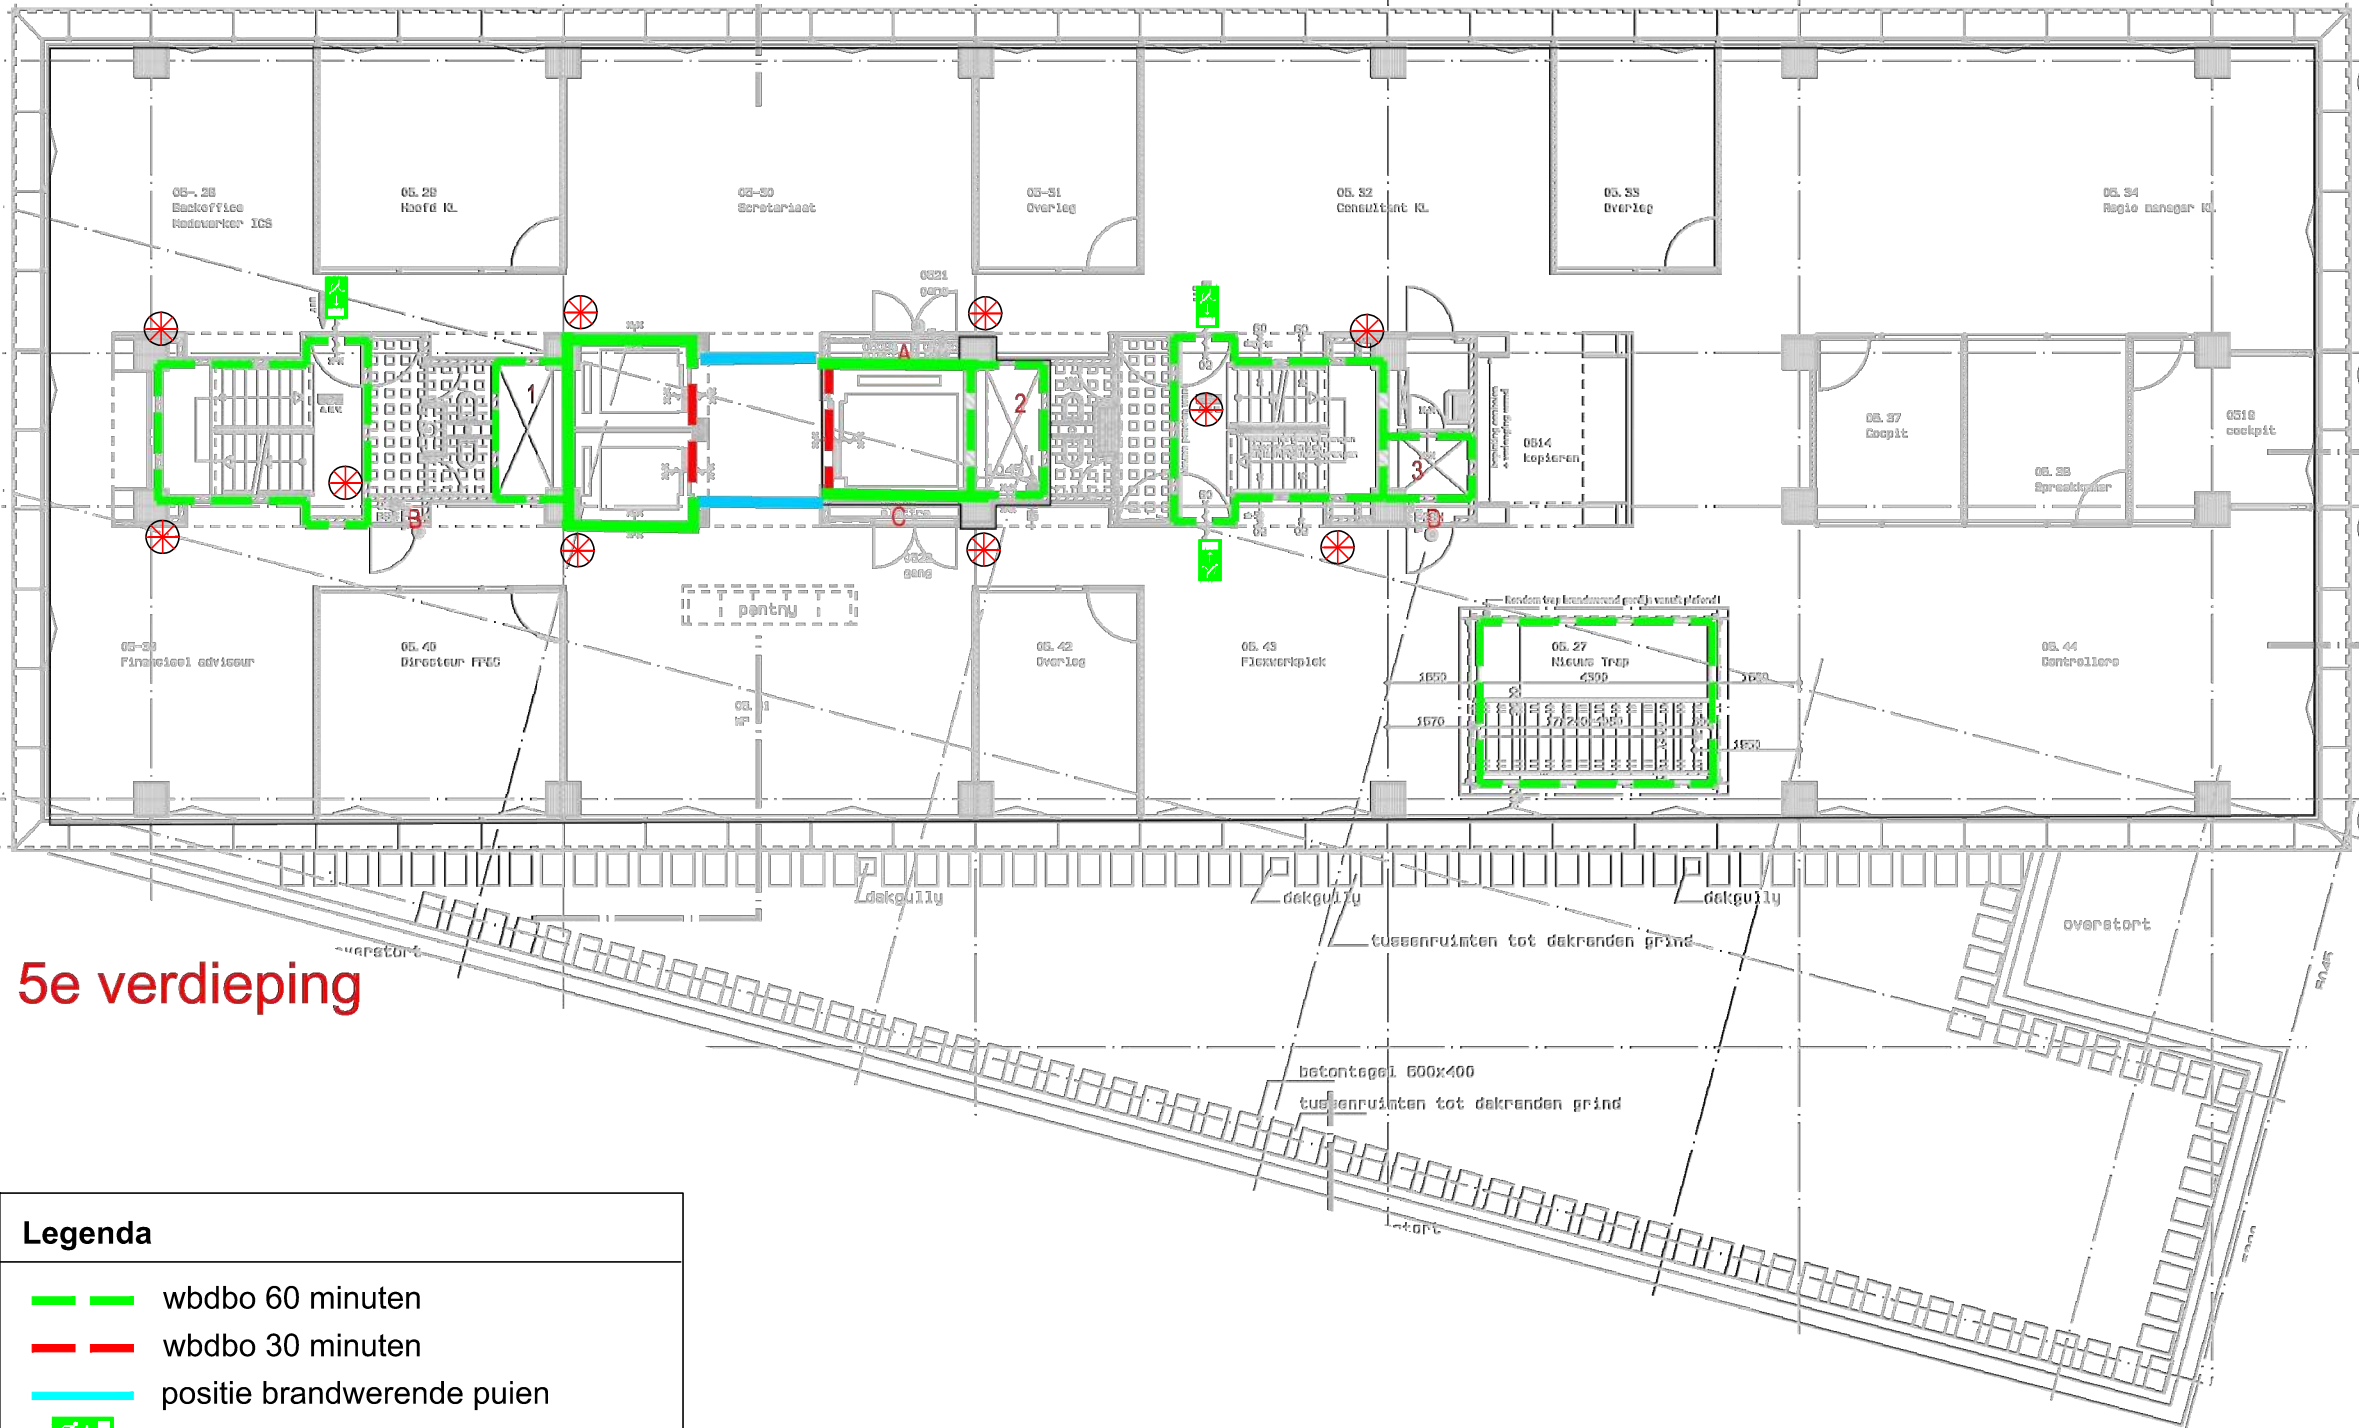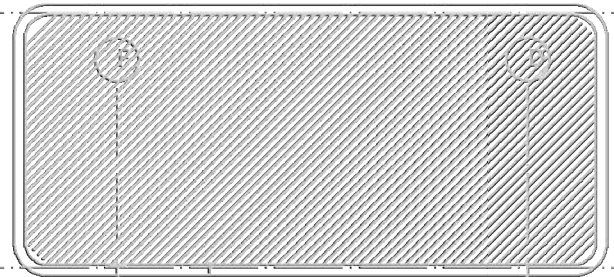

5e verdieping



Legenda

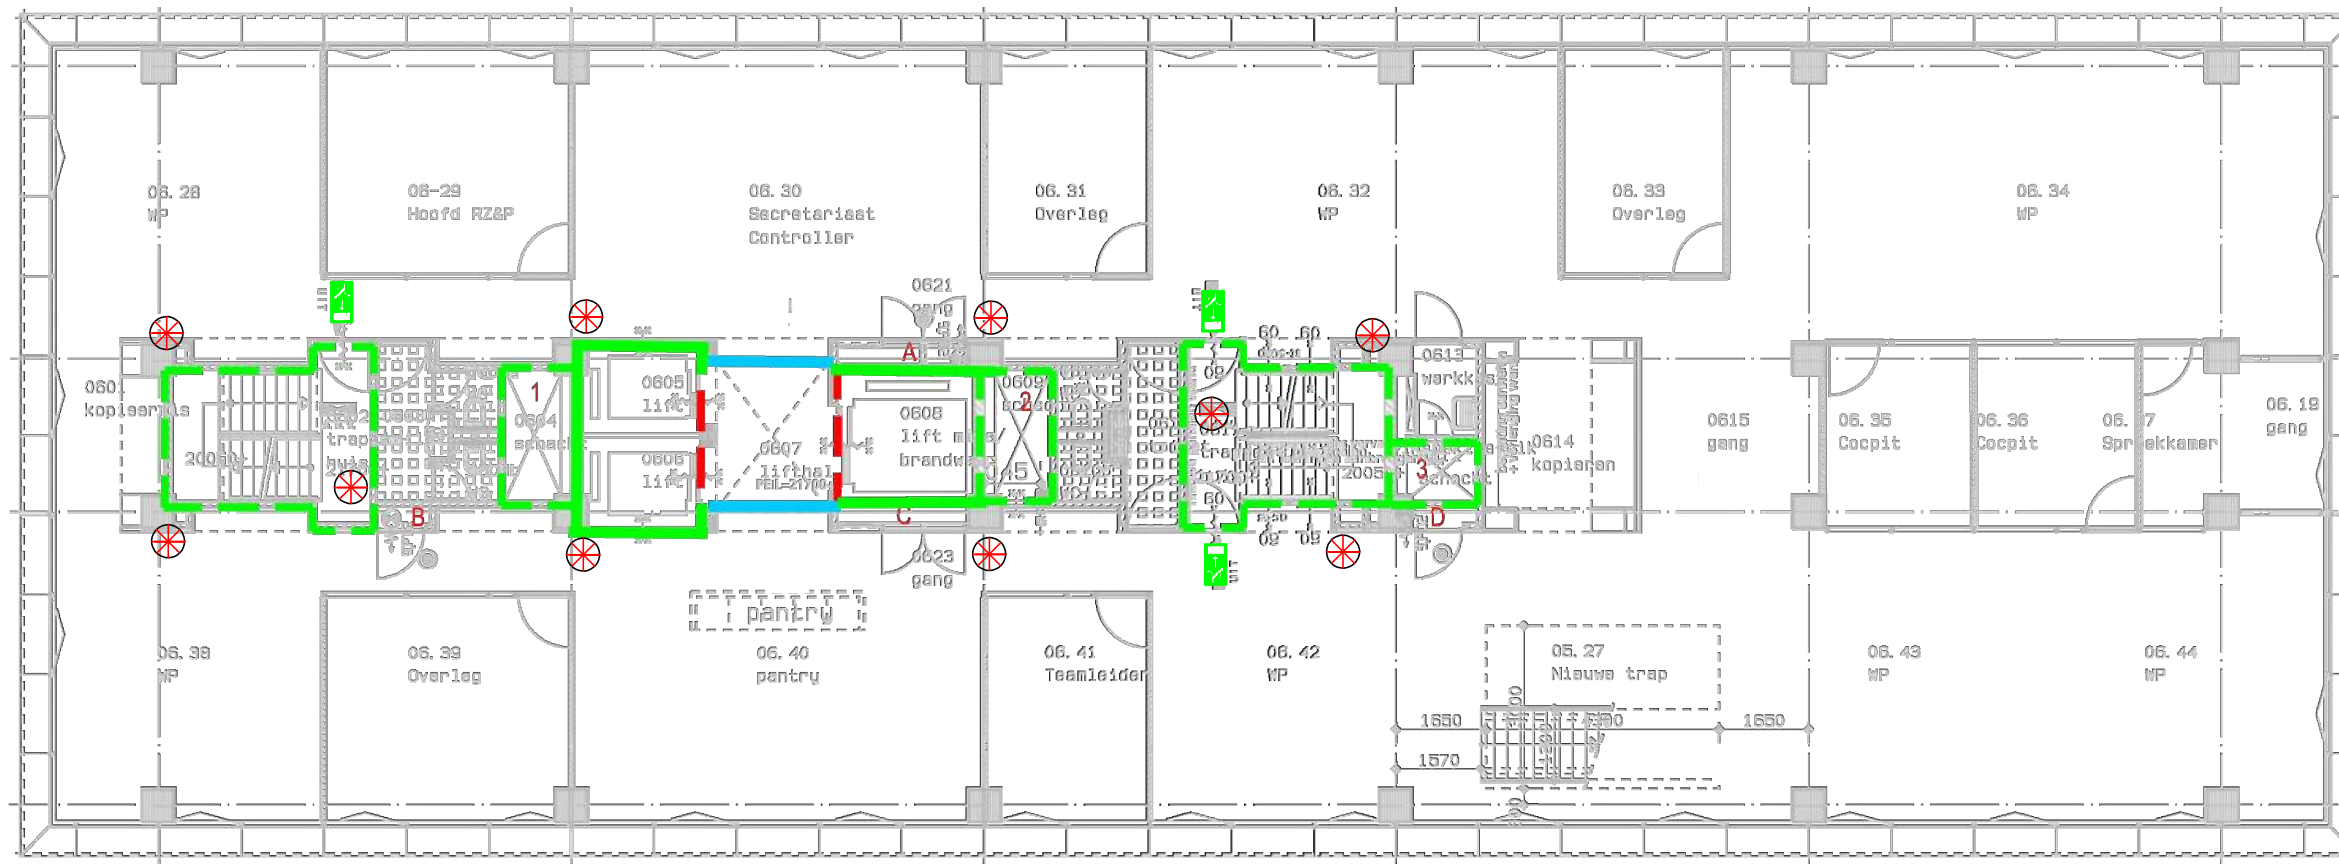
- wdbbo 60 minuten
- wdbbo 30 minuten
- positie brandwerende puien
- verlichte vluchtwegaanduiding
- noodverlichting








6e verdieping

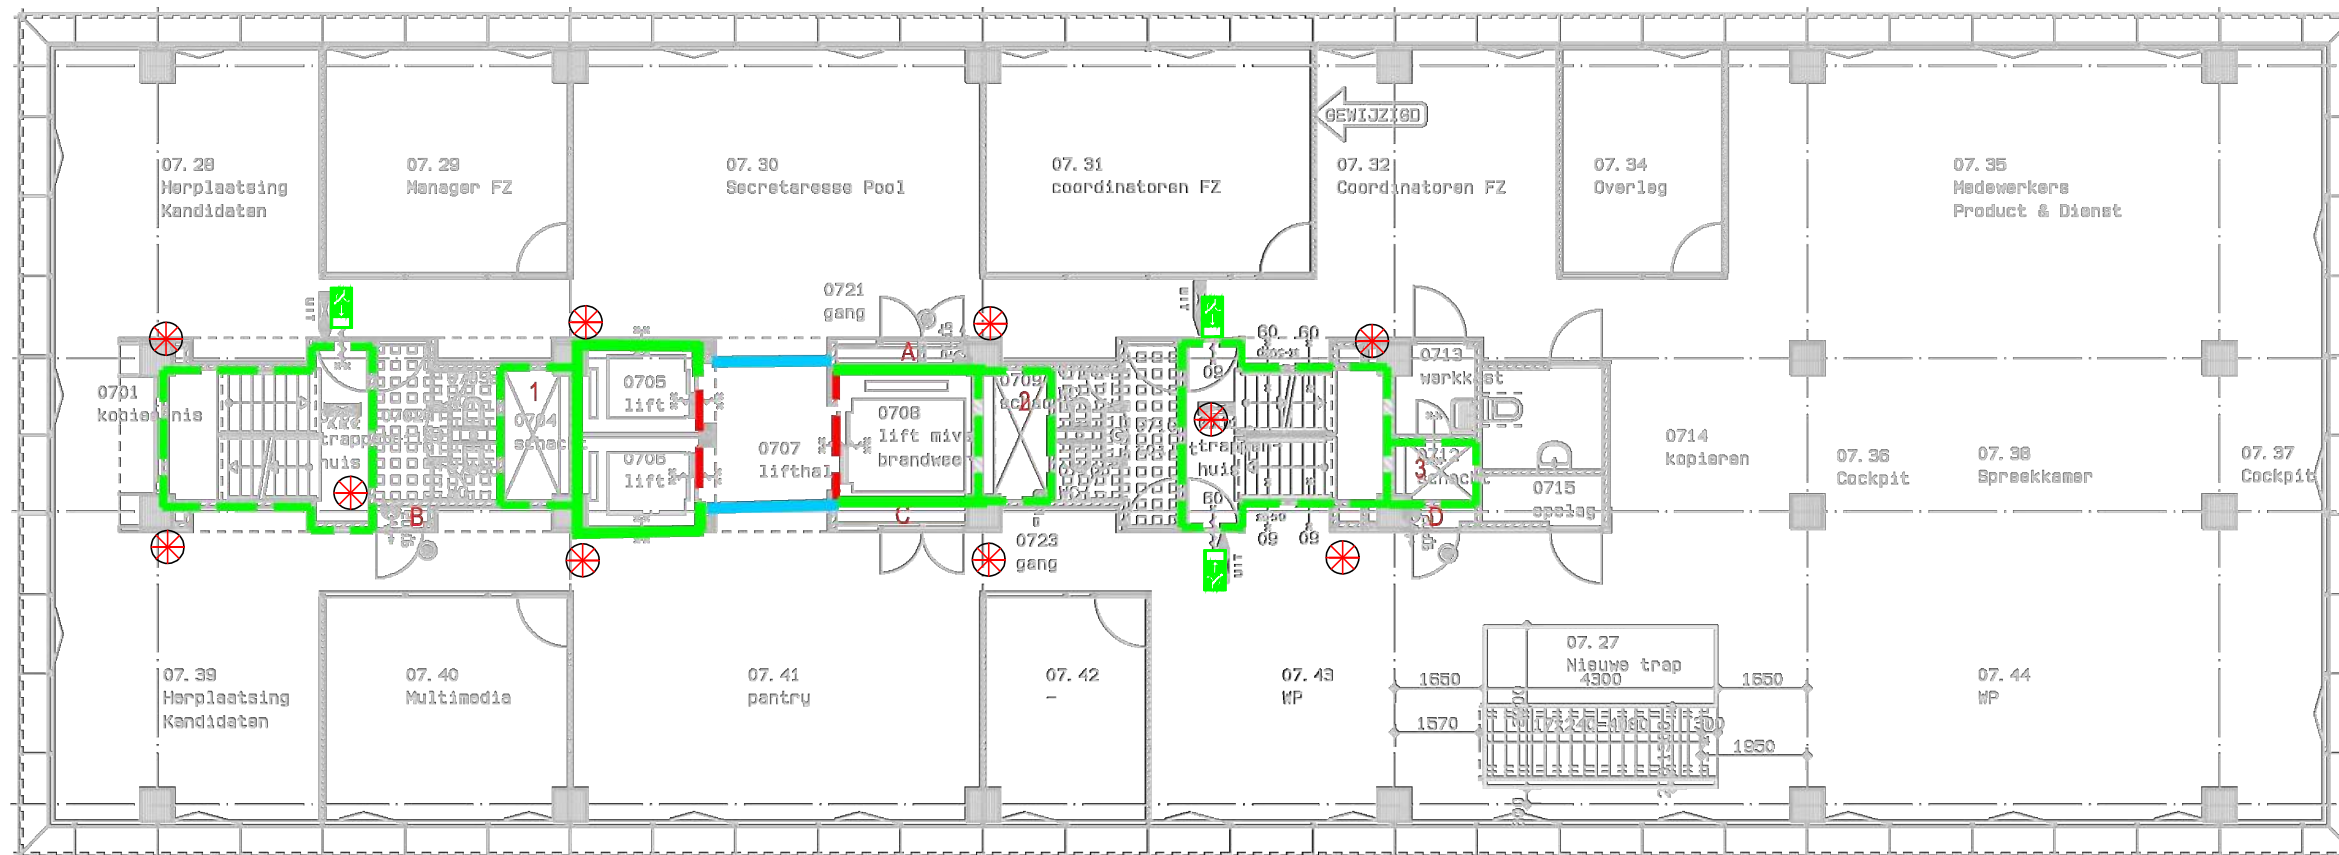
Legenda

- wdbbo 60 minuten
- wdbbo 30 minuten
- positie brandwerende pui
-  verlichte vluchtwegaanduiding
-  noodverlichting





7e verdieping

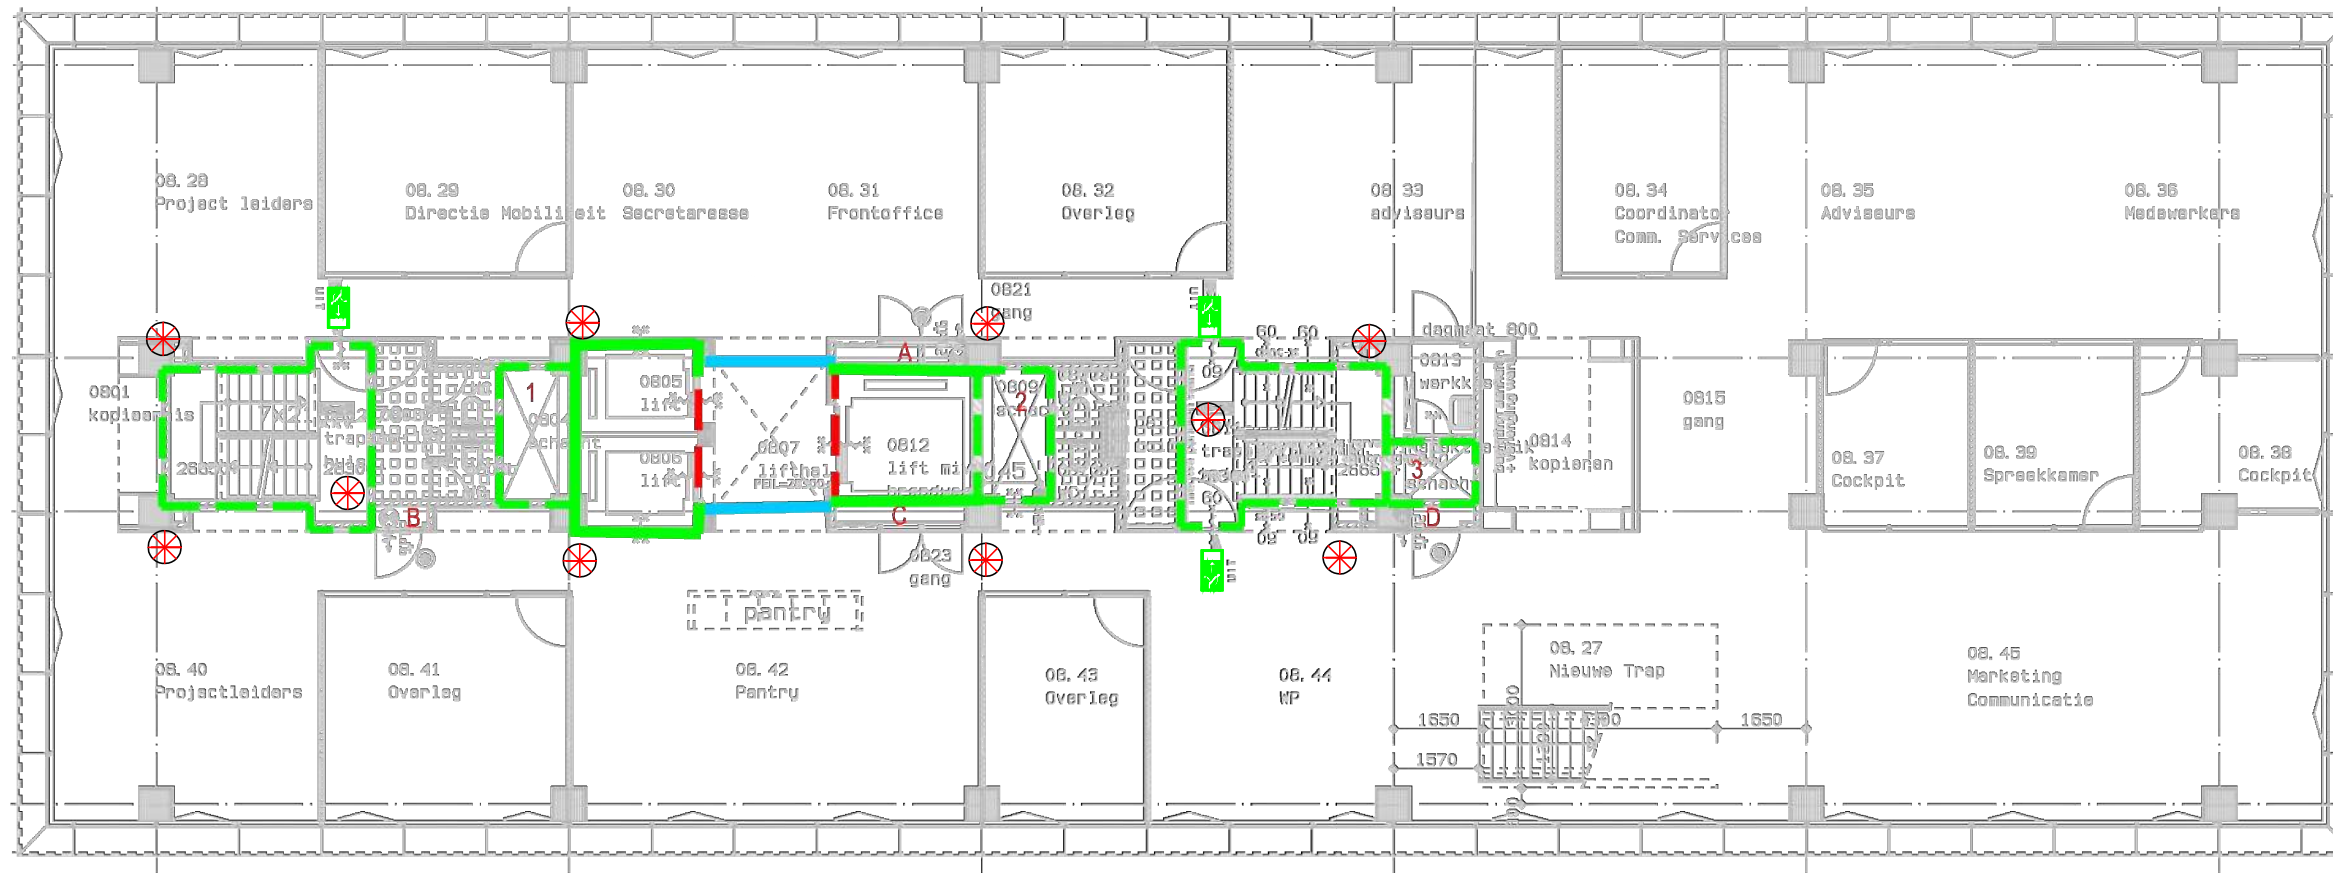
Legenda	
	wdbbo 60 minuten
	wdbbo 30 minuten
	positie brandwerende puien
	verlichte vluchtwegaanduiding
	noodverlichting








8e verdieping

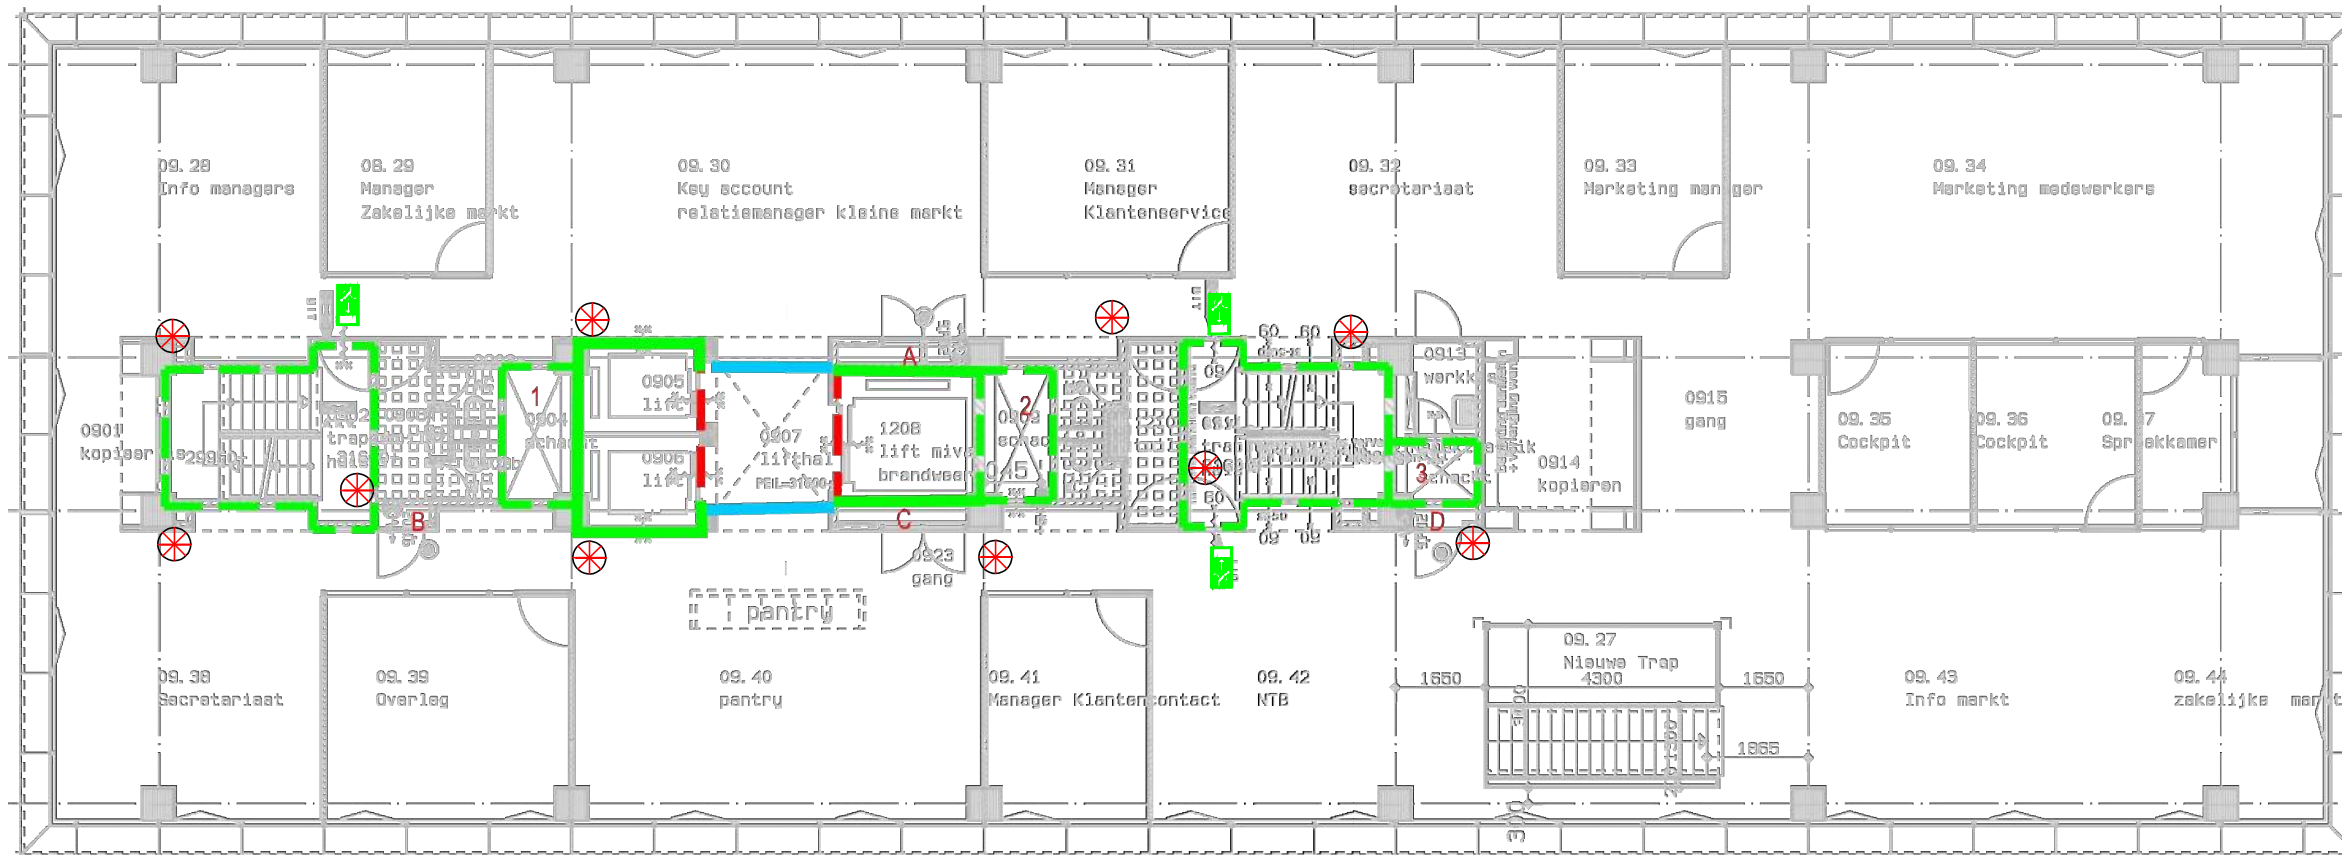
Legenda

- wdbbo 60 minuten
- wdbbo 30 minuten
- positie brandwerende puien
-  verlichte vluchtwegaanduiding
-  noodverlichting



9e verdieping


Legenda	
	wdbbo 60 minuten
	wdbbo 30 minuten
	positie brandwerende pui
	verlichte vluchtwegaanduiding
	noodverlichting

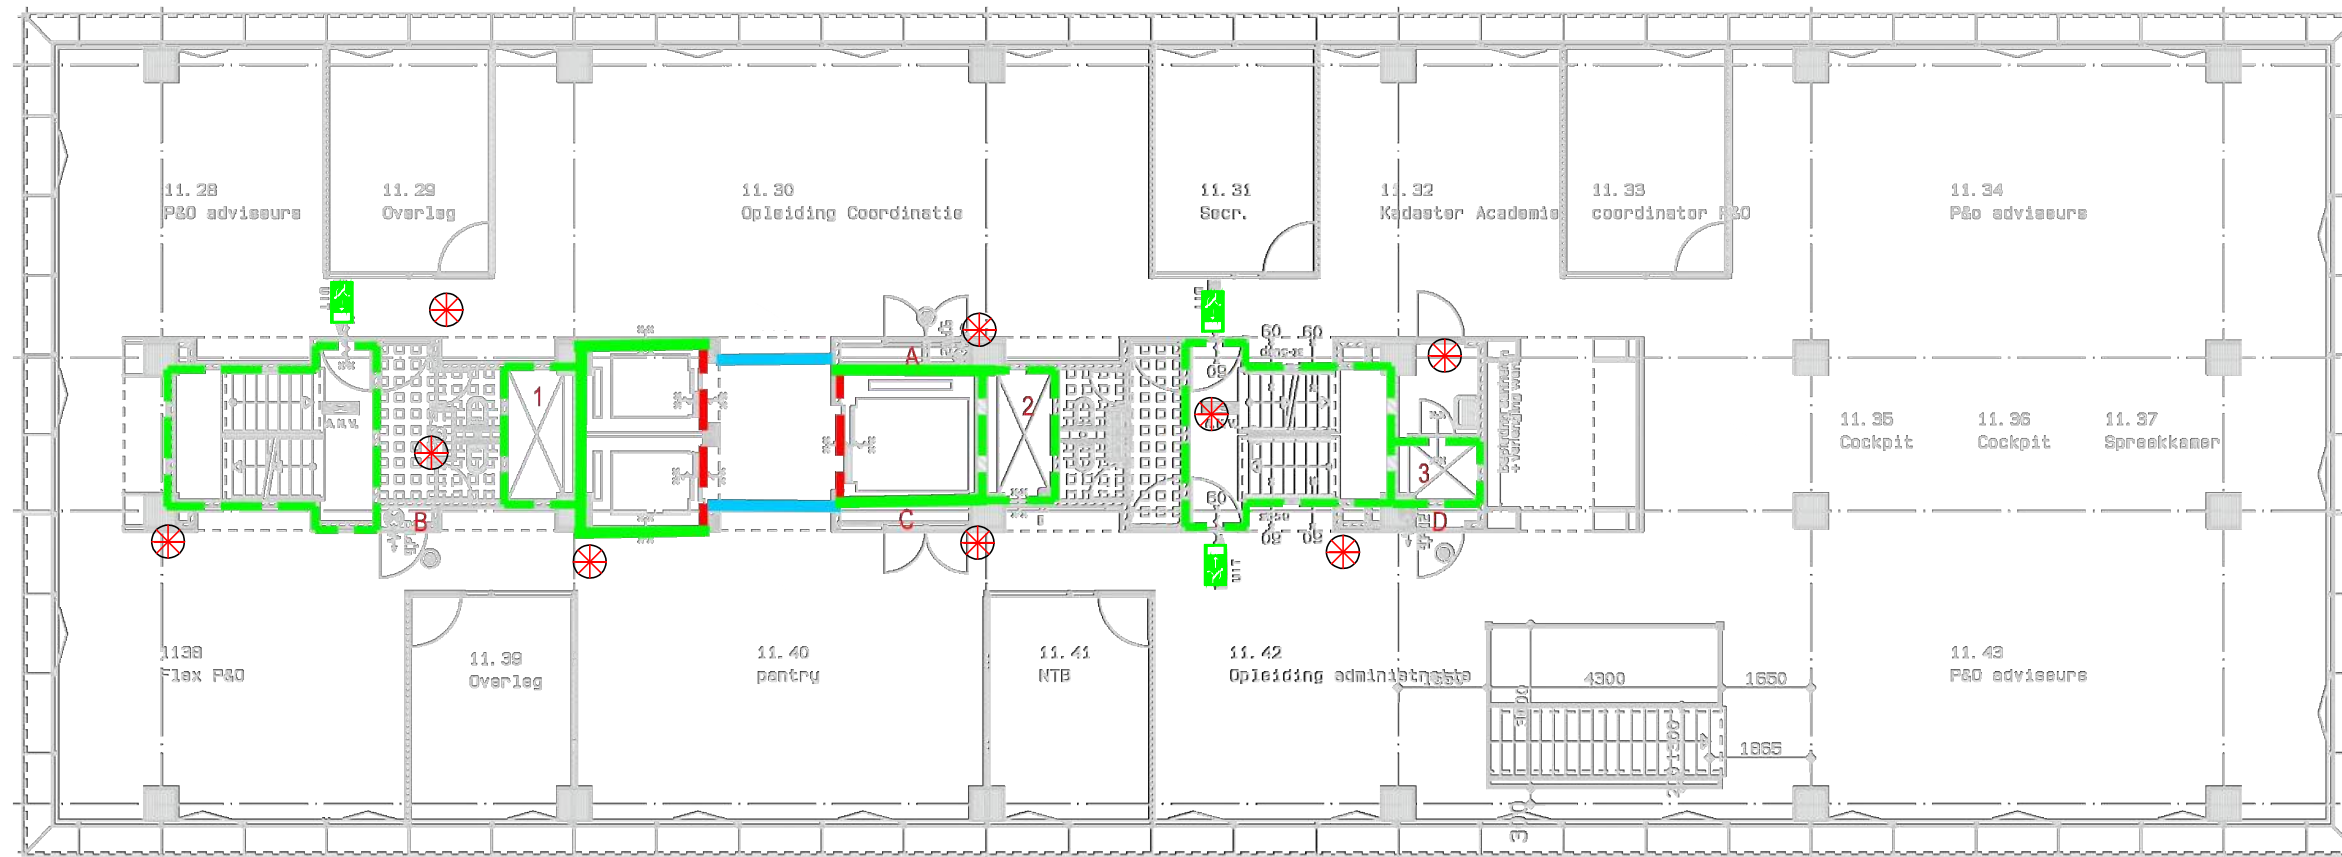

11e verdieping

Legenda


- wdbbo 60 minuten
- wdbbo 30 minuten
- positie brandwerende puien
- verlichte vluchtwegaanduiding
- noodverlichting

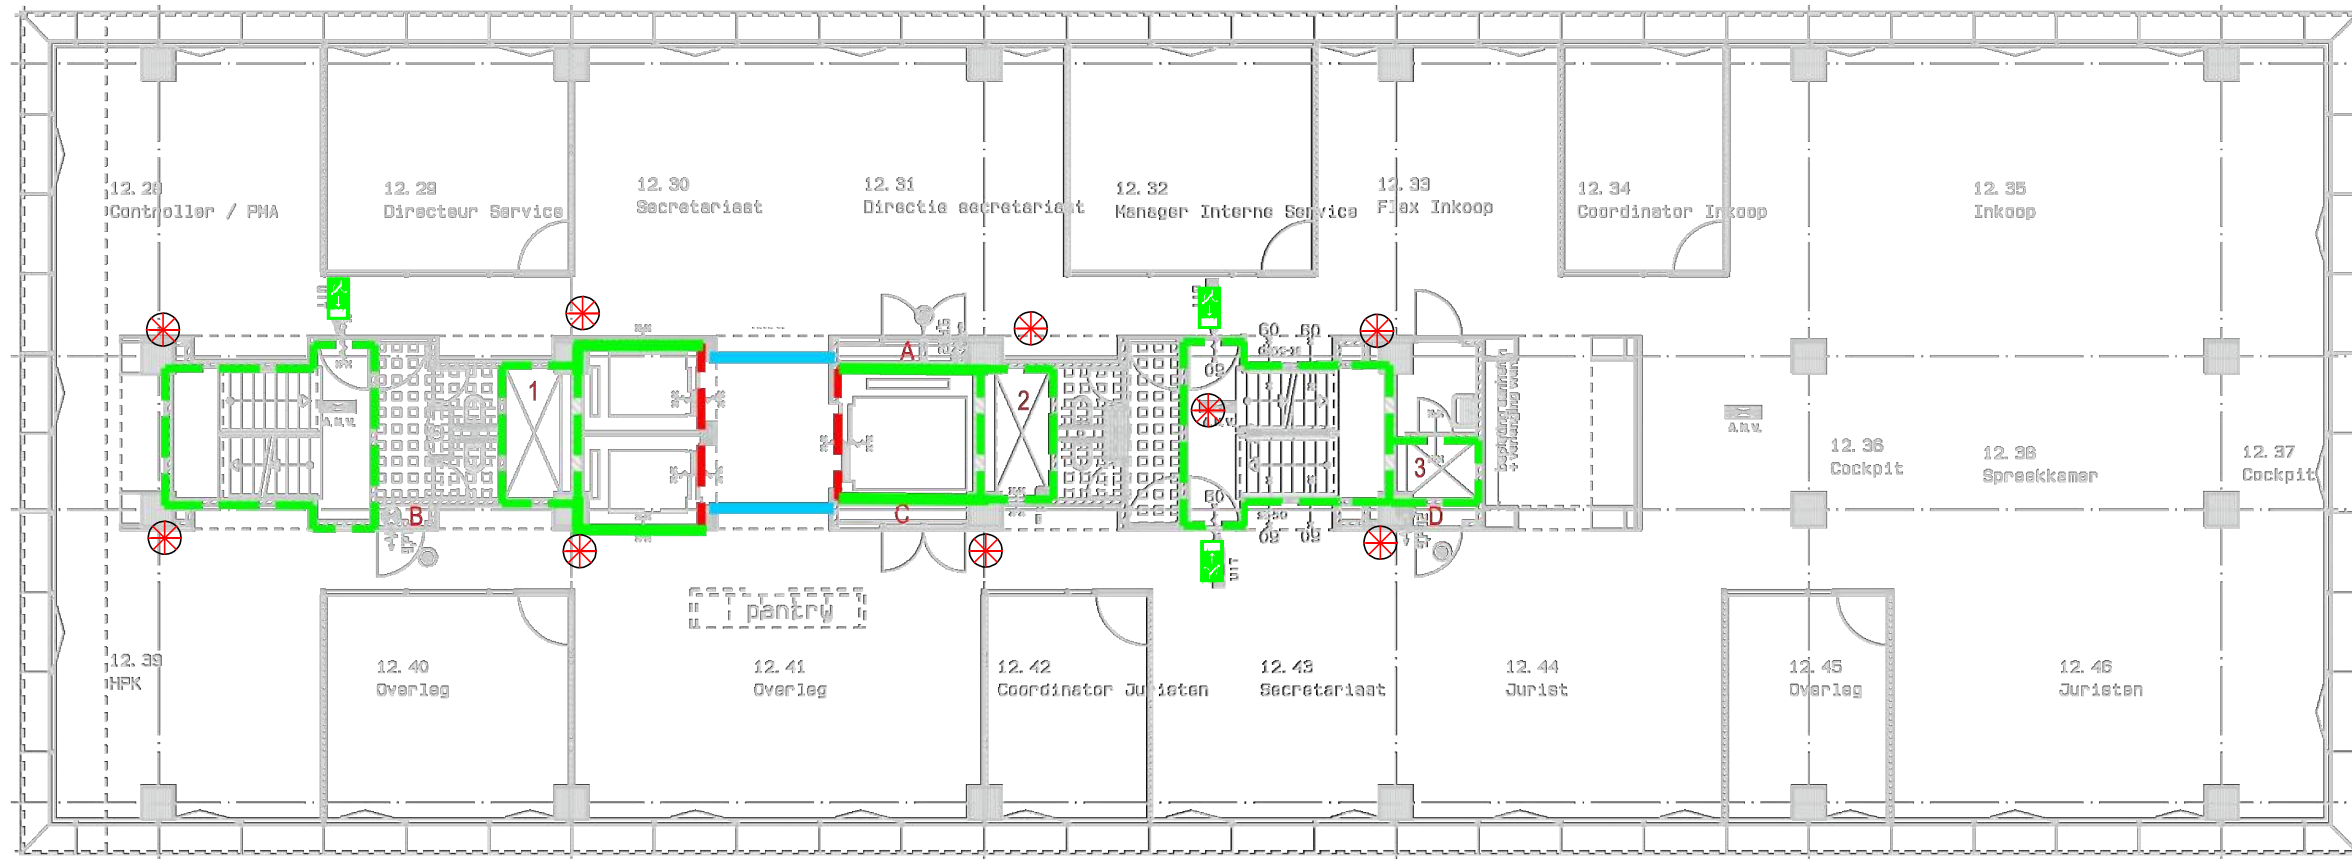






12e verdieping

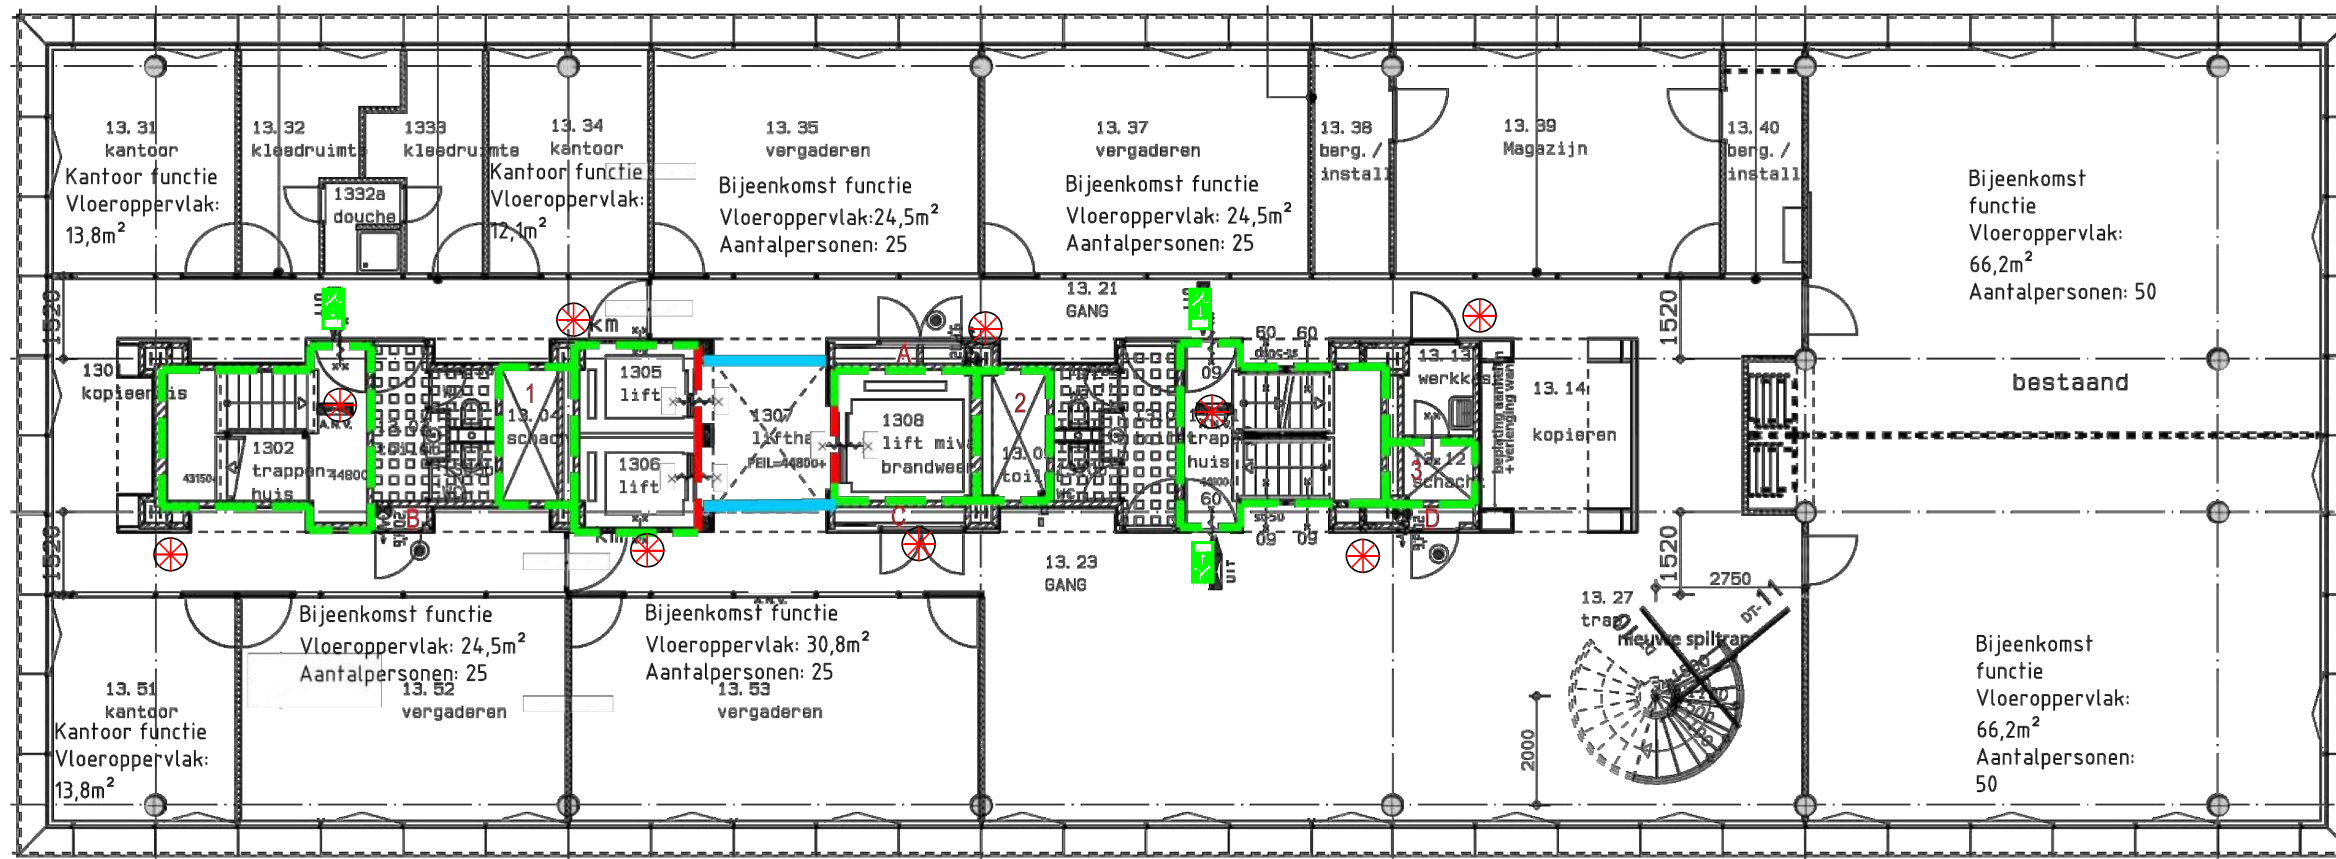
Legenda

- wdbbo 60 minuten
- wdbbo 30 minuten
- positie brandwerende puien
- verlichte vluchtwegaanduiding
- noodverlichting





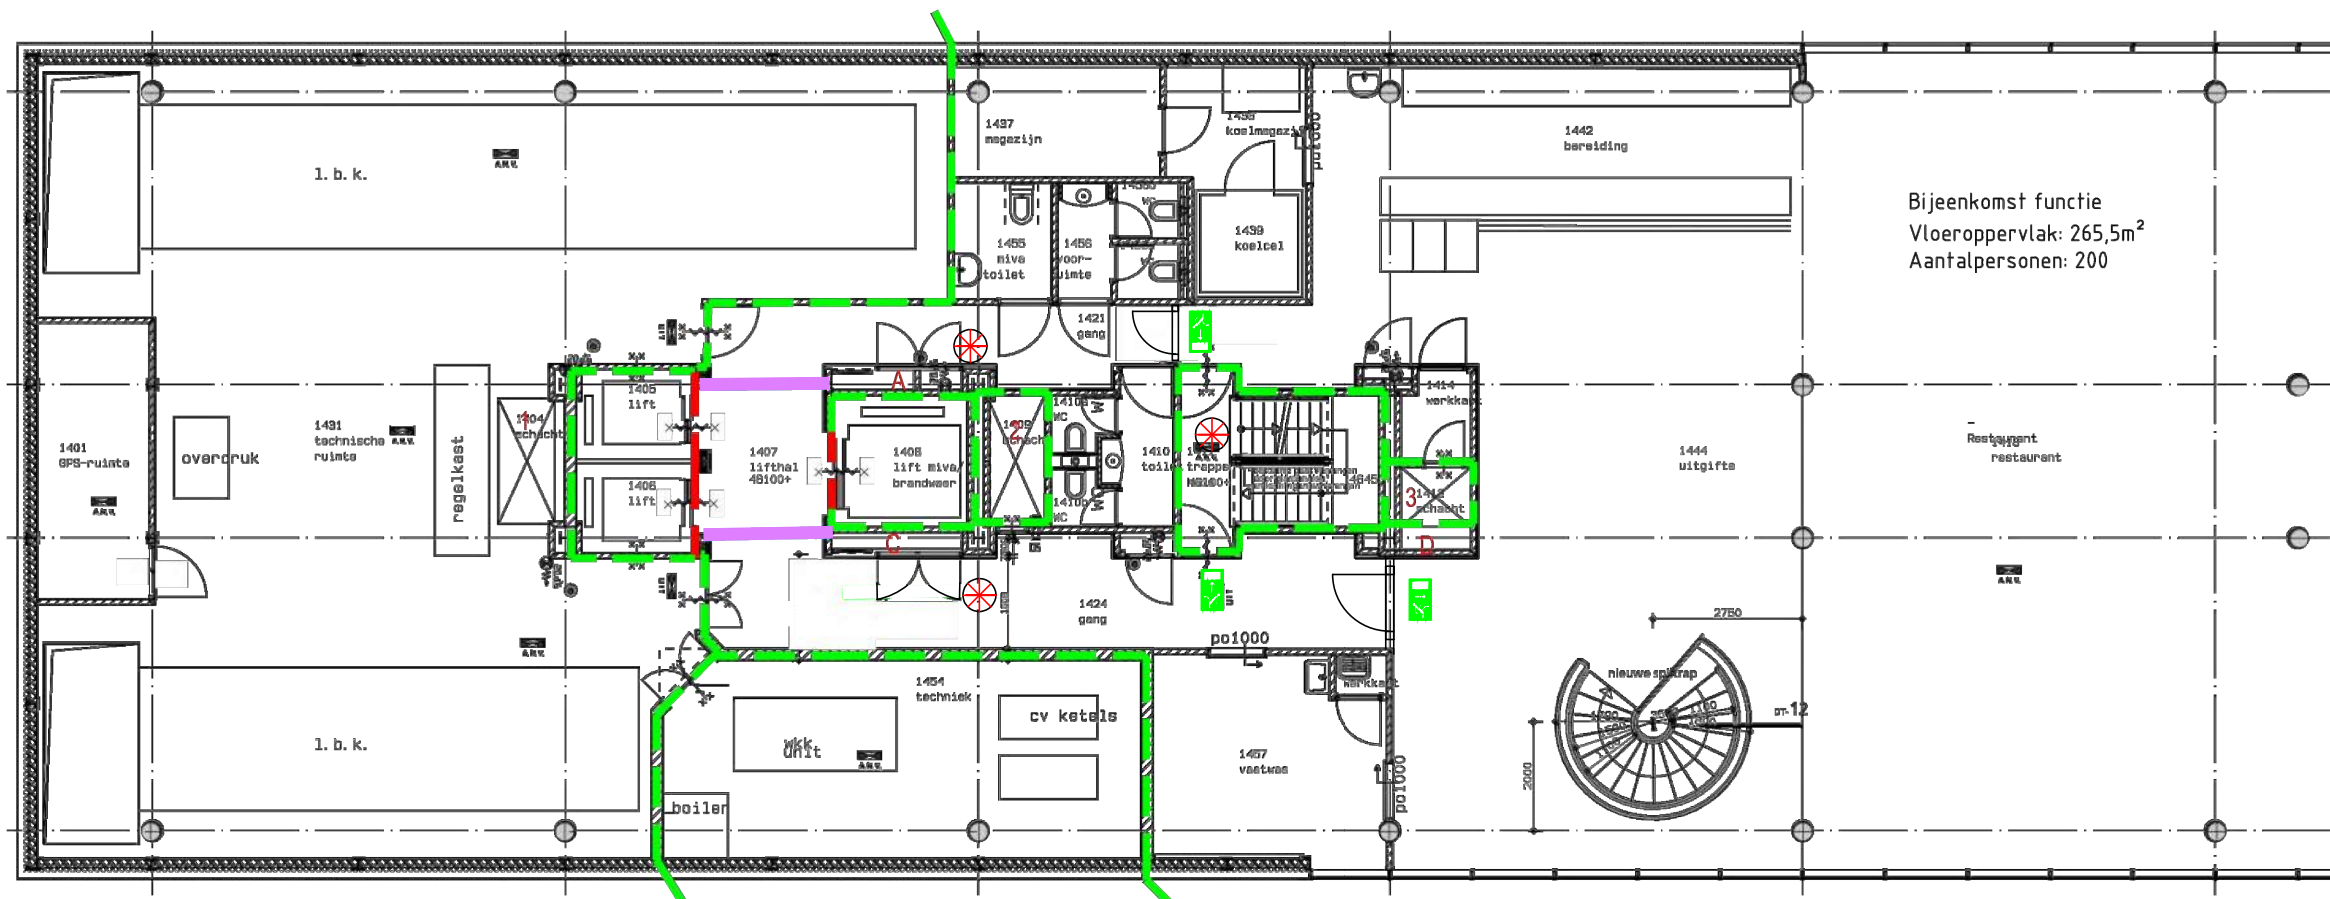


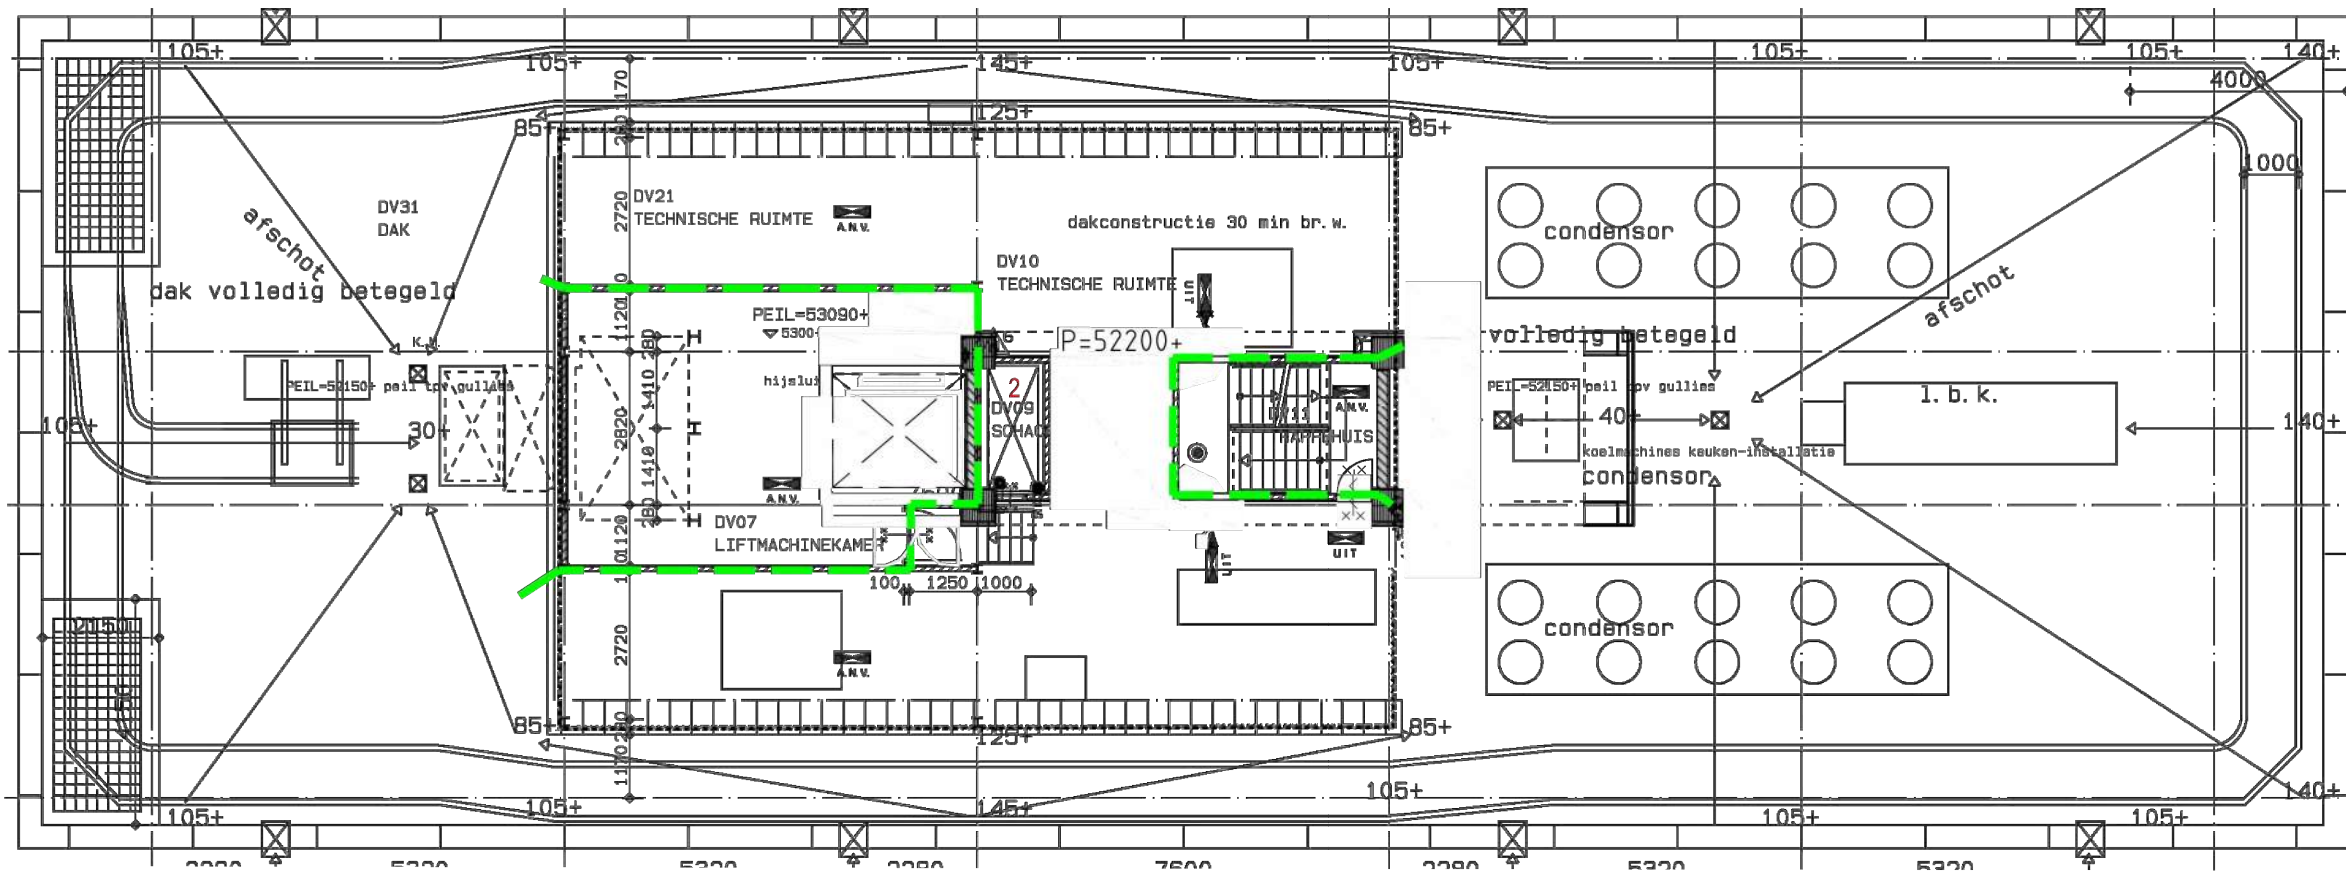
13e verdieping

Legenda	
	wdbbo 60 minuten
	wdbbo 30 minuten
	positie brandwerende puien
	verlichte vluchtwegaanduiding
	noodverlichting





14e verdieping

Legenda	
	wbdbo 60 minuten
	wbdbo 30 minuten
	positie brandwerende rolschermen
	verlichte vluchtwegaanduiding
	noodverlichting



15e verdieping

Legenda

- wdbbo 60 minuten
- wdbbo 30 minuten
-  verlichte vluchtwegaanduiding
-  noodverlichting