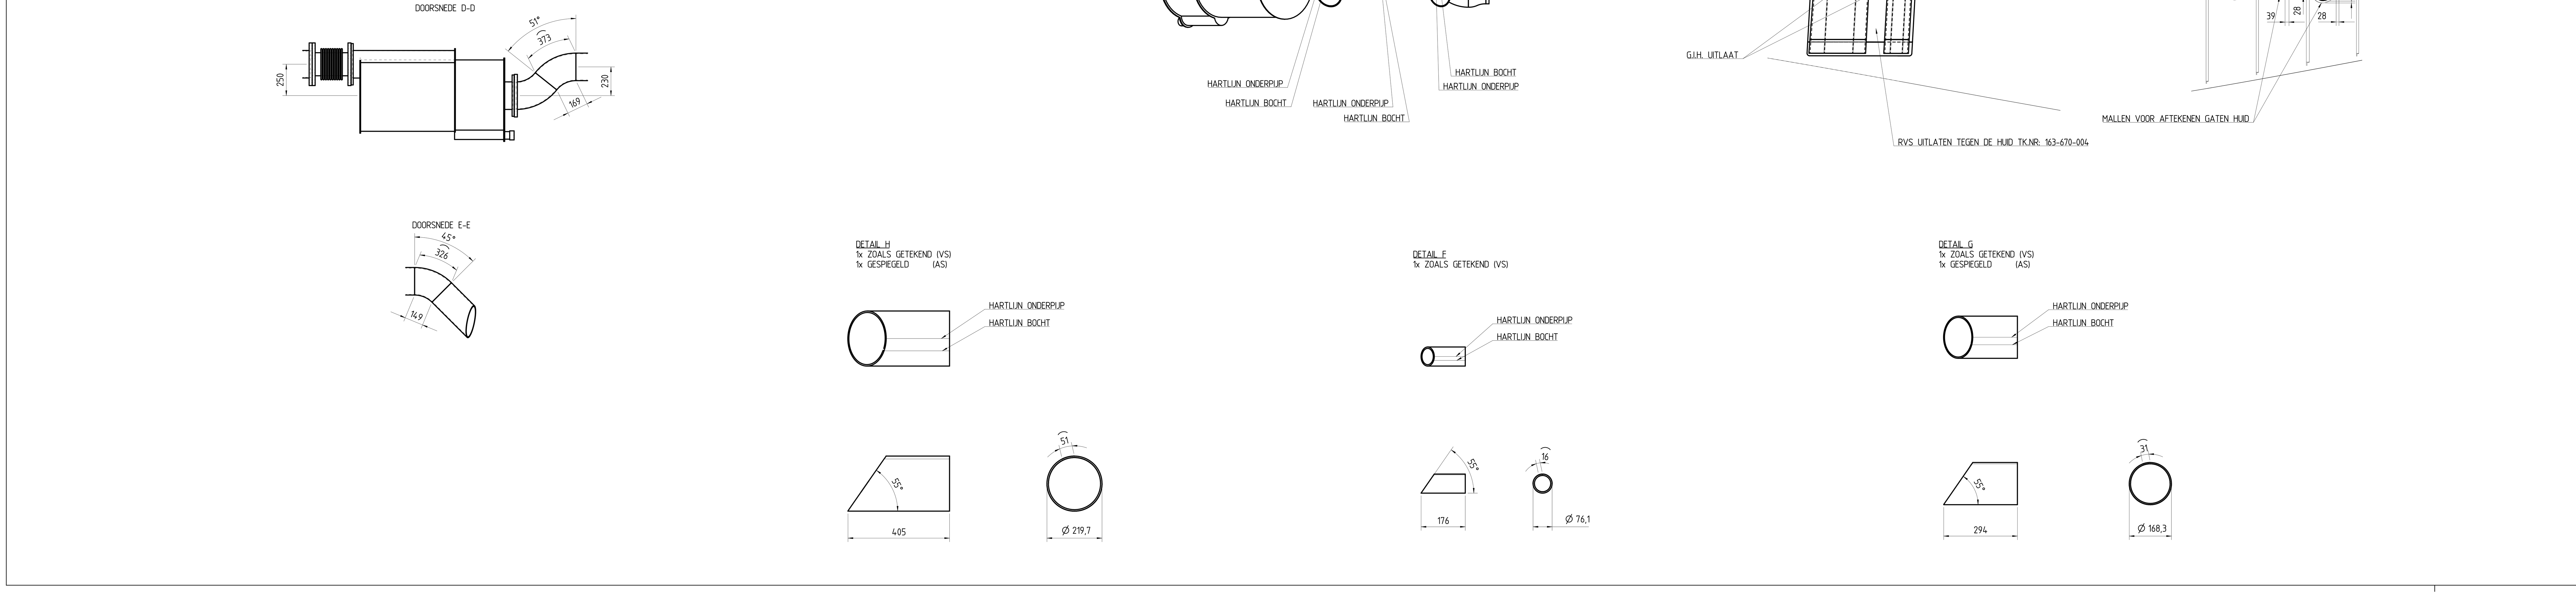

NOOT: UITLAATBOCHT HOOFDMOTOR DOOR DE HUID MET KNIEEN AFSTEUNEN
NIET GEISOLEERDE UITLAATDELEN VOORZIEN VAN AFSCHERMING

DETAIL	POS/CODE	GROEP	BENAMING	OMSCHRIJVING	TOTAAL
GEN	VLF DN 65	ond	Lasflens	Vlak, licht, afm. 76,1	4
GEN	G2"Z-3S-45	ond	Lasbocht	3S-45gr., afm. 60,3x2,9	1
GEN	G2"Z-3S-90	ond	Lasbocht	3S-90gr., afm. 60,3x2,9	2
GEN	G21/2"Z-3S-90	ond	Lasbocht	3S-90gr., afm. 76,1x2,9	3
GEN	RVS-316-21/2"Z-3S-45	ond	Lasbocht	3S-45gr., afm. 76,1x2,9	2
GEN	RVS-316-21/2"Z-3S-90	ond	Lasbocht	3S-90gr., afm. 76,1x2,9	2
GEN	VERL 50-65	ond	Verloopstuk	DN50-65 zwart	2
GEN	G 21/2Z	buis	gasbuis	Staal gelast zwart 76,1 x 3,65	2140
GEN	RVS316-21/2D	buis	roestvaststaal	gelast 316 76,1x5	1150
GEN	NW 65	app	kompensator		2
GEN	VDAD 2,5	app	demper	Tio type VDAD 2,5	2
HFD	G8"Z-3S-45	ond	Lasbocht	3S-45gr., afm. 219,7x	2
HFD	G6"Z-3S-90	ond	Lasbocht	3S-90gr., afm. 168,3x	2
HFD	G8"Z-3S-90	ond	Lasbocht	3S-90gr., afm. 219,7x4	4
HFD	RVS-316-8"Z-3S-45	ond	Lasbocht	3S-45gr., afm. 219,7x4	4
HFD	VERL 200-150	ond	Verloopstuk	DN200-150 zwart	2
HFD	G 6 Z	buis	gasbuis	Staal gelast zwart 168,3 x 4,5	160
HFD	G 8 Z	buis	gasbuis	Staal gelast zwart 219,1 x 4	1630
HFD	RVS316-8D	buis	roestvaststaal	gelast 316 219,1x5	820
HFD	NW 200	app	kompensator		2
HFD	VDAD 8	app	demper	Tio type VDAD 8	2
KAC	VLF DN 150	ond	Lasflens	Vlak, licht, afm. 168,3	2
KAC	G6"Z-3S-90	ond	Lasbocht	3S-90gr., afm. 168,3x	1
KAC	G6"Z-3S-180	ond	Lasbocht	3S-180gr., afm. 168,3x	1
KAC	RVS-316-6"Z-3S-45	ond	Lasbocht	3S-45gr., afm. 168,3x4	1
KAC	VERL 100-150	ond	Verloopstuk	DN 100-150 zwart	1
KAC	G 4 Z	buis	gasbuis	Staal gelast zwart 114,3 x 4,5	25
KAC	G 6 Z	buis	gasbuis	Staal gelast zwart 168,3 x 4,5	65
KAC	RVS316- 6D	buis	roestvaststaal	gelast 316 168,3x5	295

IVW-DS : -
OPDR. GEVER : -
PROJ. L. : MMo
KEUR DOOR : - D.D. : -

PRODUCTIE : -
KLASSE : -
KEUR DOOR : - D.D. : -

Scheepswerf Grave b.v.
Maaskade 28
5361 GB Grave
Nederland
T. 0486 47 24 64
F. 0486 47 59 88
E. info@scheepswerfgrave.com

UITLATEN

GET. :	RVDW	DEELORDER :	670
D.D. :	21-07-2010	TEK. NR. :	163-670-001 bl.1-1
GEZ. TK :	BC	SCHAAL :	1:20
D.D. :	29-07-2010	FORMAAT :	841.0 x 1189.0

Auteursrechten voorbehouden overeenkomstig de wet. Maatvoering = m.m.

BOUWNR. : 163

Rev	DATUM	OMSCHRIJVING	NAAM
A	14-01-2011	AS-BUILT	RVDW