



1
2
3
4
5
6
7
8
9
10
11
N504
Handelskade
Veilingweg
Nova Zembla
Industriestraat
Oranjestraat
Langestraat
Voorburggracht
de Mossel
Krab
Alikruik
Molenkade
Noord
harwoude
Maurits
Frederik Hendrikstraat
Amalia van Solmsstraat
Louise de Coligny
Werfstraat
de Nederlanden
Raadhuisbuurt
Nieuwstraat
Oosterstraat
Hortensiastraat
Anemonenstraat
Tuipenstraat
Begoniastraat
Narcissenstraat
Gladiolenstraat
Dahliastraat
Platteven
Westerstraat
Gaspad
Dorpsstraat
Sportlaan
Wilminkpad
Lindenlaan
Populierenlaan
Prinsengracht
Voorburggracht
Boomgaard
Iepenlaan
Esdoornlaan
Berkenhof
Cedernlaan
Oostelijke Randweg
Langebalkweg
Dokter Wilminkstraat


Dwarsprofiel 1:

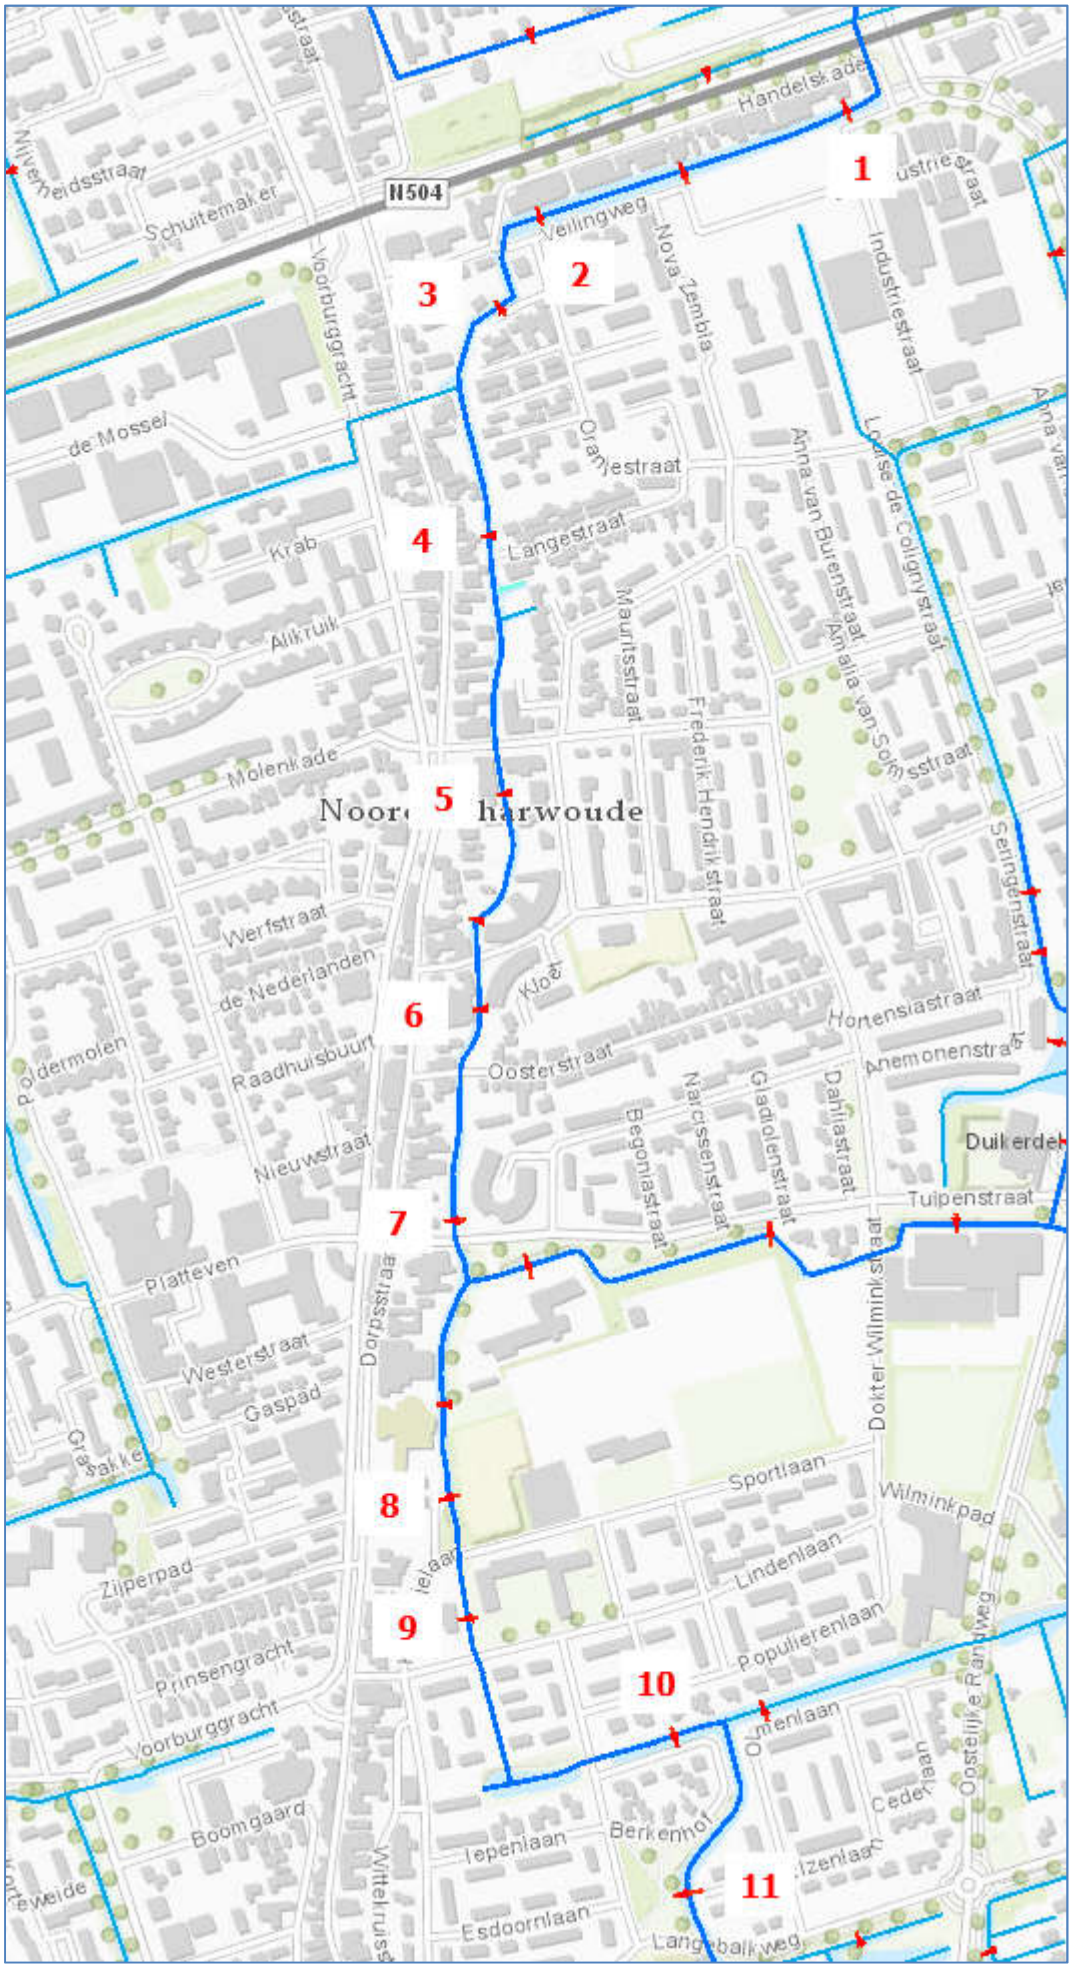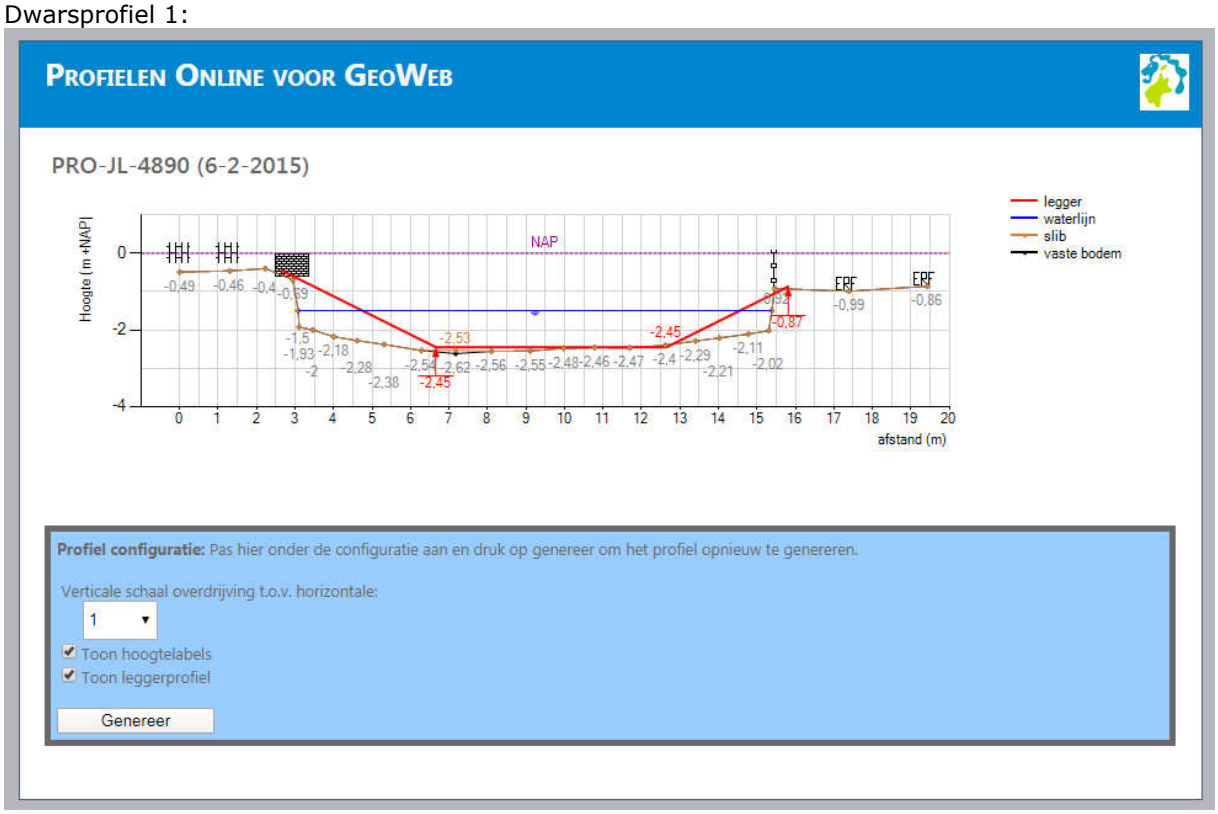


Dwarsprofiel 2:

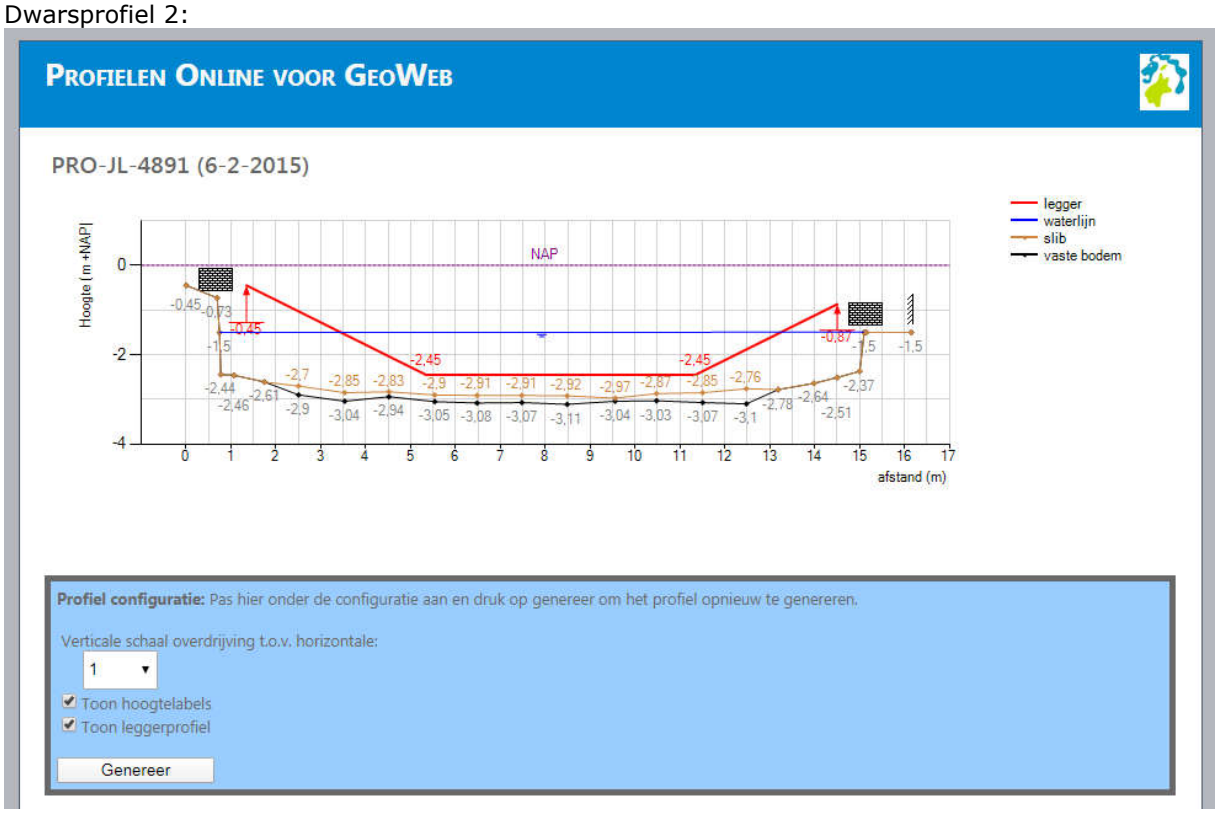

Dwarsprofiel 3:

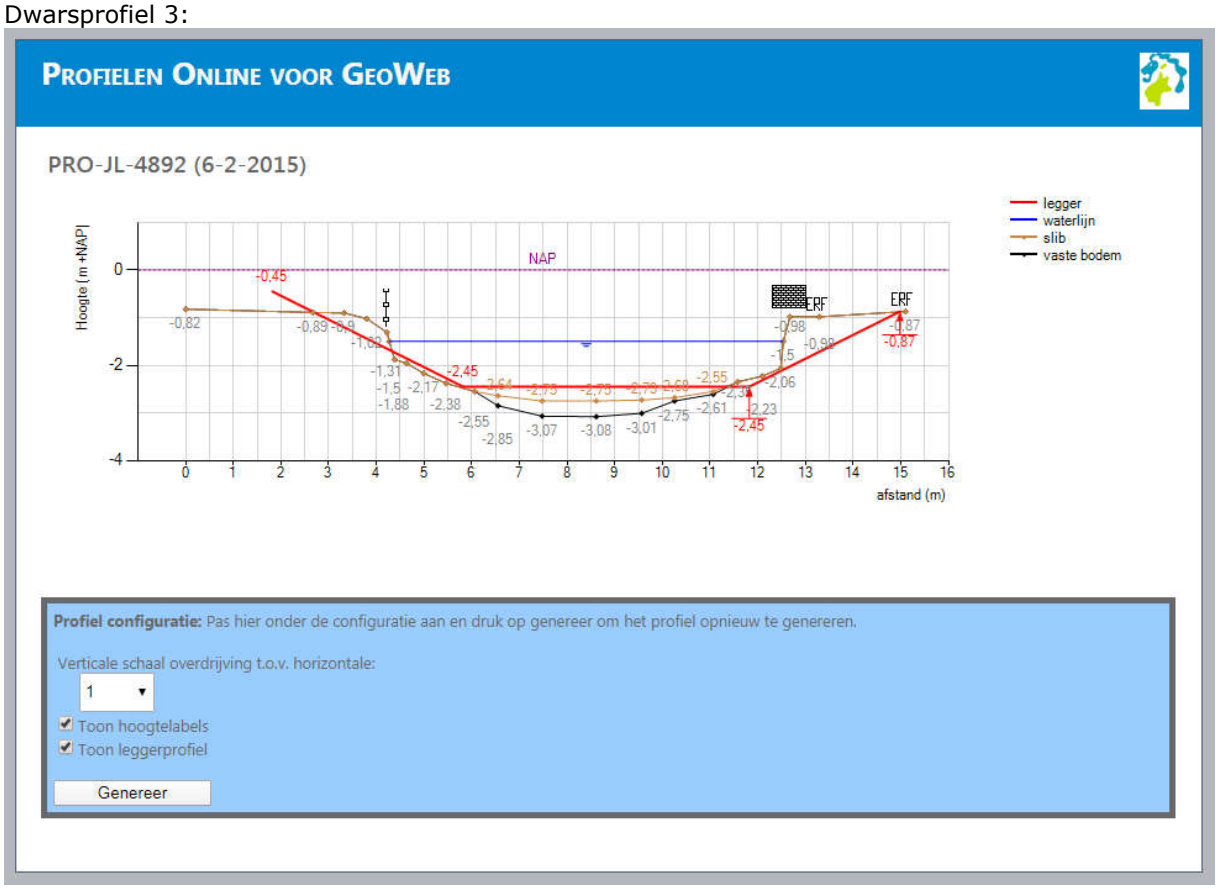


Dwarsprofiel 4:

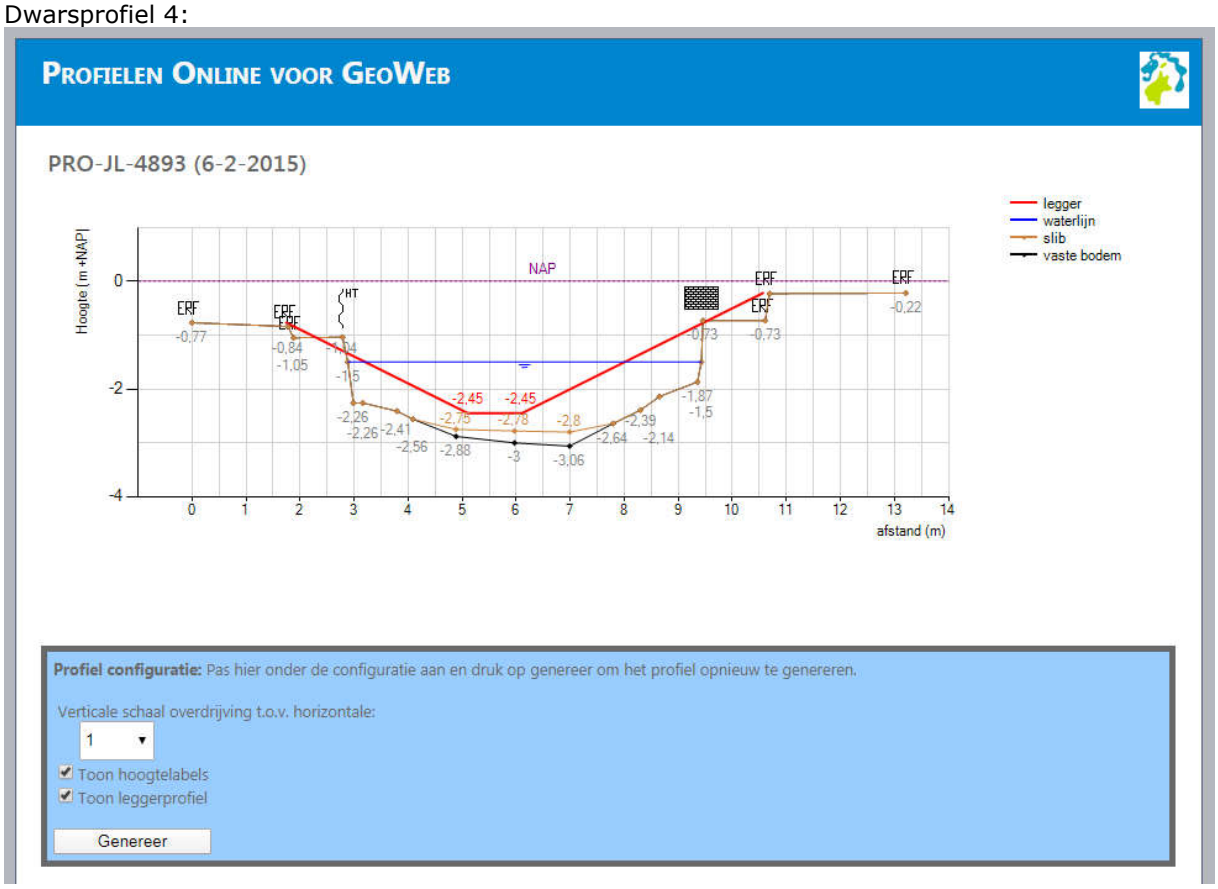

Dwarsprofiel 5:

PROFIELEN ONLINE VOOR GEOWEB

PRO-JL-4894 (6-2-2015)

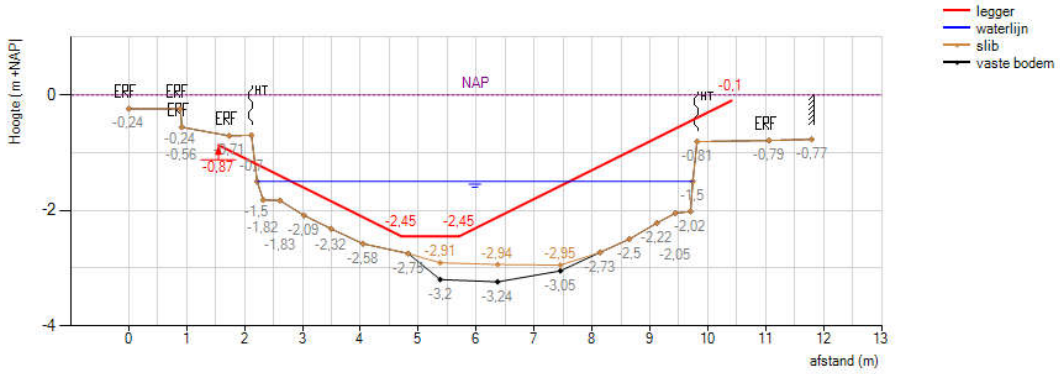

Profiel configuratie: Pas hier onder de configuratie aan en druk op genereer om het profiel opnieuw te genereren.

Verticale schaal overdrijving t.o.v. horizontale:

1

Toon hoogtelabels


Toon leggerprofiel

Genereer

Dwarsprofiel 6:

PROFIELEN ONLINE VOOR GEOWEB

PRO-JL-4895 (6-2-2015)

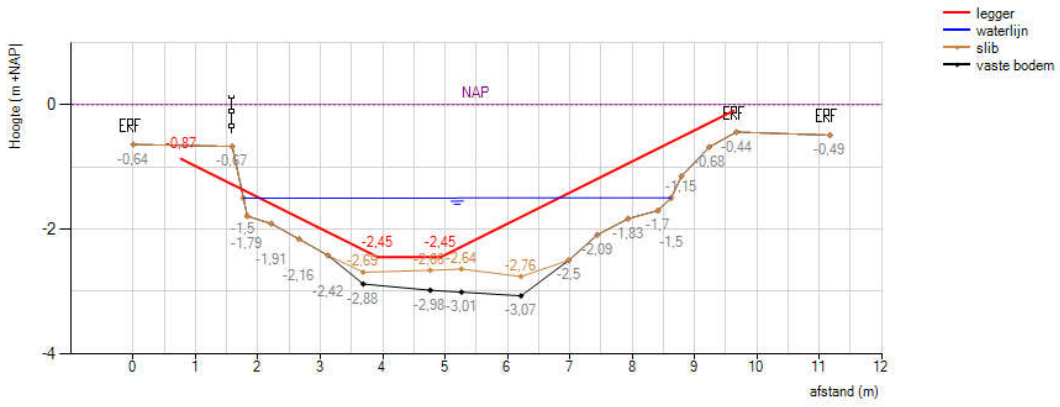

Profiel configuratie: Pas hier onder de configuratie aan en druk op genereer om het profiel opnieuw te genereren.

Verticale schaal overdrijving t.o.v. horizontale:


1

Toon hoogtelabels


Toon leggerprofiel

Genereer


Dwarsprofiel 7:

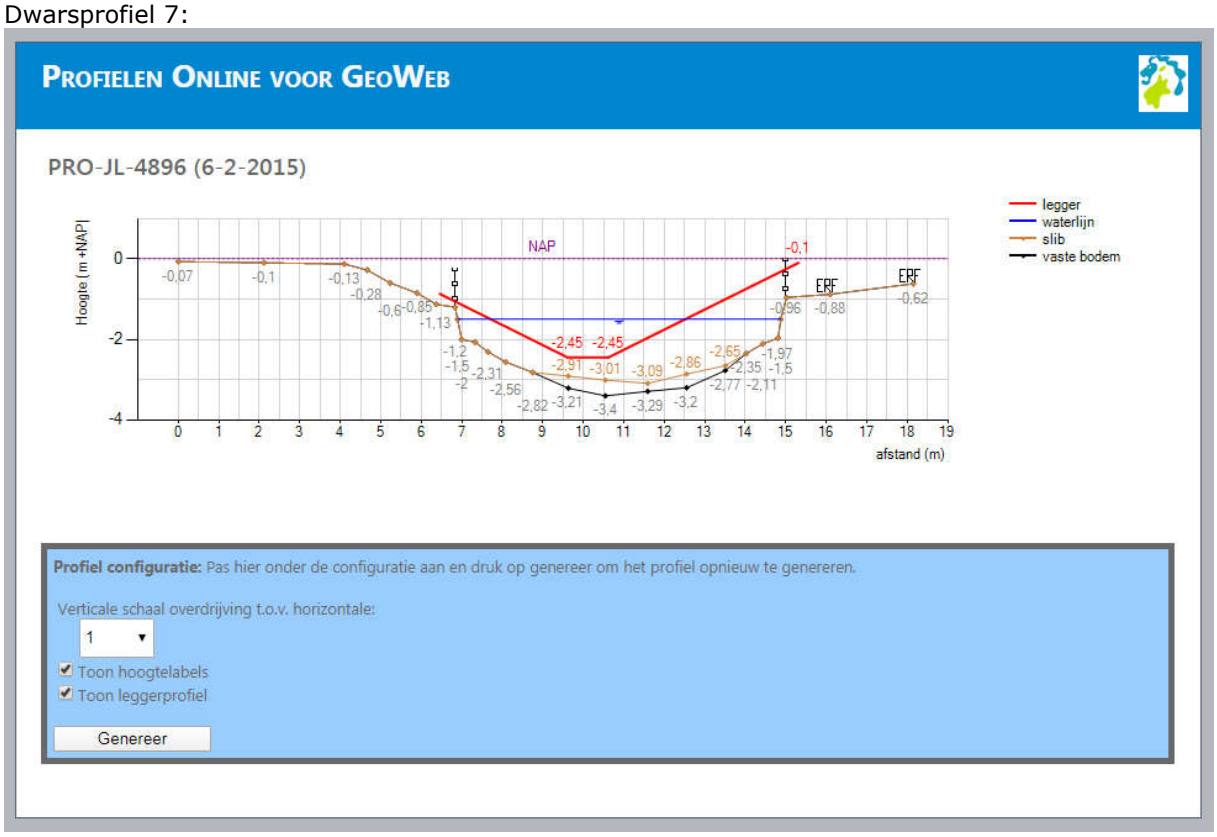


Dwarsprofiel 8:

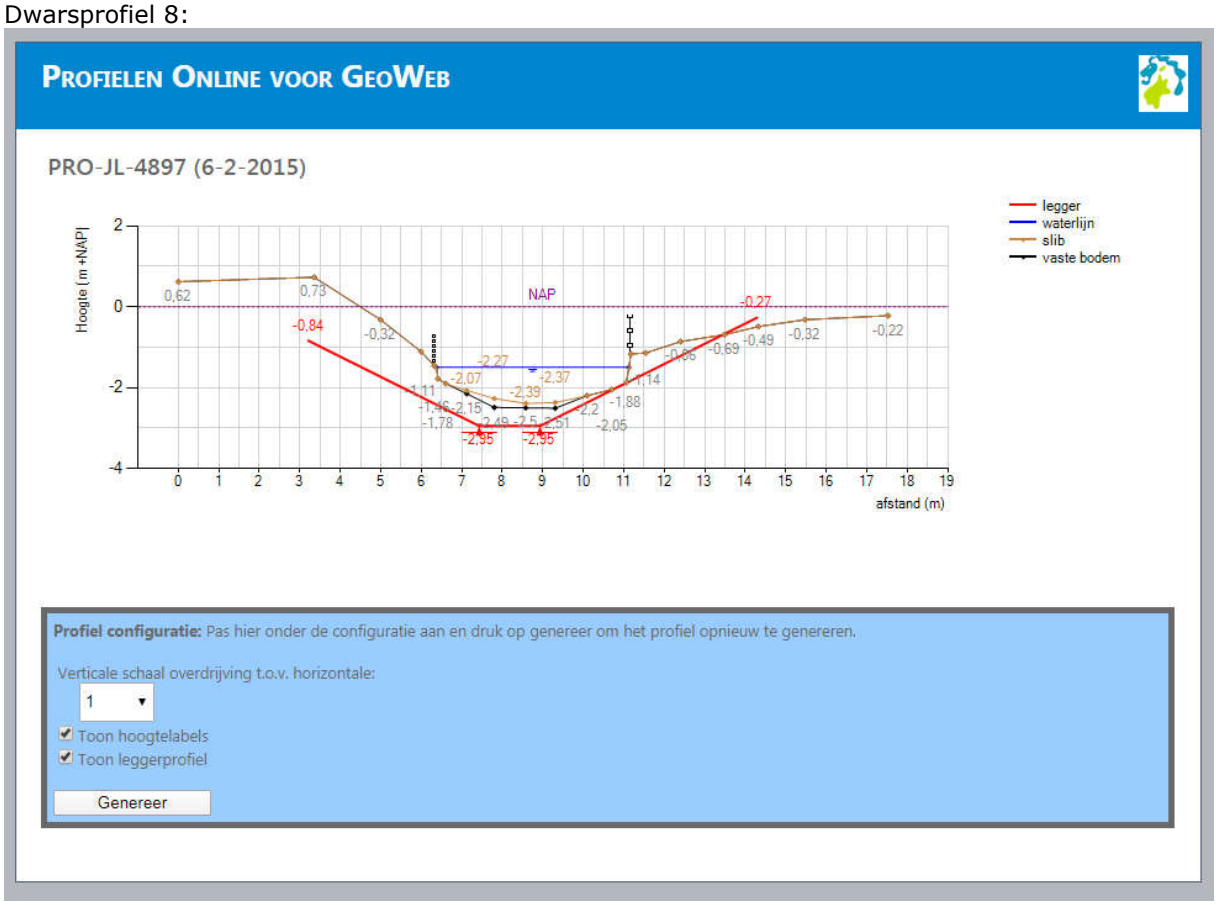

Dwarsprofiel 9:

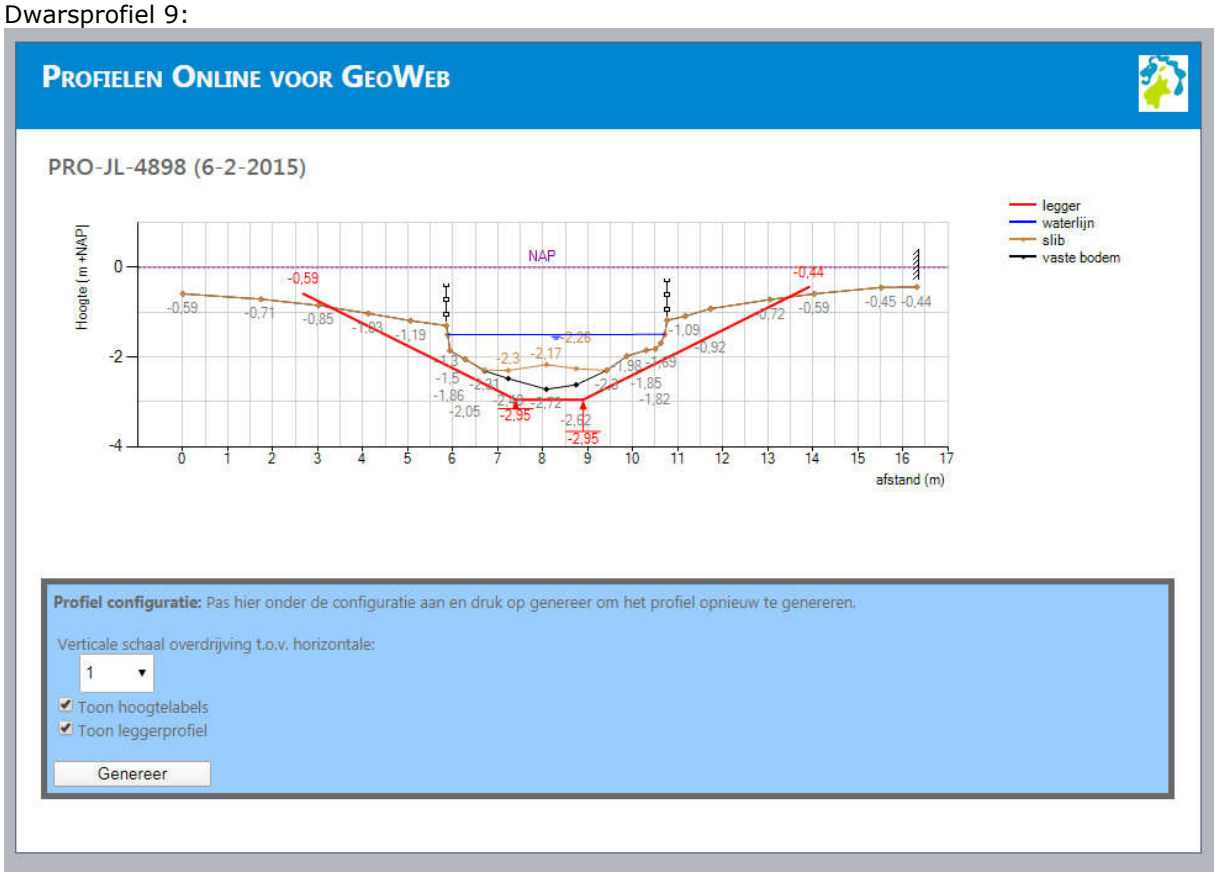

Dwarsprofiel 10:

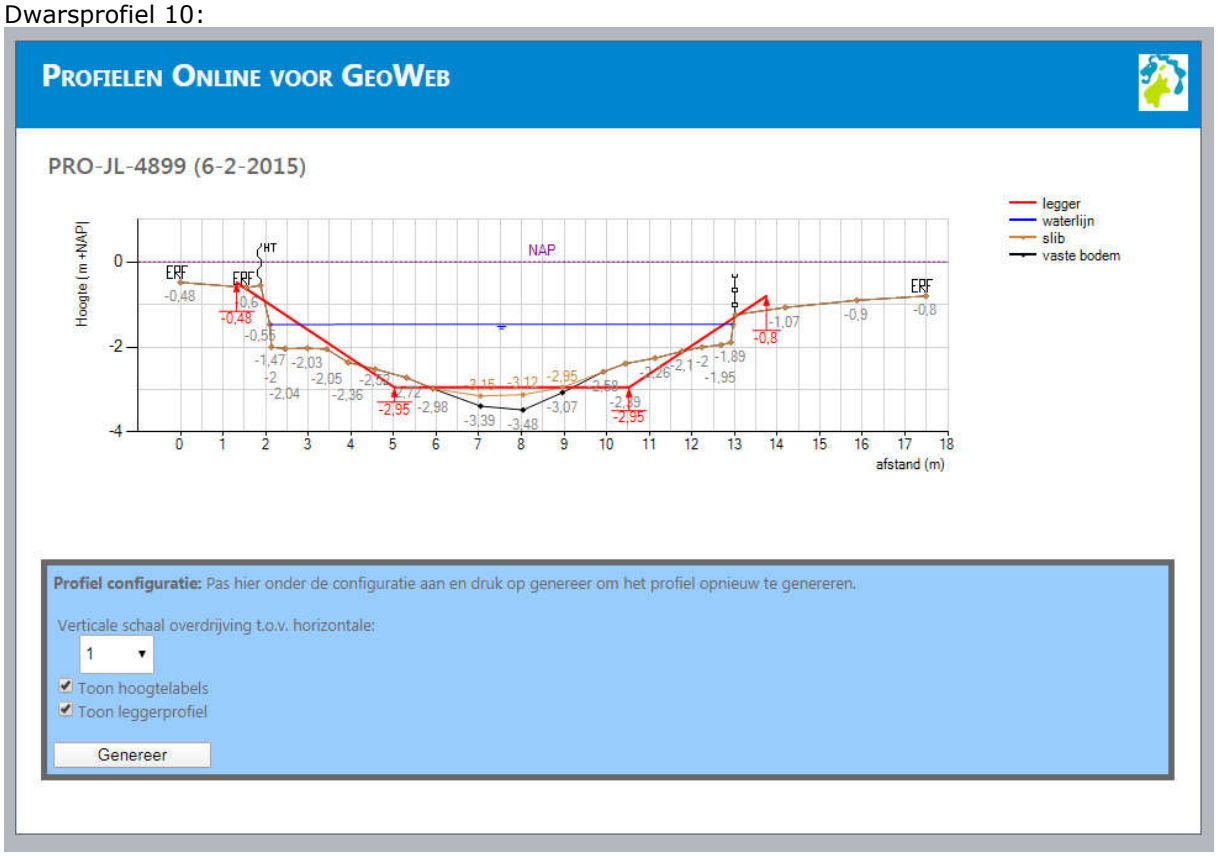

Dwarsprofiel 11:

