



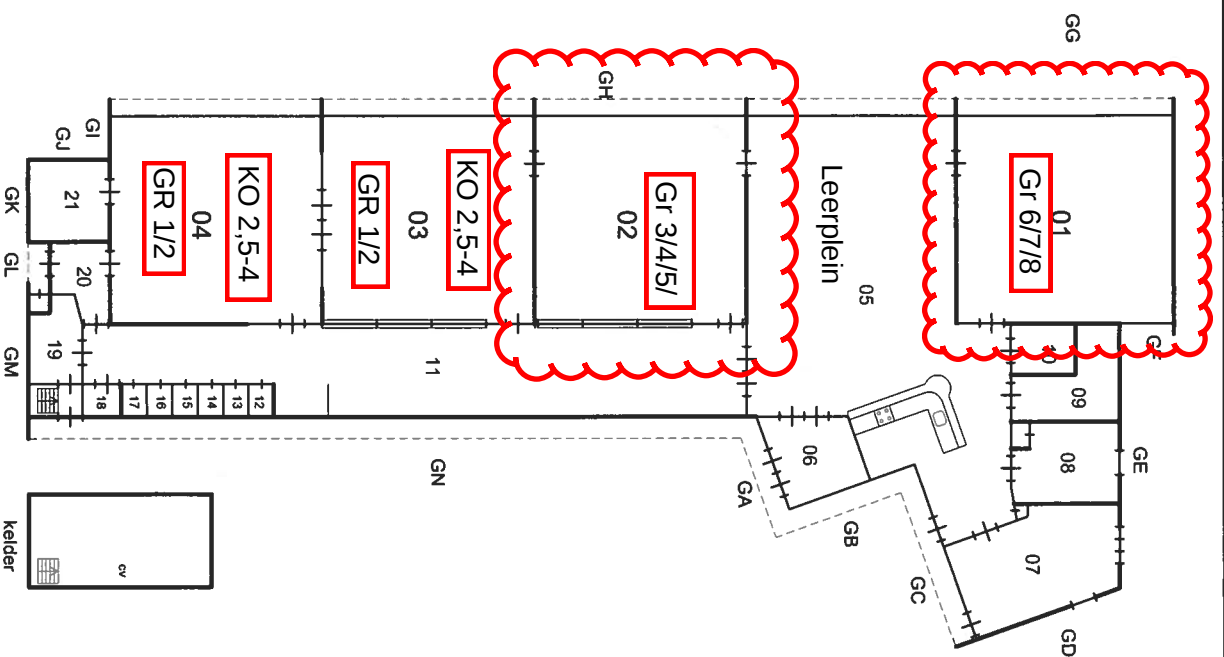

Oostzijde

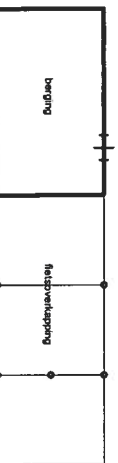

Christelijke Basisschool

de Zwaluw

Zandpoelstraat 9

7764 AK ZANDPOL

Datum getek. : 12-5-2020

Tekenaar : GvdT

Schaal : A3 formaat is ca. 1:200



Onderwijsbureau meppel

www.onderwijsbureau-meppel.nl

Industrieweg 15-20

Postbus 91

7940 AB Meppel

Tel: 0522-262 289

Fax: 0522-262 485

Brin nummer :

05KX

Omschrijving :

Begane grond