


Liftnummer 42466266

Liftmachinekamer naast lift op 3e verdieping

5 stopplaatsen

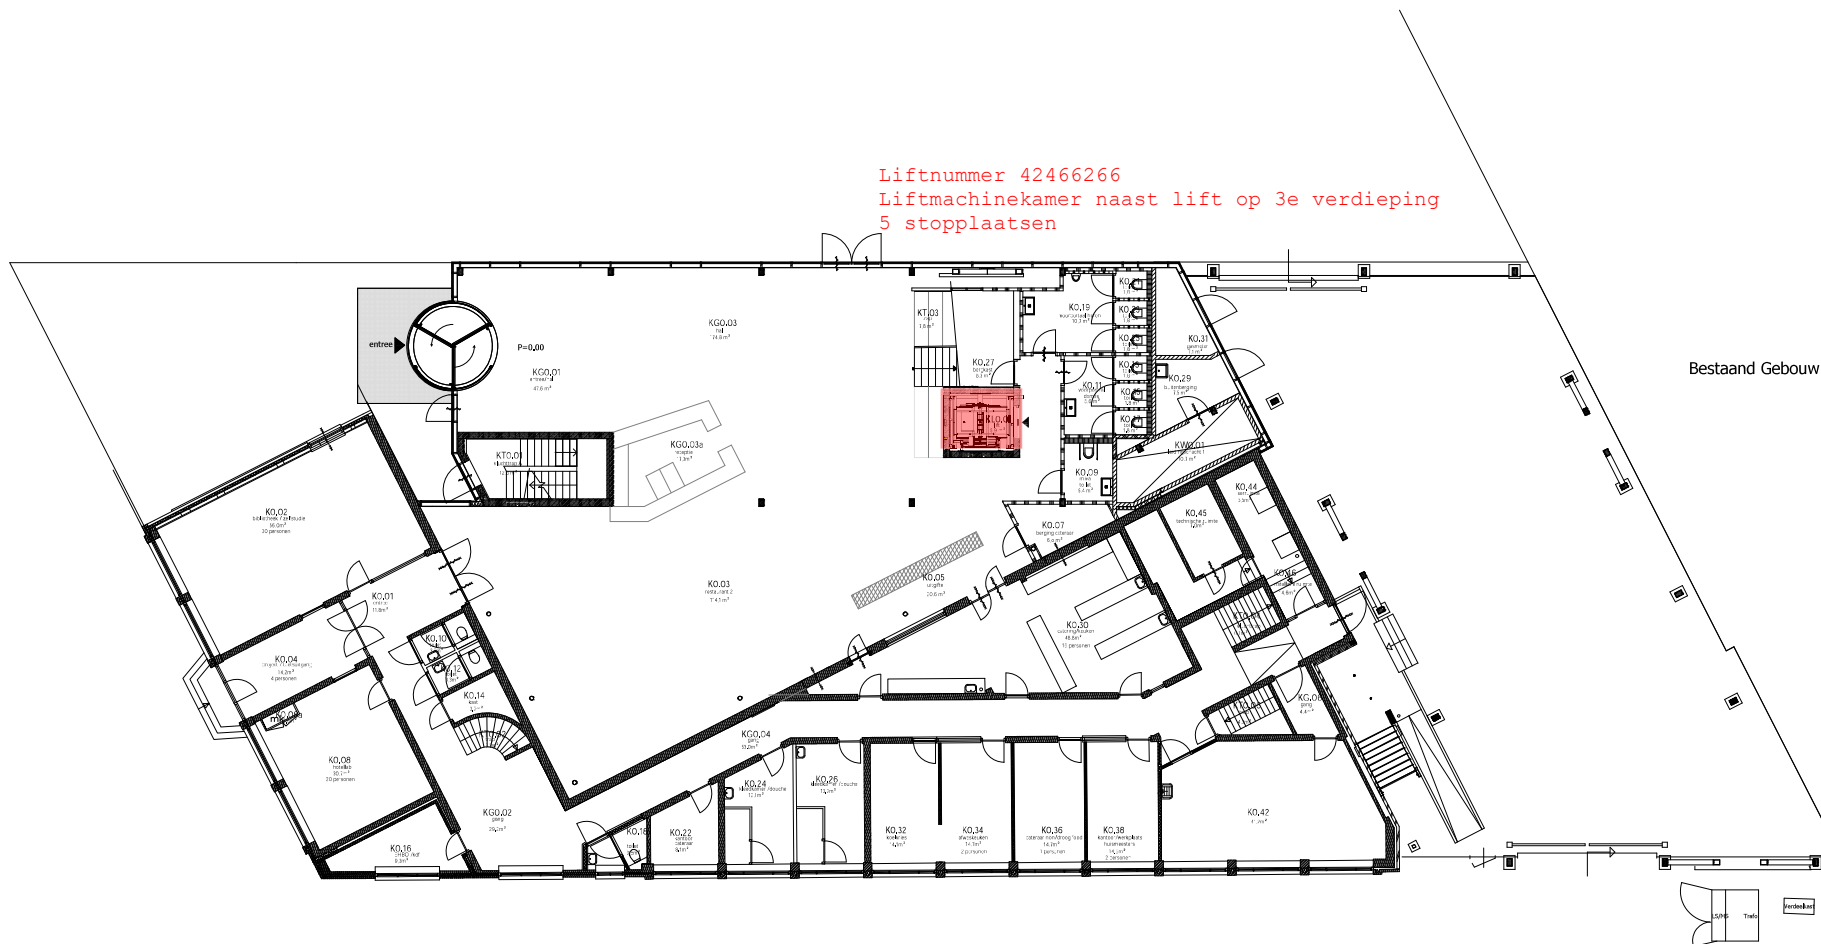

BOUWKUNDIGE PLATTEGROND


1e verdieping

Deventer


FLOOR PLAN

First Floor

Deventer

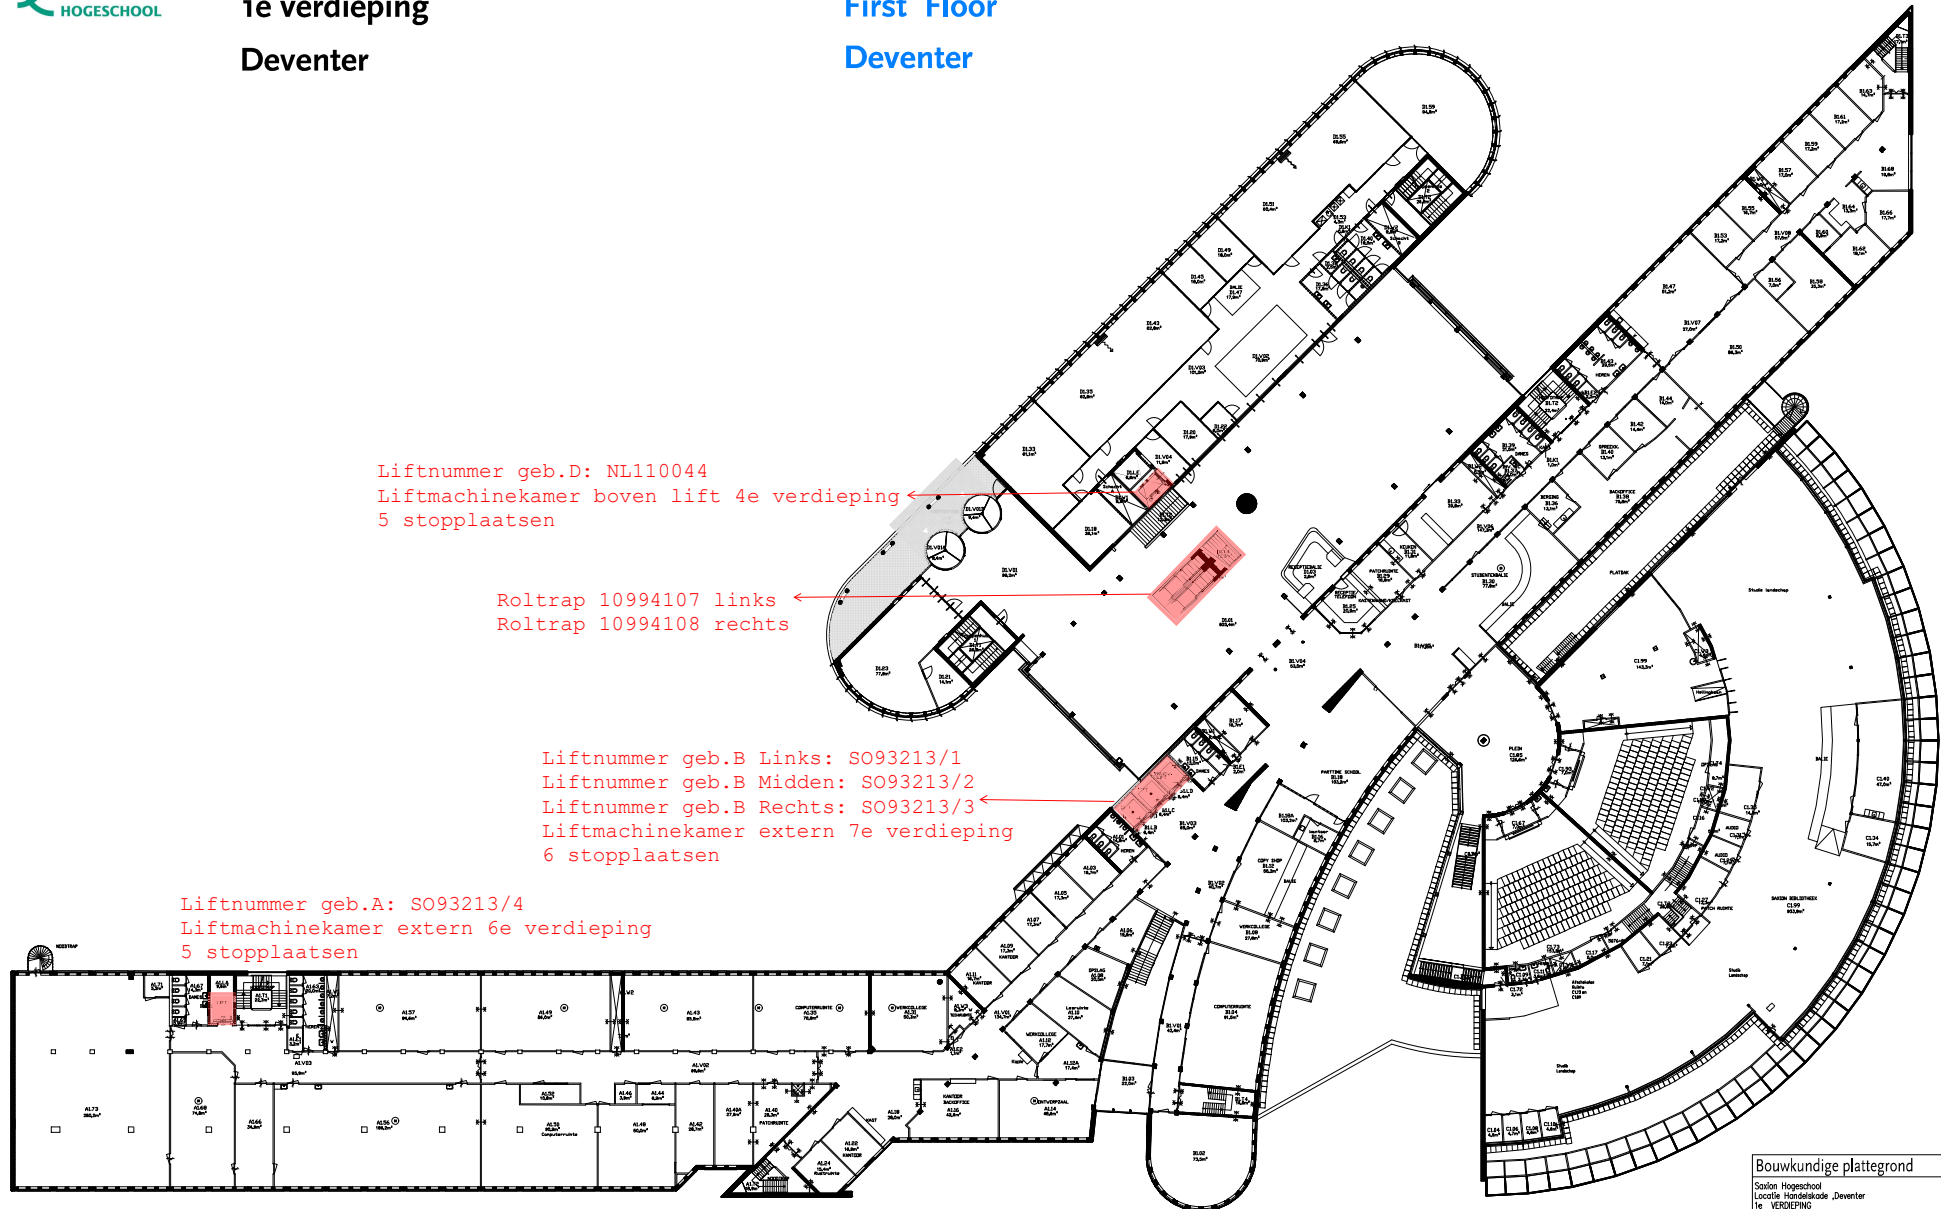


Liftnummer geb. N: F8474
Liftmachinekamer naast lift 2e verdieping
4 stopplaatsen

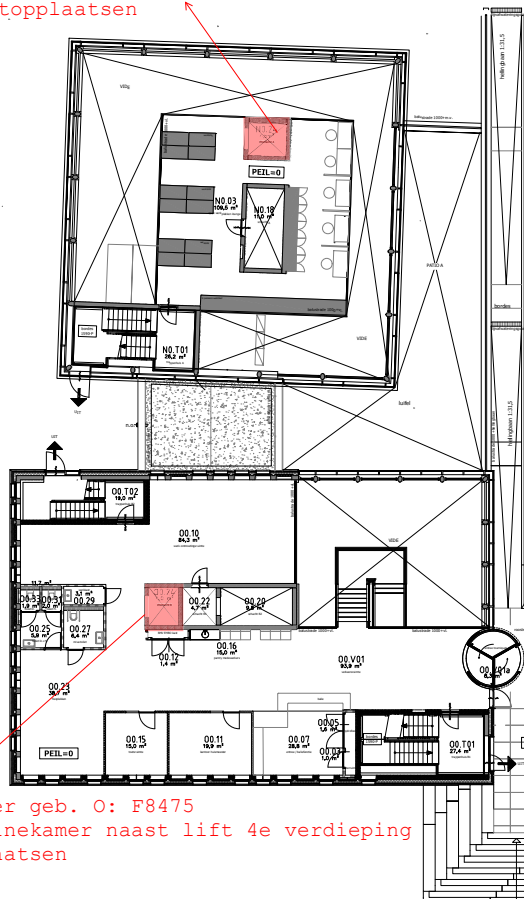

Liftnummer geb. P: F8476
Liftmachinekamer naast lift 3e verdieping
5 stopplaatsen

Liftnummer geb. Q: F8477
Liftmachinekamer naast lift 2e verdieping
4 stopplaatsen

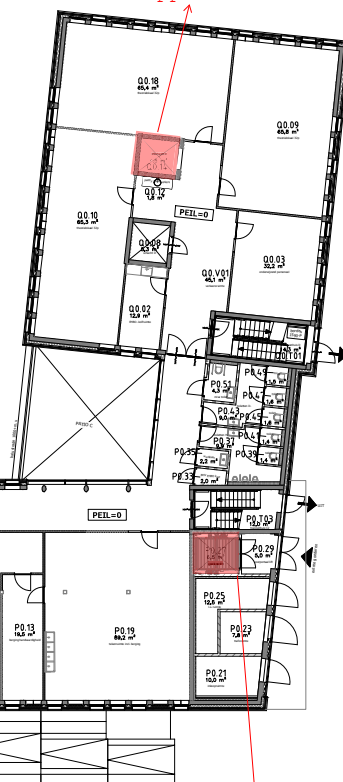


Liftnummer geb. O: F8475
Liftmachinekamer naast lift 4e verdieping
6 stopplaatsen

Liftnummer geb. P: S214062
Liftmachinekamer extern souterrain
2 stopplaatsen

Liftnummer links: 61NF5774
Liftnummer rechts: 61NF5775
Liftmachinekamer naast liften 8e verdieping
9 stopplaatsen

Liftnummer links: 61NF5776
Liftnummer rechts: 61NF5777
Liftmachinekamer naast liften 9e verdieping
10 stopplaatsen

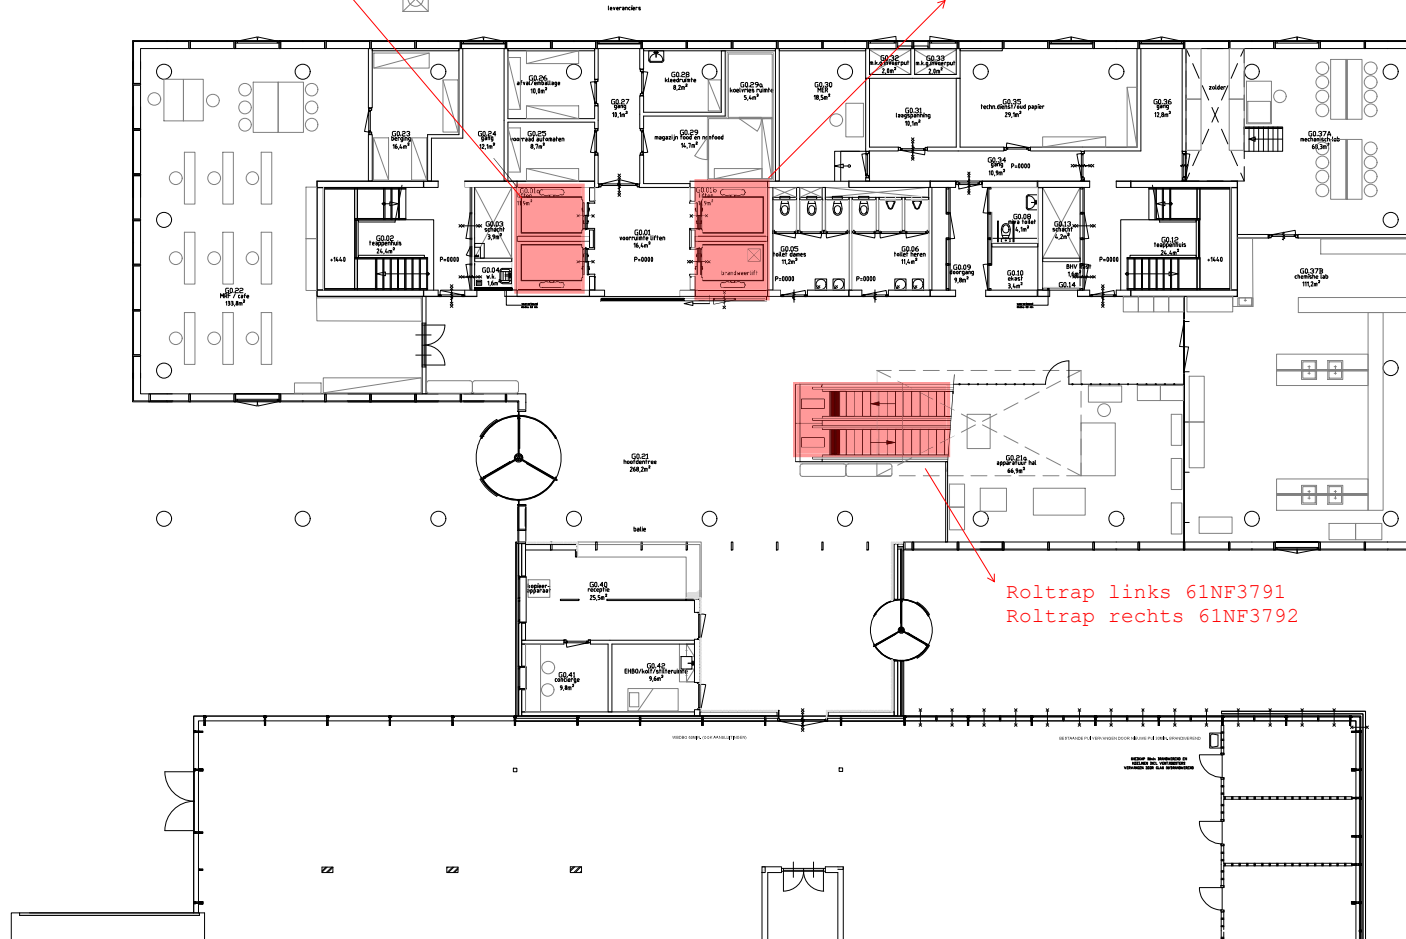

Roltrap links 61NF3791
Roltrap rechts 61NF3792

Liftnummer geb. Haanstra: 10075639
Liftmachinekamer naast lift 4e verdieping
6 stopplaatsen

Liftnummer geb. Elderink: 10075639
Liftmachinekamer apart 4e verdieping
5 stopplaatsen

Plateaulift 0096554 souterrain

Plateaulift 0096373 3e verdieping

Liftnummer geb. Elderink: 10075643
Liftmachinekamer naast lift 3e verdieping
4 stopplaatsen

Liftnummer geb. Forum: 10224033
Liftmachinekamer apart souterrain
2 stopplaatsen

Liftnummer geb. Forum: 10075641
Liftmachinekamer apart 4e verdieping
5 stopplaatsen


Liftnummer geb. Wolvecamp: S093057
Liftmachinekamer apart 5e verdieping
6 stopplaatsen

Liftnummer geb. Schierbeek: 10072052
Liftmachinekamer apart 5e verdieping
6 stopplaatsen

Liftnummer geb. Schierbeek: 10072051
Liftmachinekamer apart 5e verdieping
6 stopplaatsen

Boekenlift 10292037
2 stopplaatsen 2e en
3e verdieping
Liftmachinekamer apart

Roltrap links 10255287
Roltrap rechts 10255288

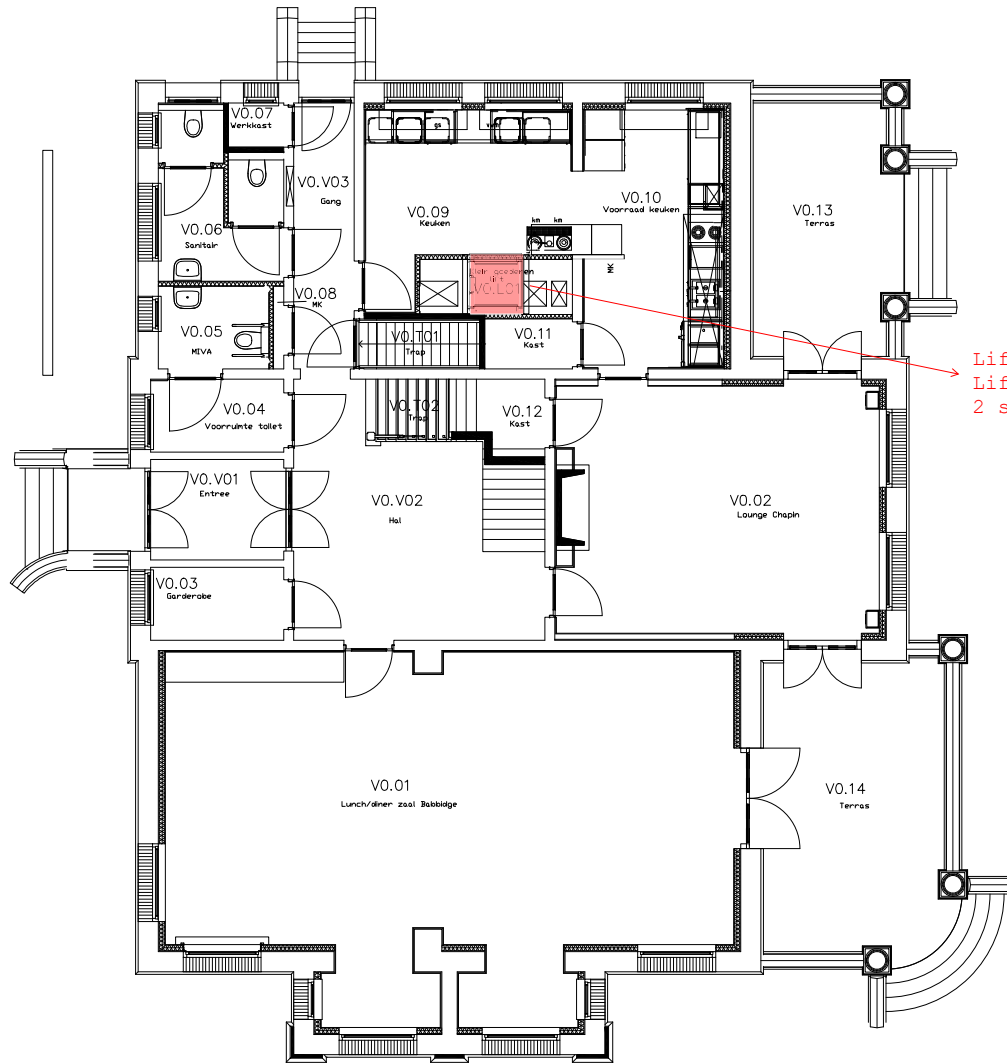

Liftnummer 238750
Liftmachinekamer boven lift 1e verdieping
2 stopplaatsen