





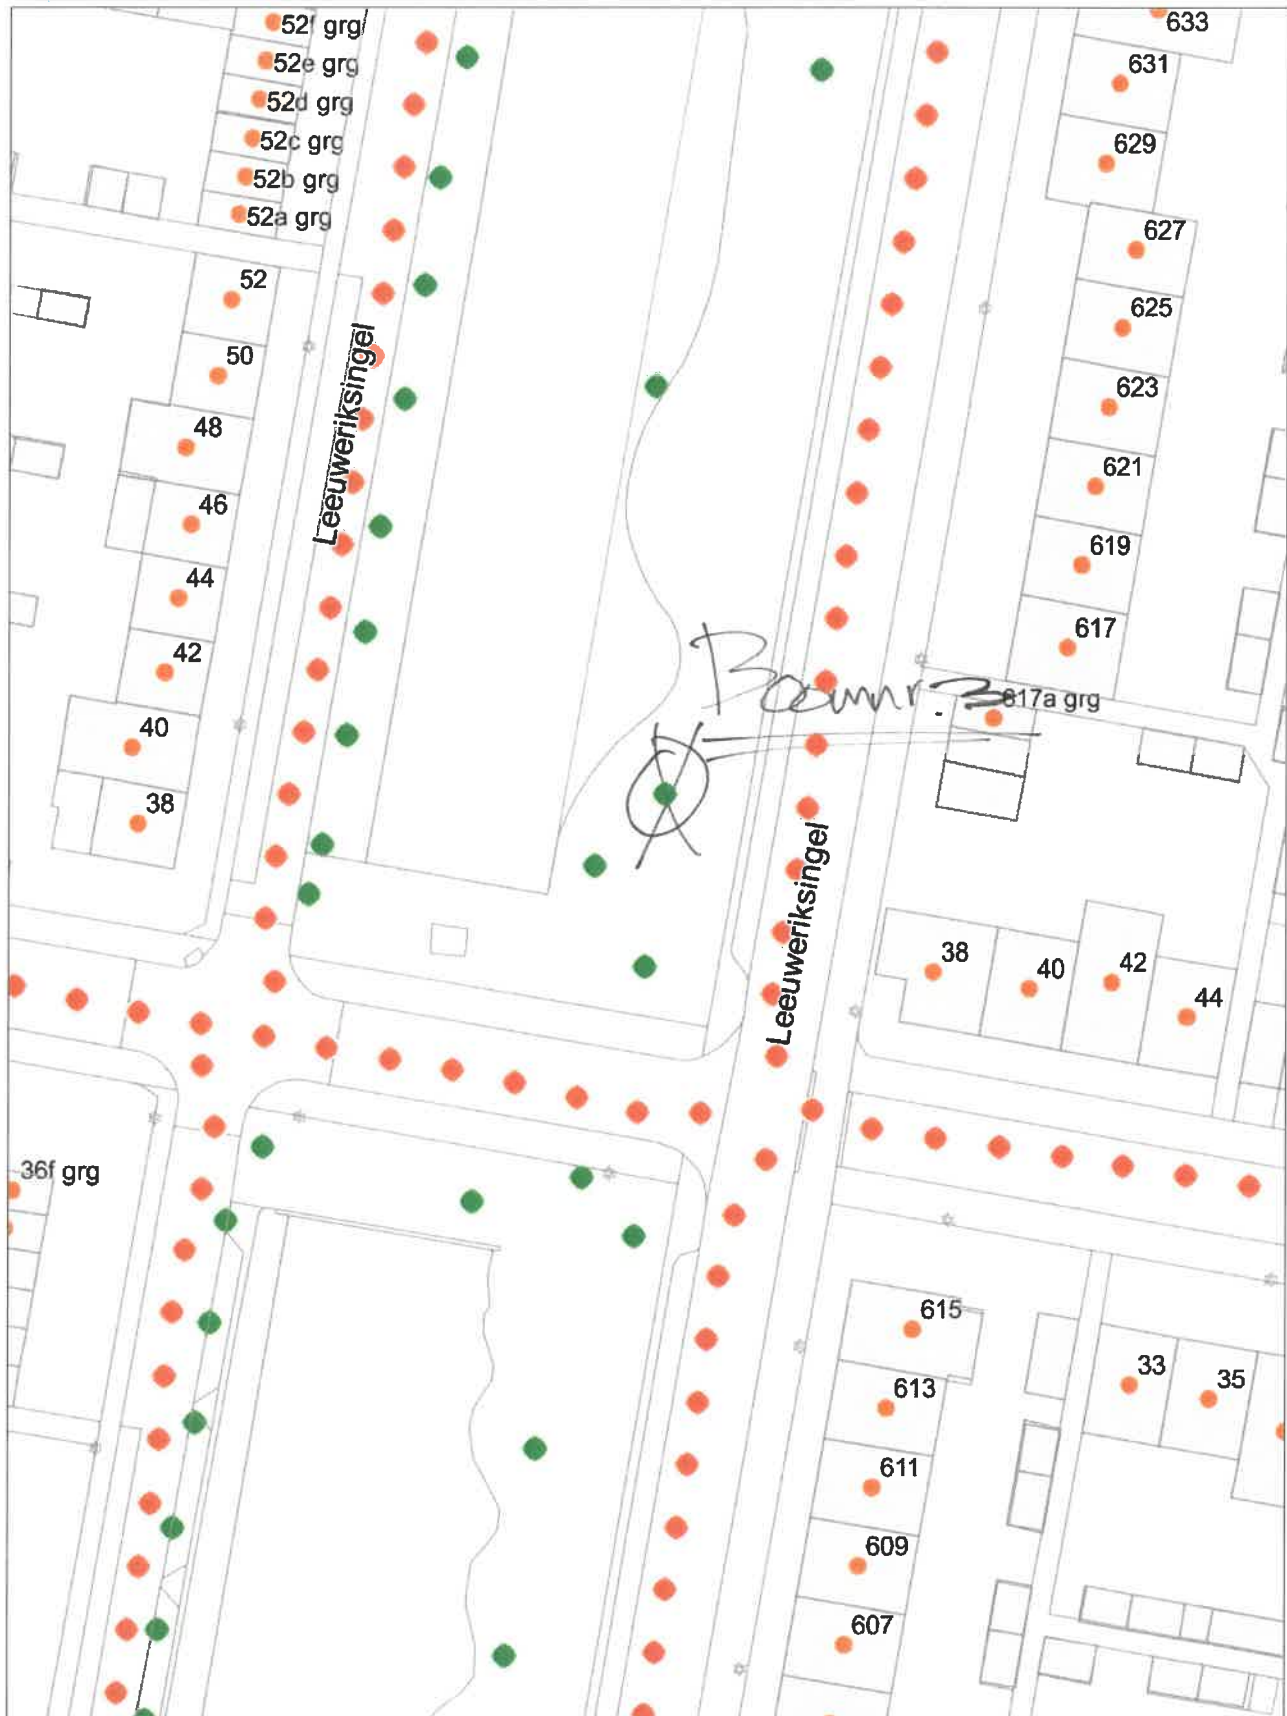




Aan deze tekening kunnen geen rechten worden ontleend

08 December 2020

Schaal 1:593

Situatietekening te kappen boom

0 10 20 30m