




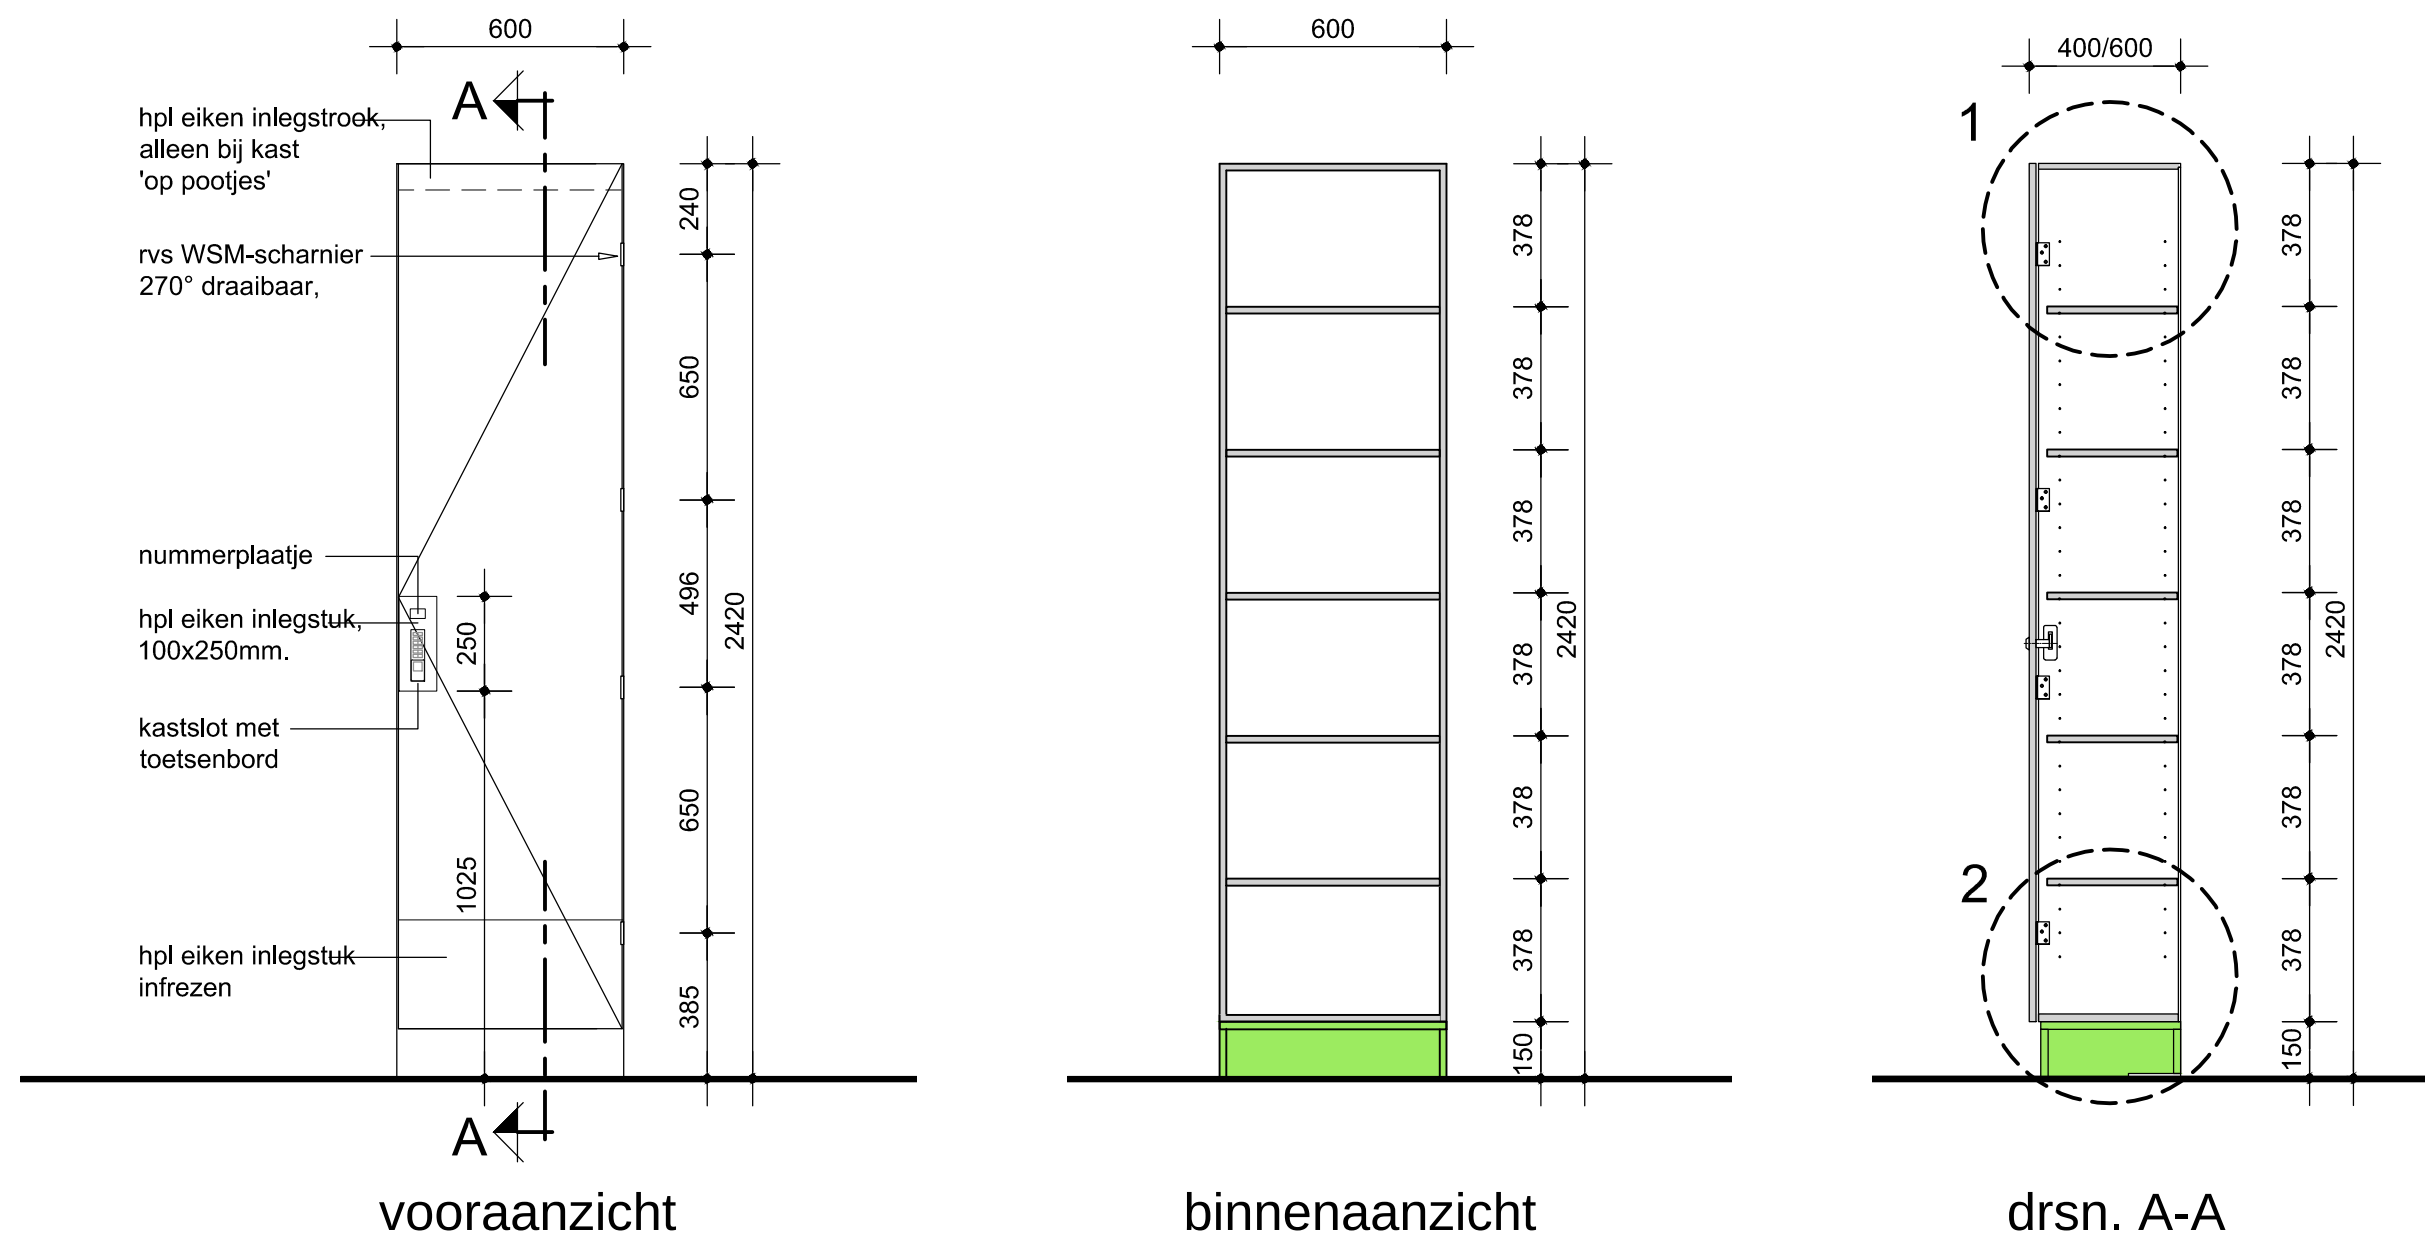


detail 1

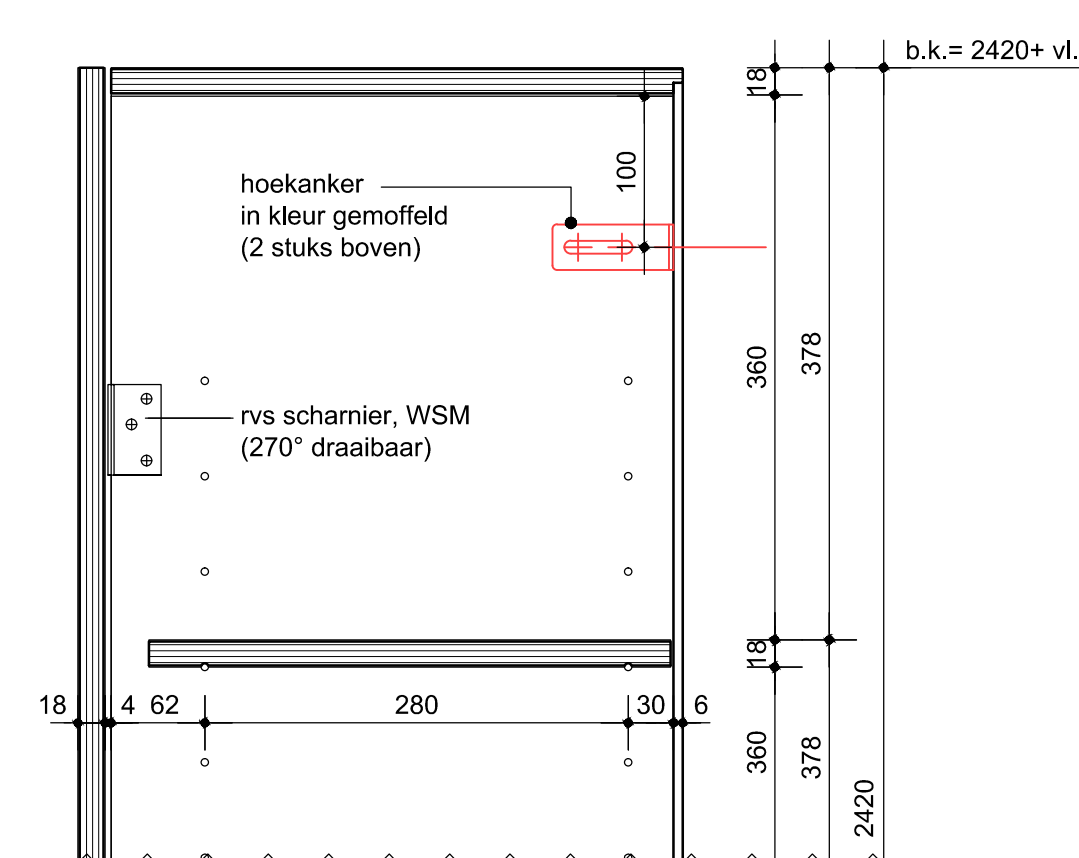

voorzijde

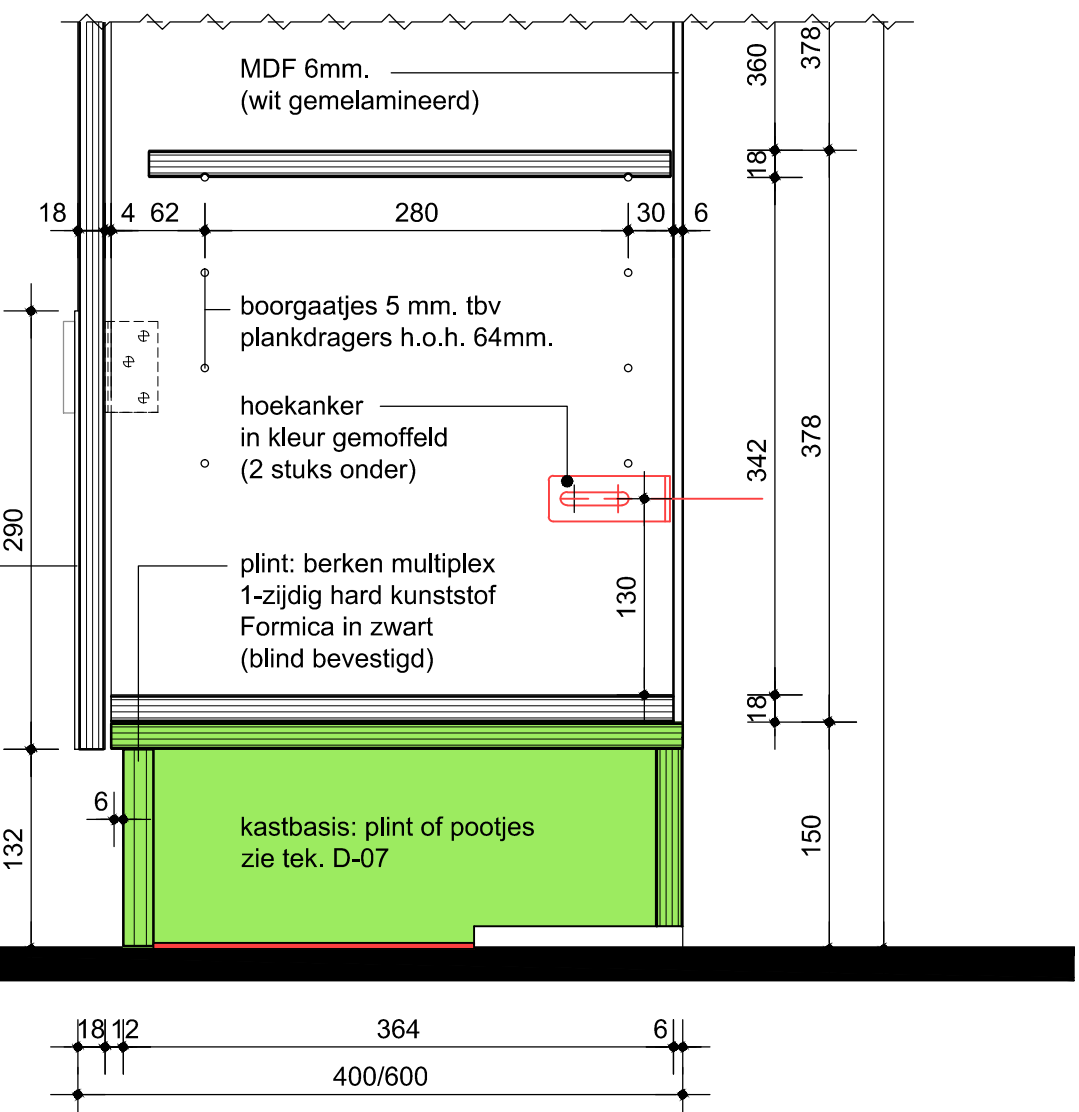

detail 2

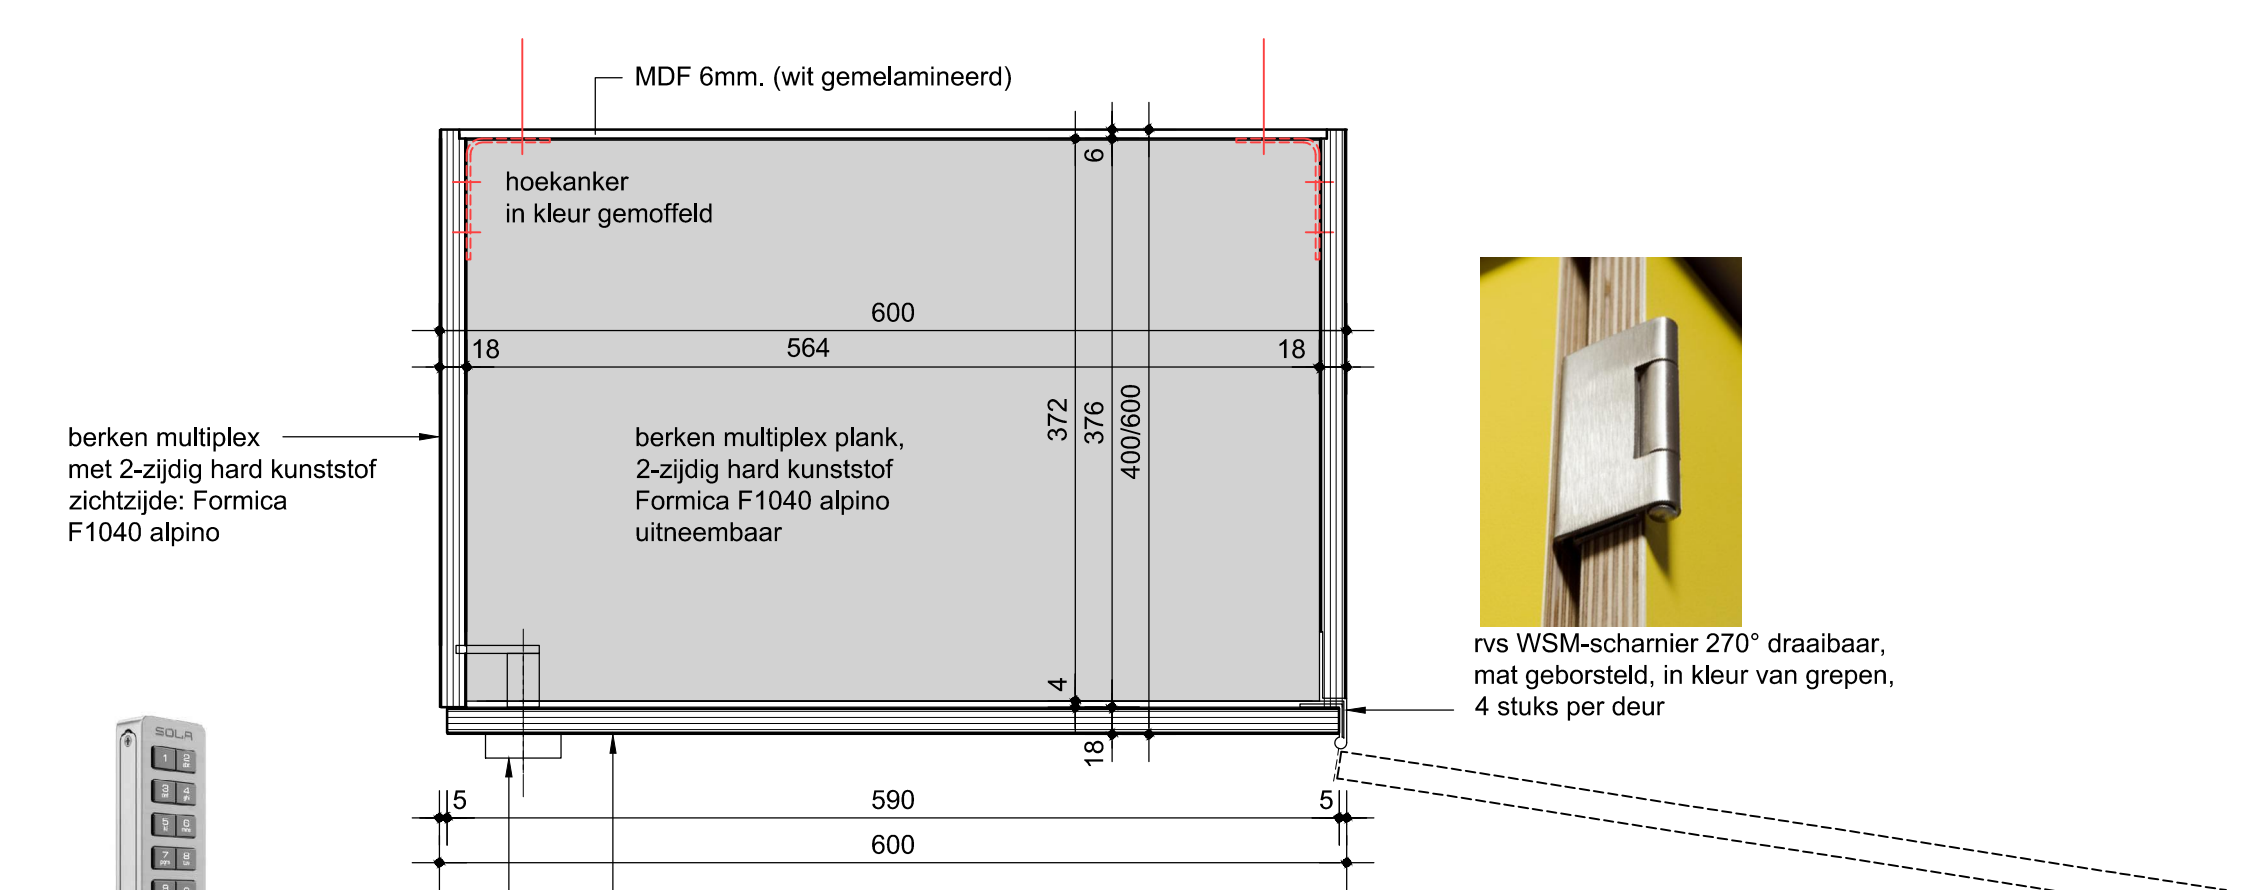

plattegrond

gangkast 600 1:5

werknnummer W 1339 werk Amare huisvesting KC onderwerp gangkast 600, 400/600mm diep Juliana van Stolberglaan 1 2595 CA den haag	fase definitief ontwerp t. +31 (0) 70 315 15 15	datum 17-09-2021 schaal 1:20 / 1: 5 A2 bladnummer D-04 k.vanderlee@koncon.nl www.koncon.nl
--	--	---