


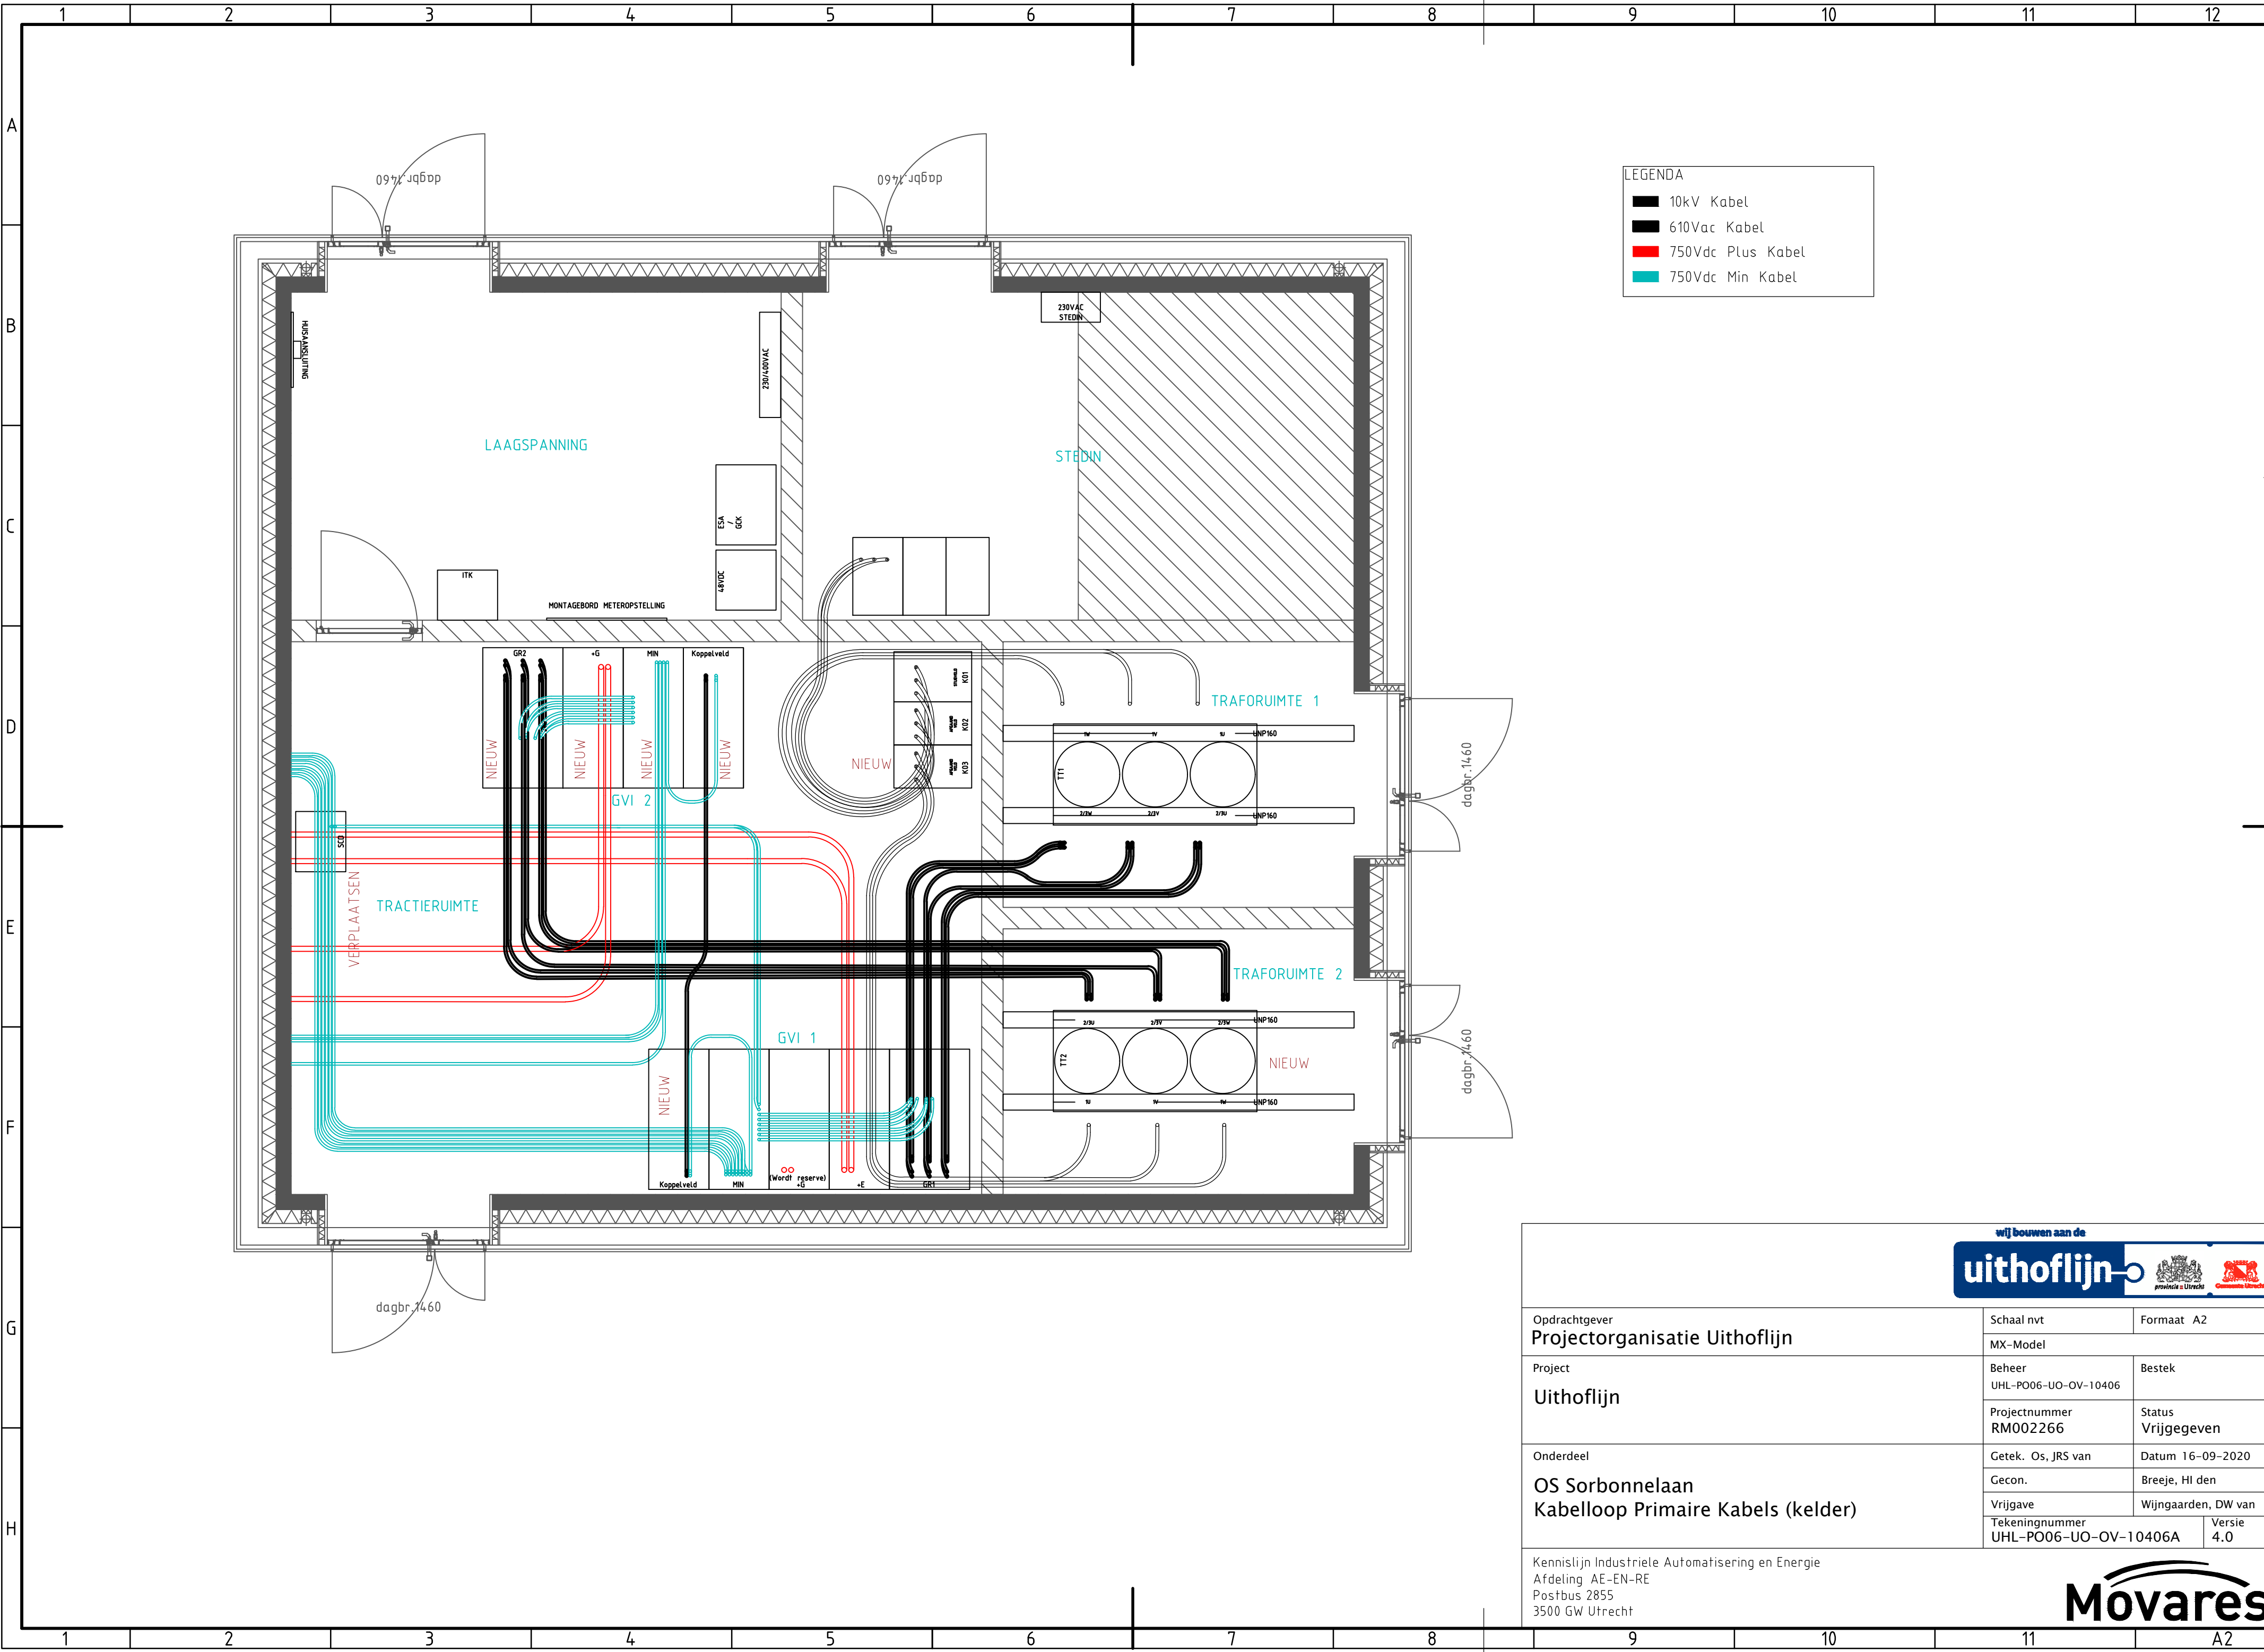

LEGENDA

- 10kV Kabel
- 610Vac Kabel
- 750Vdc Plus Kabel
- 750Vdc Min Kabel



Opdrachtgever Projectorganisatie Uithoflijn	Schaal nvt	Formaat A2
	MX-Model	
Project Uithoflijn	Beheer UHL-PO06-UO-OV-10406	Bestek
	Projectnummer RM002266	Status Vrijgegeven
Onderdeel OS Sorbonnelaan Kabelloop Primaire Kabels (kelder)	Getek. Os, JRS van	Datum 16-09-2020
	Gecon.	Breeje, HI den
	Vrijgave	Wijngaarden, DW van
	Tekeningnummer UHL-PO06-UO-OV-10406A	Versie 4.0

Kennislijn Industriële Automatisering en Energie
Afdeling AE-EN-RE
Postbus 2855
3500 GW Utrecht

