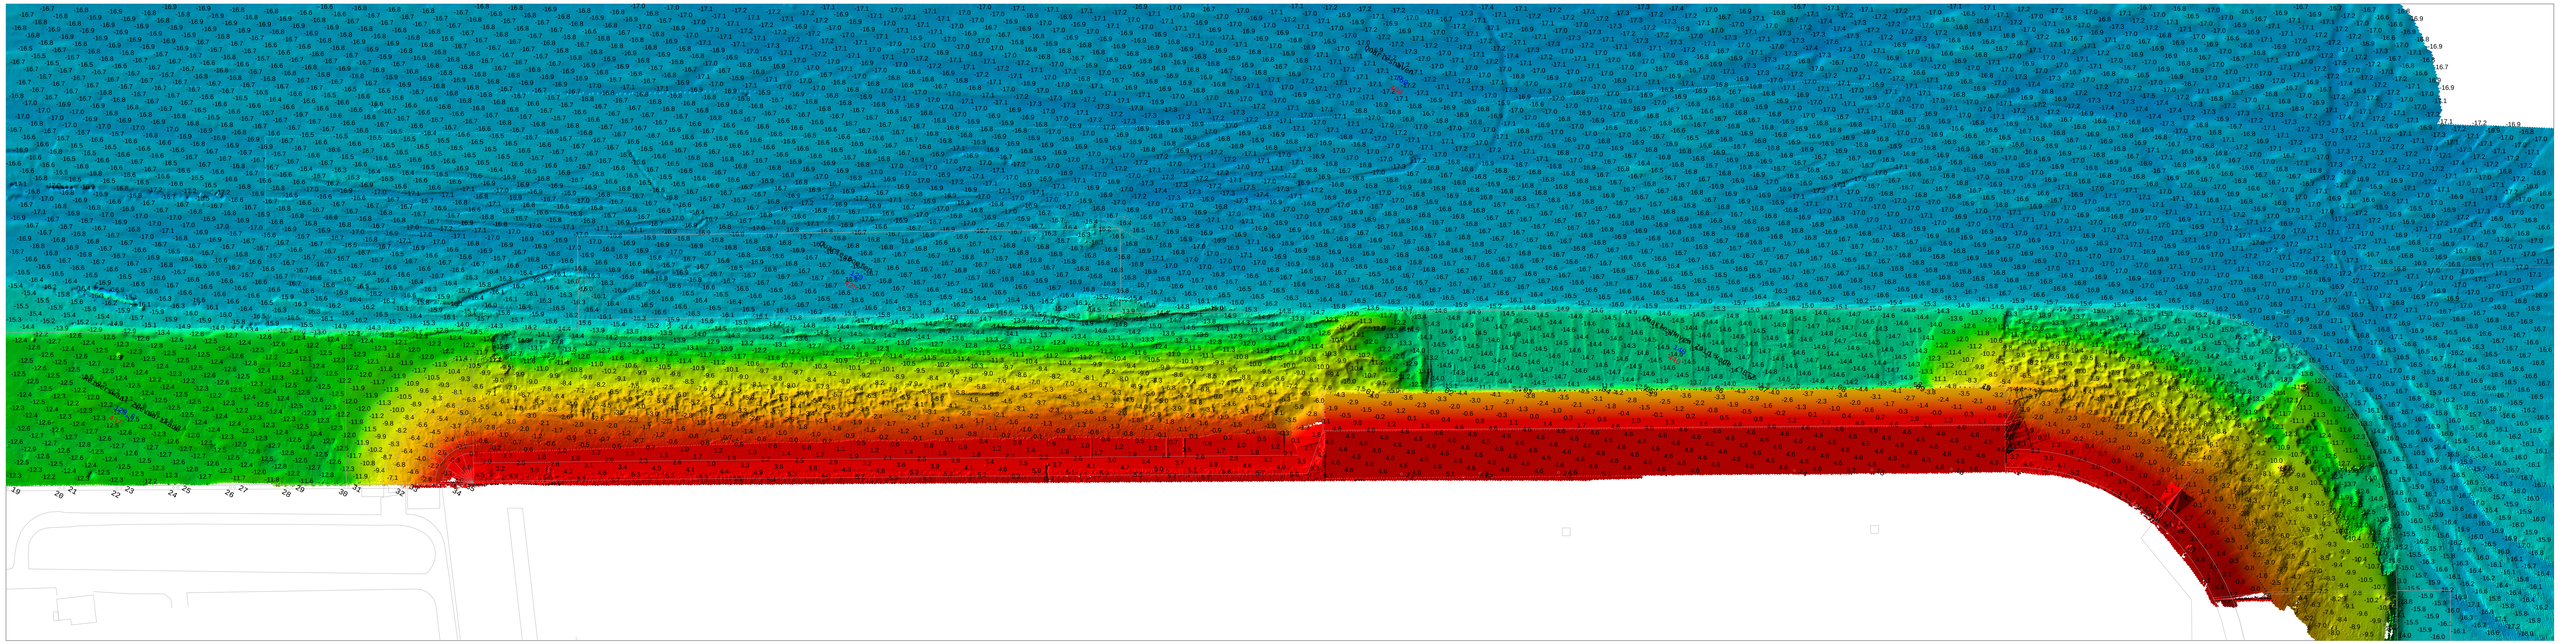

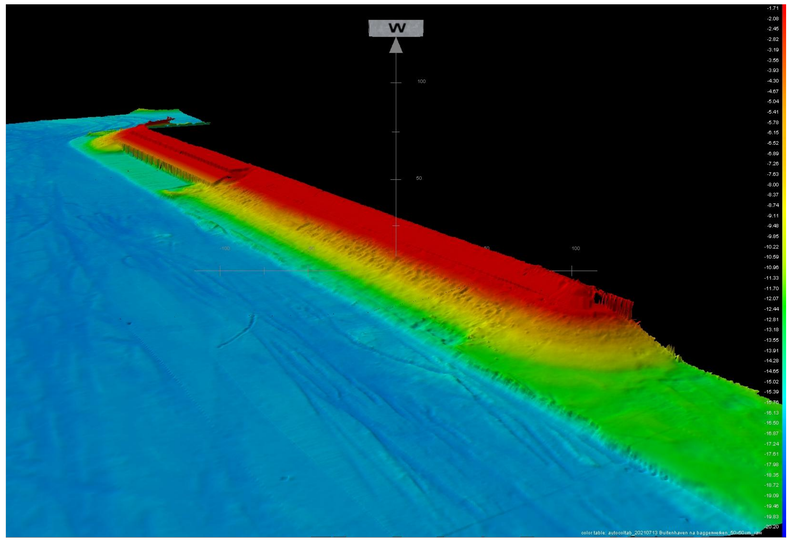

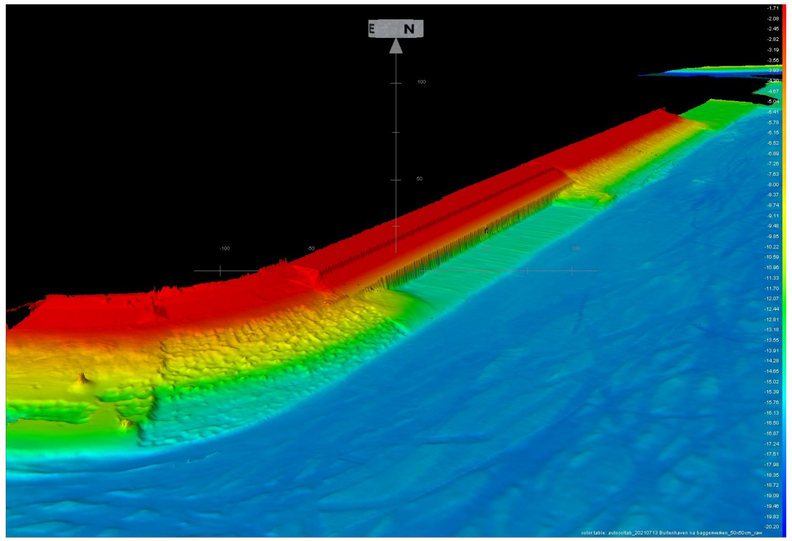

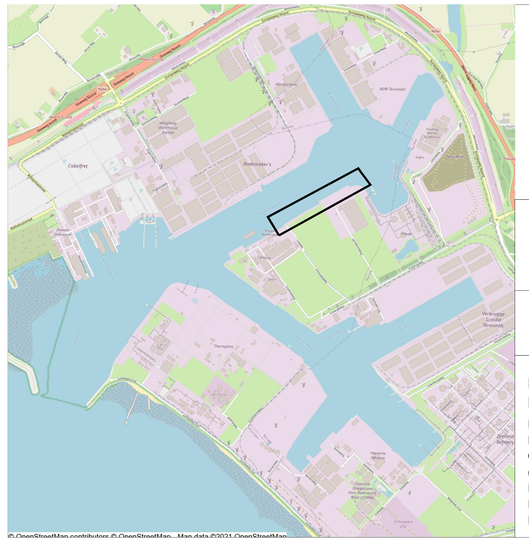

North Sea Port
Havennummer 1151
Postbus 132, 4530 AC
Terneuzen, Nederland

t. +31 115 647 400
f. +31 115 647 500

www.northseaport.com

ZSP 10239 Peildata

Werkzaamheden Quarleshaven
NAP

Scale 1:1000
50 m 100 m

Peilboot: Harmonie
Datum van opname: 13/07/2021

Diepten in m t.o.v. het referentievlak v. NAP (NAP = LAT + 2.56)
CoÃ¶rdinaat systeem: ETRS 89 - RD (2008)
Plaatsbepaling: Pos MV
Echosounder: Multibeam Teledyne Reson Seabat T50

Surveyor: JDG - North Sea Port
Layout: JDG - North Sea Port
Datum: 15/07/2021
Formaat: A0