SECTIE 6

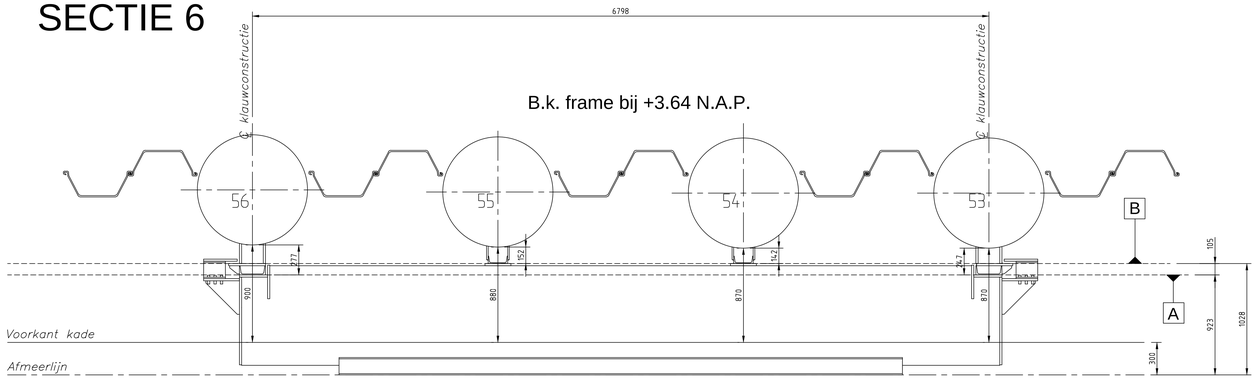

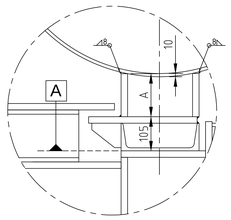

REFERENTIE "A"
t.p.v.
KLAUWCONSTRUCTIE
(PAAL 53/56)
ZIE TABEL

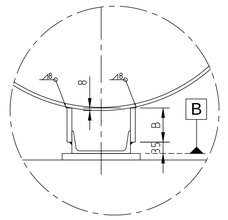

REFERENTIE "B" t.p.v.
SCHUIFCONSTRUCTIE
(PAAL 54/55)
ZIE TABEL

Afmetingen schetsplaten t.b.v. sectie 6

22-9-2014

Paalnummer:		56	55	54	53
O.k. Strip: N.A.P.	Breedte strip:	KLAUW (A)	VLAK (B)	VLAK (B)	KLAUW (A)
+3.40	min	184	128	119	156
+3.10	max	187	133	124	160
+2.70	min	190	138	130	166
+2.40	max	193	142	135	171
+2.00	min	197	148	141	177
+1.70	max	199	152	146	181
+1.30	min	203	158	152	187
+1.00	max	206	162	157	192
+0.60	min	209	168	164	198
+0.30	max	212	172	168	202
−0.10	min	216	177	175	208
−0.40	max	218	182	180	213
−0.80	min	222	187	186	219
−1.10	max	225	191	191	223
−1.50	min	228	197	197	229
−1.80	max	231	201	202	234
−2.20	min	235	207	208	240
−2.50	max	237	211	213	244
−2.90	min	241	217	220	250
−3.20	max	244	221	224	255
−3.60	min	247	226	231	261
−3.90	max	250	231	236	265

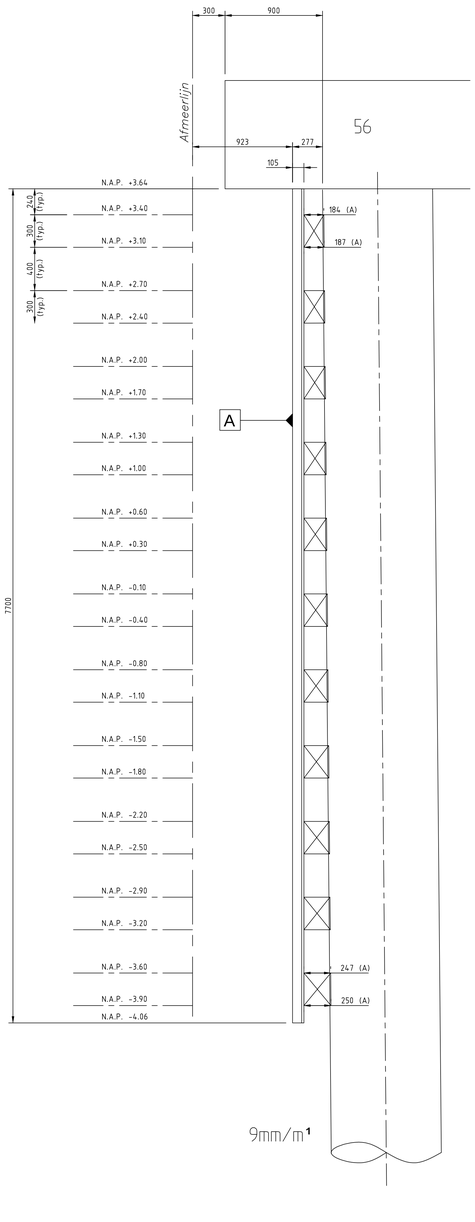

9mm/m¹

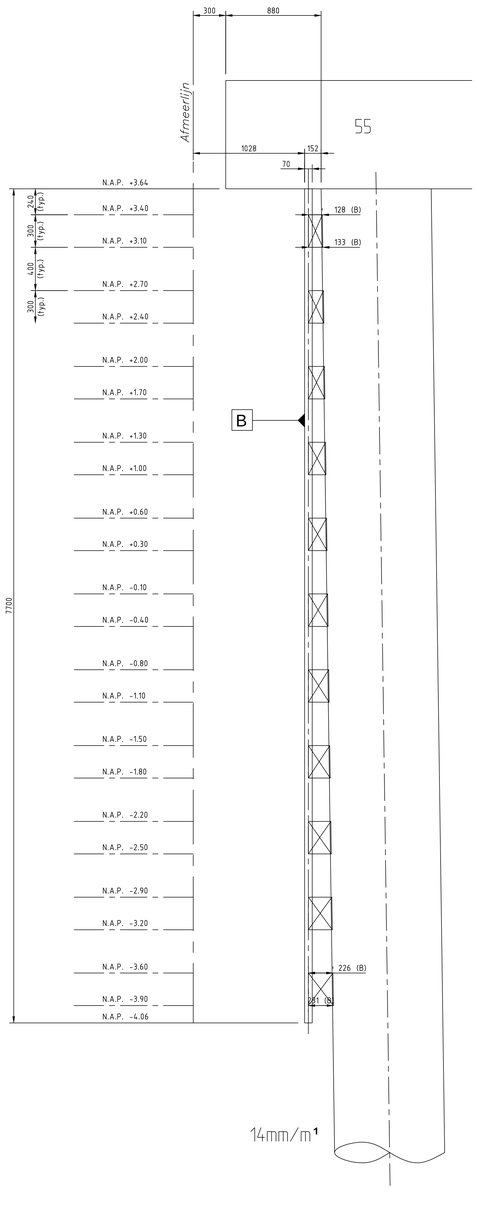

14mm/m¹

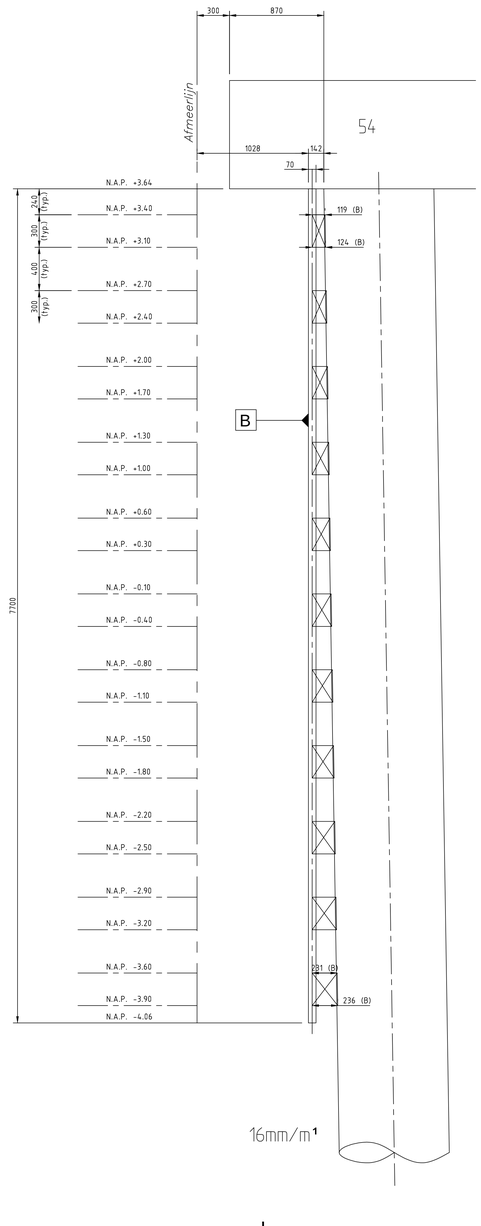

16mm/m¹

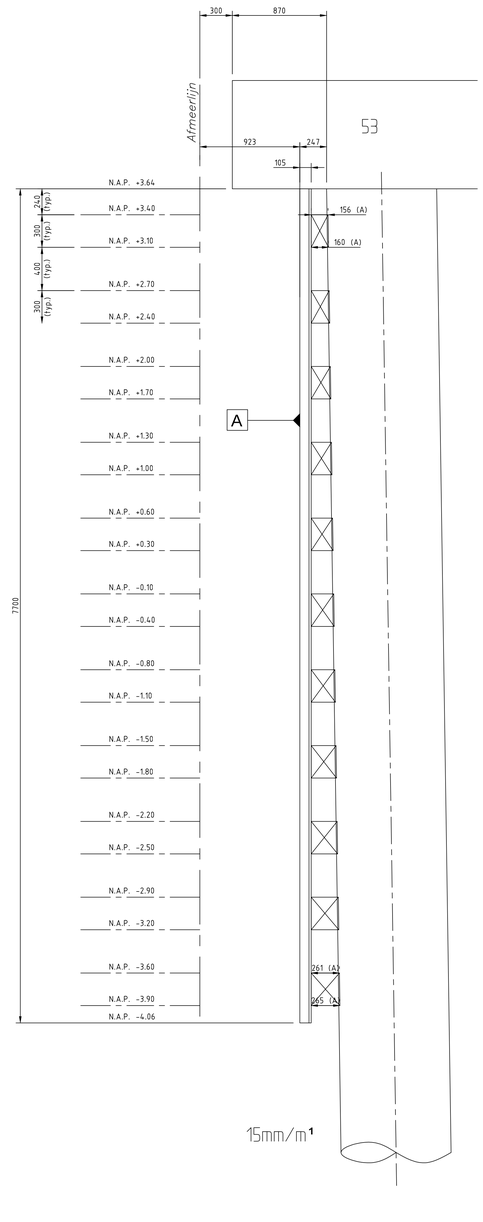

15mm/m¹

RENVOOI:

Alle maten in mm, tenzij anders aangegeven
Alle hoeken in het 360° stelsel
STAALKWALITEIT: S355, tenzij anders vermeld
Alle lassen a=6mm rondom, tenzij anders vermeld
Materiaal bouten etc.: Thermisch verzinkt - Kwaliteit 8.8

REFERENTIE TEKENINGEN:

7518-013 : Samenstelling, fenderframe: Doorsneden en details
Referentietekening: Inmeting d.d. 08-09-2014

Hakkers
CONSTRUCTIEF IN WATERBOUW
Oudsas 11
Postbus 11
4250 DA Werkendam
Tel.: 0183-501122
Fax.: 0183-501665
E-mail: info@hakkers.com / Internet: http://www.hakkers.com

Work: Kade FMT Quarleshaven
Onderdeel: Afmetingen schetsplaten:
Sectie 6; palen 53 t/m 56

Opdrachtgever: Zeeland Seaports
Schelpenpad 2
4531 PD Terneuzen
Tel: 0115-647400

Directie: Zeeland Seaports
Schelpenpad 2
4531 PD Terneuzen
Tel: 0115-647400

Opmerkingen:

Nr.:	Datum:	Naam:	Wijziging:
REV	09-04-2015	SM	REVISIE

AS BUILT

Format	841x1189 (A0)	Schaal	zie tek.
Hoogten in	m t.o.v. N.A.P.	Maten in	mm
Revisietekening			
Get.: GJS		Datum / Paraaf:	22-09-'14
Acc.: J.K. Klippel		Datum / Paraaf:	22-09-'14
Bestek: ZSP207			
Tek. nr.: 14013-TEK-017_REV			

© HAKKERS B.V. Alle rechten, ook die van de door ons ontworpen en/of uitgevoerde bouwkundige en geotechnische constructies, worden voorbehouden conform wettelijke bepalingen.