




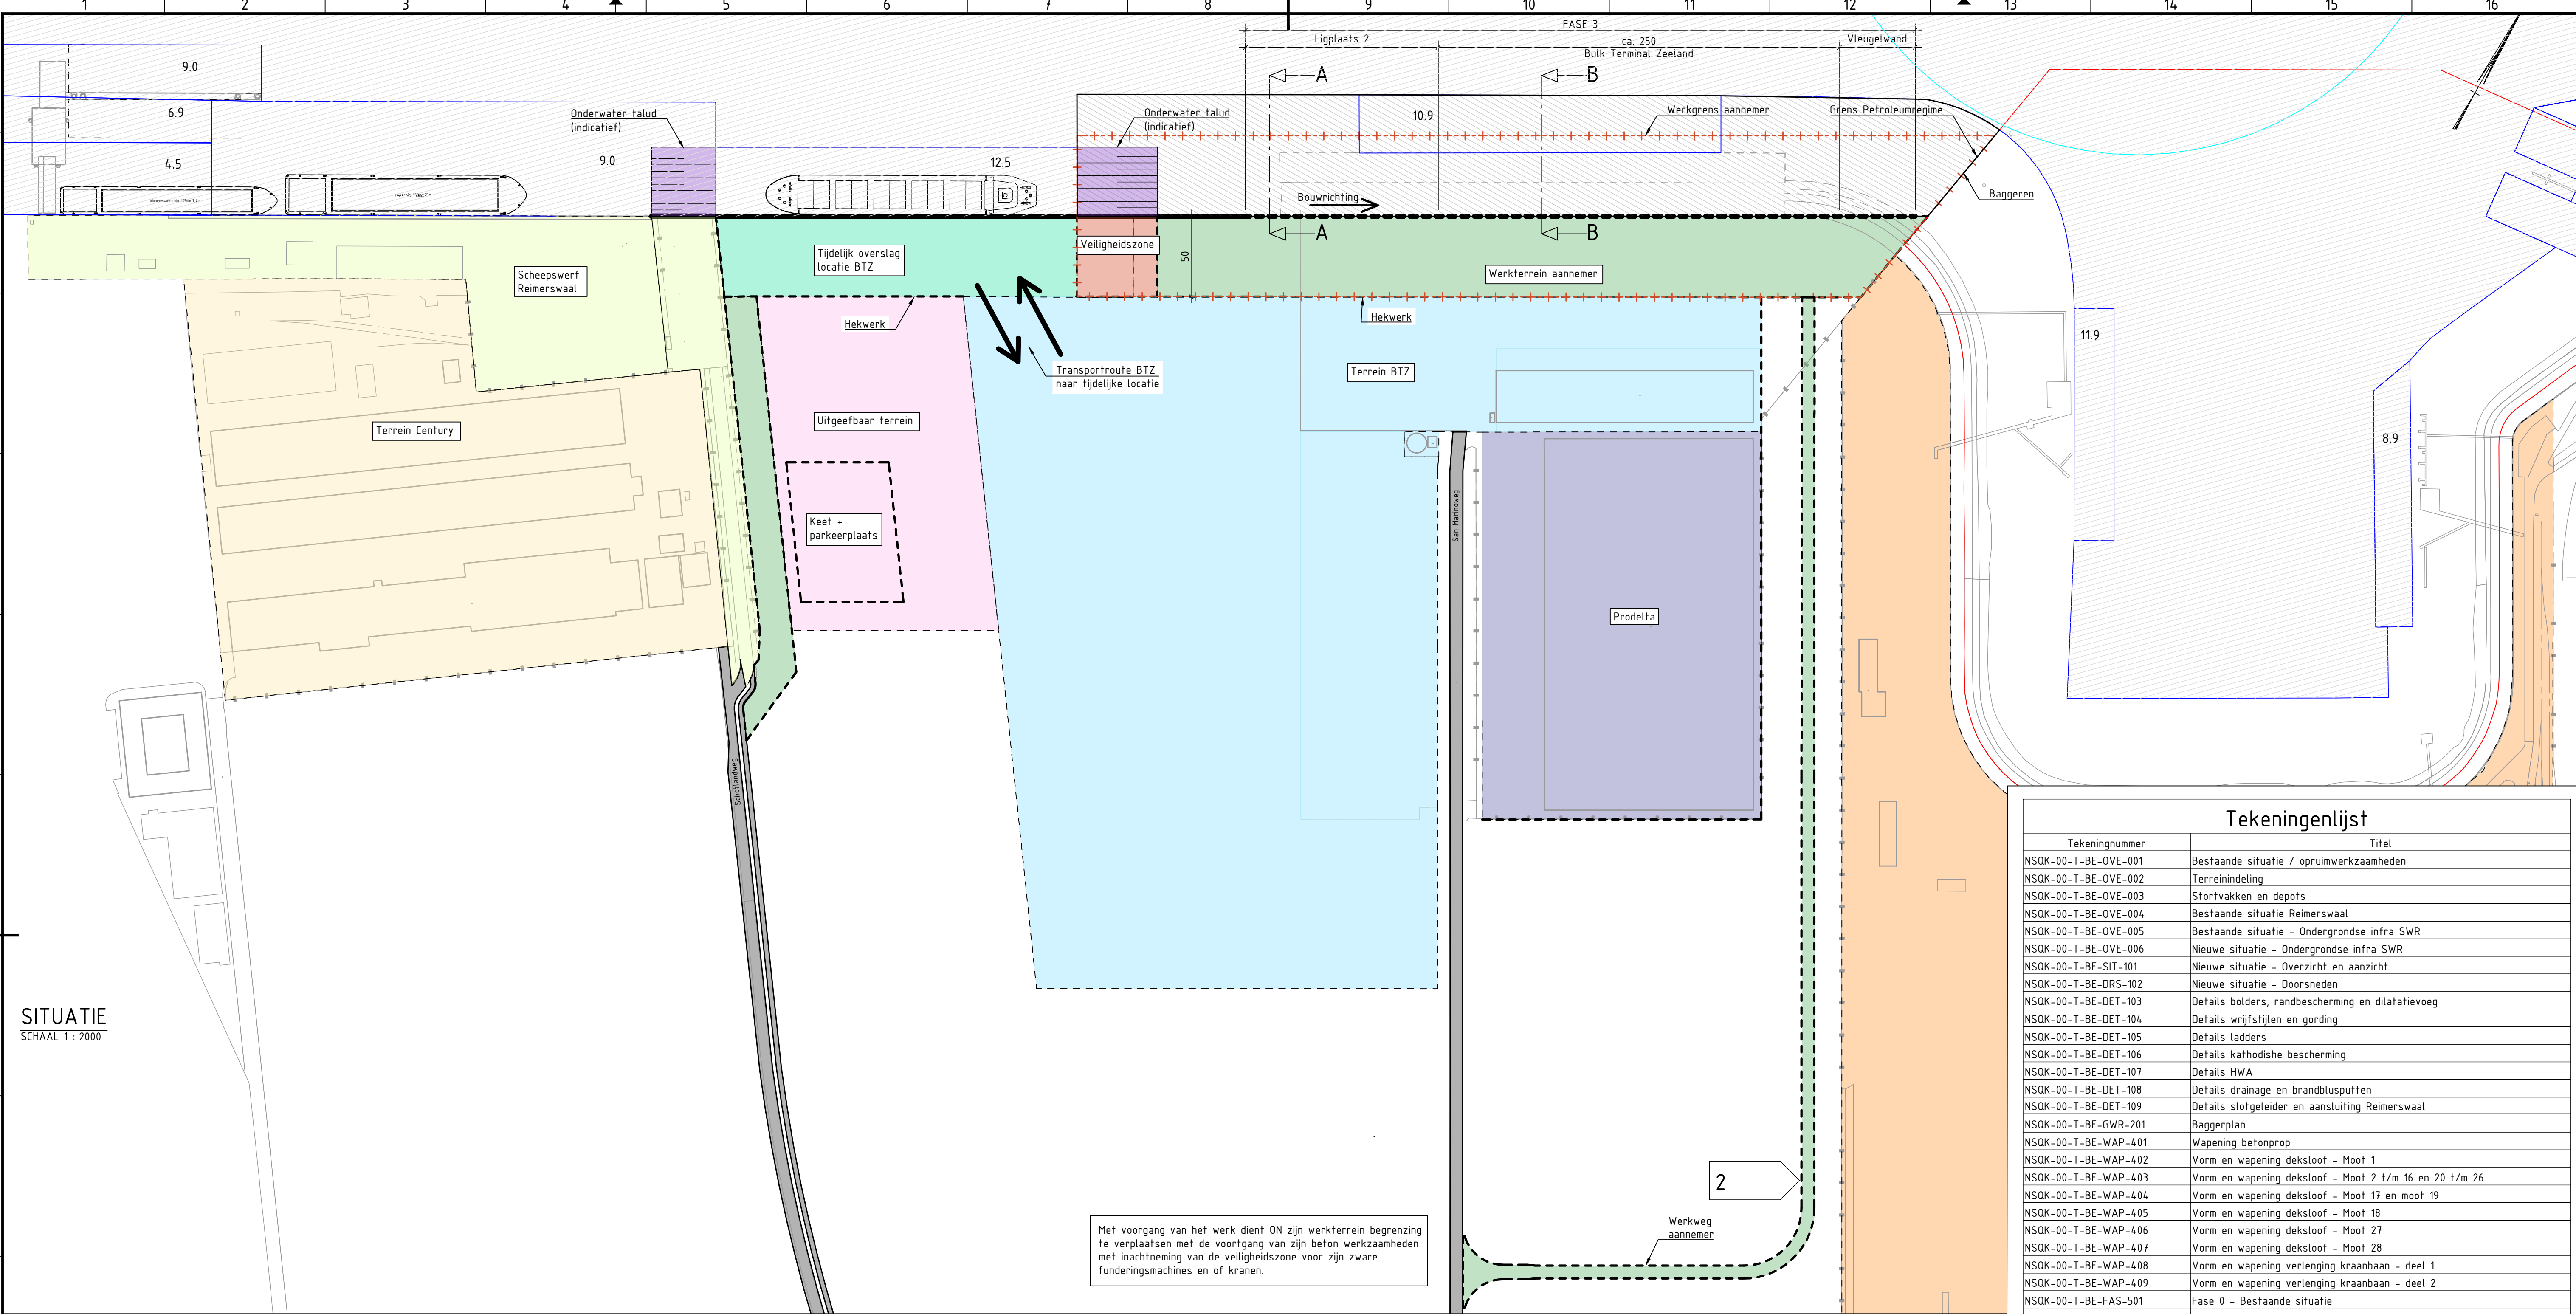

SITUATIE
SCHAAL 1 : 2000

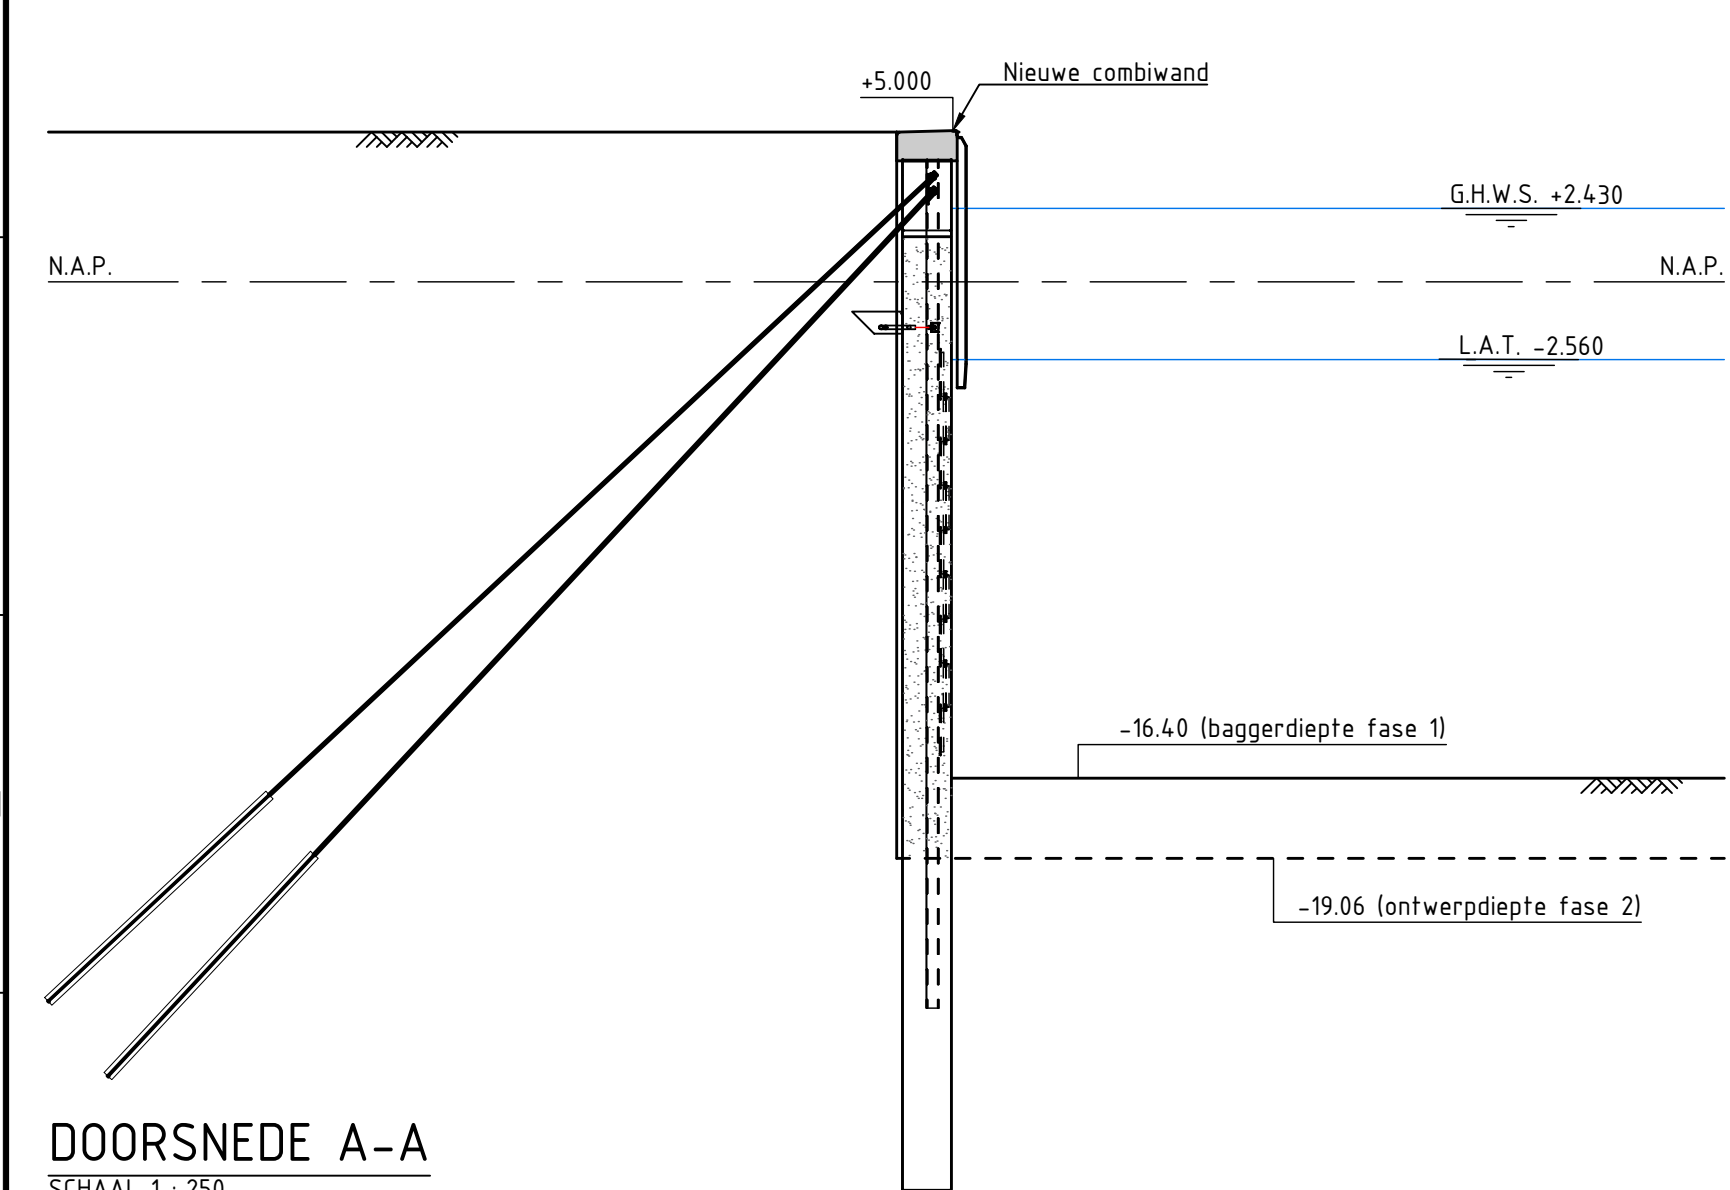

DOORSNEDE A-A
SCHAAL 1 : 250

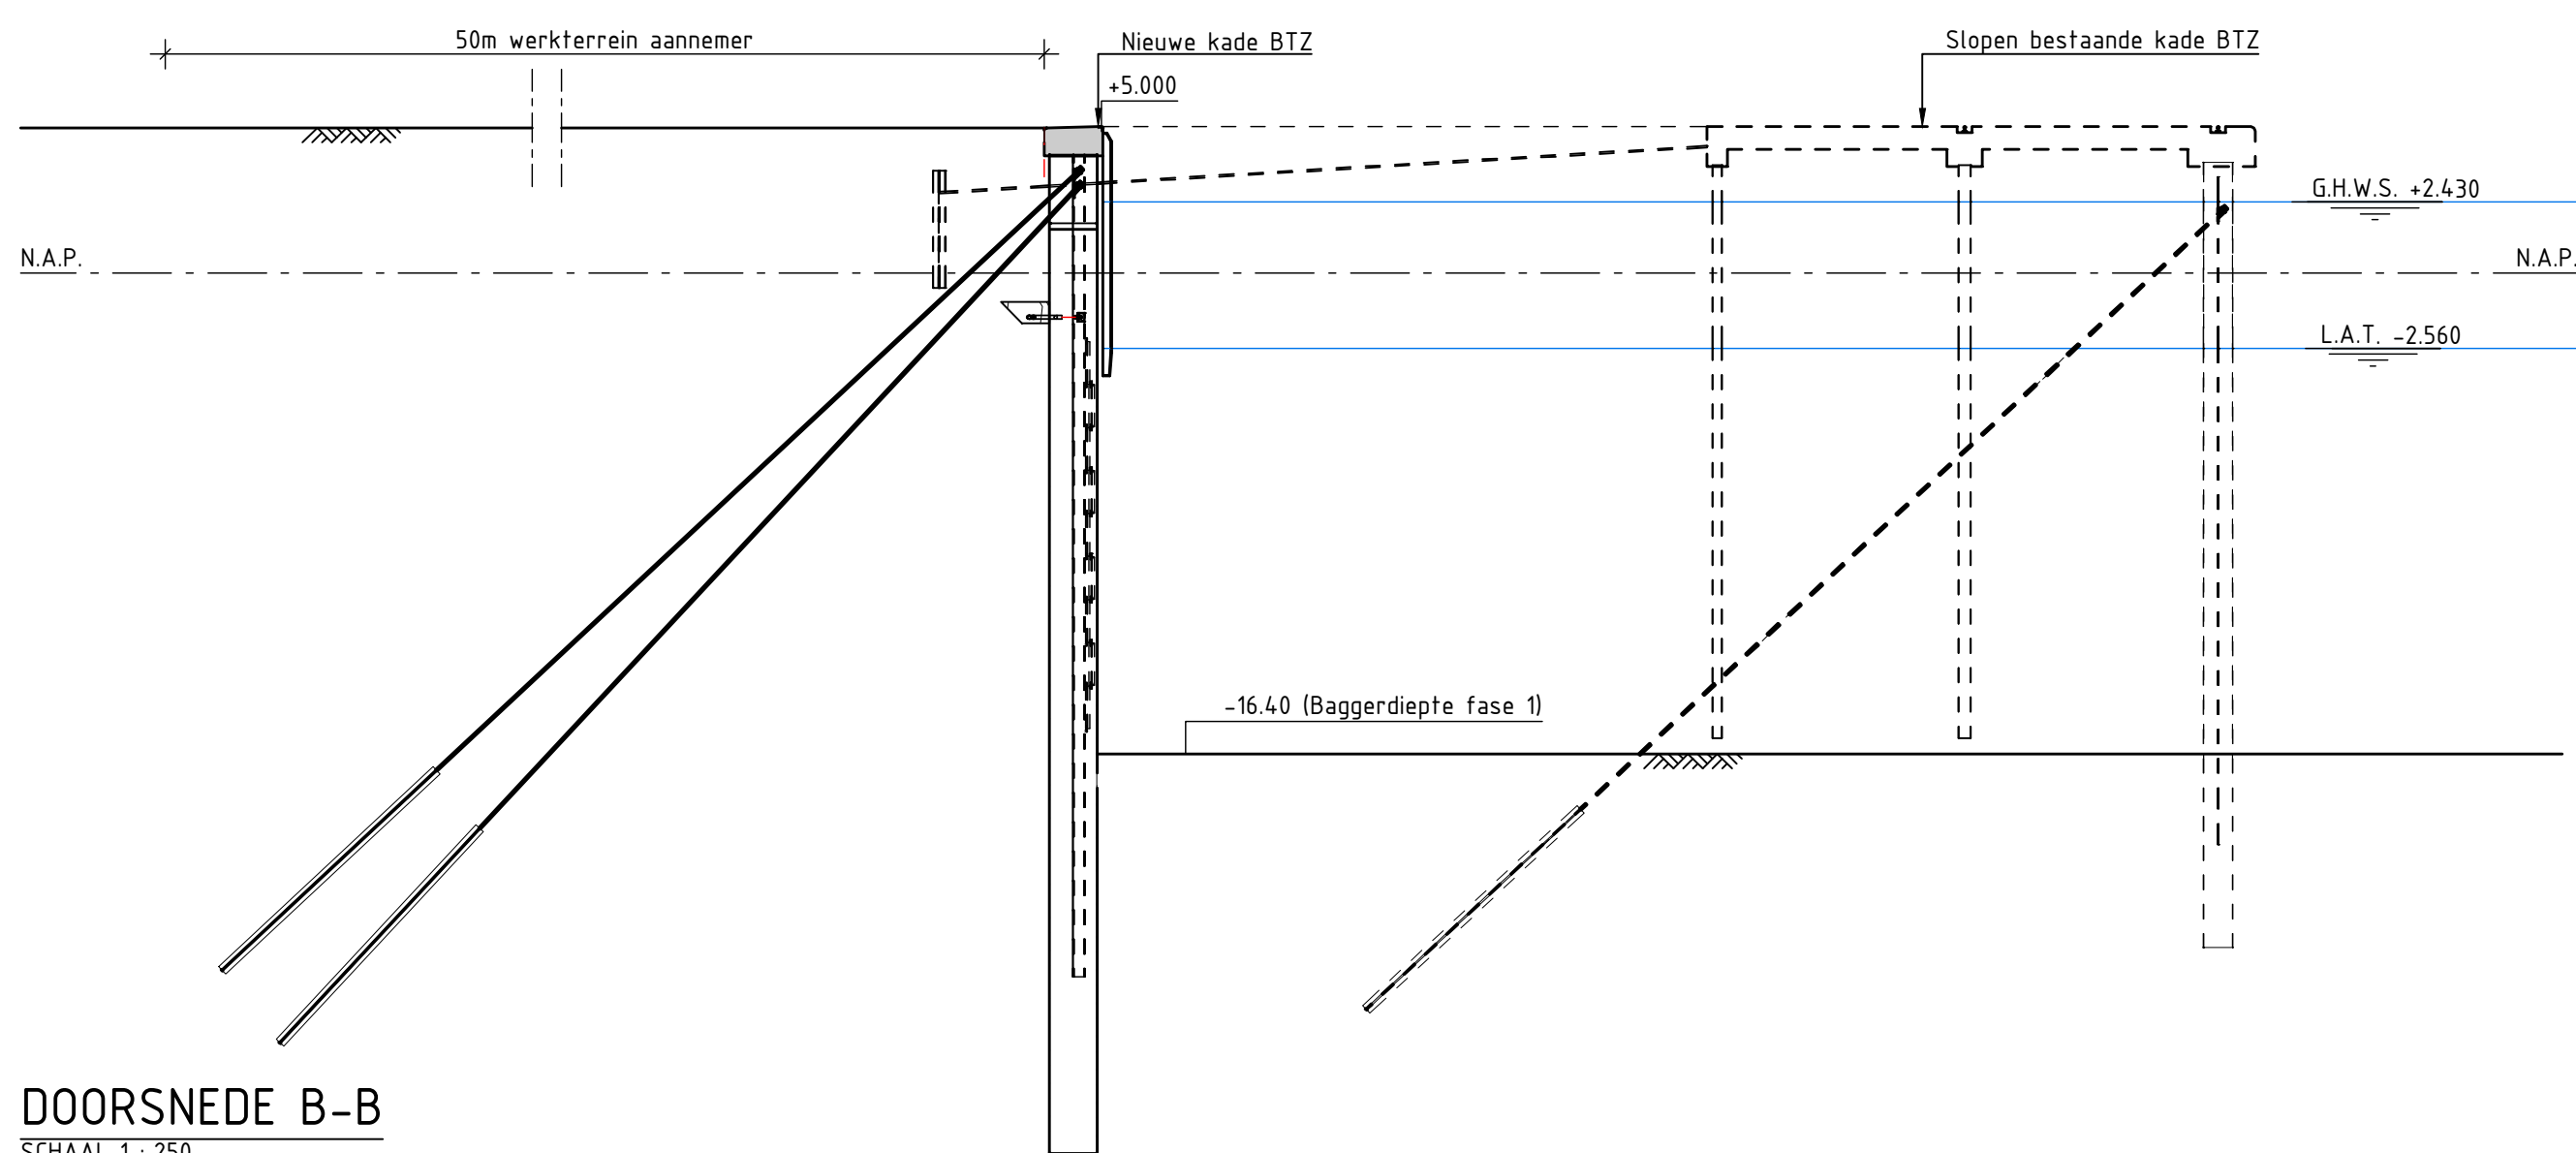

DOORSNEDE B-B
SCHAAL 1 : 250

Tekeningenlijst

Tekeningnummer	Titel
NSQK-00-T-BE-OVE-001	Bestaande situatie / opruimwerkzaamheden
NSQK-00-T-BE-OVE-002	Terreinindeling
NSQK-00-T-BE-OVE-003	Stortvakken en depots
NSQK-00-T-BE-OVE-004	Bestaande situatie Reimerswaal
NSQK-00-T-BE-OVE-005	Bestaande situatie - Ondergrondse infra SWR
NSQK-00-T-BE-OVE-006	Nieuwe situatie - Ondergrondse infra SWR
NSQK-00-T-BE-SIT-101	Nieuwe situatie - Overzicht en aanzicht
NSQK-00-T-BE-DRS-102	Nieuwe situatie - Doorsneden
NSQK-00-T-BE-DET-103	Details bolders, randbescherming en dilatatievoeg
NSQK-00-T-BE-DET-104	Details wrijfstijlen en gording
NSQK-00-T-BE-DET-105	Details ladders
NSQK-00-T-BE-DET-106	Details kathodische bescherming
NSQK-00-T-BE-DET-107	Details HWA
NSQK-00-T-BE-DET-108	Details drainage en brandblusputten
NSQK-00-T-BE-DET-109	Details slotgeleider en aansluiting Reimerswaal
NSQK-00-T-BE-GWR-201	Baggerplan
NSQK-00-T-BE-WAP-401	Wapening betonprop
NSQK-00-T-BE-WAP-402	Vorm en wapening deksloof - Moot 1
NSQK-00-T-BE-WAP-403	Vorm en wapening deksloof - Moot 2 t/m 16 en 20 t/m 26
NSQK-00-T-BE-WAP-404	Vorm en wapening deksloof - Moot 17 en moot 19
NSQK-00-T-BE-WAP-405	Vorm en wapening deksloof - Moot 18
NSQK-00-T-BE-WAP-406	Vorm en wapening deksloof - Moot 27
NSQK-00-T-BE-WAP-407	Vorm en wapening deksloof - Moot 28
NSQK-00-T-BE-WAP-408	Vorm en wapening verlenging kraanbaan - deel 1
NSQK-00-T-BE-WAP-409	Vorm en wapening verlenging kraanbaan - deel 2
NSQK-00-T-BE-FAS-501	Fase 0 - Bestaande situatie
NSQK-00-T-BE-FAS-502	Fase 1 - Reimerswaal kade en ligplaats 1
NSQK-00-T-BE-FAS-503	Fase 2 - Terrein inrichting aanpassen
NSQK-00-T-BE-FAS-504	Fase 3 - Ligplaats 2 en bulk terminal zeeland
NSQK-00-T-BE-FAS-505	Fase 4 - Eindsituatie

ALGEMEEN

Maatvoering in meters, tenzij anders aangegeven.
Peilmaten in doorsneden in meters t.o.v. N.A.P.
Maten in bovenaanzicht zijn diepgang schepen in meters.

2	28-09-2021	Werkweg aan de San Marinoweg aangepast	DRZ
1	18-08-2021	Eerste uitgave	LPS
v.	Datum	Omschrijving	Gefekend

North Sea Port
Bulk Terminal Zeeland in de Quarleshaven
Fase 3: Ligplaats 2 en Bulk Terminal Zeeland

Projectnr.: NSQK	Fase: Bestekfase	Gefekend: Luciana Pereira de Souza	
Documenttype: Tekening		Gecontroleerd: Marco Flipse	
Status: Definitief		Vrijgegeven: Fokke Westebring	

Schaal: zie tek.	Formaat: A1
Blad nr.: 1 van 1	Datum: 28-09-2021
Tekening nr.: NSQK-00-T-BE-FAS-504	Versie: 2

