


14.8 x
A3

14.8 x
A4

NEDERLANDSE DOCUMENT REPRODUCTIE B.V.
LICHTDRUK
MICROFILM
MICROKAART
OFFSETDRUK
OP DE LUMIER
FOTOCOPIER
VALERIUSSTRAAT 28-34 DEN HAAG
TEL. 070-654828

14.8 x
A4

14.8 x
A3

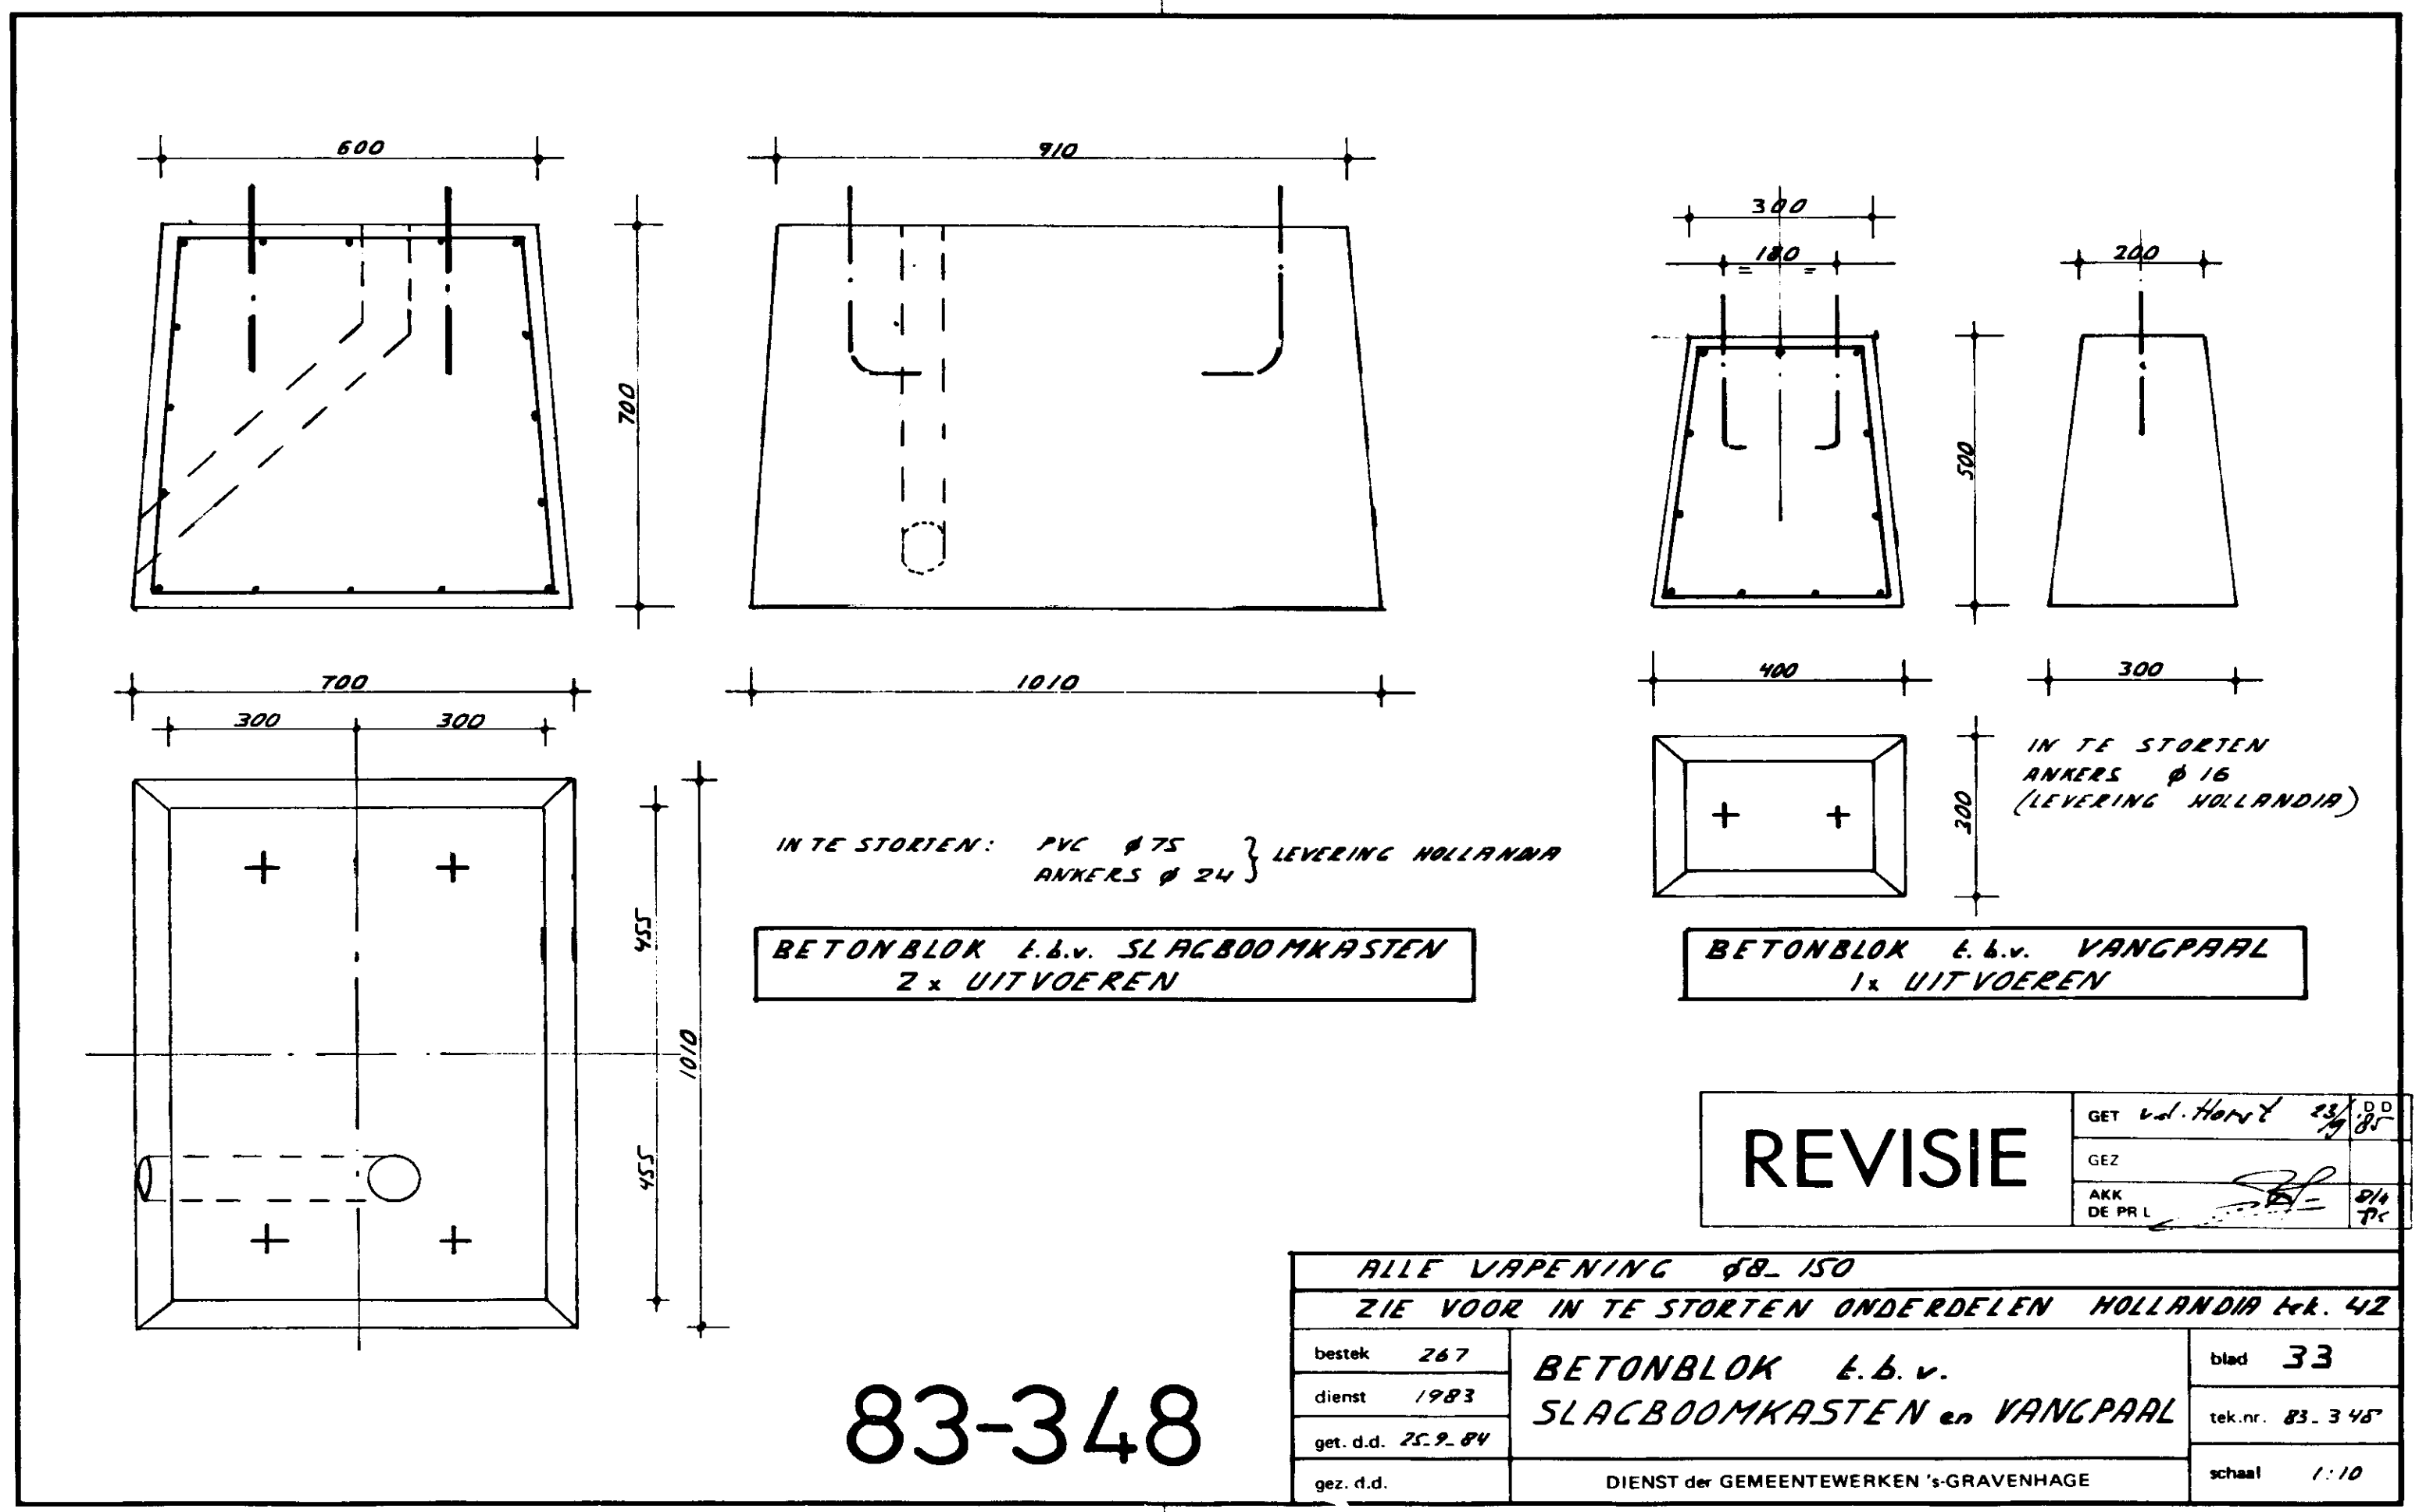

A3
14.8 x

A4
14.8 x

A4
14.8 x

A3
14.8 x