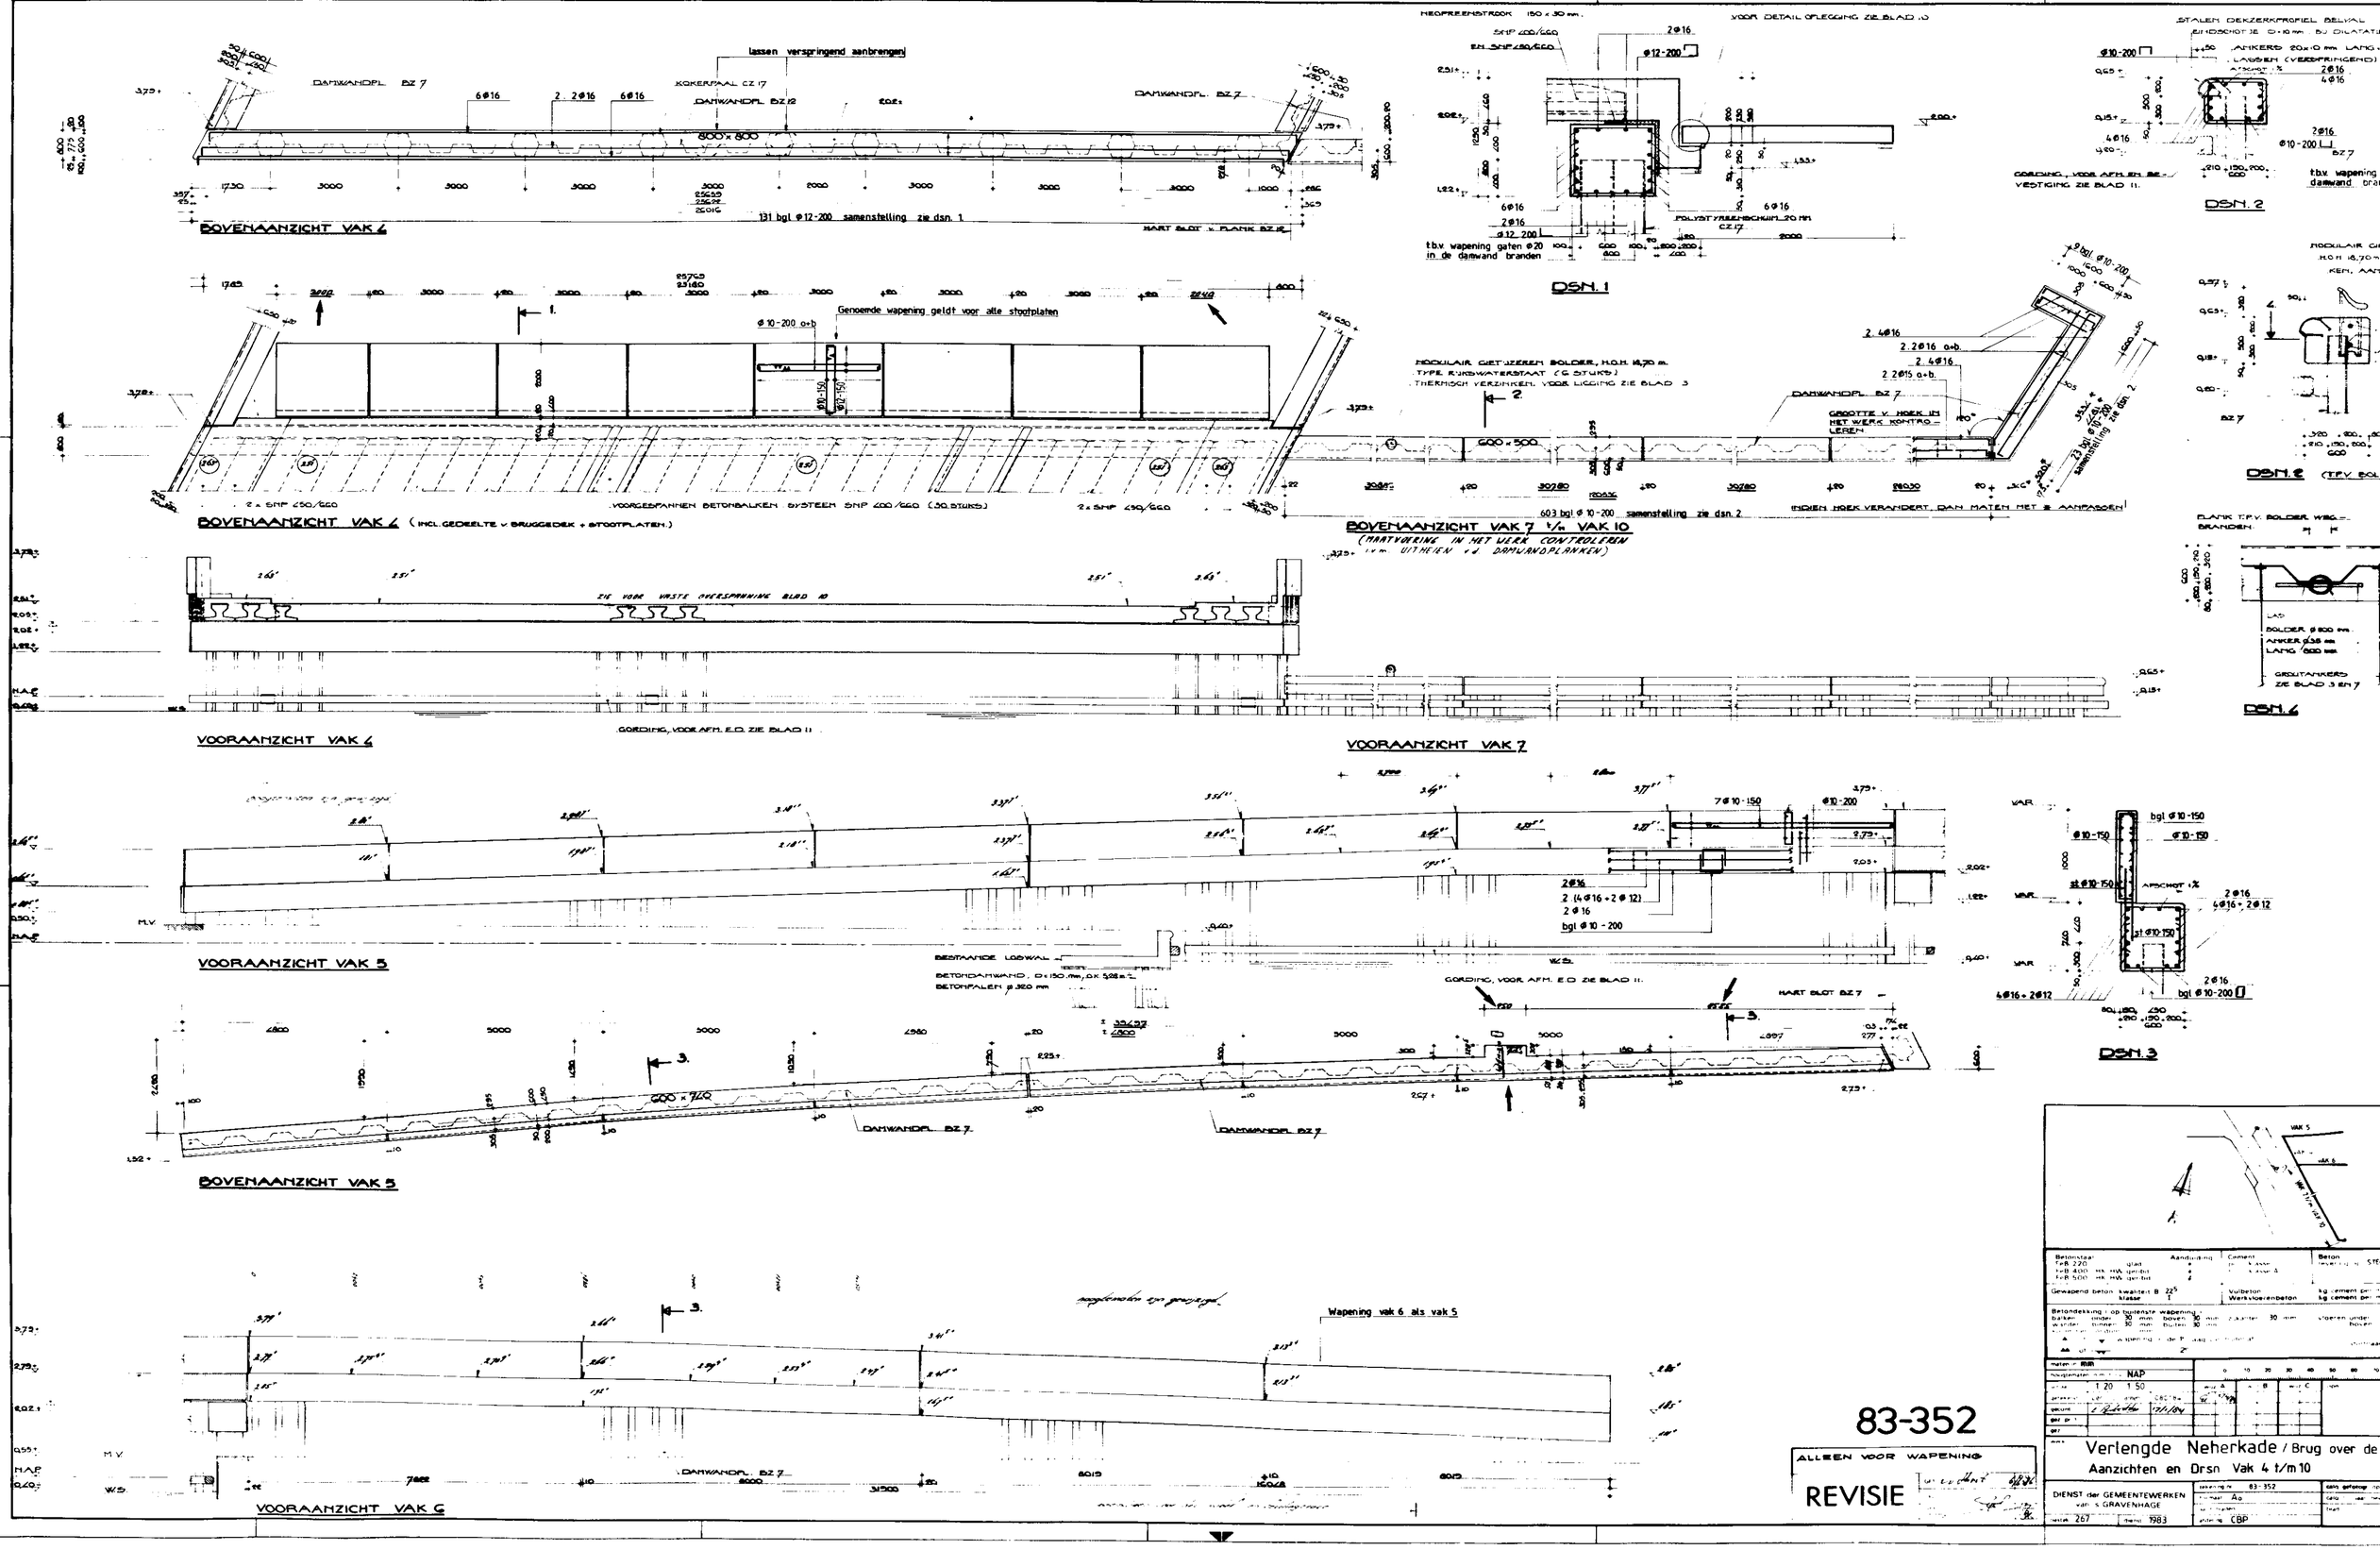
lassen verspringend aanbrengen
DAMWANDPL. BZ 7
KOKERPAAL CZ 17
DAMWANDPL. BZ 12
800 x 800
131 bgl ø12-200 samenstelling zie dsn. 1
BOVENAANZICHT VAK 6
Genoemde wapening geldt voor alle stootplaten
ø 10-200 o+b
2 x SNP 650/660
VOORGESPANNEN BETONBALKEN SYSTEEM SNP 600/660 (30 STUKS)
BOVENAANZICHT VAK 6 (INCL. GEDEELTE v. BRUGGEDEK + STOOTPLATEN.)
MODULAIR GIETIJZEREN BOLDER, H.O.H. 16,70 m.
TYPE KURSWATERSTAAT (6 STUKS)
THERMISCH VERZINKEN. VOOR LIGGING ZIE BLAD 3
DAMWANDPL. BZ 7
GROOTTE V. HOEK IN HET WERK KONTROLEREN
INDIEN HOEK VERANDERT, DAN MATEN MET * AANPASSEN
BOVENAANZICHT VAK 7 1/2 VAK 10
(MARTVERING IN HET WERK CONTROLEREN i.v.m. UITHEIEN v.d. DAMWANDPLANKEN)
VOORAANZICHT VAK 6
GORDING, VOOR AFM. E.D. ZIE BLAD 11
VOORAANZICHT VAK 7
VOORAANZICHT VAK 5
BESTAANDE LOSWAL
BETONDAMWAND, D=150 mm, DK 5,28 m²/m
BETONPALEN ø 320 mm
GORDING, VOOR AFM. E.D. ZIE BLAD 11.
HART SLOT BZ 7
BOVENAANZICHT VAK 5
Wapening vak 6 als vak 5
VOORAANZICHT VAK 6
DSN. 1
DSN. 2
DSN. 3
DSN. 4
DSN. 6
83-352
ALLEEN VOOR WAPENING
REVISIE
Verlengde Neherkade / Brug over de
Aanzichten en Drsn Vak 4 t/m 10
DIENST der GEMEENTEWERKEN
van 's GRAVENHAGE
CBP