
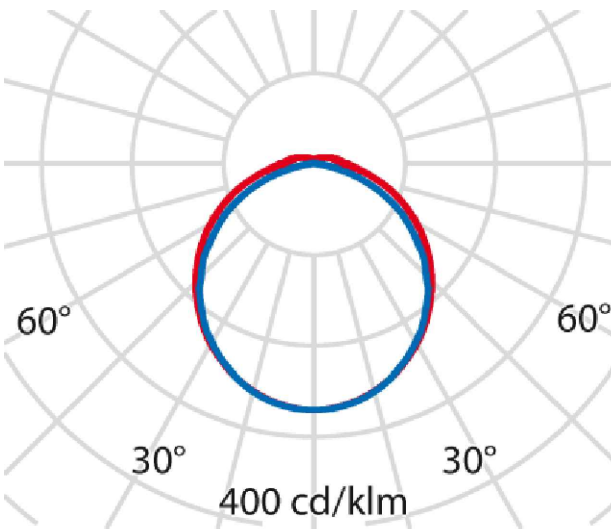
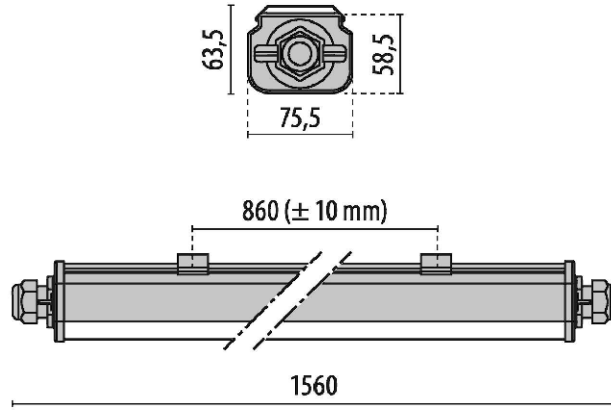
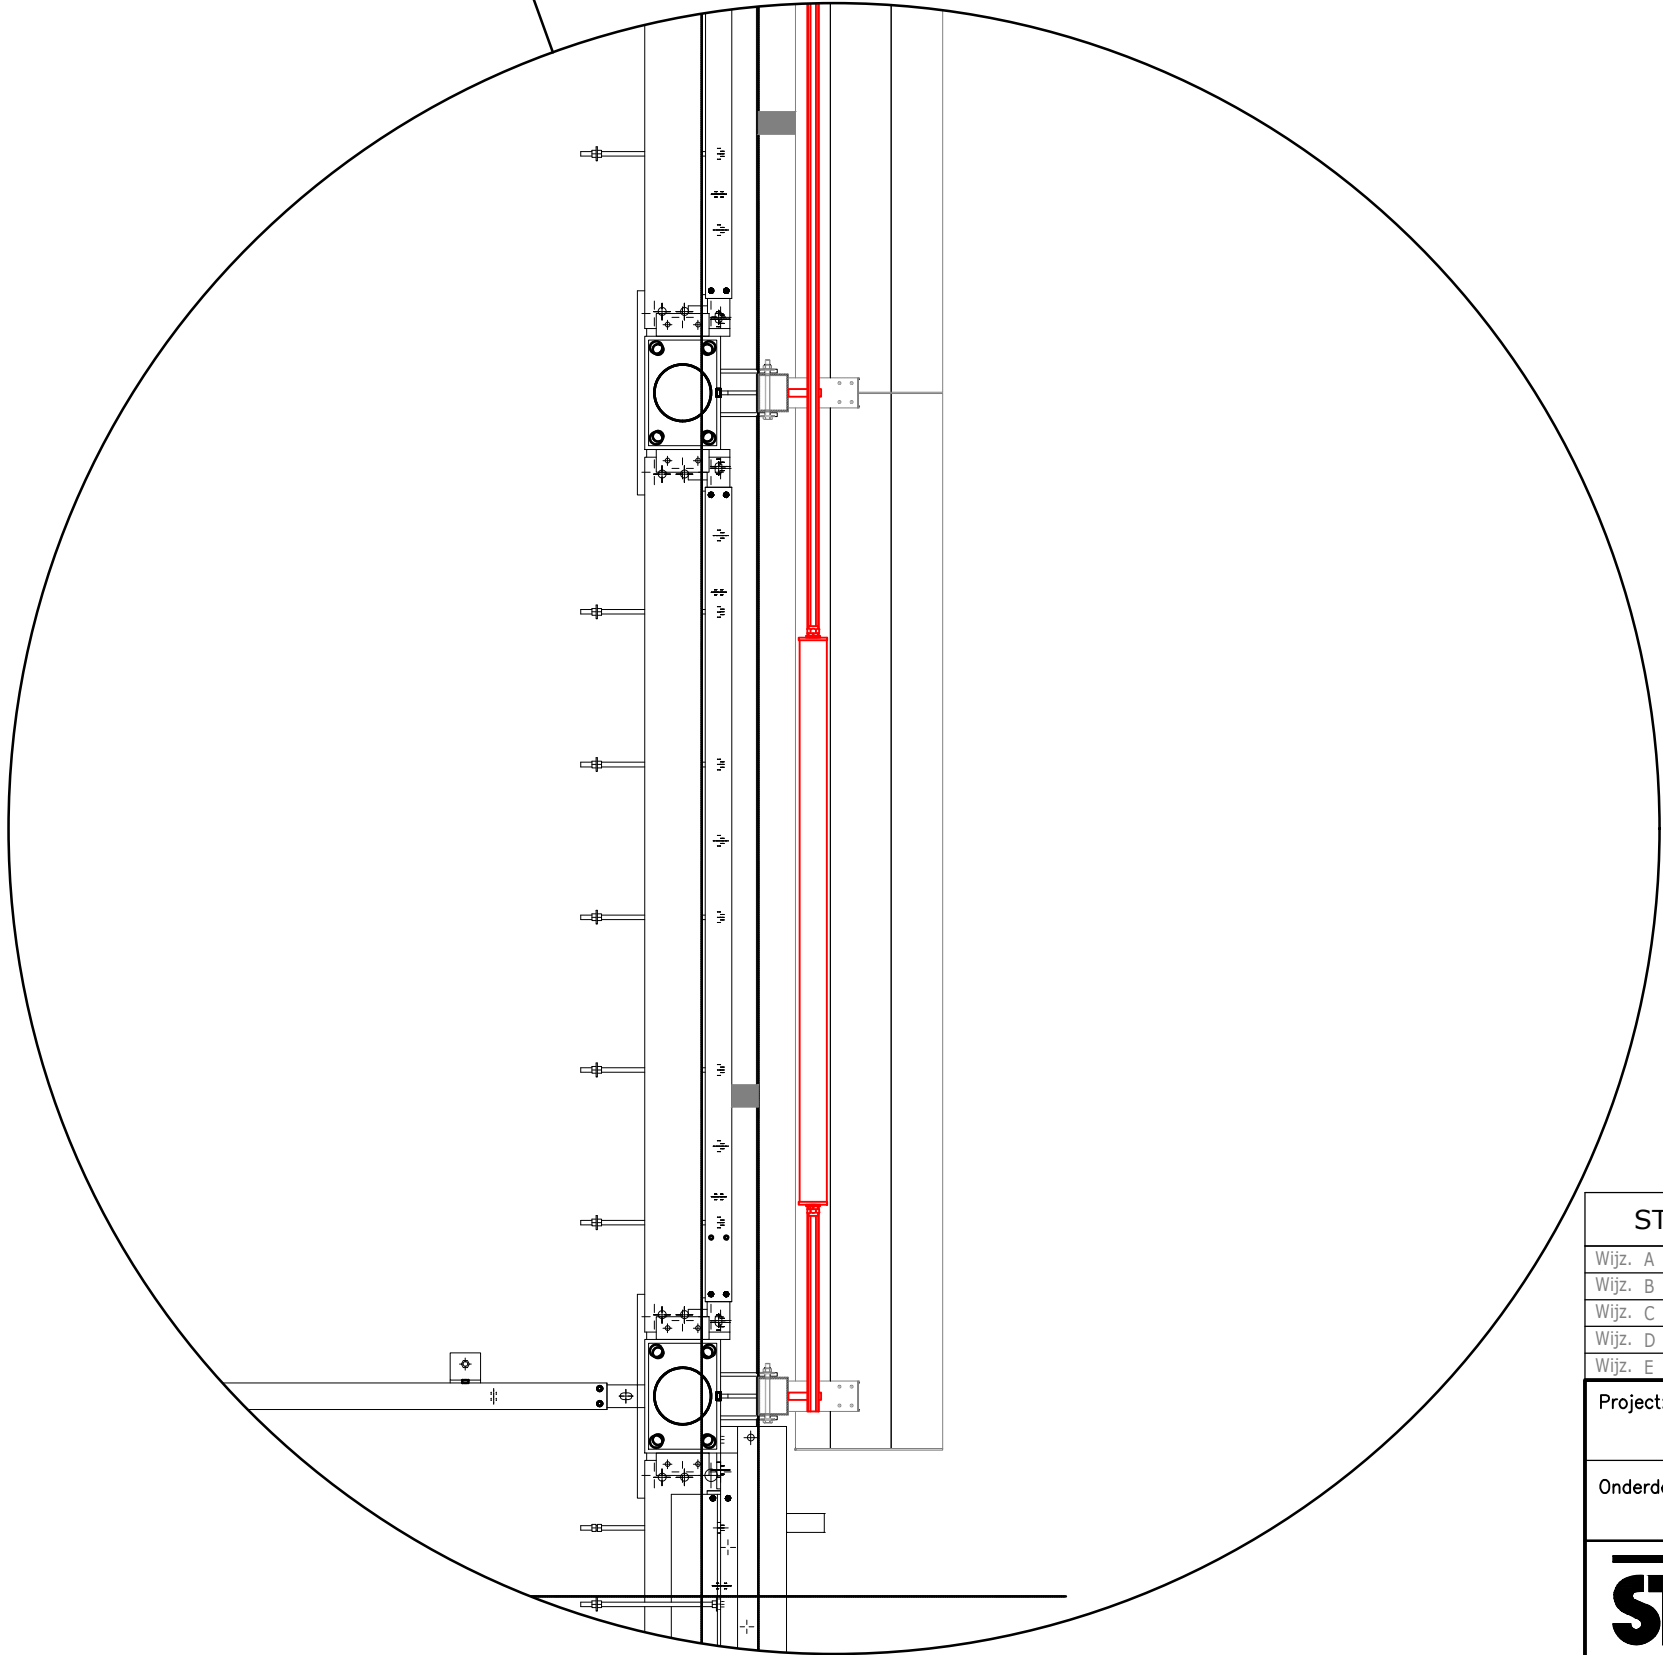
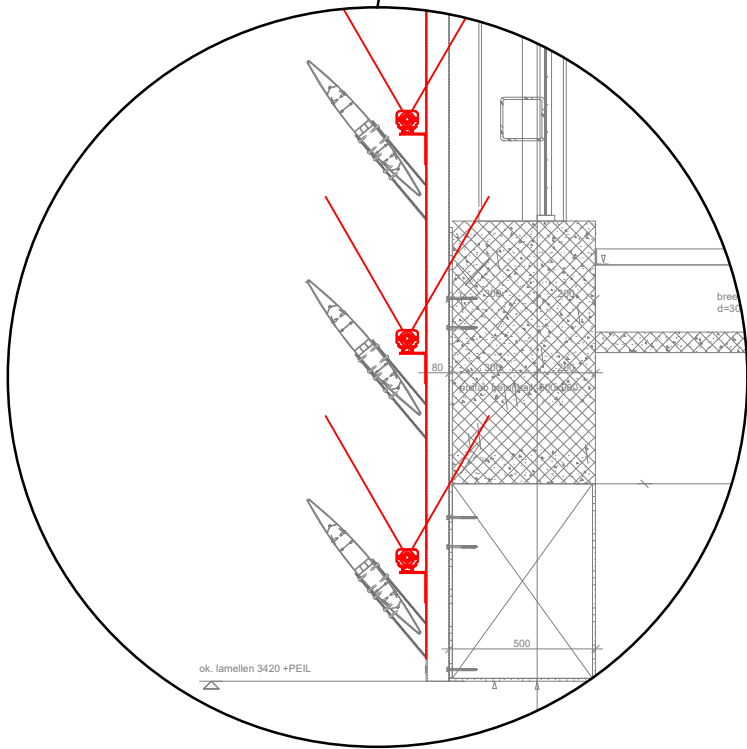
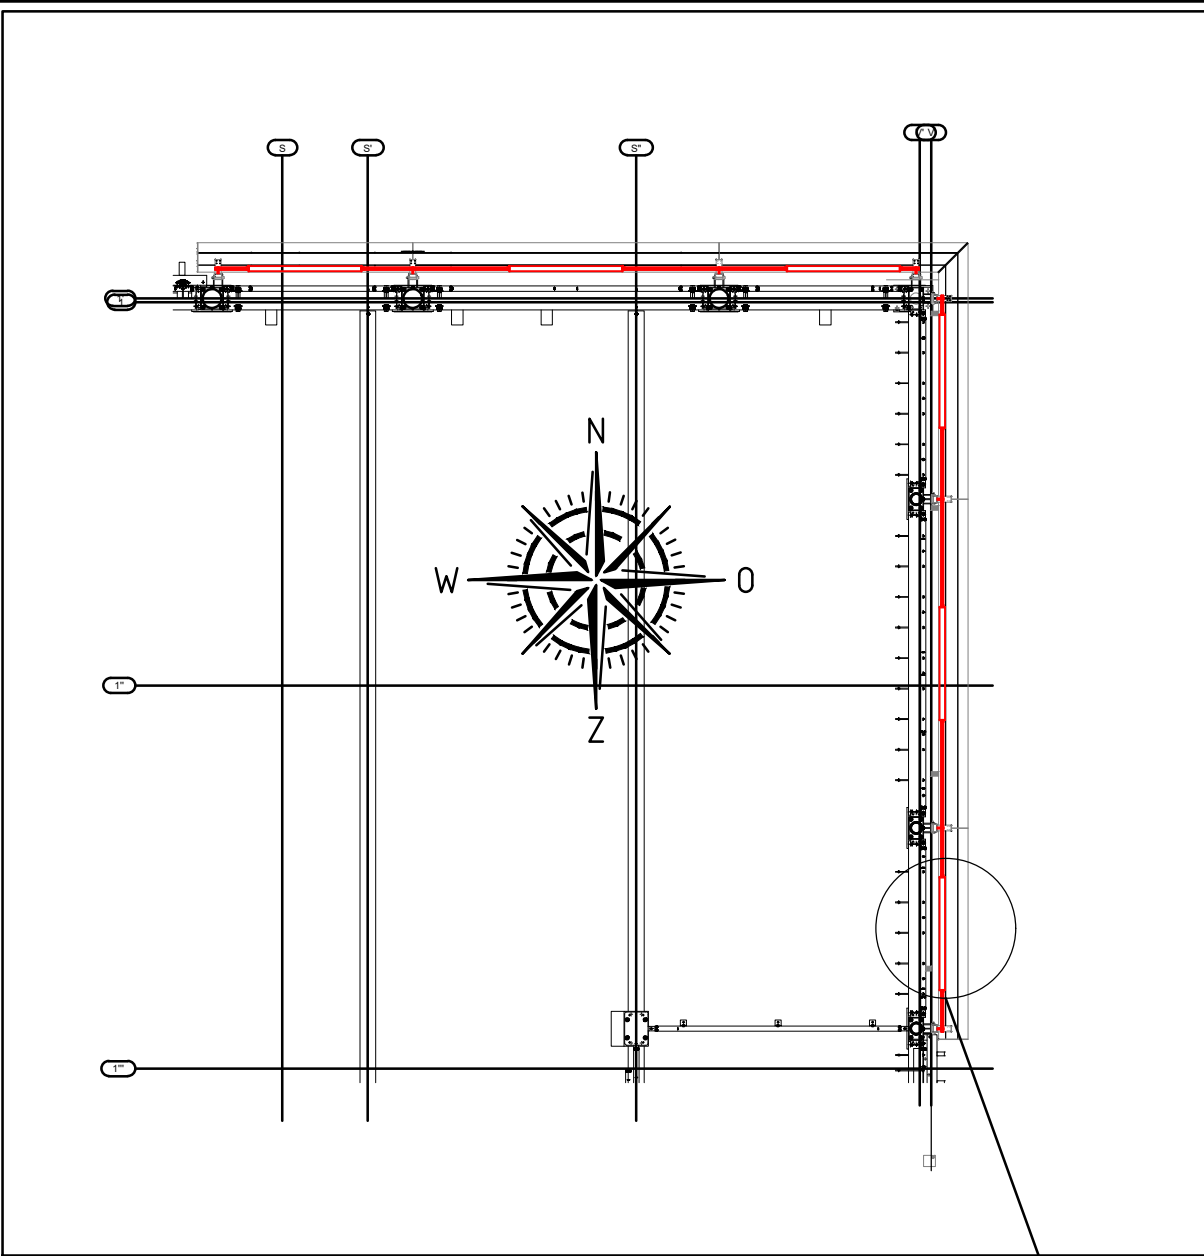


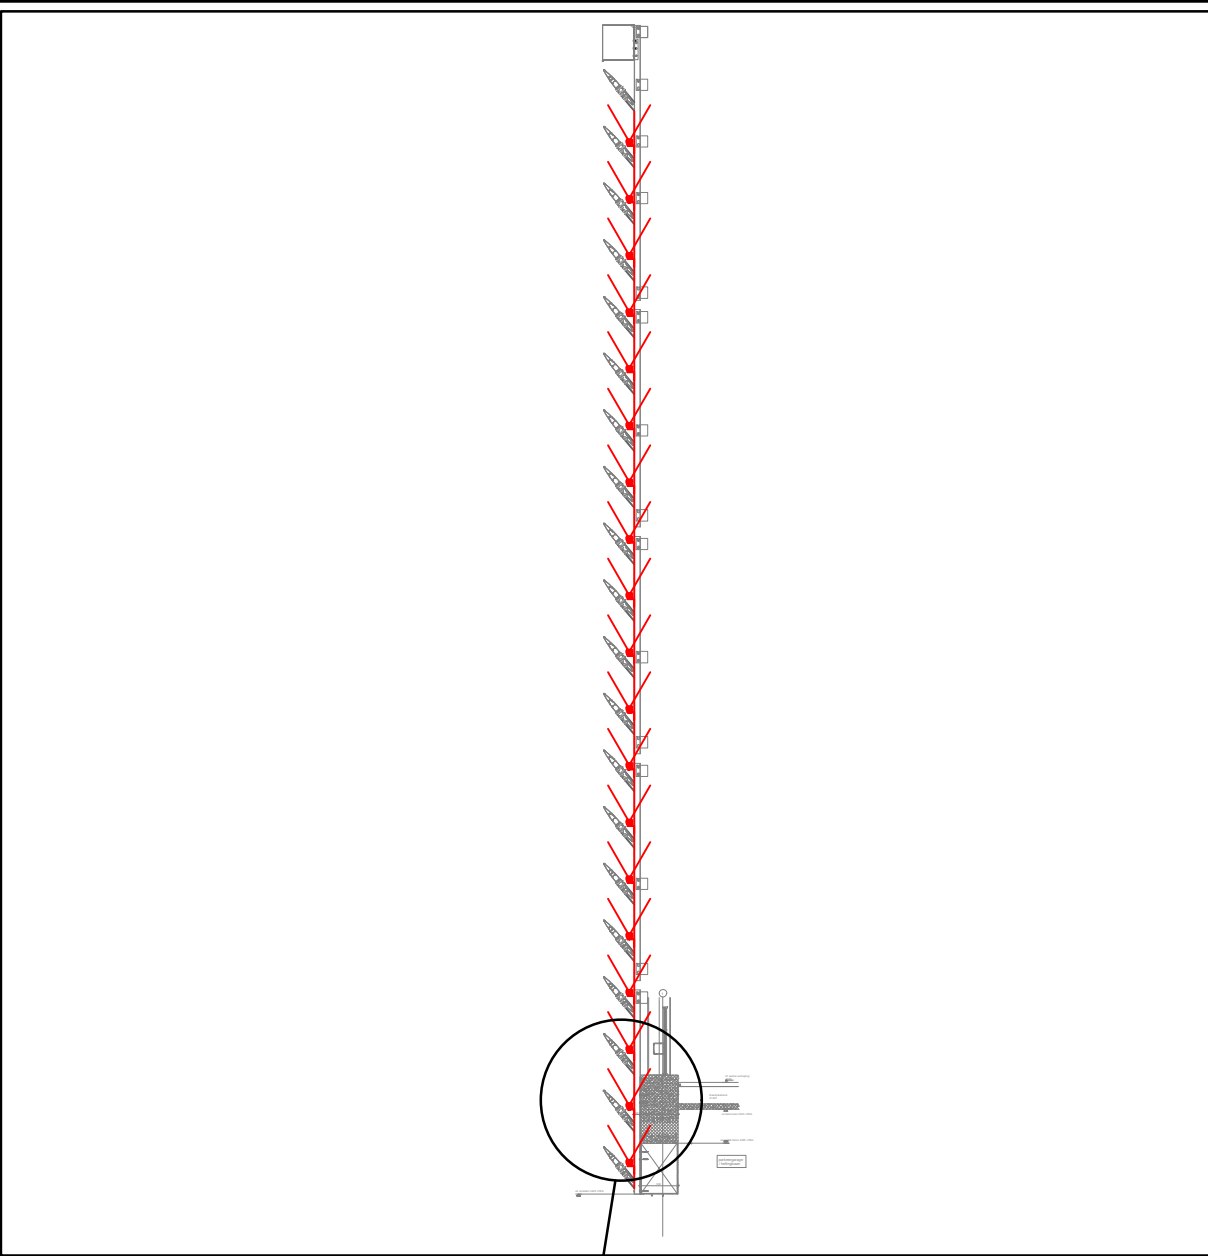

STATUS		DEFINITIEF	05-01-2021
Wijz. A	05-01-2021	Aanpassing m.b.t. foutief geplaatst armatuur	
Wijz. B			
Wijz. C			
Wijz. D			
Wijz. E			
Project: BAM – SCHALKSTAD			Proj.nr. 1812033
			Bestand 190501-a
			Datum 15-06-2020
			Getekend RVDE
Onderdeel: Detail – lampion			Schaal n.v.t.
			Ontwerp voor accord.
			paraaf:
			d.d. .././....
			Formaat A2
			Tek.nr. D-04

STAM ELEKTRO-TECHNIEK
tel: 075-6354151
tekenkamer@stamelektro.nl
www.stamelektro.nl
Ducaatstraat 42
1507 BW Zoandam

Lid van
Techniek Nederland

PARTNER KNX
KEMA CERTIFIED
KOMO-instal

CCV
BORG
Technisch
beveiligingsbedrijf