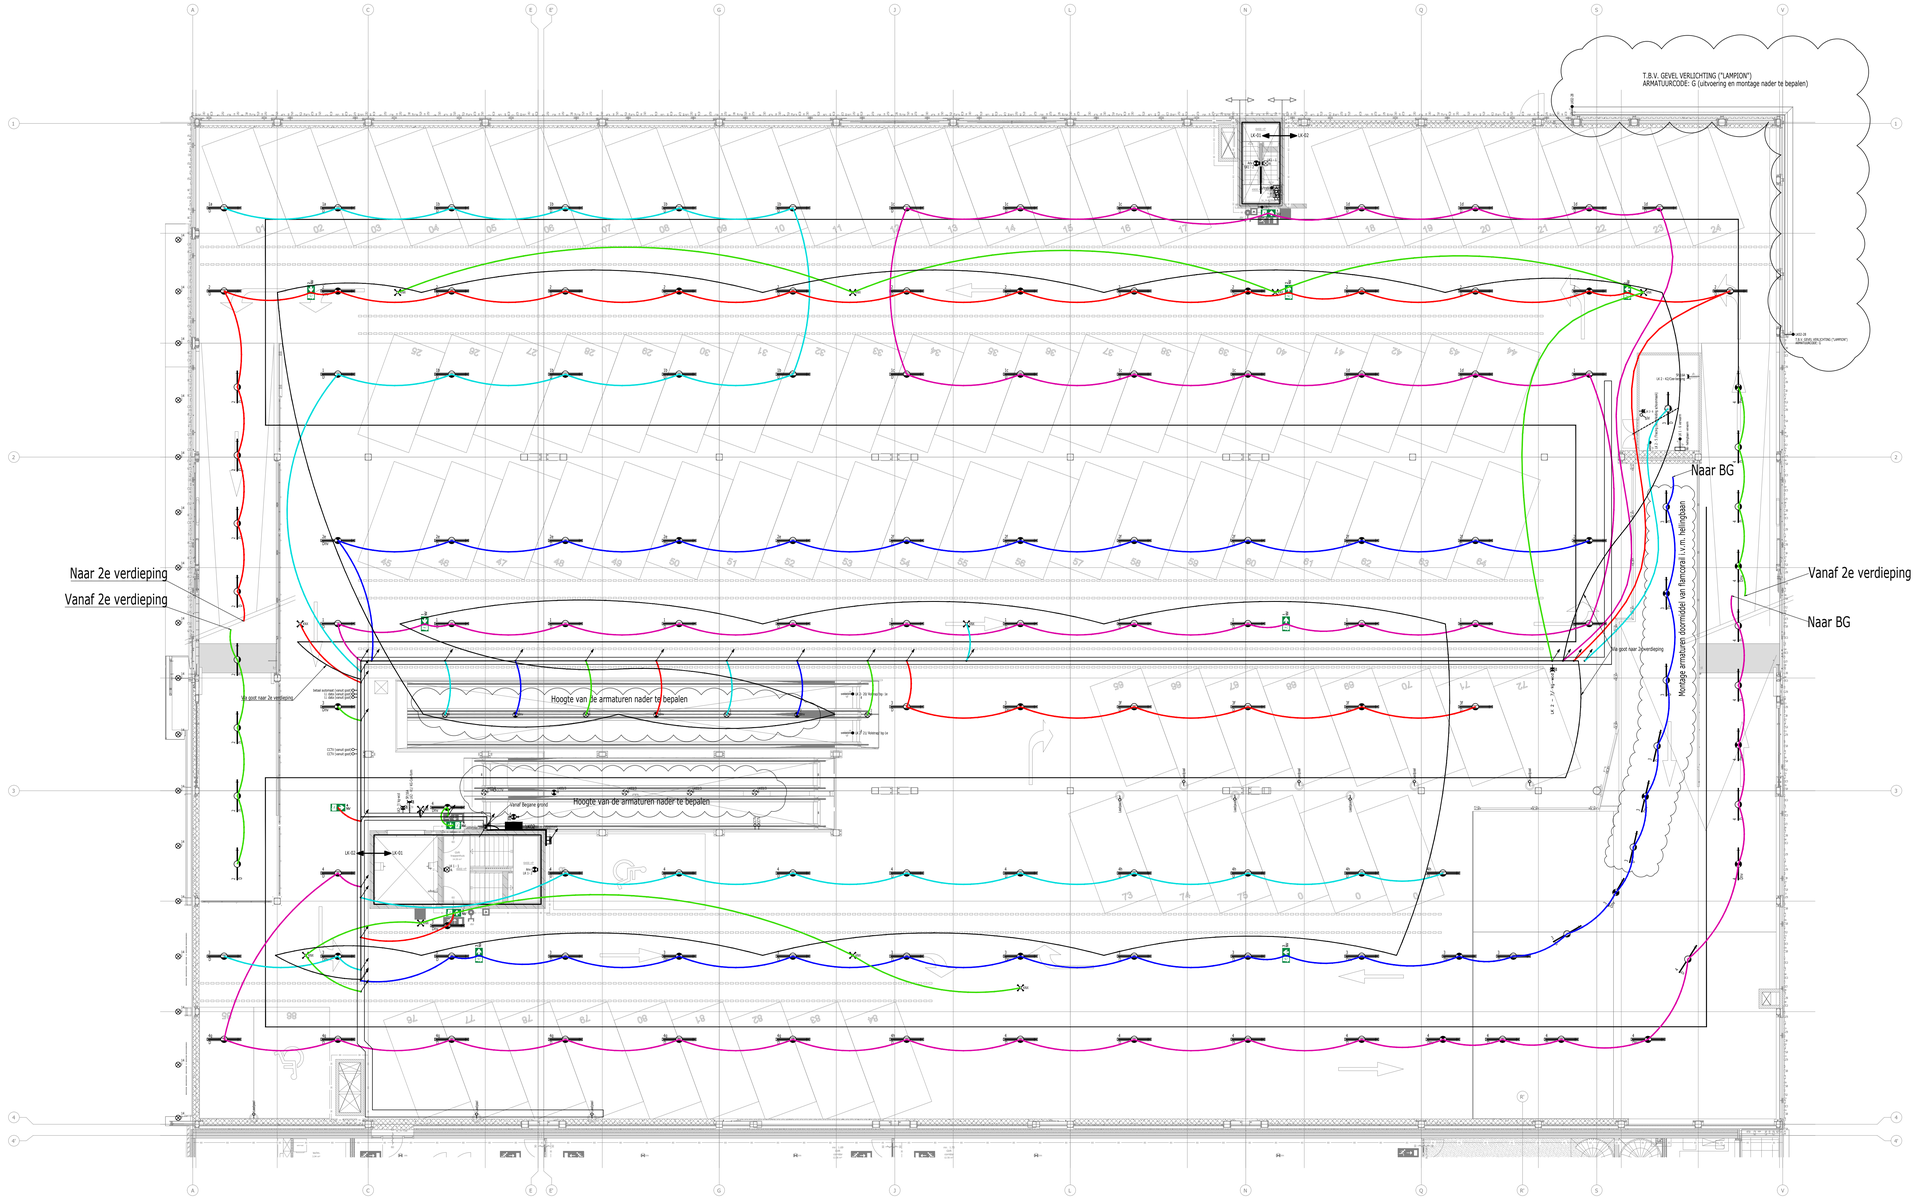

Er wordt conform dit principe gewerkt

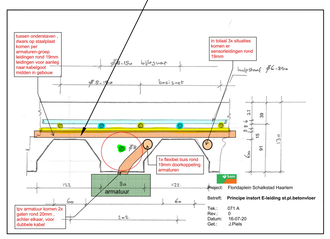

STATUS	DEFINITIEF	19-11-2020
REV. A		
REV. B		
REV. C		
REV. D		
REV. E		

Project: BAM – SCHALKSTAD

Onderdeel: ELEKTRISCHE INSTALLATIE
PARKEERGARAGE – 2E VERDEPINGDAKDERPLAN

STAM ELEKTRO-TECHNIEK
tel. 015-4284181
info@stamelektrotechniek.nl
www.stamelektro.nl
DOCKWISTERMAT 42
1507 BM ZAANDAM

Proj.nr.	1812033
Bestand	190501-6-V1
Datum	07-10-2019
Getekend	JKE
Schaal	1:100

Ontwerp voor accoord.

gezien:

d.d. .../.../....

Formaat	Tek.nr.
A0	D-05