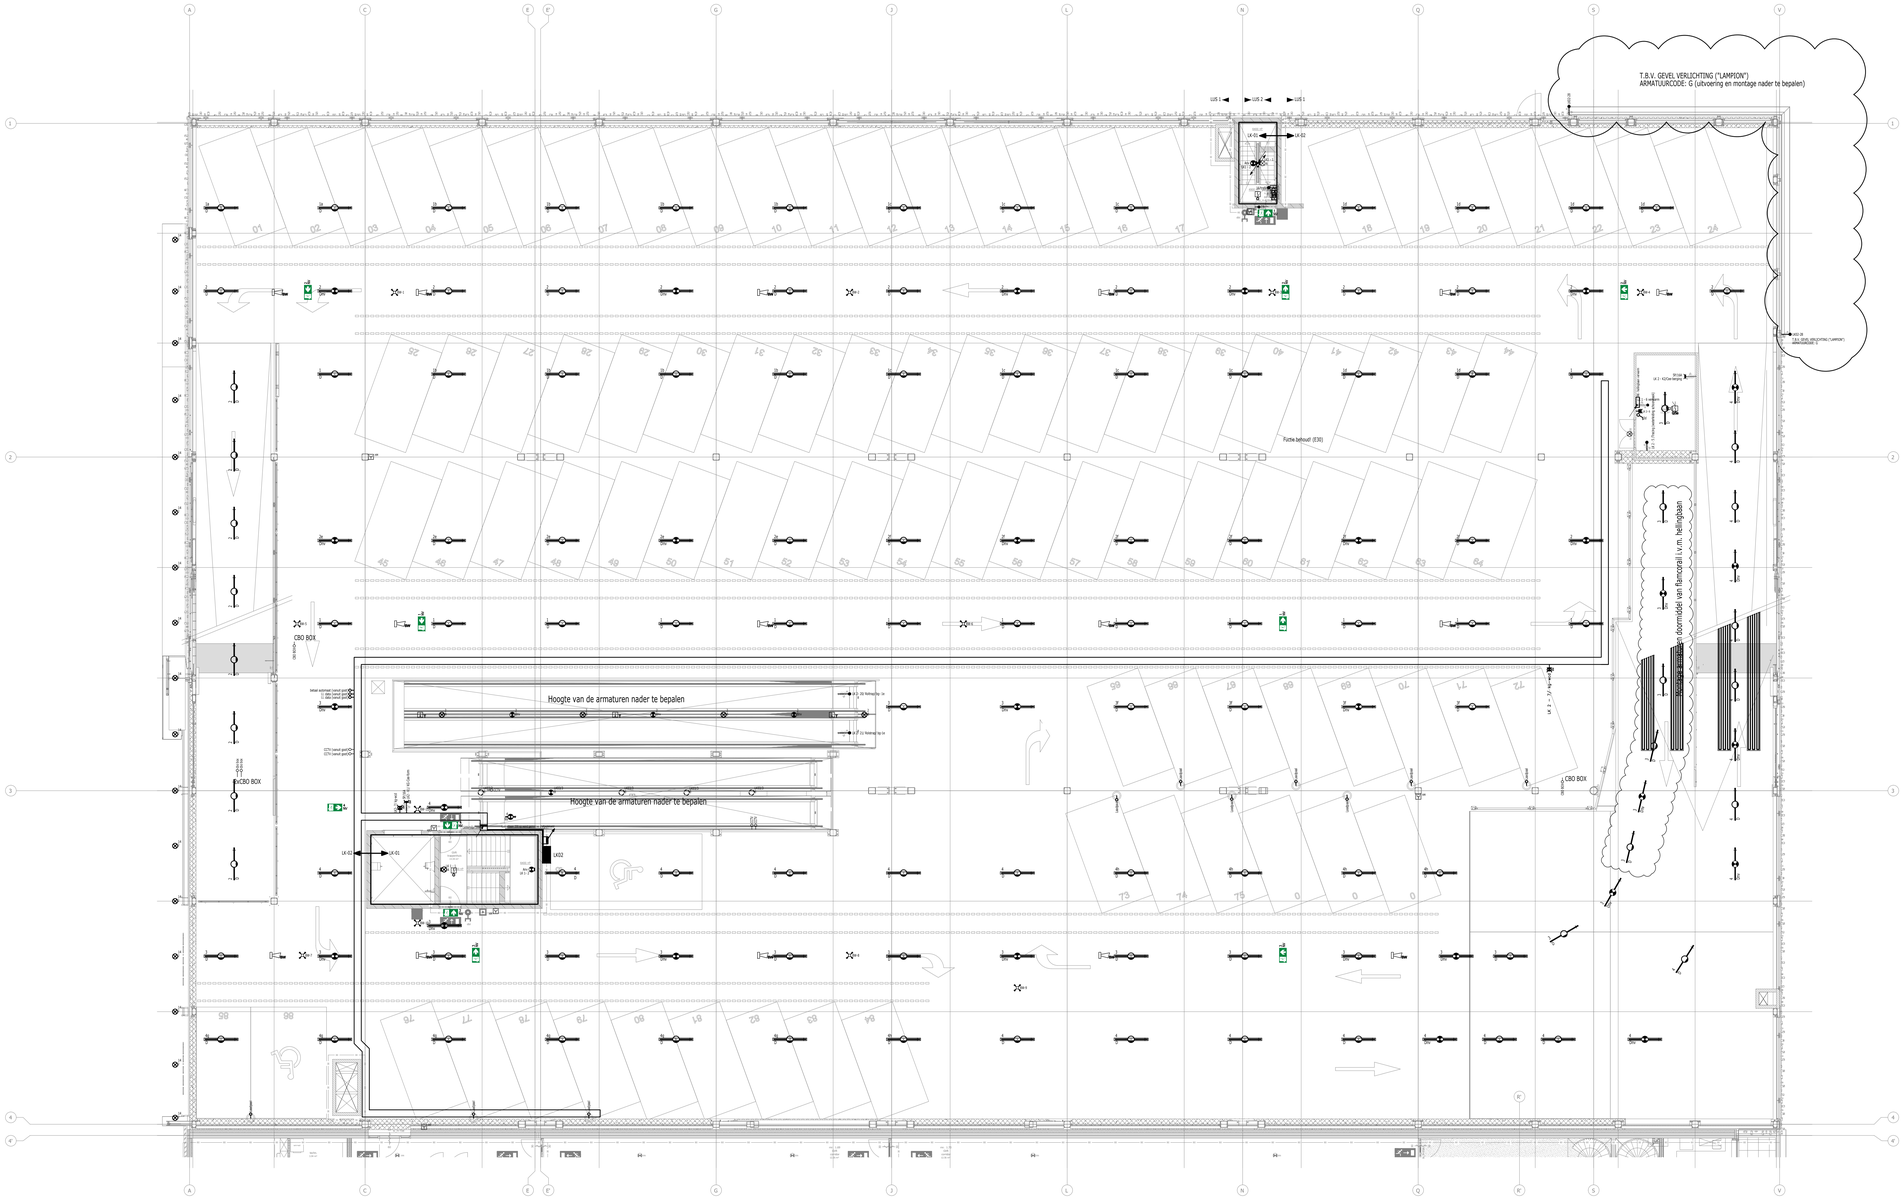

STATUS	CONCEPT REVISIE	21-06-2021
WIJZ. A		
WIJZ. B		
WIJZ. C		
WIJZ. D		
WIJZ. E		

Project: BAM – SCHALKSTAD

Onderdeel: ELEKTRISCHE INSTALLATIE PARKEERGARAGE EERSTE VERDIEPING

Proj.nr.	18120333
Bestand	190501-A-01
Datum	07-10-2019
Getekend	LKE
Schaal	1:100

Ontwerp voor accoord.

paraaf:

d.d. ../../....

Formaat A0 | Tek.nr. E-51

STAM ELEKTRO-TECHNIEK
Ter: 075-6344161
tekenkamer@stamelektro.nl
www.stamelektro.nl
Oostmolenpad 42
1507 EM Zaandam

Techniek Nederland | KNX PARTNER | KNX CERTIFICAAT | ISSO-lijst | BOKA | Technisch Verantwoordelijkheid