


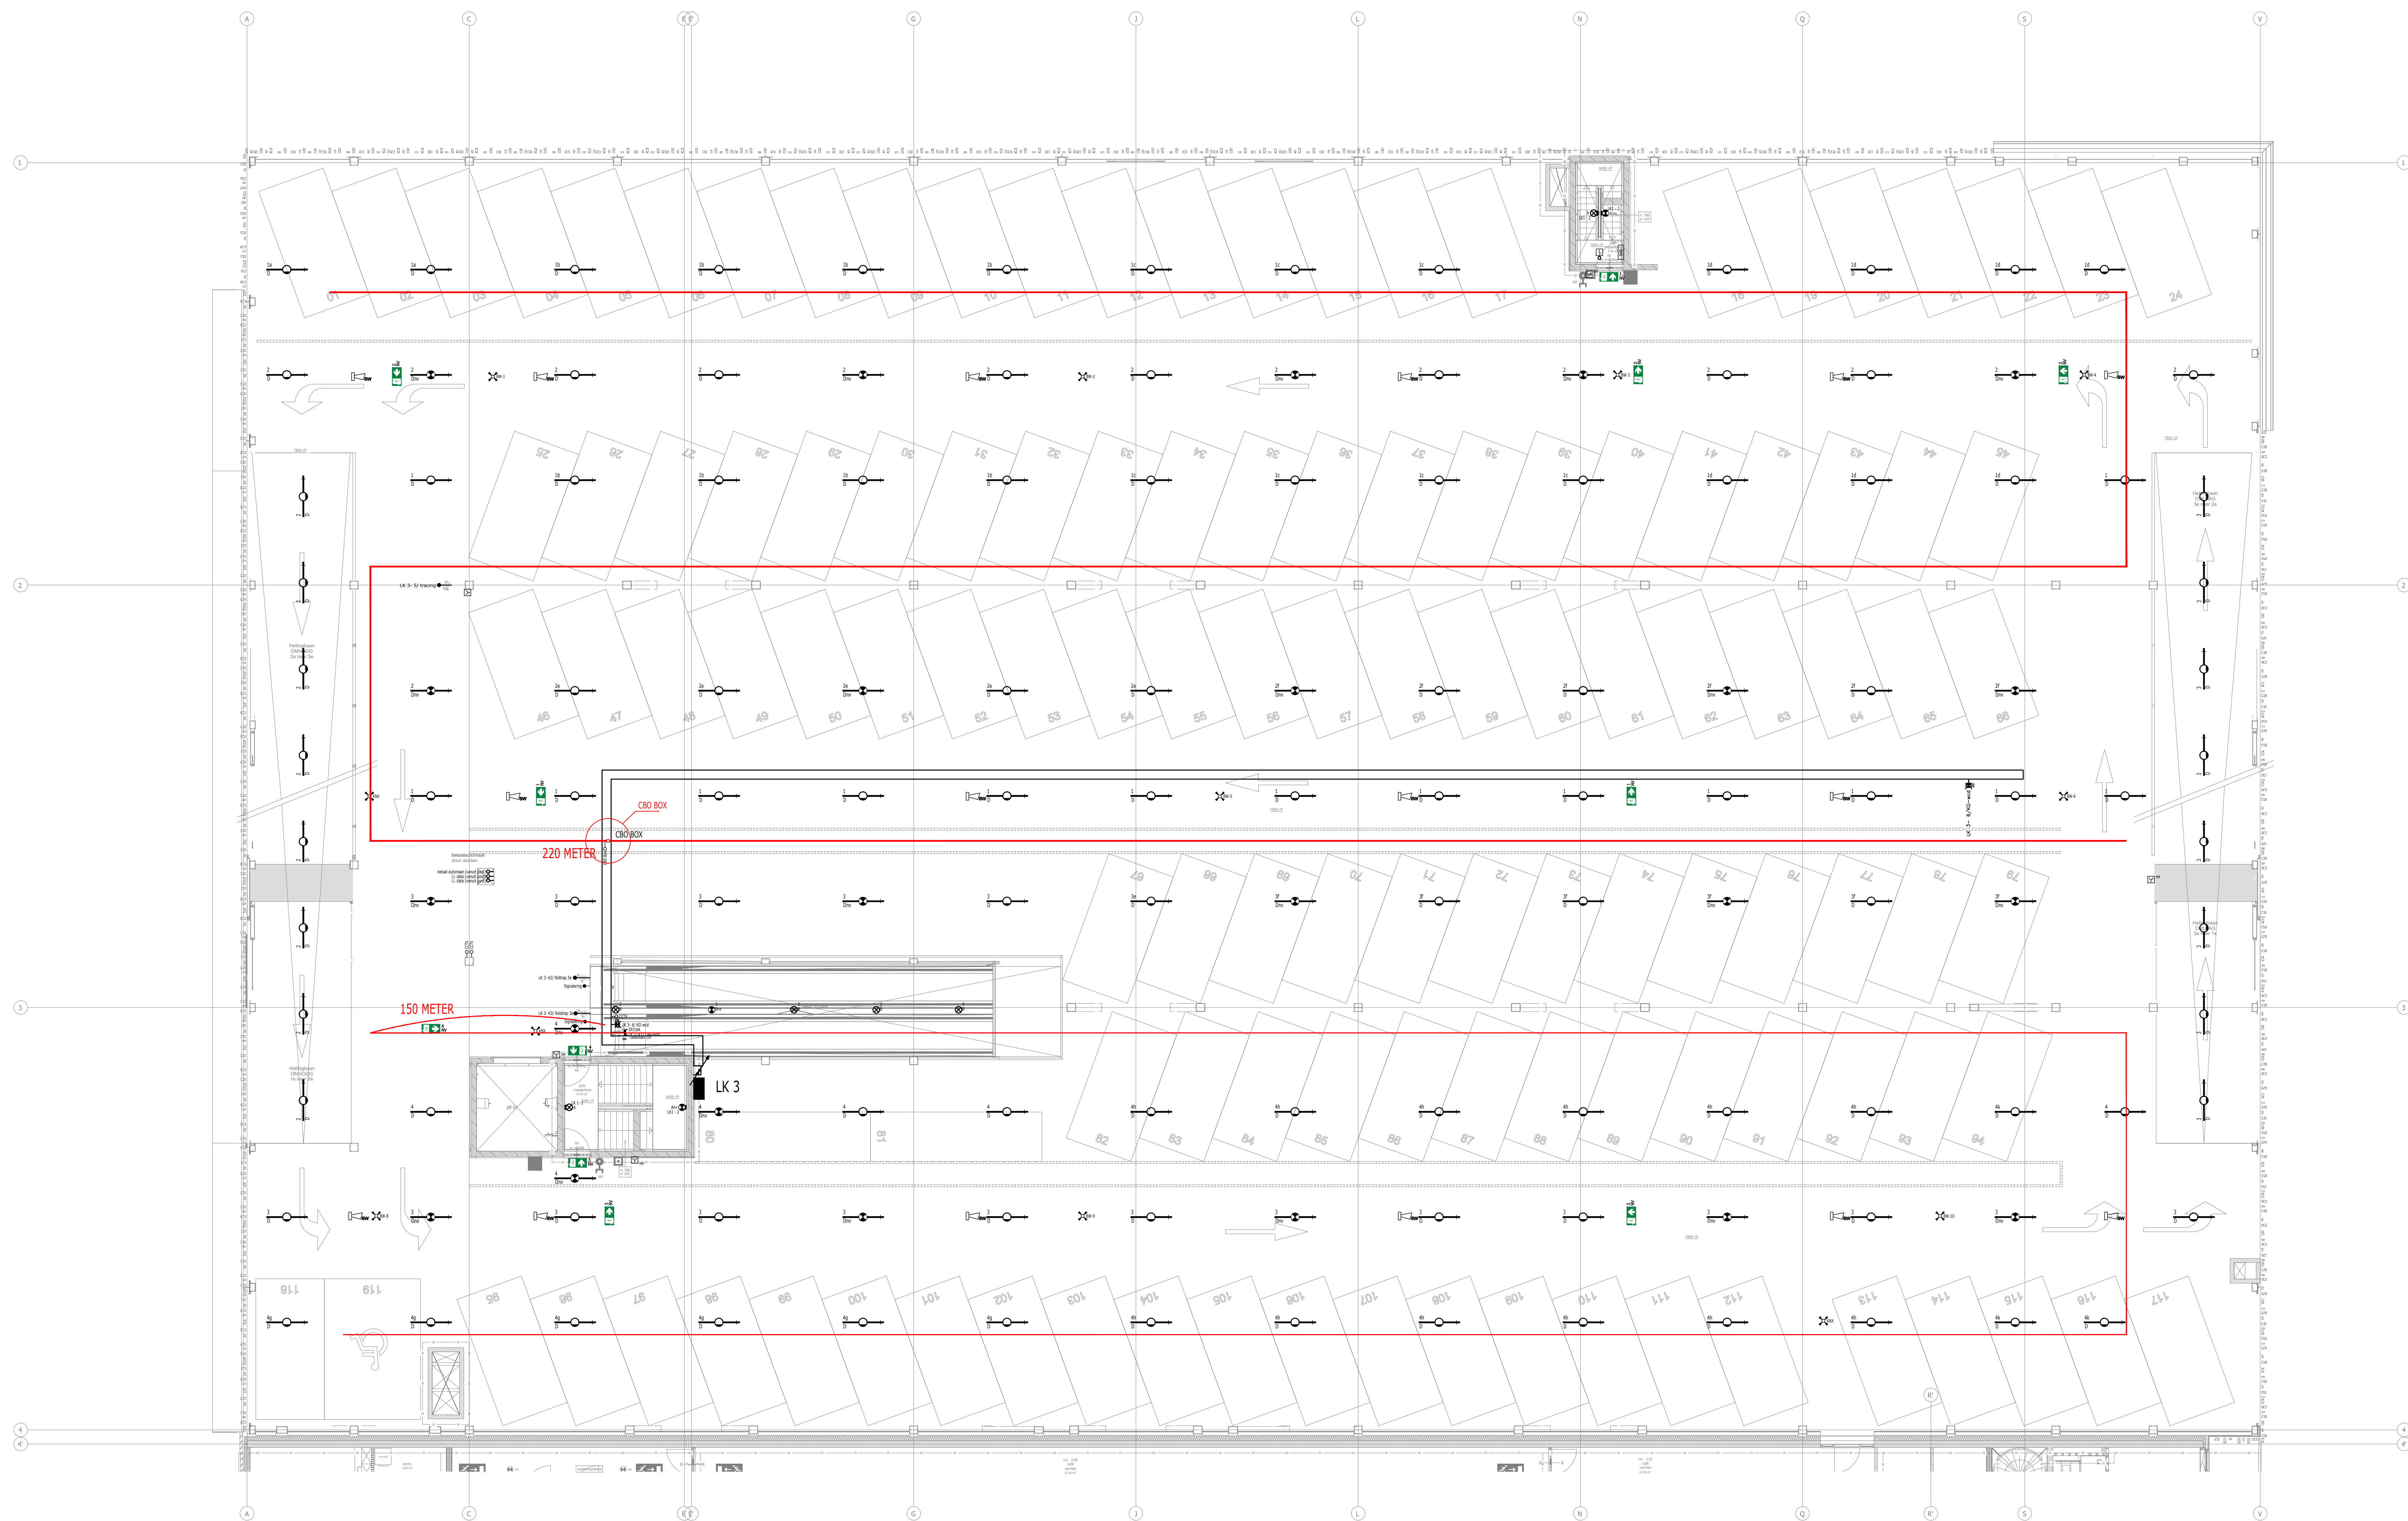

STATUS		CONCEPT REVISIE	21-06-2021
WEEK 1			
WEEK 2			
WEEK 3			
WEEK 4			
WEEK 5			
Project: BAM - SCHALKSTAD		Projectnr. 1812033	
Onderwerp: ELEKTRISCHE INSTALLATIE		Bestand 190501-1-V2	
PARKERINGSRUIMTE TWEEDE VERDIEPING		Datum 07-10-2018	
		Getekend LK	
		Schaal 1:150	
		Schets voor account	
		proef	
		St. d. / /	
		Formaat A0	
		E-52	