


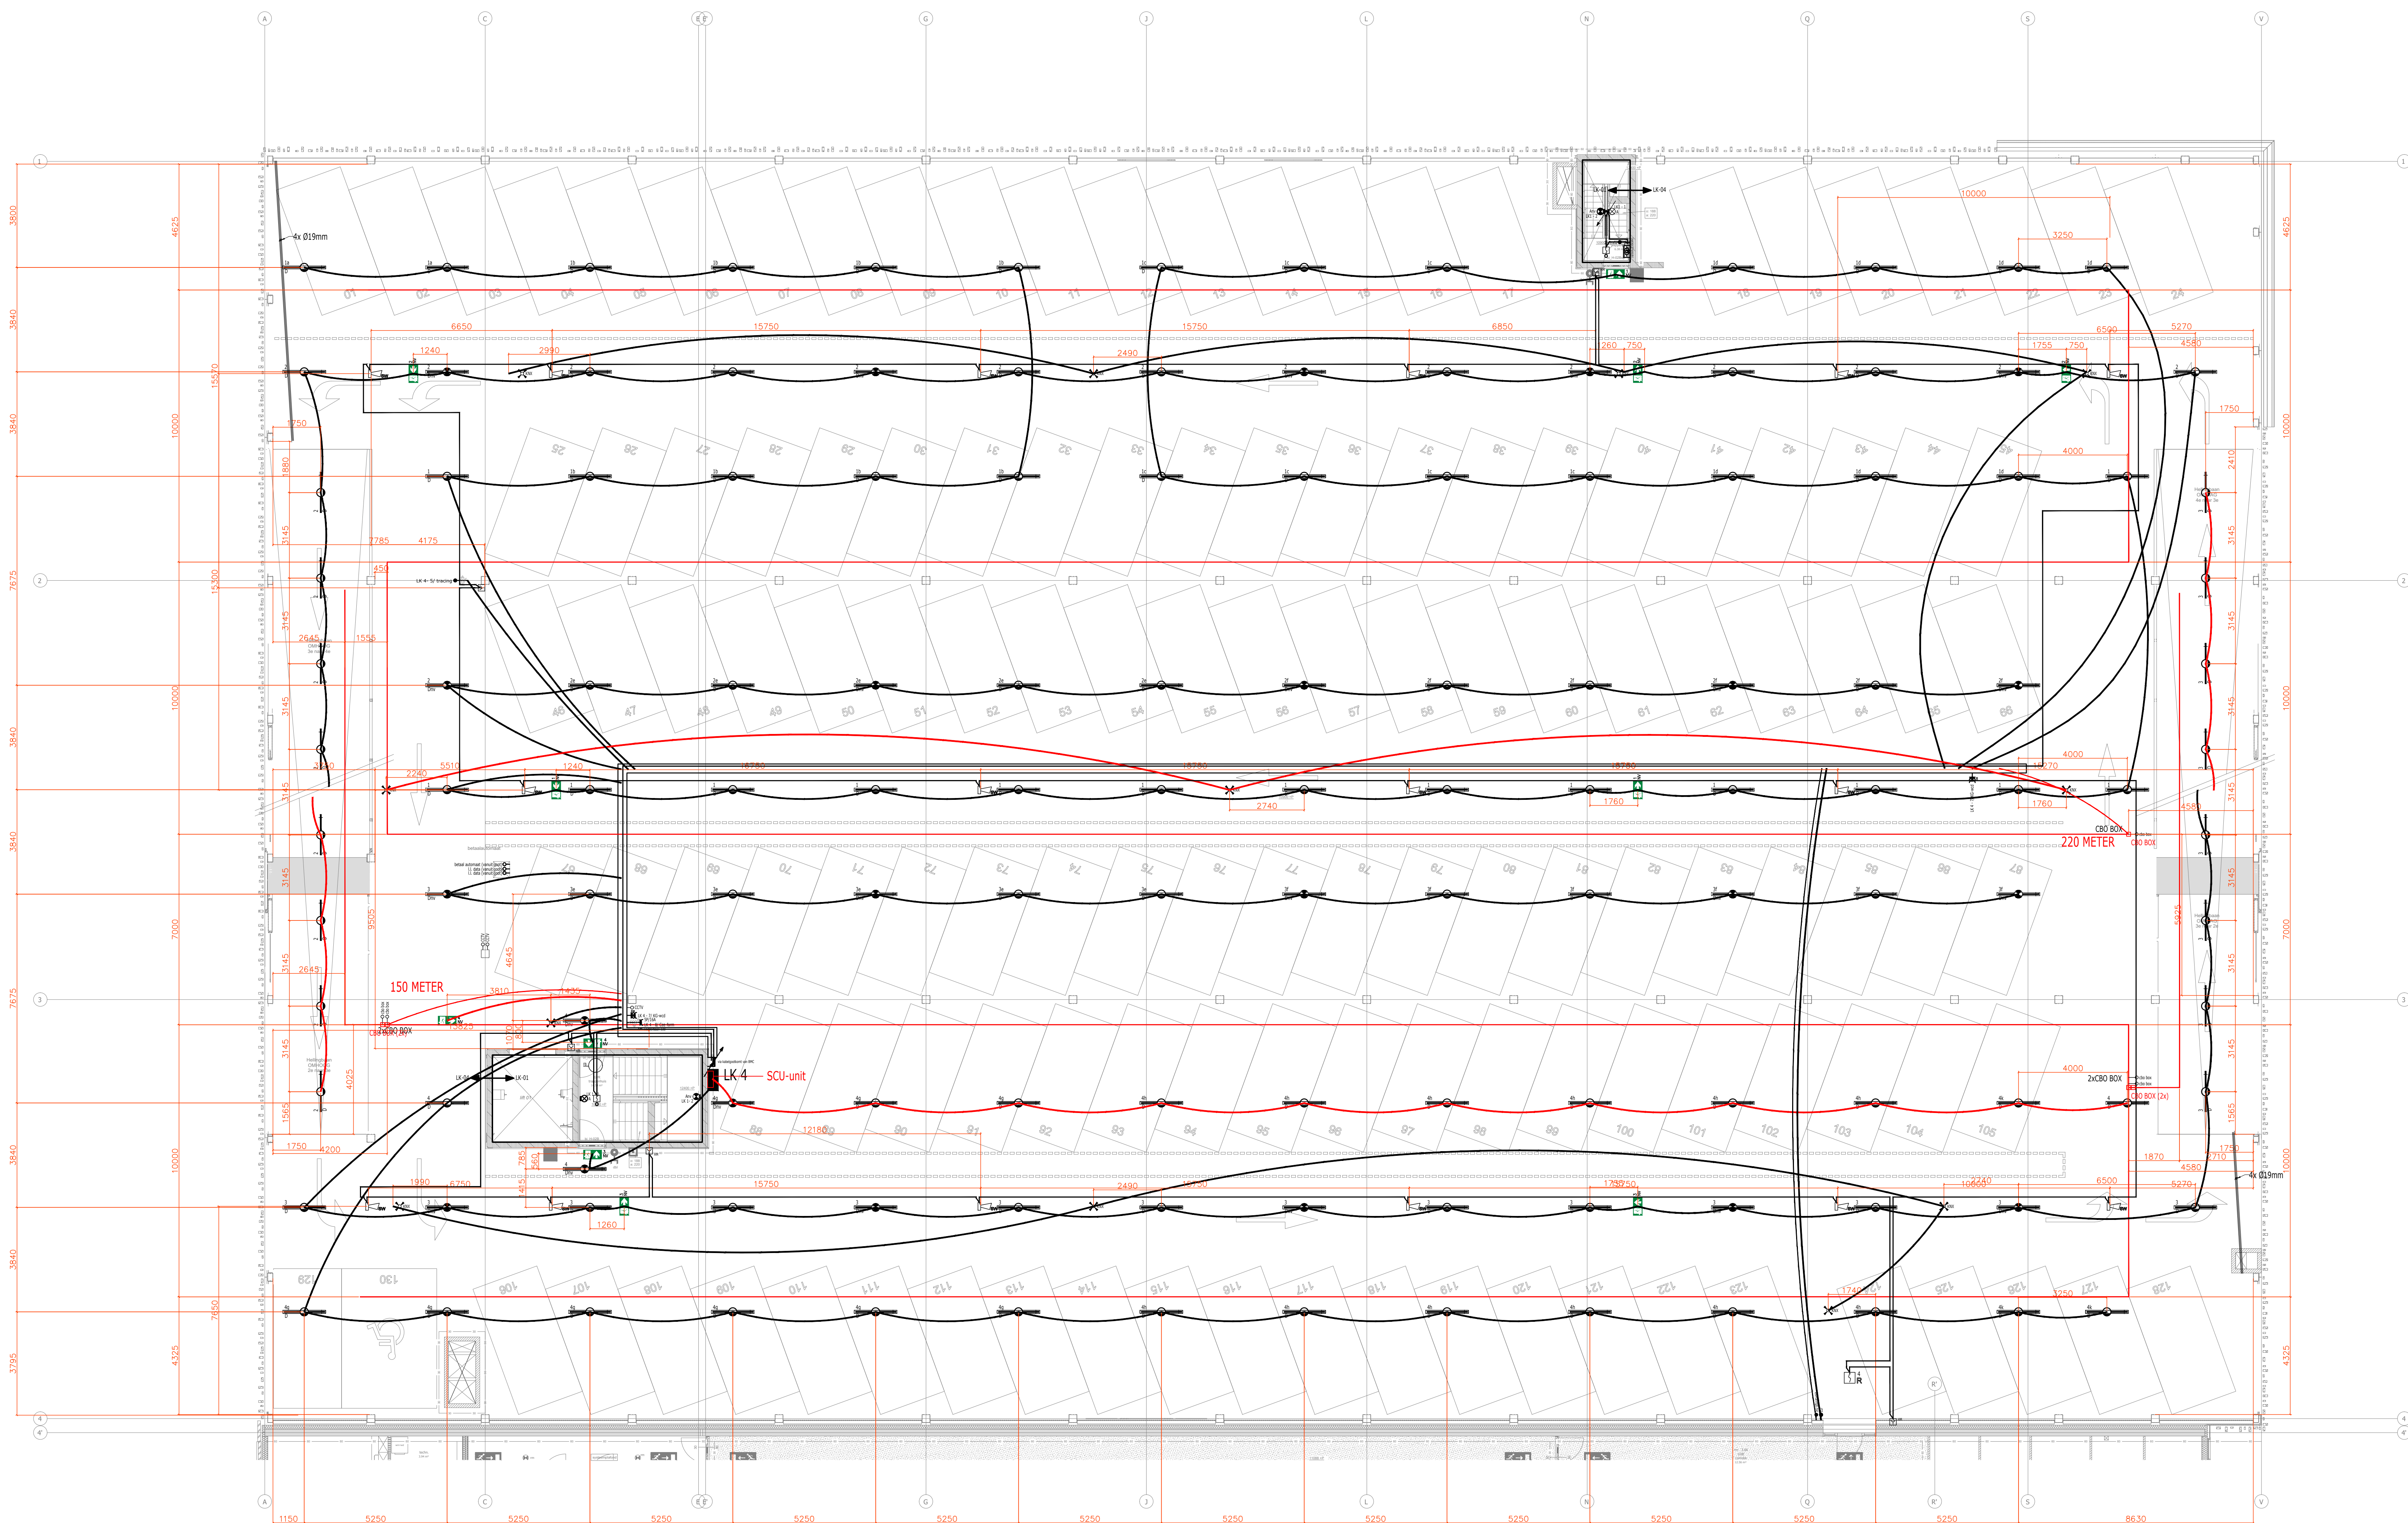

STATUS		CONCEPT REVISION	21-06-2021
WEEK 1			
WEEK 2			
WEEK 3			
WEEK 4			
WEEK 5			
Project:		BAM - SCHALKSTAD	Proj.nr. 1812033
Onderwerp:		ELECTRISCHE INSTALLATIE	Bestand 190601-4-V2
		PARKERINGSRUIMTE DERDE VERDEKING	Datum 07-10-2018
			Getekend LK
			Schaal 1:150
			Ontwerp naar account
			proef
			St.d. / /
			Formaat A0
			E-53