


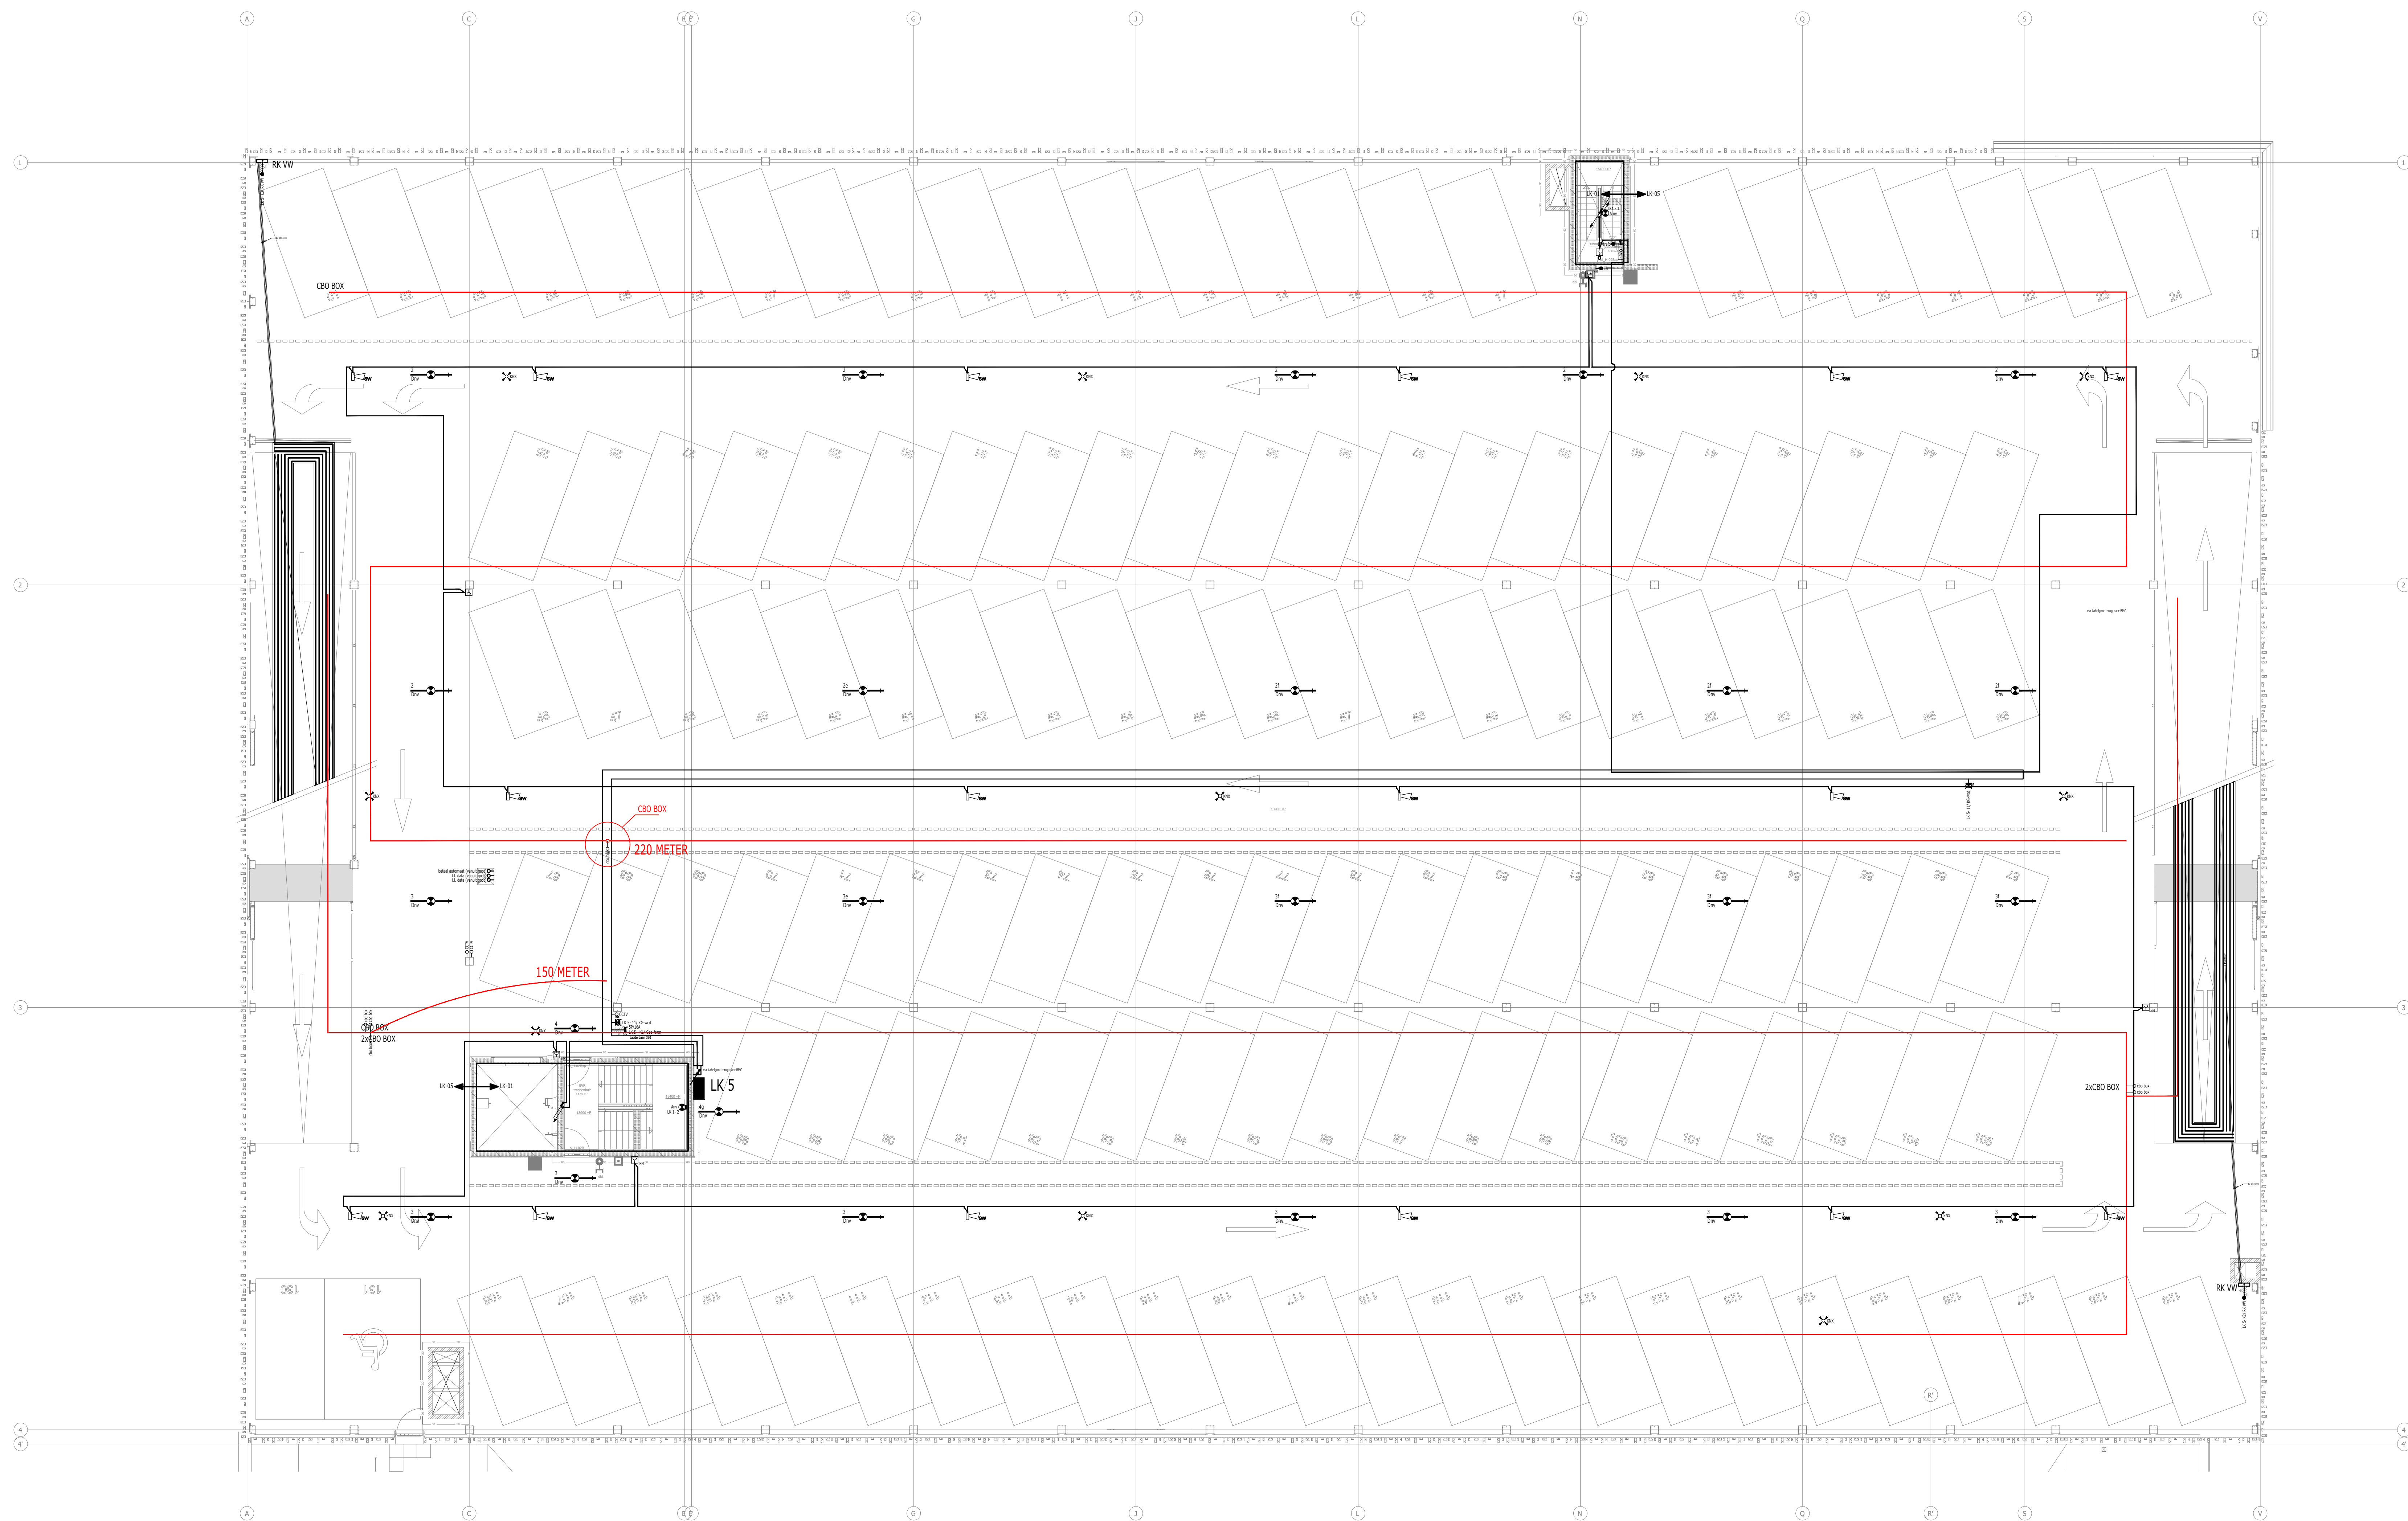

STATUS		CONCEPT REVISIE	21-06-2021
Werk: A			
Werk: B			
Werk: C			
Werk: D			
Werk: E			
Project: BAM - SCHALKSTAD			Proj.nr. 1812033
Onderdeel: ELEKTRISCHE INSTALLATIE			Bestand 190501-1-V4
PARKERINGSGANG VERDE VERKEER			Datum 07-10-2018
			Getekend LK 5
			Schaal 1:150
			Ontwerp voor account
			prof:
			St.d. / /
			Formaat A0
			E-54