


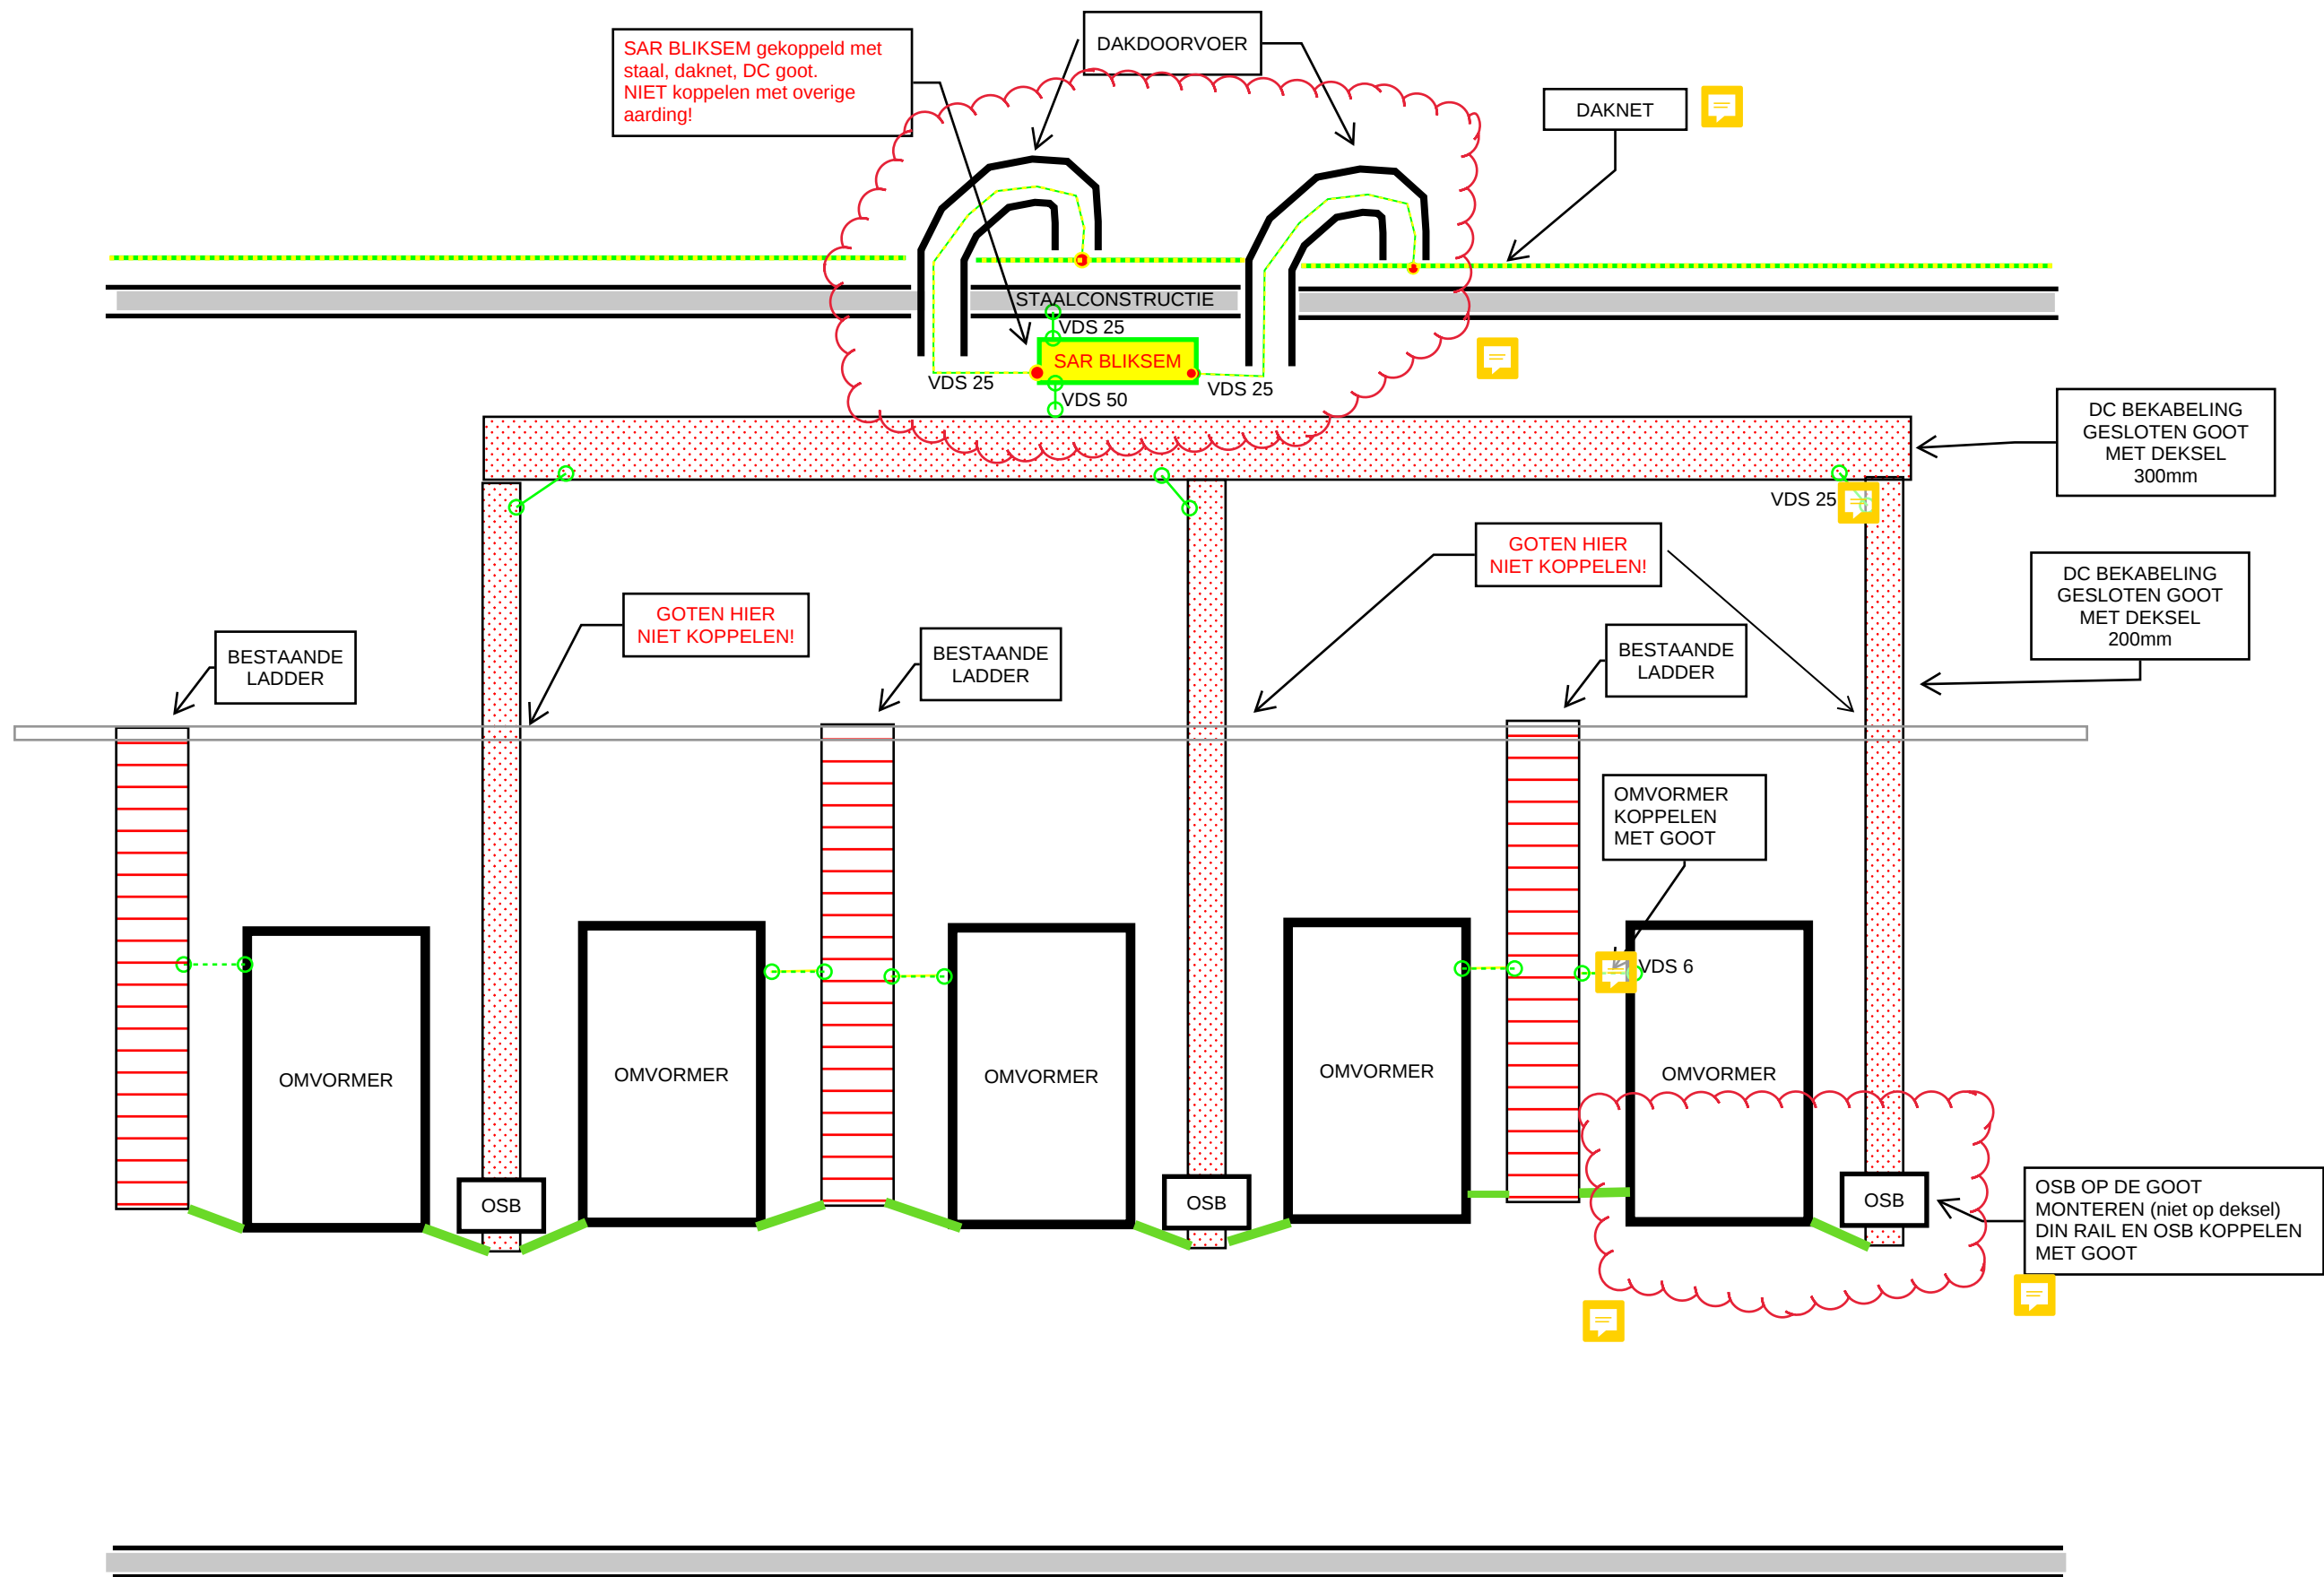

UITVOERING DEFINITIEF		
 Kuijpers Centrale Projecten B.V. tel: 073-6154040 fax: 073-6154041 www.kuijpers.com	Project:	LVNL
	Projectnr.:	1770002
	Getekend:	BBA
	Gezien:	
	Datum:	4-9-2019
	Discipline	ELEKTROTECHNIEK
	Gewijzigd	
AANZICHT AARDING EN GOTEN PV INSTALLATIE 3E VERDIEPING		