



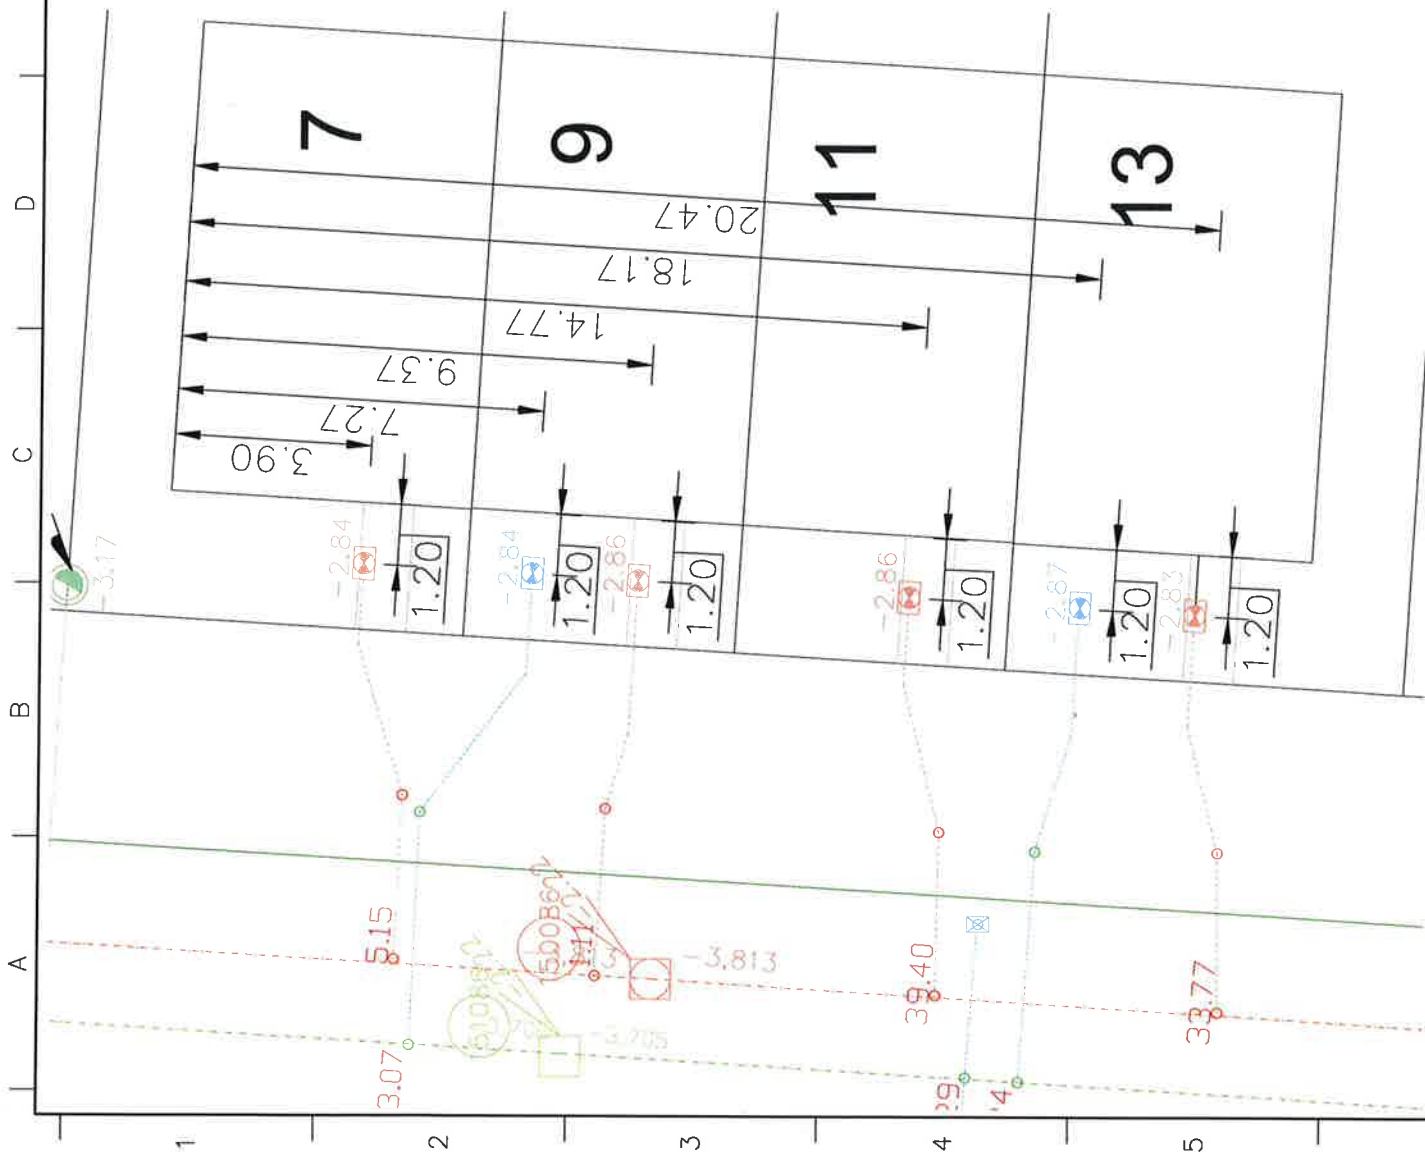

LEGENDA REVISIE RIOLERING PUTTEN

	DT	HWA	WVA
inspectieput			
hondehokput			
blindeput			
ontstoppingsput			
pompput			
stuwput			
kruisput			

LEGENDA REVISIE RIOLERING

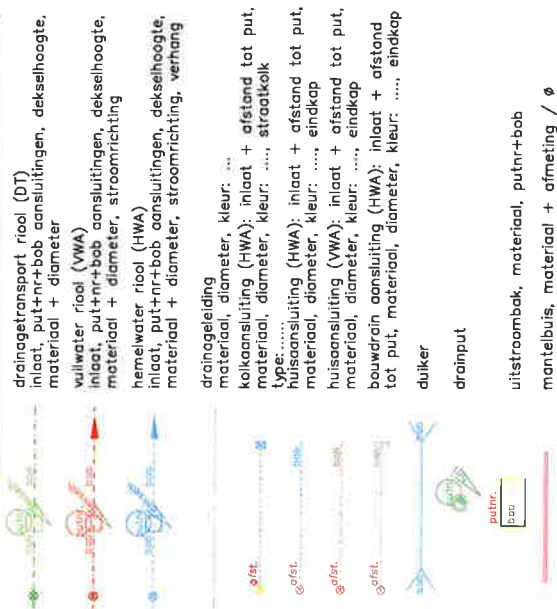

— De revisie omtrent de riolering dient conform bovenstaand renvooi aangeleverd te worden. Alles dient byoyer getekend te zijn en elk onderdeel heeft zijn eigen layer oftewel;

layer inlaat ≠ layer rioolleiding ≠ layer rioolput ≠ layer bob etc.etc.

Indien er onderdelen zijn die wel in de revisie dienen te komen maar niet in de renovatie terugkomen dan dit verwerken in d.m.v. een tekstuele toevoeging duidelijk aangeven.

- maten in meters, tenzij anders weergegeven
- hoogtematen in meters t.o.v. NAP
- diameters in mm, tenzij anders weergegeven

A	30-11-16	TGL	Streetnaam toevoegd in tekeninghoofd
MPL	Datum	Oet.	Straatwijzig wijziging
Huisaansluitingen De Draai Deelpracht 3			
Project:		Aldering	
		GEL:	AKL:
Betreft: / Verslag:			
Onderwerp:		Revisie riolering Oeverzegweg 7-13	
Opdrachtnummer:		GEL:	Kennist:
Gemeente Heerhugowaard		TGL	A3
		1:100	
Datum:		Status:	Tekeningnr.:
16-09-16	----	R	3_6