


KARTERINGSFORMULIER NA GRONDVERBETERING

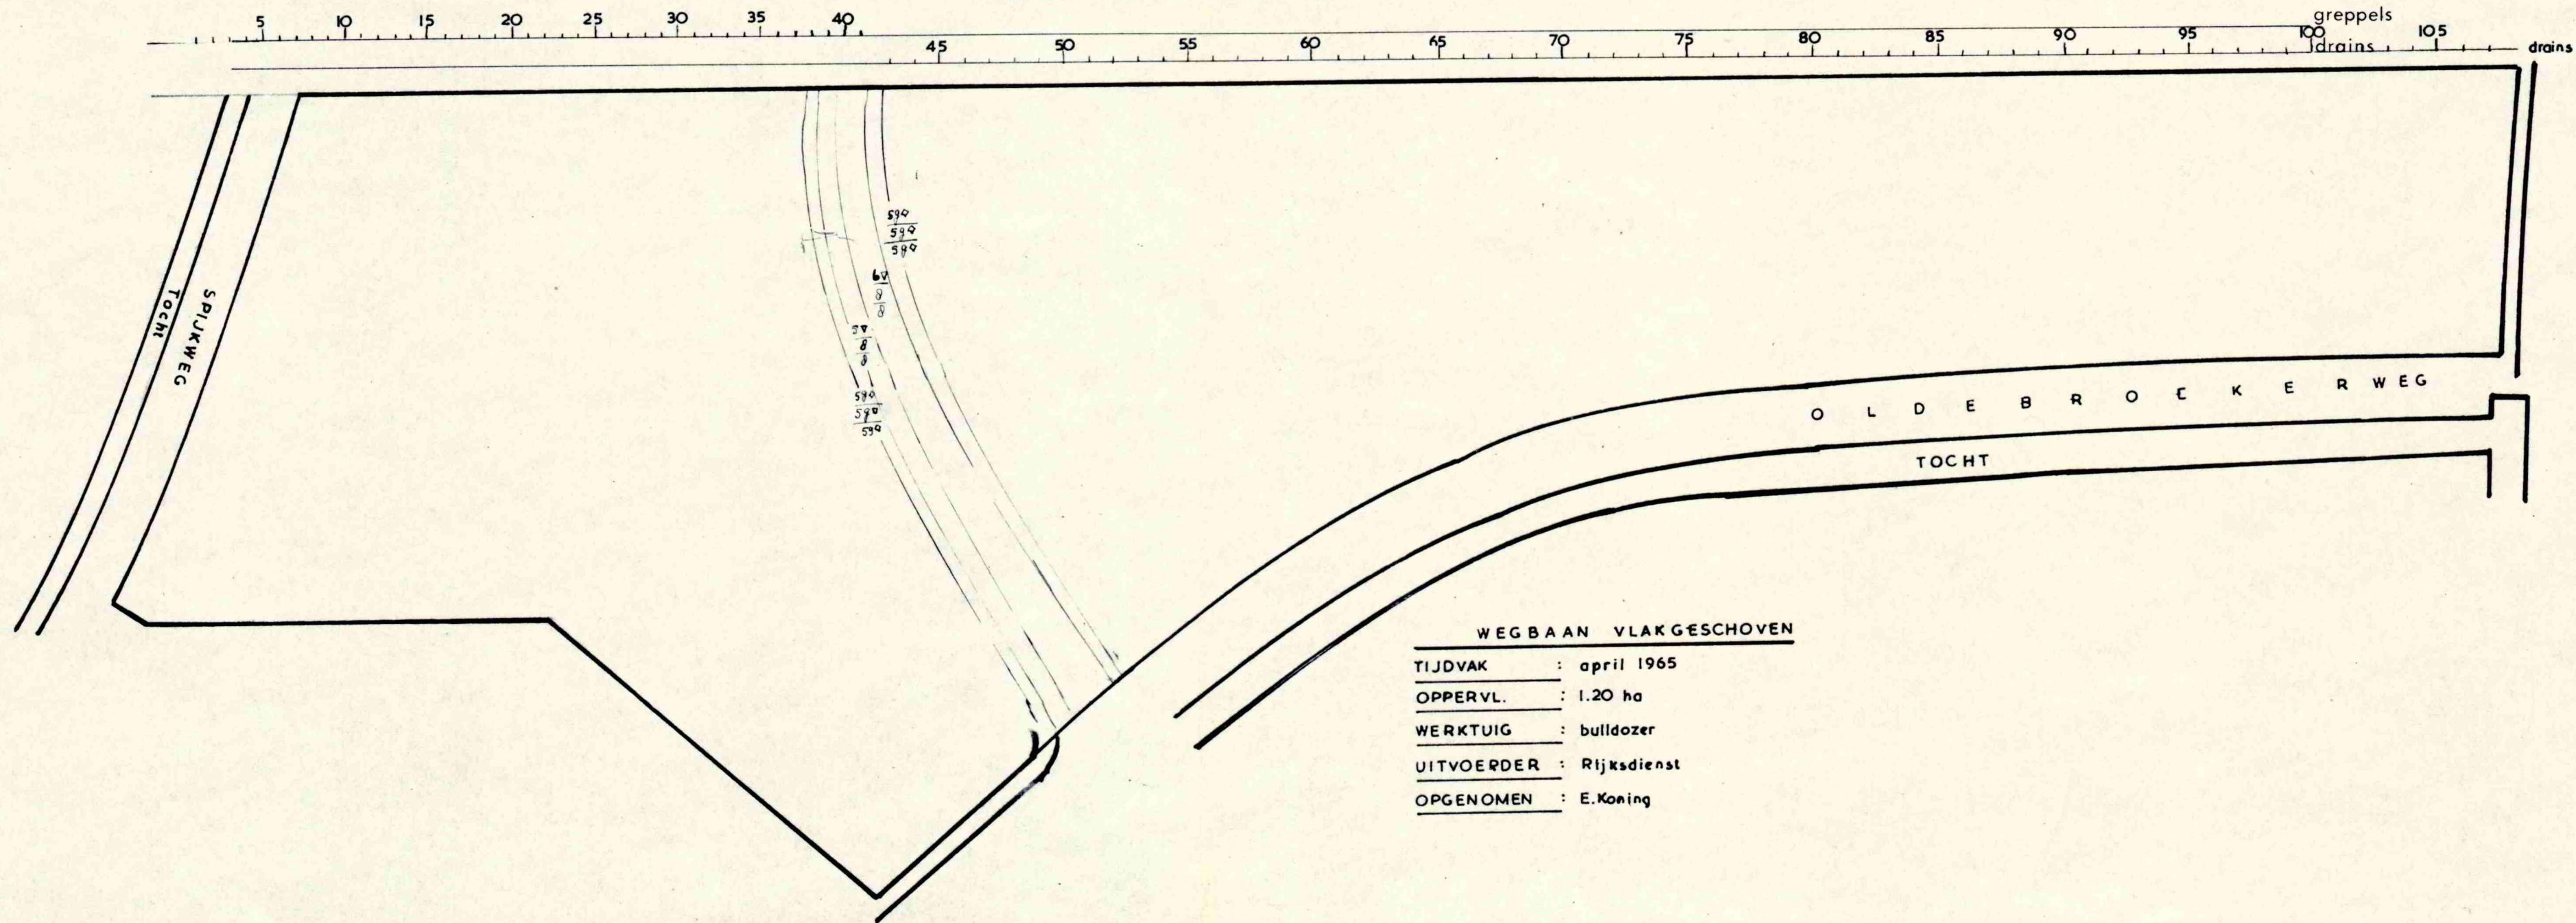

WEGBAAN VLAKEGESCHOVEN

TIJDVAK : april 1965

OPPERVL. : 1.20 ha

WERKTUIG : bulldozer

UITVOERDER : Rijksdienst

OPGENOMEN : E.Koning

C.K.3

OOSTELIJK FLEVOLAND
Q 108
schaal 1:2500

1000-11-63

getek: 2-12-'65

qew: juni '66