


INDIEN NIET NADER AANGEGEVEN:
LEIDINGEN HO7VU-2,5/YMVK 3x2,5/YMVK 5x2,5

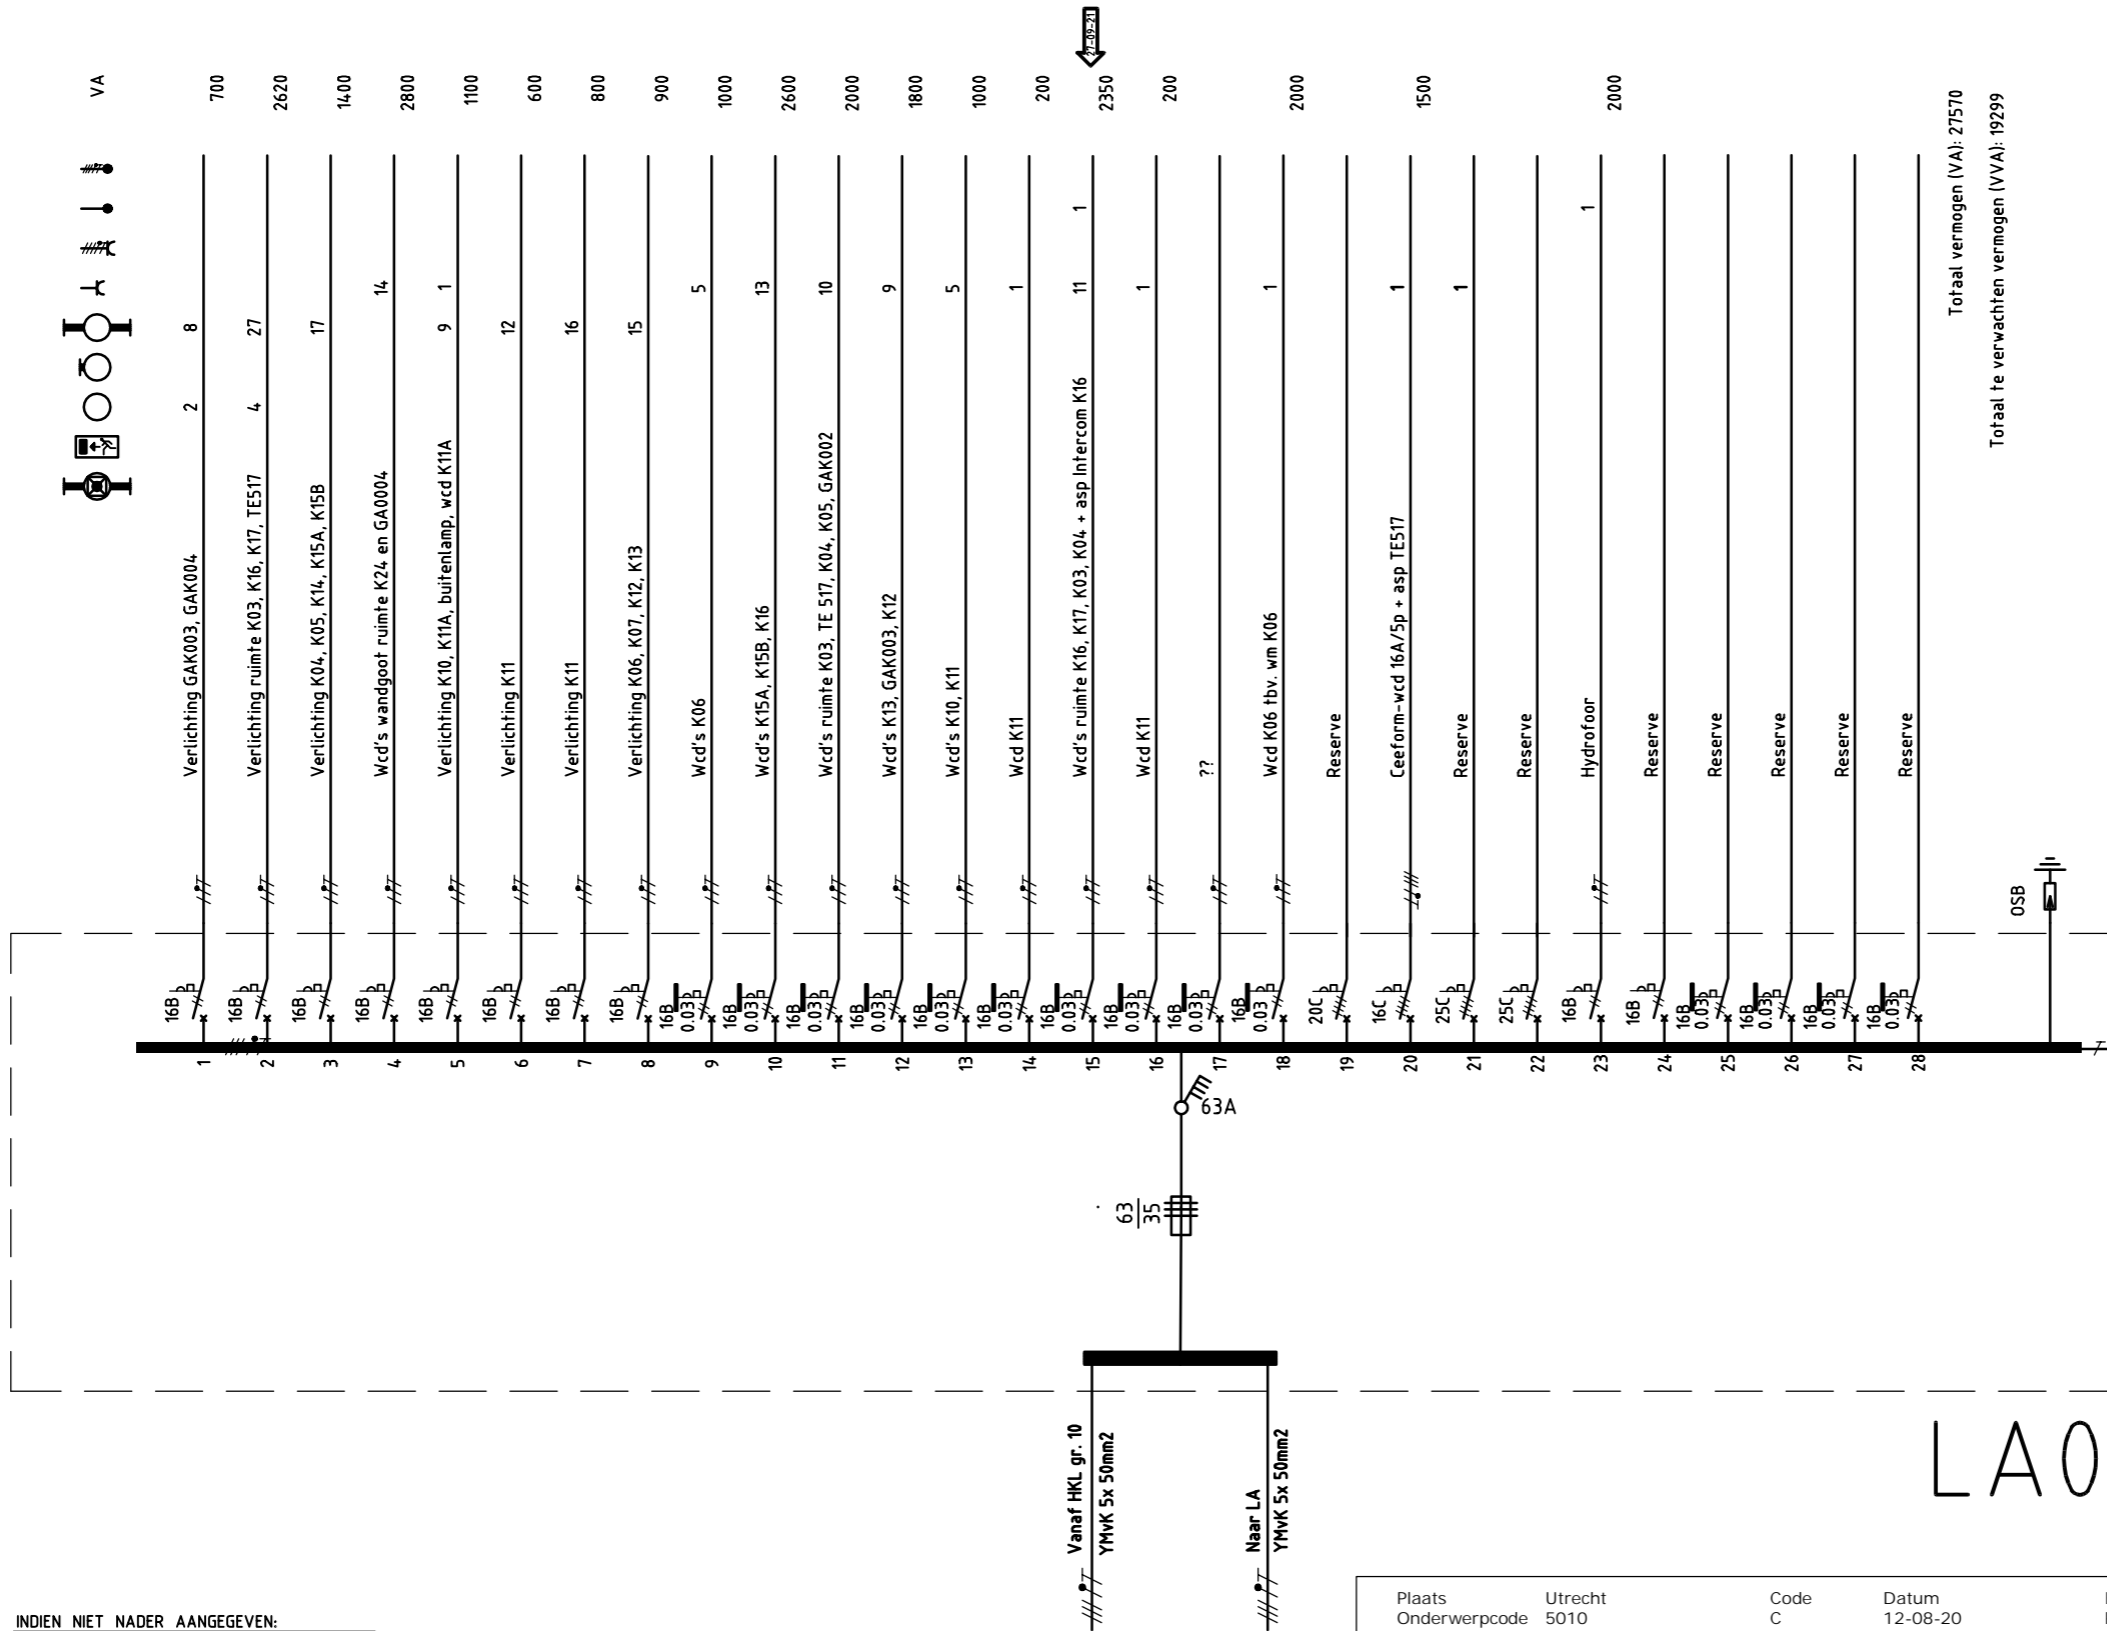

Terminal	Component	Quantity	Power (VA)
4	Wcd's wandgoot ruimte K24 en GA0004	14	2800
5	Verlichting K10, K11A, buitenlamp, wcd K11A	9	1100
6	Verlichting K11	12	600
7	Verlichting K11	16	800
8	Verlichting K06, K07, K12, K13	15	900
9	Wcd's K06	5	1000
10	Wcd's K15A, K15B, K16	13	2600
11	Wcd's ruimte K03, TE 517, K04, K05, GAK002	10	2000
12	Wcd's K13, GAK003, K12	9	1800
13	Wcd's K10, K11	5	1000
14	Wcd K11	1	200
15	Wcd's ruimte K16, K17, K03, K04, + asp Intercom K16	11	2350
16	Wcd K11	1	200
17	??		
18	Wcd K06 fbv. wm K06	1	2000
19	Reserve		
20	Ceeform-wcd 16A/5p + asp TE517	1	1500
21	Reserve	1	
22	Reserve		
23	Hydrofoor	1	2000
24	Reserve		
25	Reserve		
26	Reserve		
27	Reserve		
28	Reserve		
Totaal vermogen (VA):		27570	
Totaal te verwachten vermogen (VVA):		19299	

LA0

Plaats	Utrecht	Code	Datum	Bedrijfsnaam	Omschrijving wijziging
Onderwerpcodes	5010	C	12-08-20	PP_AO	Wijz. nav. invent. en rev. GH d.d. 18-05-2020
Discipline	E	D	12-03-21	Building Services Amersfoort	Diverse wijzigingen
Status	Exploitatie	E	27-09-21	PP_AO	Wijz. n.a.v. rev. G. Henzen
Gebouwnaam	Bijlhouwerstraat 6-8	Origineel bedrijf	Verweij	Bestandsnaam	2601EK1_5010Si_LA0.dwg
Onderwerp	Installatieschema verdeelkast LA0 Kelder	Origineel tek.-nr.	24-07-02	Eerste uitgave	Binnenstad
		Regio	Bijlhouwerstraat 6-8	Adres	
		Tekeningnummer	2601EK1_5010Si_LA0		
		Papierformaat	A3	Schaal	N.v.t.



Universiteit Utrecht

Universitaire Bestuursdienst

De Universiteit Utrecht kan er niet voor instaan dat haar tekeningen altijd overeenstemmen met de werkelijke situatie. Zij aanvaardt geen enkele aansprakelijkheid voor schade voortvloeiend uit onjuiste gegevens op haar tekeningen. De ontvanger is zelf verantwoordelijk voor het controleren van de tekening aan de hand van een opname ter plaatse.