


Armatuurcodelijst		
Aantal	Code	Omschrijving
2	AX	Muuto Grain grijs

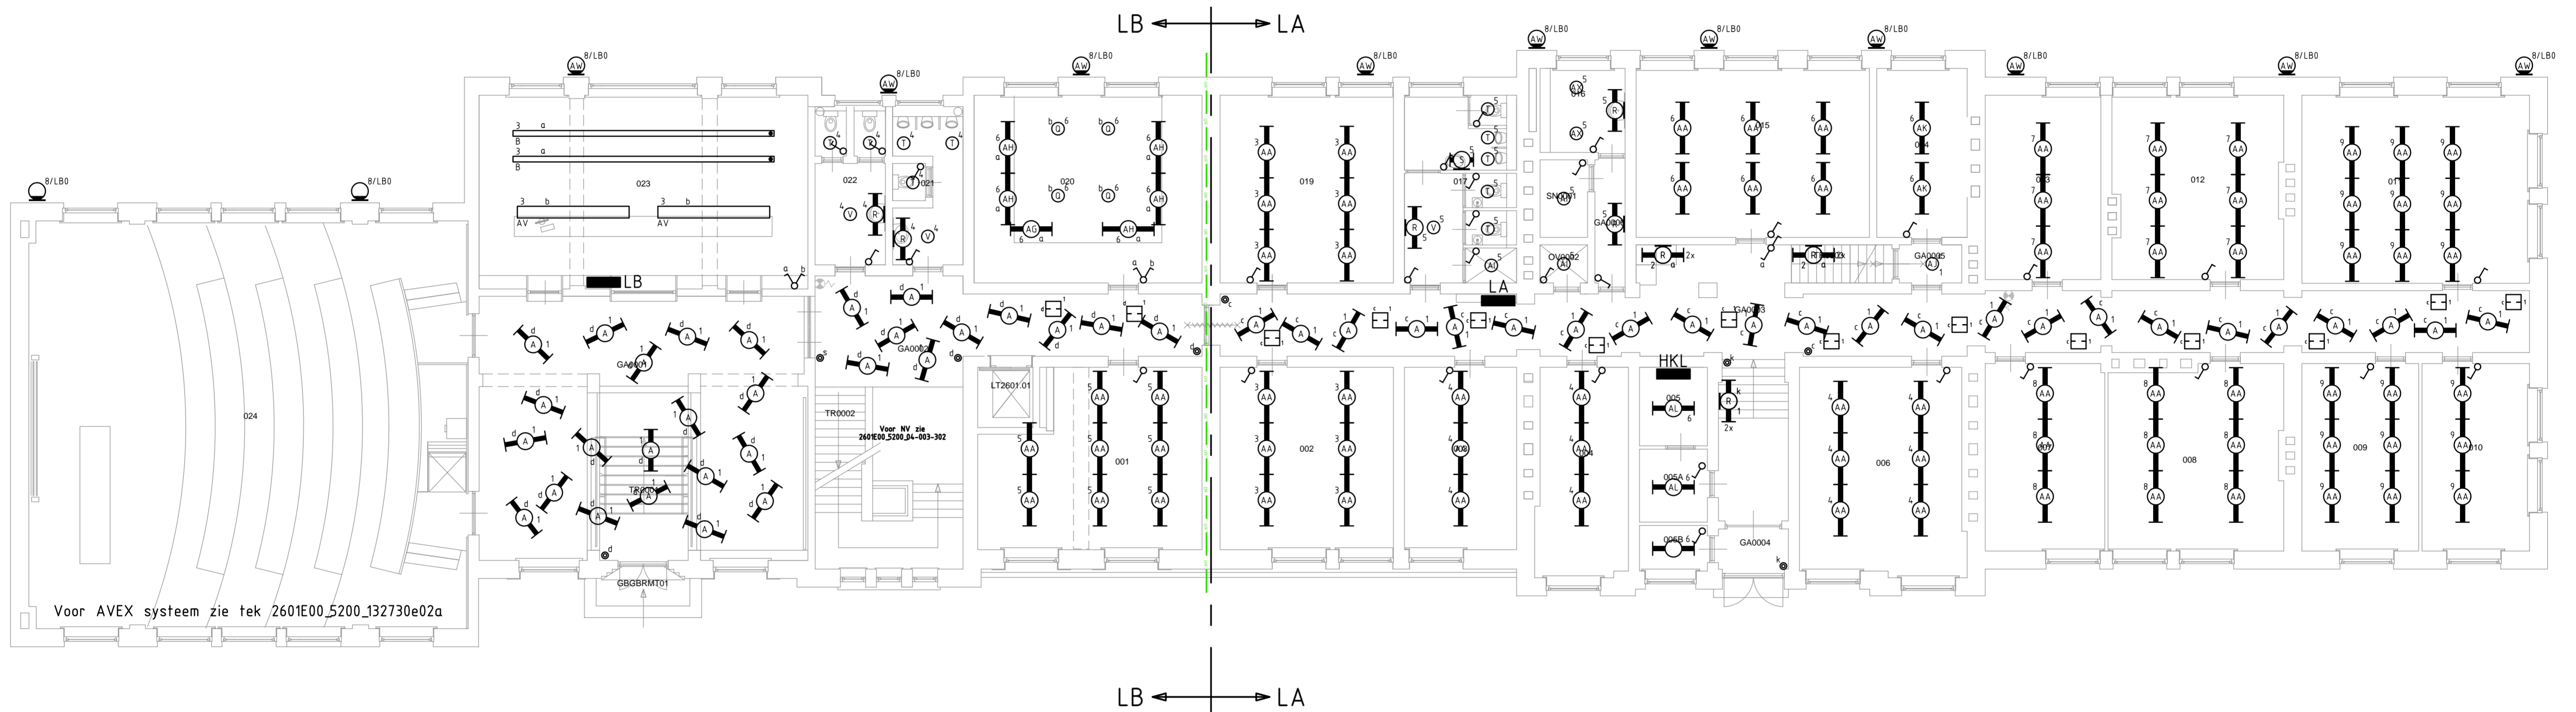

Plaats	Utrecht	Code	B	Bedrijfsnaam	Verweij (TU)	Omschrijving wijziging	Nieuwe armaturen code AX (20190279)
Onderwerpcode	5030	Datum	19-9-19	PP_AD			
Discipline	E		8-12-20				Wijz. n.a.v. rev. G. Herzen d.d. 11-05-2020
Status	Exploitatie						
Gebouwnaam	Bijlhouwerstraat 6-8	Origineel bedrijf		Tekeningnummer	2601E00_5030_132730e12		
Onderwerp	Verlichtingsinstallaties Begane grond	Bestandnaam	2601E00_5030_132730e12.dwg	Papierformaat	A1	Schaal	1:100
		Origineel tek.-nr.	24-7-02				
		Eerste uitgave	Binnenstad				
		Regio	Bijlhouwerstraat 6-8				
		Adres					


Universiteit Utrecht
 Universitaire Bestuursdienst

