



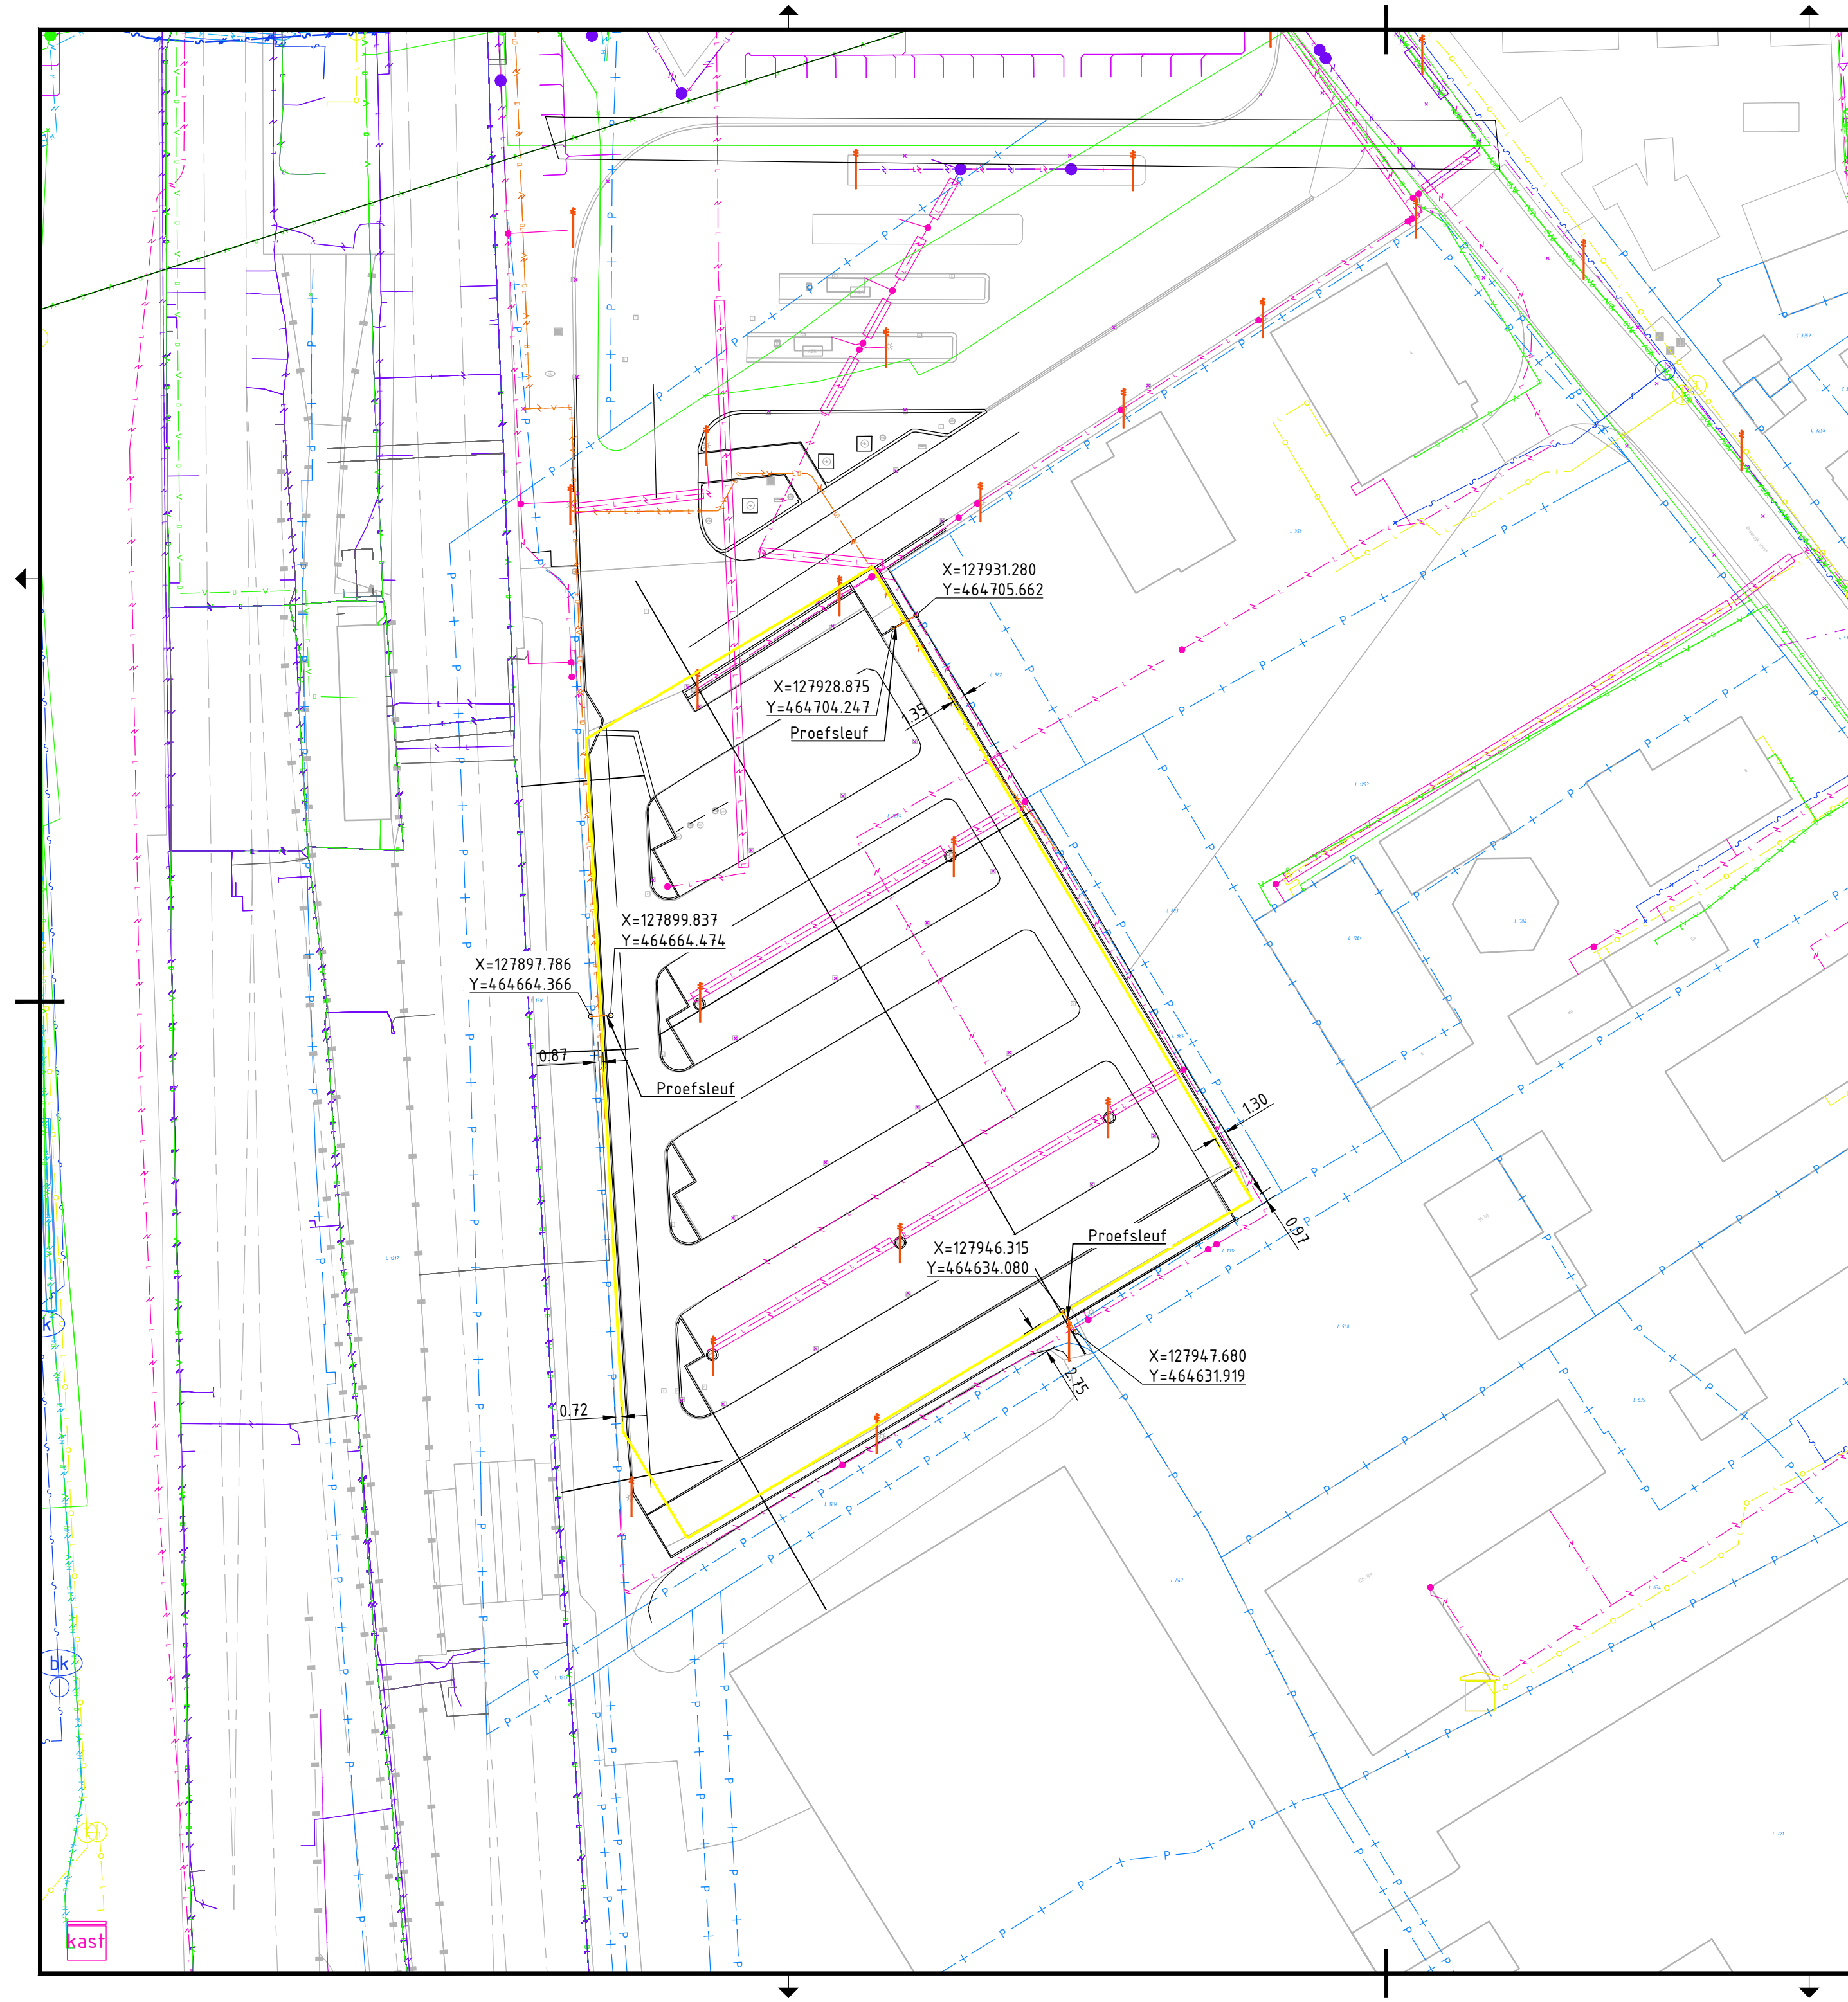

Legenda	
Bestaande K&L	
	Perceelsgrens
	Data transport
	Laagspanning
	Middenspanning
	Gas lage druk
	Water
	Drukriolering
	Riolering vrijverval
Bestaande K&L binnen projectgebied parkeerterrein	
	Data transport Gemeente Stichtse Vecht
	Laagspanning Stichtse Vecht (380V)
	Laagspanning Stedin (400V)
	Lichtmast
Bestaande	
	Bestaande situatie
	Gebouwgrens
Nieuw	
	Proefsleuf

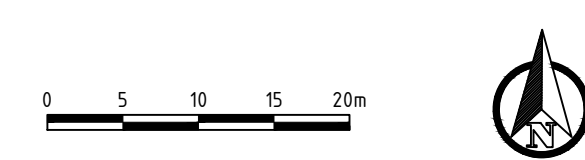

Wijz.	Aard der wijziging	Datum	Gef.	Gec.
1.0	Gebouwgrens + proefsleuven toegevoegd	10-03-2021	CMJ	ABE
2.0				
3.0				
4.0				
		Tauw bv is gevestigd in Amsterdam - Assen - Deventer Eindhoven - Enschede - Leeuwarden Rotterdam - Utrecht www.tauw.nl		
Opdrachtgever Provincie Utrecht				
Project P+R Breukelen				
Onderdeel Knelpuntenanalyse kabels en leidingen Inmeting + KLIC + gebouwgrens				
Documentnummer 0002				
Getek. LVP Gec. ABE Vrijgave LMO		Datum 05-01-2020 Schaal 1:500		
Projectnummer 1277777		Status CONCEPT 1.0	Formaat A1	